


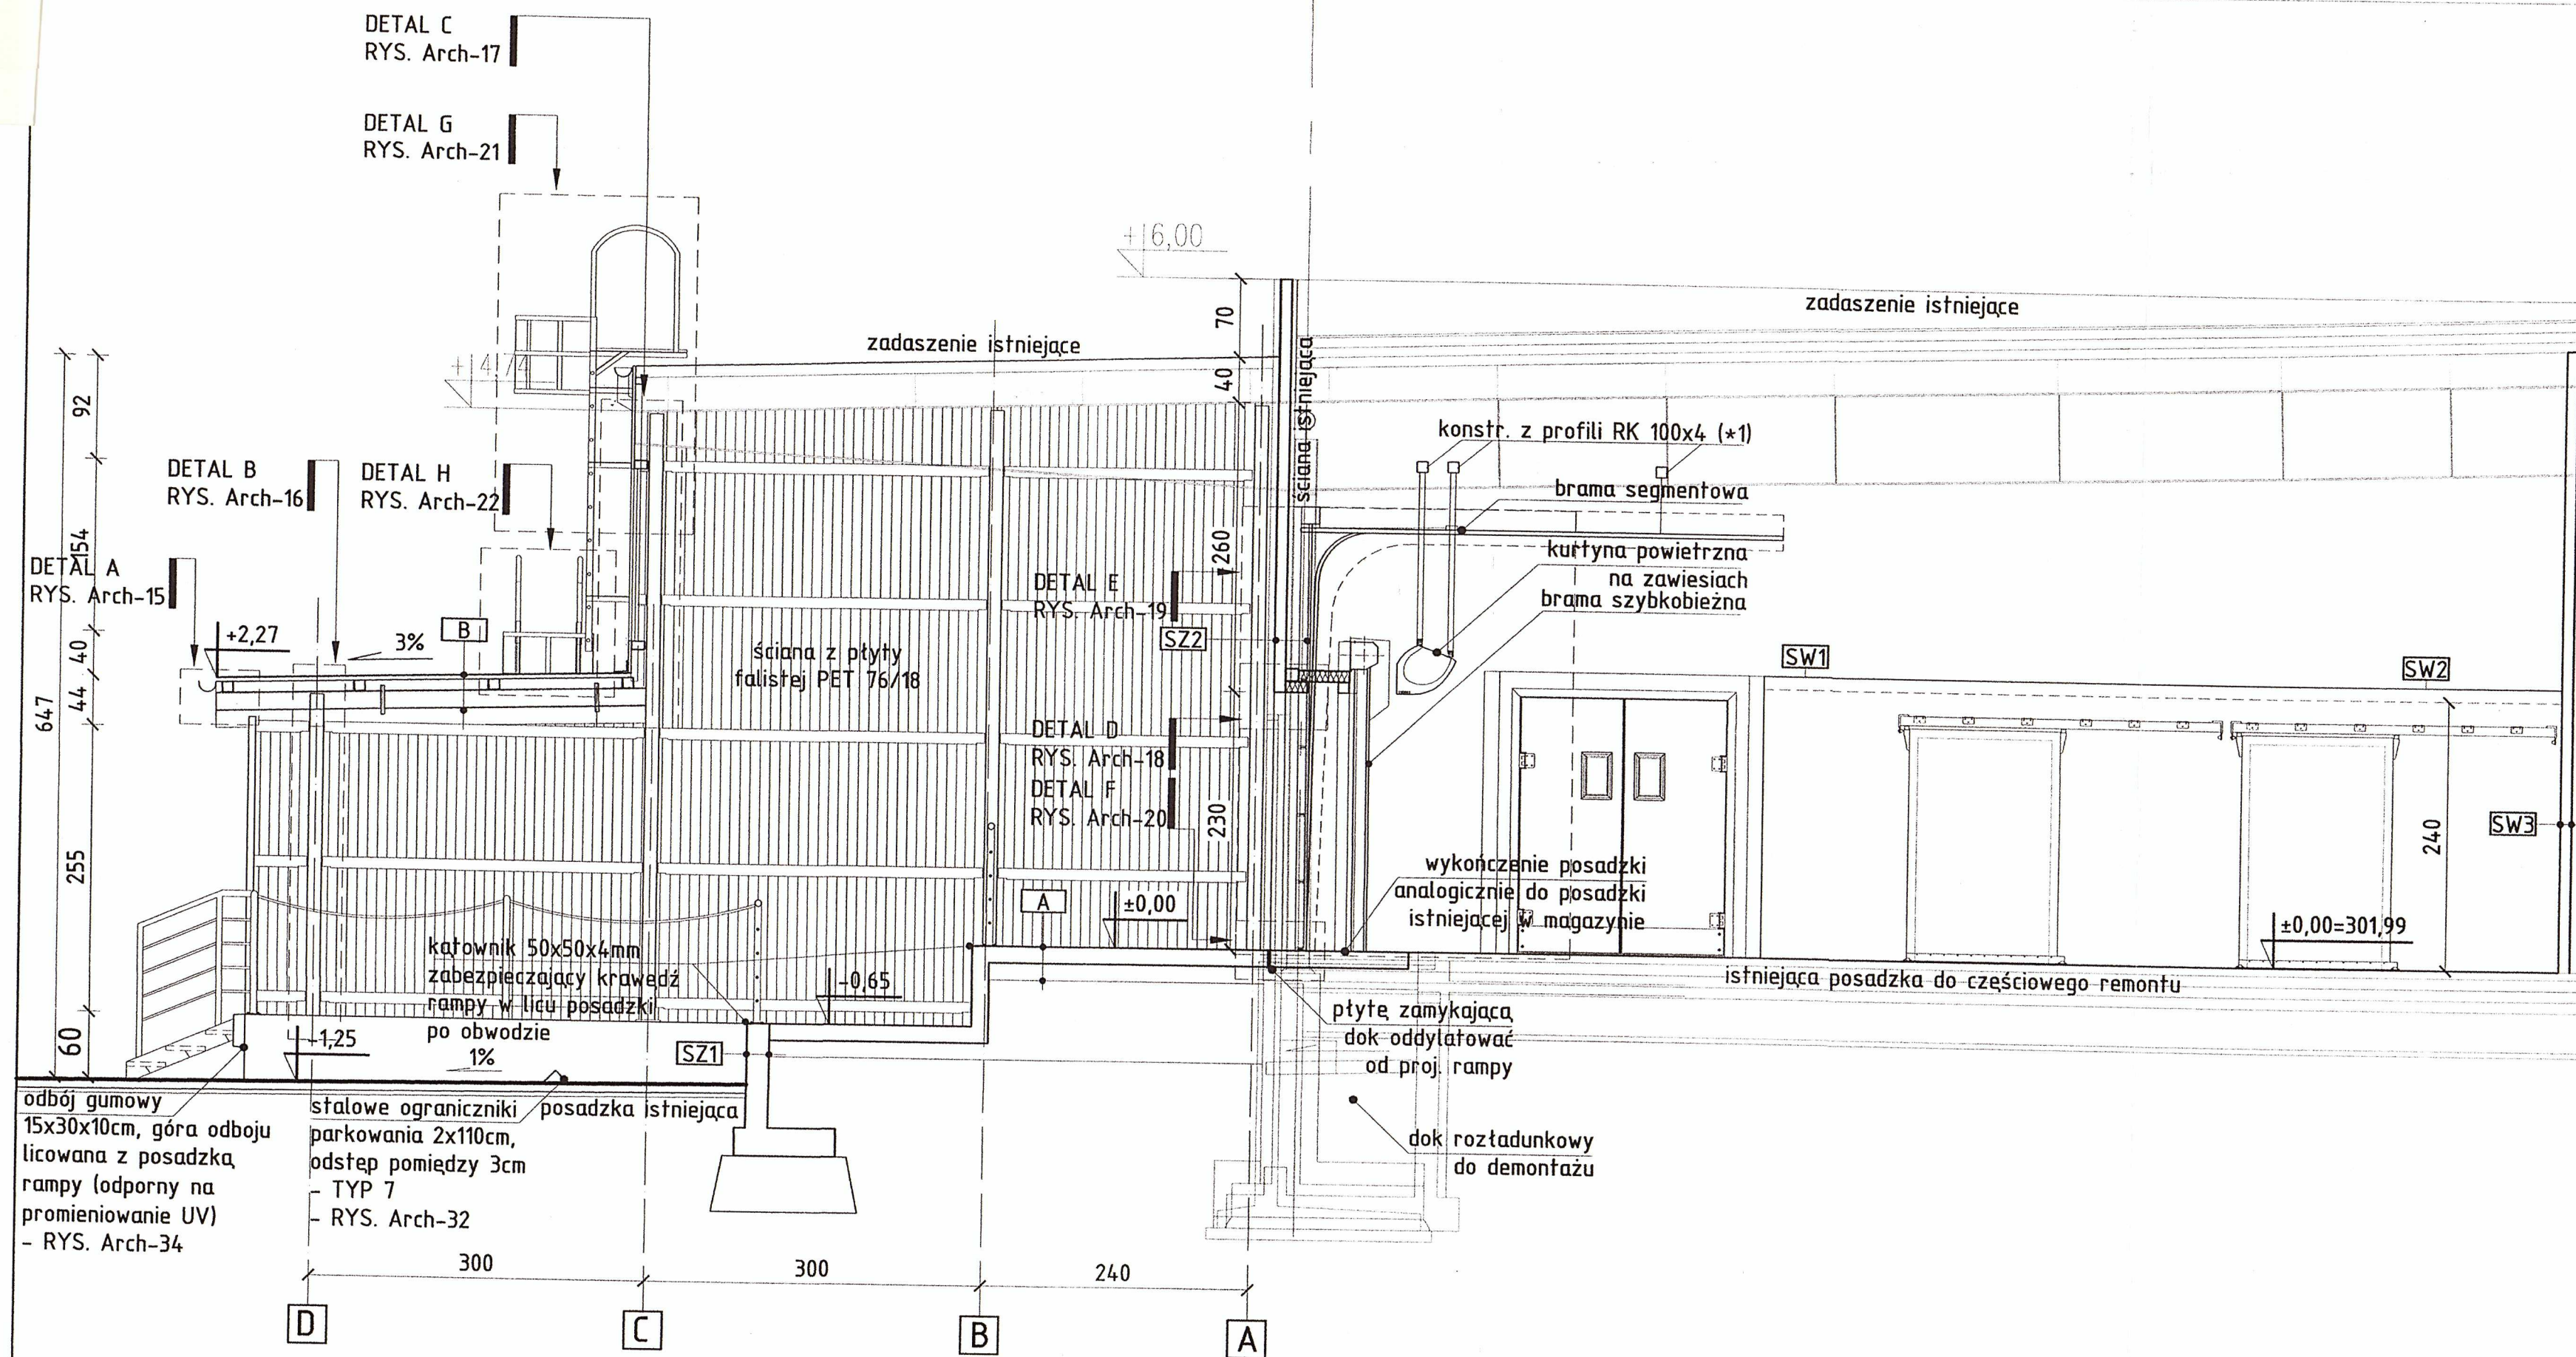

A	WARSTWY	CM
	PLYTA ŻELBETOWA (WG PROJ. KONSTRUKCJI). POSADZKA UTWARDZONA POWIERZCHNIOWO, W CZĘŚCI POCHYLEJ 5% - PLYTA ZATARTA NA GŁADKO	15
	FOLIA PRZECIWIŁGOCIOWA	-
	PODKŁAD, BETON B10	5
	ZAGESZCZONA PODSYPKA PIASKOWO-ŻWIROWA	15
B	WARSTWY	CM
	BLACHA TRAPEZOWA UKŁADANA ZE SPADKIEM (WG PROJ. KONSTRUKCJI)	-
	KONSTRUKCJA STALOWA	-
SZ1	WARSTWY	CM
	TYNK ZEWNĘTRZNY AKRYLOWY NA SIATCE, KOLOR RAL 9006	-
	HYDROIZOLACJA	-
	PODVALINA (WG PROJ. KONSTRUKCJI)	20
SZ2	WARSTWY	CM
	PLYTA WARSTWOWA ZGODNIE Z TYPEM ZE ŚCIANĄ ISTN. (np. PLYTA WARSTWOWA Z ROZENIEM POLIURETANOWYM KINGSPAN KS1150 TF, U=0,24 [W/m2K])	10
	KONSTRUKCJA NOŚNA ELEWACJI	-
SW1	WARSTWY	CM
	PANEL CHŁODNICZY	8
SW2	WARSTWY	CM
	PANEL MROŹNICZY	12
SW3	WARSTWY	CM
	FARBA EMULSYJNA WEWNĘTRZNA	-
	WARSTWA GRUNTUJĄCA, NP. "TYTAN"	-
	PLYTA GK	1,25
	RUSZT STALOWY CW75	7,5
	PLYTA GK	1,25
	WARSTWA GRUNTUJĄCA, NP. "TYTAN"	-
	FARBA EMULSYJNA WEWNĘTRZNA	-

**DOKUMENTACJA
POWYKONAWCZA**

Skanska SA
Kierownik Budowy
Maciej Łubowski
Pokojski/owekios

(*1) - należy przewidzieć dodatkową konstrukcję z profili RK 100x4 o ciężarze 150kg. Szczegóły rozwiązań konstrukcji wsporczej zostaną określone przez projektanta konstrukcji na etapie realizacji po potwierdzeniu wymagań dla lokalizacji zawiesi kurtyny powietrznej oraz konstrukcji bramy

JEDNOSTKA PROJEKTOWA:

b-project

B-Project 44-100 Gliwice, ul. Opawska 26/7
FILIA: 44-100 Gliwice, ul. Kościuszki 1c/407
KONTAKT: tel.: 669 989 091 b.project@op.pl www.bproject.pl

NINIEJSZY PROJEKT PODLEGA OCHRONIE ZGODNIE Z USTAWĄ O PRAWIE AUTORSKIM I PRAWACH POKREWNYCH

TEMAT: PRZEBUDOWA STREFY MAGAZYNOWEJ ISTNIEJĄCEGO BUDYNKU HANDLOWO- USŁUGOWEGO TESCO ORAZ ROZBUDOWA O ZADASZONĄ RAMPE ZAŁADUNKOWĄ WRAZ Z REALIZACJĄ NIEZBEDNYCH ELEMENTÓW INFRASTRUKTURY TECHNICZNEJ

LOKALIZACJA ZAMIERZENIA: 43-300 BIELSKO-BIAŁA, UL. WARSZAWSKA 180
działki nr: 47/20

INWESTOR: TESCO (Polska) Sp. z o.o.
Ul. Kapelanka 56,
30-347 Kraków

PROJEKTOWAŁ: mgr inż. arch. Tomasz Bednarek
mgr inż. arch. Łukasz Zenderowski

SPRAWDZIŁA: mgr inż. arch. Aleksandra Zastawnik

SPECJALNOŚĆ: ARCHITEKTURA

NR UPRAWNIENI: 7/08/SŁOKK

PODPIS:

STADIUM: PROJEKT WYKONAWCZY

NAZWA RYSUNKU: PRZEKRÓJ A-A

DATA: 30/03/2012 SKALA: 1:50 NR RYS.: Arch-06 EGZ: 5 TOM: 1/5

NINIEJSZY RYSUNEK NALEŻY ROZPAKOWAĆ W KOORDYNACJI Z RYSUNKAMI GRANIZOWYMI