


A	WARSTWY	CM
	PLYTA ŻELBETOWA (WG PROJ. KONSTRUKCJI) ZATARTA NA GŁADKO, W MAGAZYNIE WYKONAĆ UTWARDZENIE POWIERZCHNIOWE	15
	FOLIA PRZECIWIŁGOCIOWA	-
	PODKŁAD, BETON B10	5
	ZAGĘSZCZONA PODSYPKA PIASKOWO-ŻWIROWA	15
B'	WARSTWY	CM
	BLACHA TRAPEZOWA UKŁADANA ZE SPADKIEM (WG PROJ. KONSTRUKCJI)	13
	KONSTRUKCJA STALOWA	-

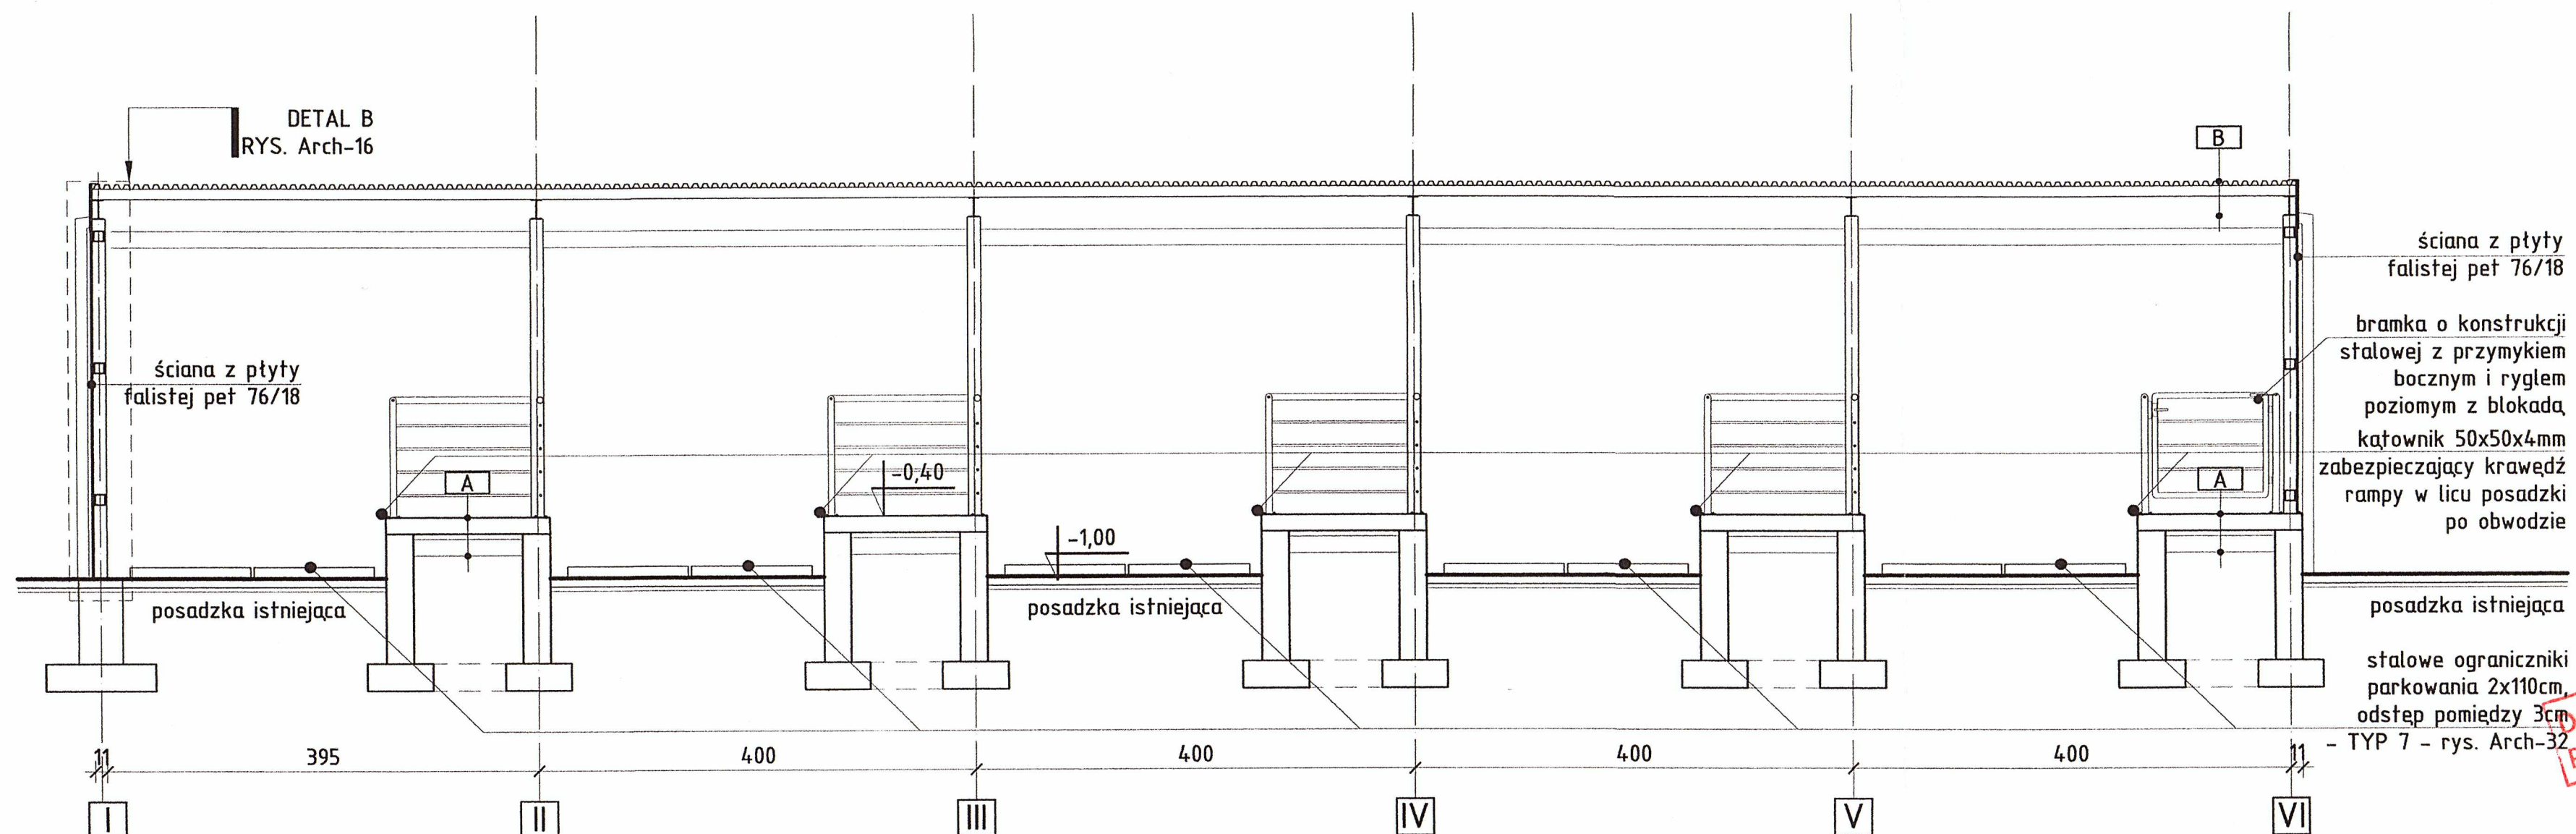

bramka o konstrukcji
stalowej z przemykiem
bocznym i rygłem
poziomym z blokadą
kątownik 50x50x4mm
abezpieczający krawędź
rampy w licu posadzki
po obwodzie

stalowe ograniczniki
parkowania 2x110cm,

- TYP 7 - rys. Arch-32

zniki
0cm,
3cm
n-32

**DOKUMENTACJA
POWYKONAWCZA**

Skanska SA
Kierownik Budowy
Maciej Kucowski
OWOK/0157/OWOK/01

JEDNOSTKA PROJEKTOWA:			
B-Project FILIA: KONTAKT:		44-100 Gliwice, ul. Opawska 26/7 44-100 Gliwice, ul. Kościuszki 10/407 tel.: 669 989 091 bioprojekt@op.pl www.bproject.pl	
MINISZCZY PROJEKT PODLEGA OCHRONIE ZGODNIE Z USTAWĄ O PRAWIE AUTORSKIM I PRAWACH POLEWNIOWYCH			
TEMAT: PRZEBUDOWA STREFY MAGAZYNOWEJ ISTNIEJĄCEGO BUDYNKU HANDLOWO-USŁUGOWEGO TESCO ORAZ ROZBUDOWA Z ZADANĄ RAMPE ZAŁADUNKOWĄ WRAZ Z REALIZACJĄ NIEZBĘDNYCH ELEMENTÓW INFRASTRUKTURY TECHNICZNEJ			
LOKALIZACJA ZAMIERZENIA:	43-300 BIELSKO-BIAŁA, UL. WARSZAWSKA 180 działki nr: 4/720		
INWESTOR:	TESCO (Polska) Sp. z o.o. Ul. Kapłanka 56, 30-347 Kraków		
PROJEKTOWAŁ: mgr inż. arch. Tomasz Bednarek mgr inż. arch. Łukasz Zanderowski	SPECJALNOŚĆ: ARCHITEKTURA ARCHITEKTURA	NR UPRAWNIENI: 7/06/SŁOKK -	PODPIS: 
SPRAWDZIŁA: mgr inż. arch. Aleksandra Zastawnik	ARCHITEKTURA	45/10/SŁOKK/II 	
STADIUM:		PROJEKT WYKONAWCZY	
NAZWA RYSUNKU:	PRZEMKROJ B-B		
DATA: 30/03/2012	1:50	NR RYS.:	ARCH-07
		EGZ.:	5
		TİM:	1/05