


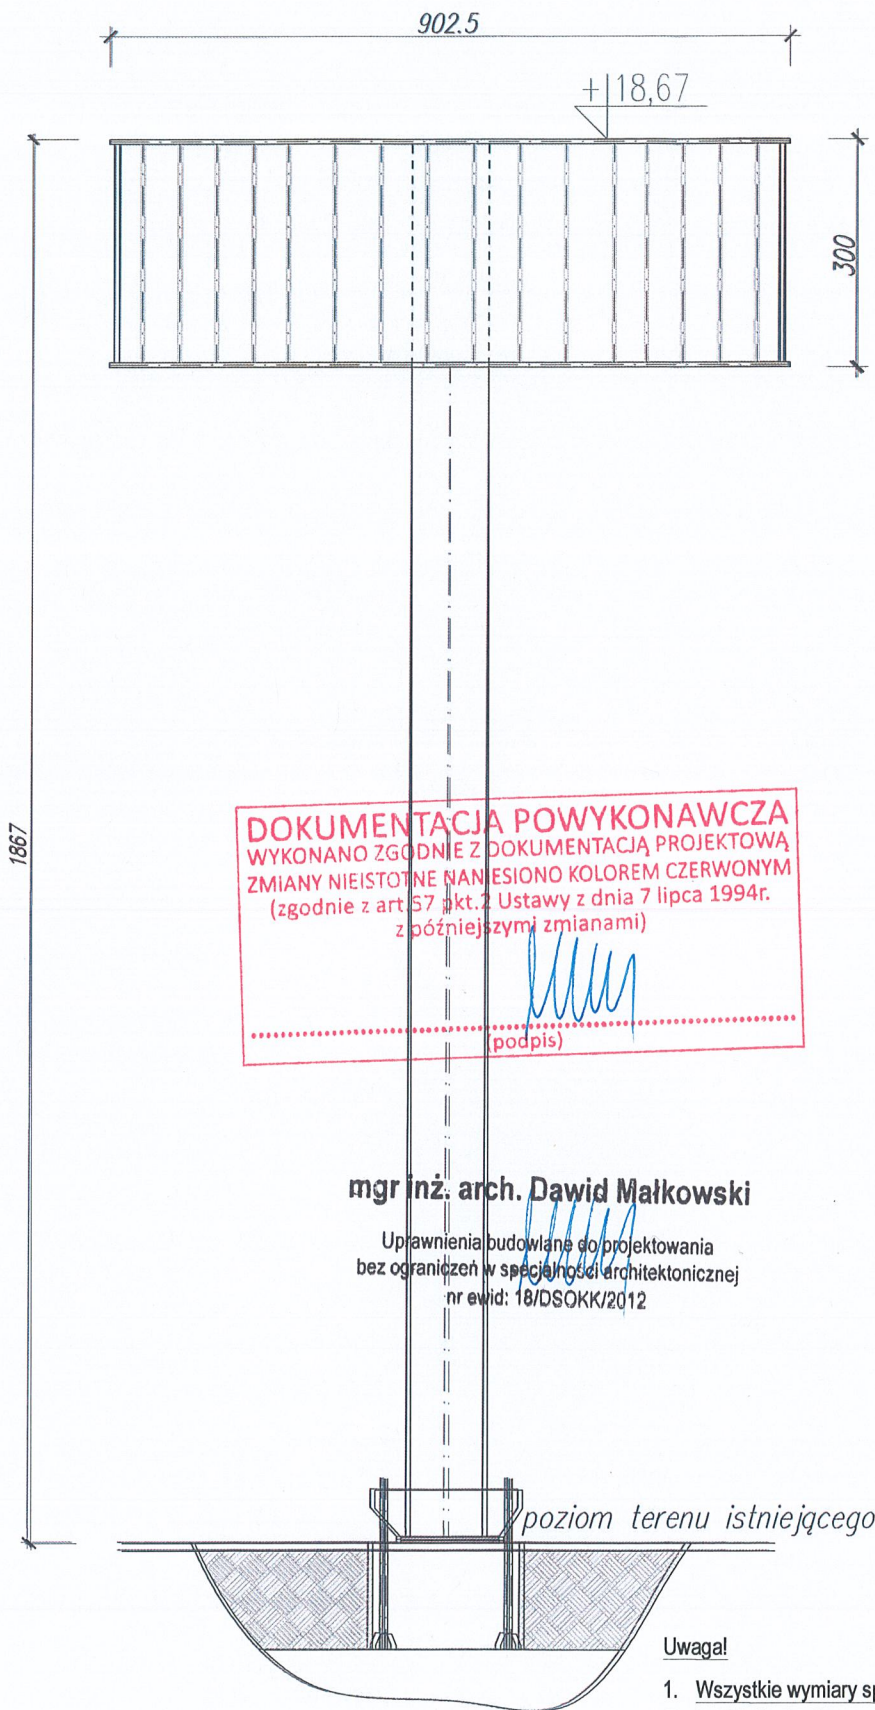

DOKUMENTACJA POWYKONAWCZA
WYKONANO ZGODNIE Z DOKUMENTACJĄ PROJEKTOWĄ
ZMIANY NIEISTOTNE NANIESIONO KOLOREM CZERWONYM
(zgodnie z art. 57 pkt. 2 Ustawy z dnia 7 lipca 1994r.
z późniejszymi zmianami)


mgr inż. arch. Dawid Małkowski

Uprawnienia budowlane do projektowania
bez ograniczeń w specjalności architektonicznej
nr ewid. 18/DSOKK/2012

TOTEM ISTNIEJĄCY
ELEVACJA A-B/ B-C/ C-A

Uwaga!

1. Wszystkie wymiary sprawdzić na budowie.
2. Projekt budowlany należy rozpatrywać jako całość wraz z projektem wykonawczym konstrukcji
3. W razie niezgodności branżowych należy niezwłocznie skontaktować się z projektantem.
4. Wszelkie zmiany materiałowe oraz rozwiązań technologicznych należy uprzednio uzgodnić z projektantem.
5. Zmiana konstrukcji pylonu ze względu na zły stan techniczny istniejącej konstrukcji stalowej

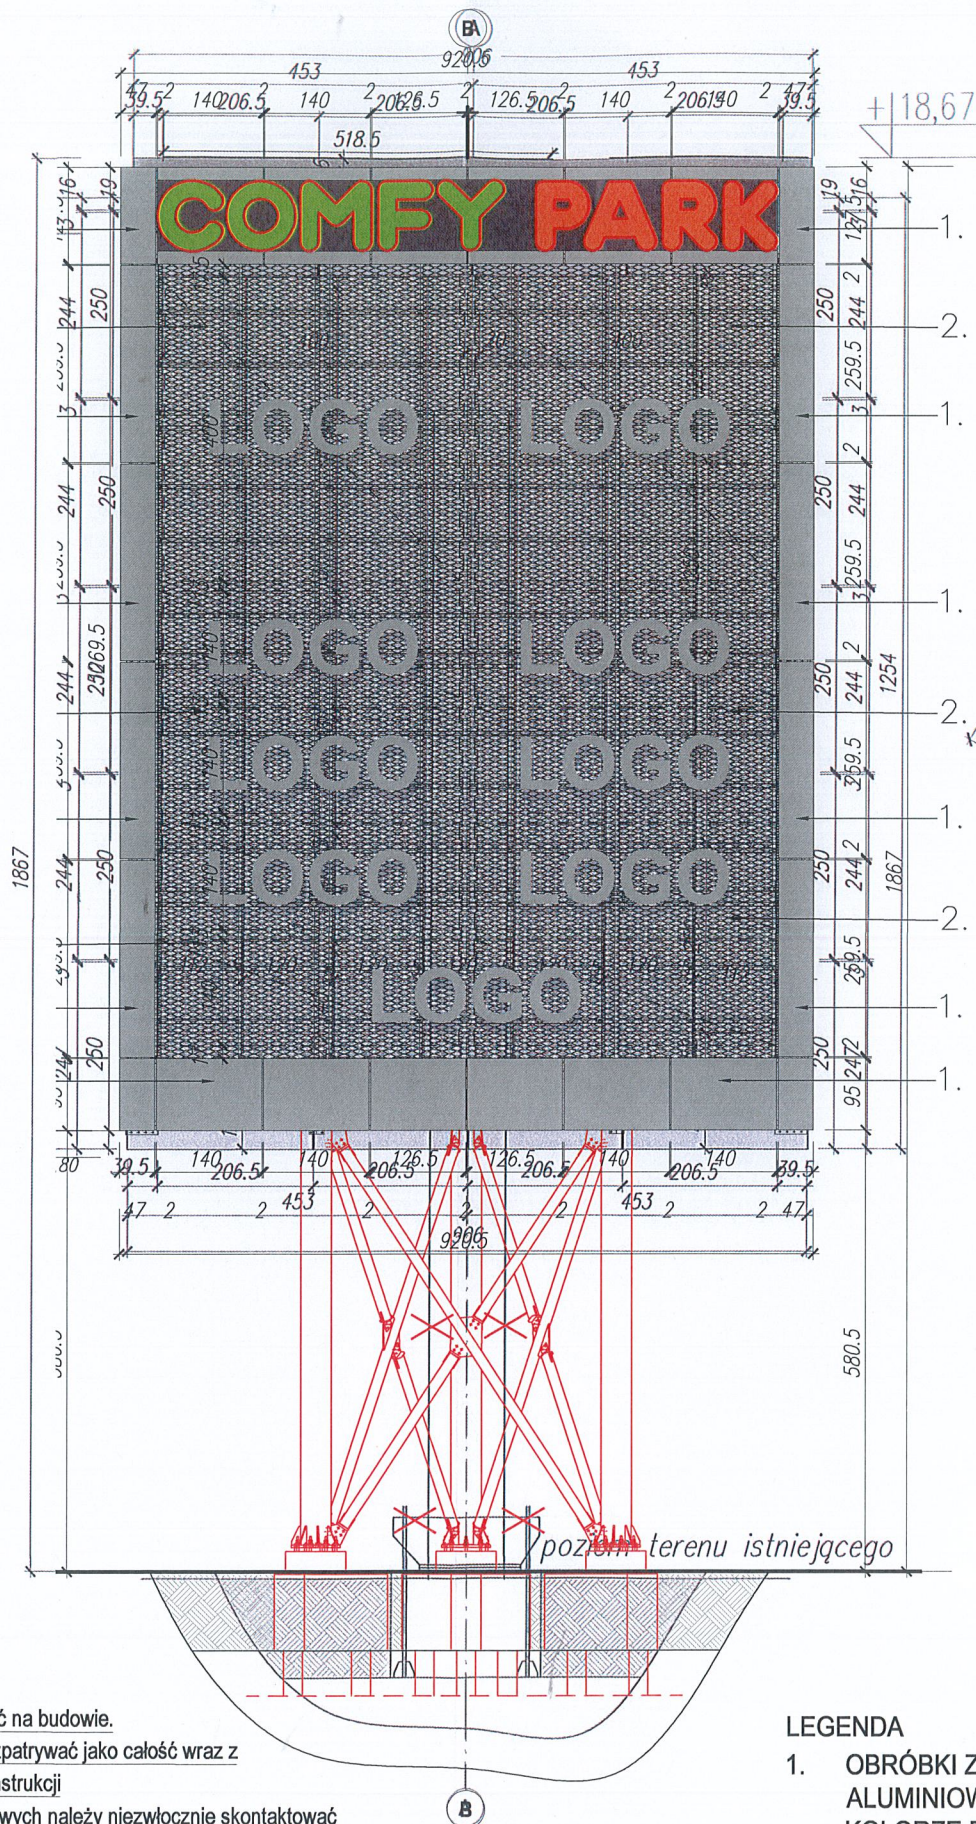


TOTEM PO PRZEBUDOWIE

ELEVACJA A-B/ B-C/ C-A

LEGENDA

1. OBRÓBKI Z BLACHY ALUMINIOWEJ W KOLORZE RAL 7016
2. BLACHA ALUMINIOWA W KOLORZE RAL 7016

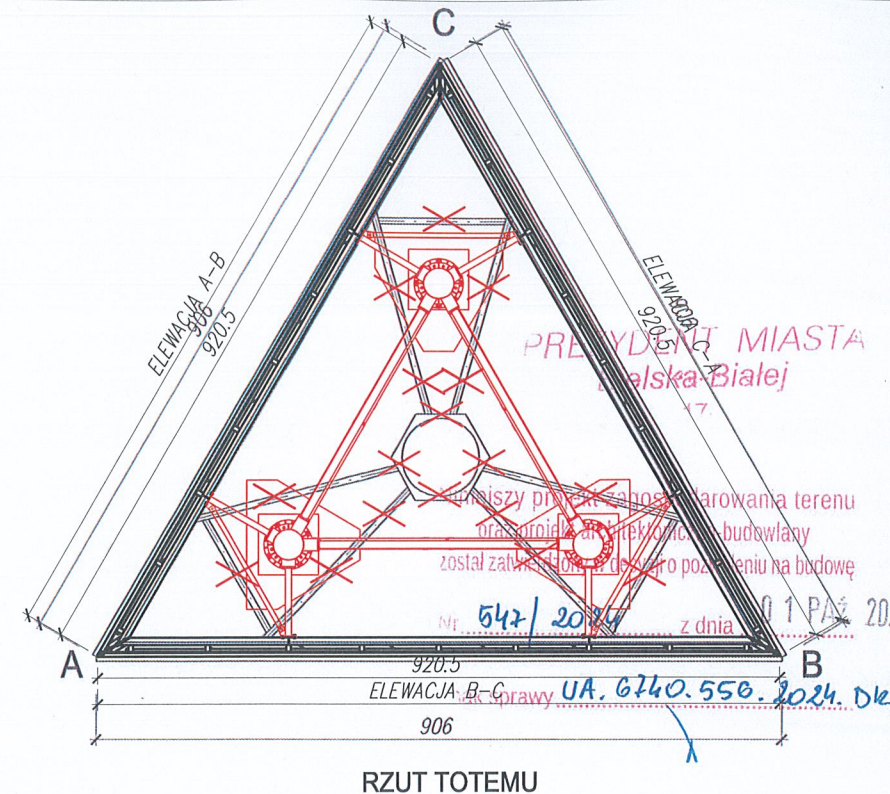

RZUT TOTEMU

✗ ZMIANY NIEISTOTNE OZNACZONO KOLOREM CZERWONYM

KOPIOWANIE BEZ PISEMNEJ ZGODY AUTORA ZABRONIONE PRAWA AUTORSKIE ZASTRZEŻONE

PRACOWNIA PROJEKTOWANIA
I USŁUG INWESTYCYJNYCH ALFA
Spółka z o.o. Spółka komandytowa
59-220 LEGNICA, ul. ŁOKIETKA 18
+48 76 8525671 www.ppalfa.pl pracownia@ppalfa.pl

ALFA
PRACOWNIA

OBIEKT:

Budowa i przebudowa parkingu (w tym 357 projektowanych miejsc postojowych, 59 remontowanych miejsc postojowych), budowa wiat na wózki sklepowe i wiat śmietnikowych, przebudowa totemu reklamowego, budowa i przebudowa zewnętrznych instalacji wody, kanalizacji sanitarnej, kanalizacji deszczowej, instalacji energetycznej i oświetleniowej, zmiana decyzji Prezydenta Miasta Bielska-Białej z dnia 13 grudnia 2023 r. nr 851/2023 znak: UA.6740.706.2023.DKA w przedmiocie zatwierdzenia projektu zagospodarowania terenu oraz projektu architektoniczno-budowlanego i udzielenia pozwolenia na przebudowę budynku handlowego wraz z częściową rozbiórką w zakresie m. in. przebudowy i nadbudowy budynku, dobudowy do północnej ściany budynku schodów, przebudowy istniejącej skarpy.
Bielsko-Biała 43-300, ul. Warszawska 180, Obręb 0038 Stare Bielsko dz. nr ewid. 47/25, 47/26 (dawniej 47/24), 60/1, 3439/20

IMIĘ I NAZWISKO PROJEKTANTA		PROJEKTANT:		PROJEKTANT:	
mgr inż. arch. Dawid Małkowski		mgr inż. arch. Dawid Małkowski		mgr inż. arch. Dawid Małkowski	
uprawnienia budowlane do projektowania bez ograniczeń w specjalności architektonicznej nr 18/DSOKK/2012		uprawnienia budowlane do projektowania bez ograniczeń w specjalności architektonicznej nr 18/DSOKK/2012		uprawnienia budowlane do projektowania bez ograniczeń w specjalności architektonicznej nr 18/DSOKK/2012	
SPRAWDZAJĄCY:		mgr inż. arch. Agata Zygmunt-Sidor		mgr inż. arch. Agata Zygmunt-Sidor	
uprawnienia budowlane do projektowania bez ograniczeń w specjalności architektonicznej nr 87/DSOKK/2018		uprawnienia budowlane do projektowania bez ograniczeń w specjalności architektonicznej nr 87/DSOKK/2018		uprawnienia budowlane do projektowania bez ograniczeń w specjalności architektonicznej nr 87/DSOKK/2018	
TYTUŁ RYSUNKU		BRANŻA		BRANŻA	
TOTEM REKLAMOWY		ARCHITEKTURA		ARCHITEKTURA	
ID PROJEKTU	STADIUM	DATA	SKALA	NR RYS	
V-23	-	07.11.2024	1:100	302/A	