




SCHEMAT-BUDYNKU

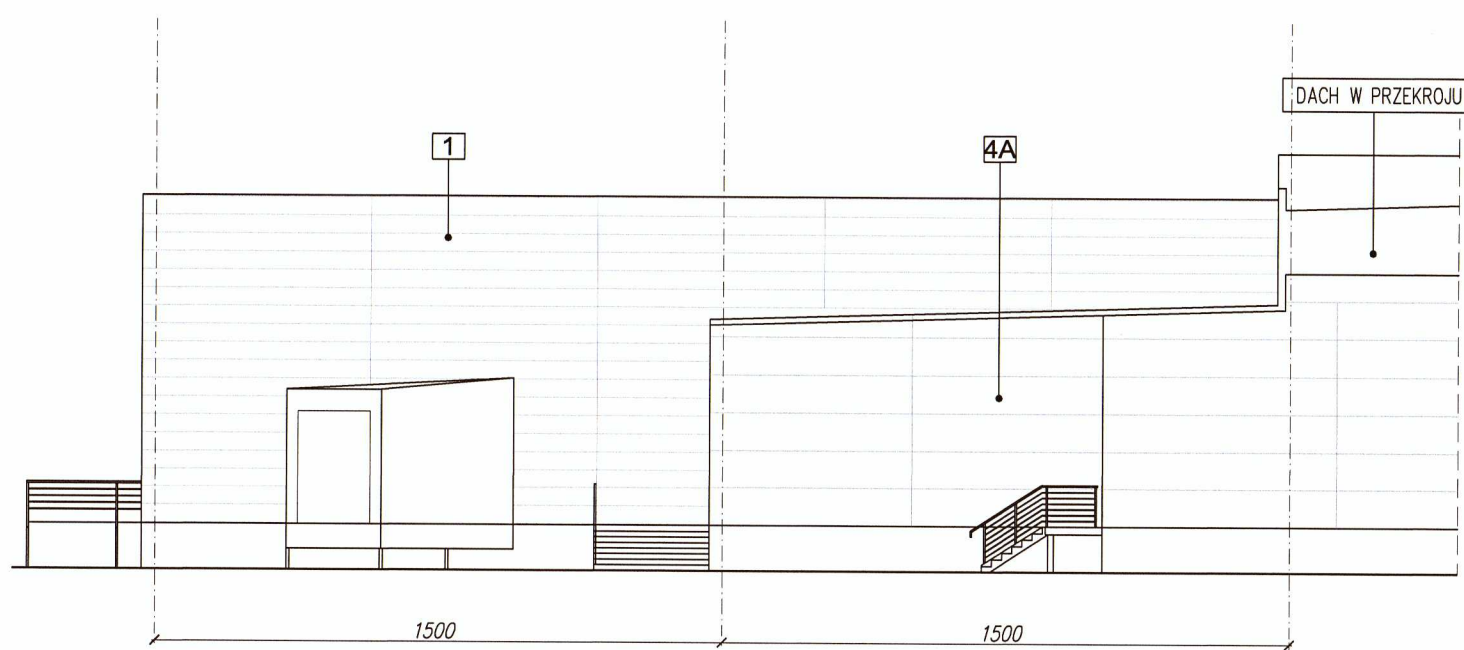


SCHEMAT-BUDYNKU

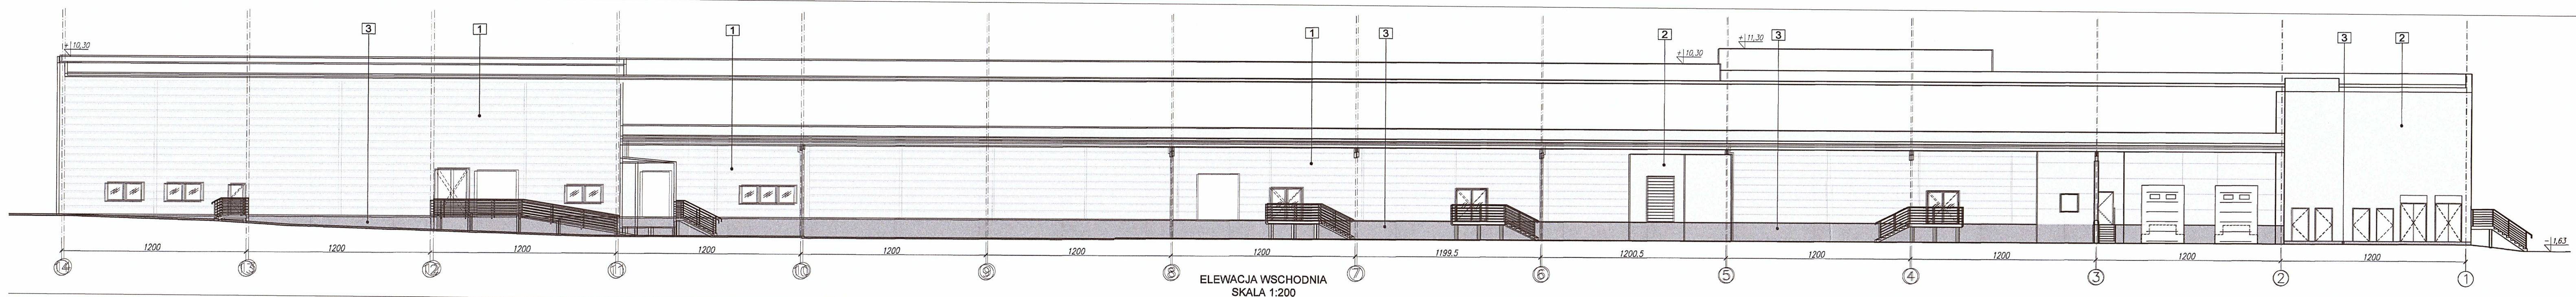


SCHEMAT-BUDYNKU

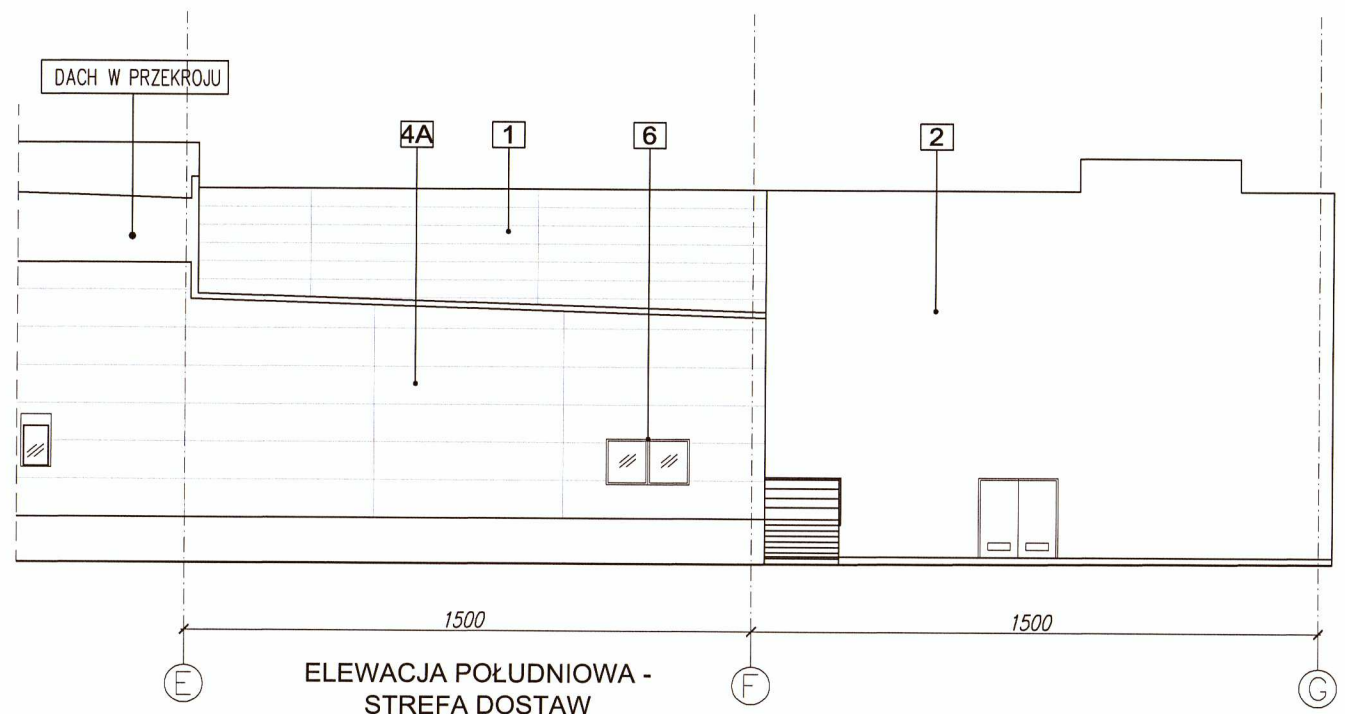


SCHEMAT-BUDYNKU

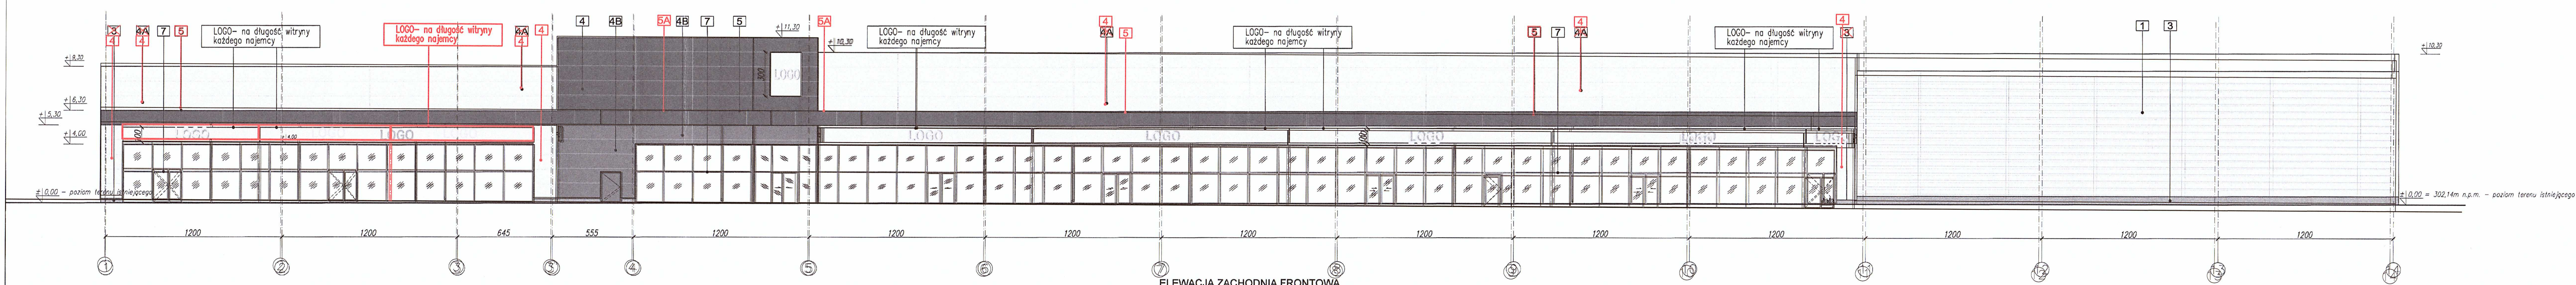

SCHEMAT-BUDYNKU

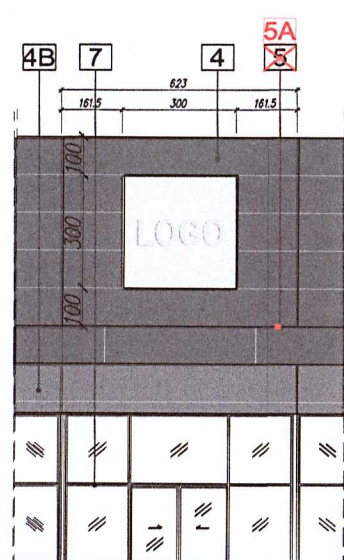

SCHEMAT-BUDYNKU

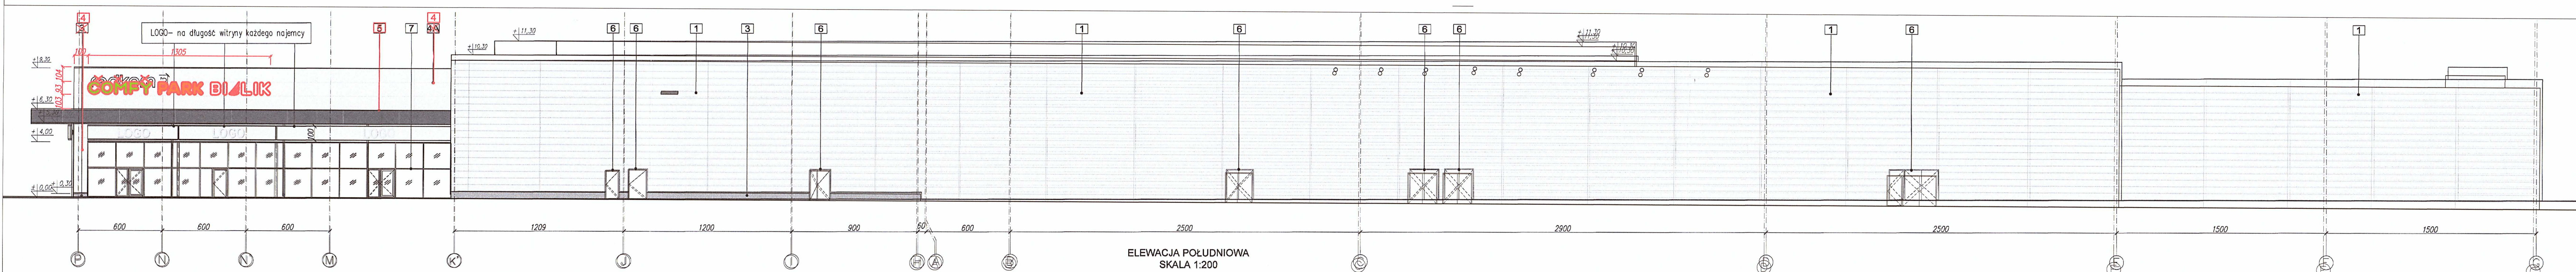


SCHEMAT-BUDYNKU


DOKUMENTACJA POWYKONAWCZA
WYKONANO ZGODNIE Z DOKUMENTACJĄ PROJEKTOWĄ
(zgodnie z art. 57 pkt. 2 Ustawy z dnia 7 lipca 1994r.
z podlegającymi zmianami)

mgr inż. arch. David Małkowski
Upoważnienie do projektowania
bez ograniczeń w projektowaniu architektonicznym
nr ewid. 18050K/2012

SCHEMAT-BUDYNKU

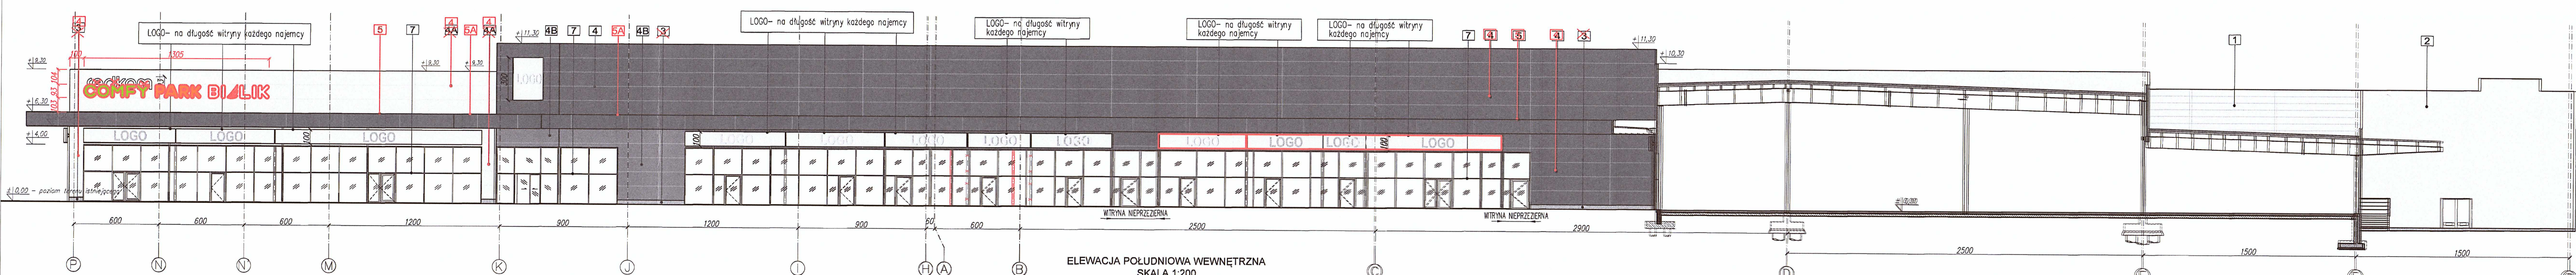

SCHEMAT-BUDYNKU

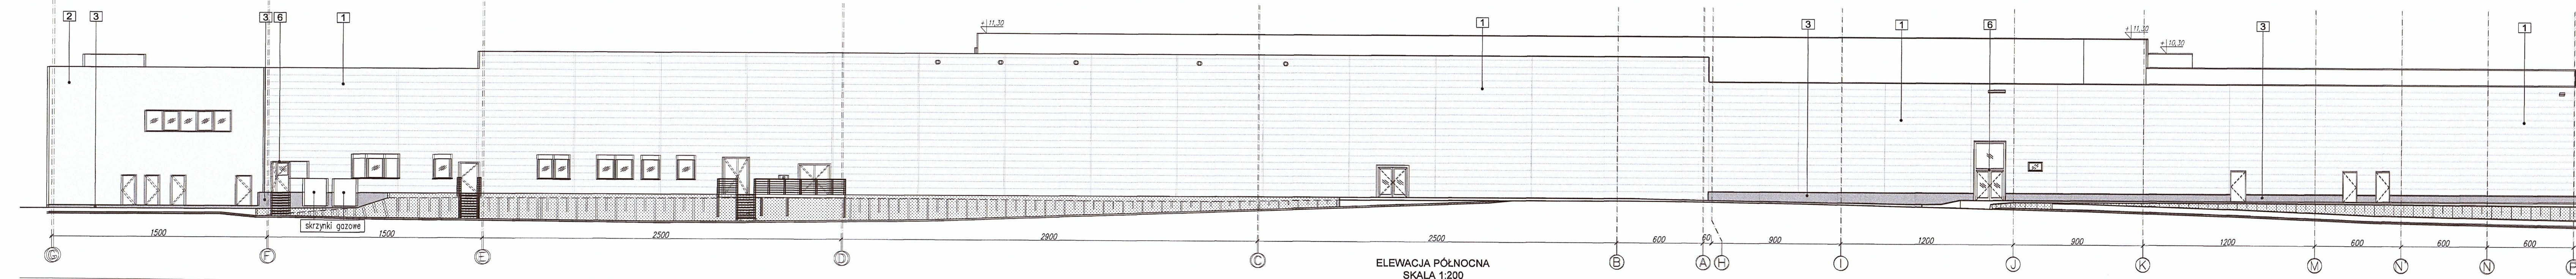

OPISOWA	WYKONAWCZA
1	1
2	2
3	3
4	4
4A	4A
5	5
5A	5A
6	6
7	7

OZNACZENIA:

1	PANELE ELEWACYJNE MALOWANE SYSTEMOWE, KOLOR RAL 9008
2	PANELE ELEWACYJNE KOLOR RAL 9008
4	PANELE ELEWACYJNE KOLOR RAL 7016 (ciemno szary)
4B	PANELE ELEWACYJNE KOLOR RAL 3002 (ciemny czerwony)
5	PANELE ELEWACYJNE KOLOR RAL 3008 (ciemno szary)
5A	PANELE ELEWACYJNE KOLOR RAL 7016 (ciemno szary)
6	ŻUGIARIA, KOLOR RAL 7016 (ciemno szary)
7	WYMIAR ALUMINIOWY, KOLOR RAL 7016 (ciemno szary)

✗ ZMIANY NIEISTOTNE OZNACZONO KOLEM CZERWONYM


mgr inż. arch. David Małkowski
Upoważnienie do projektowania
bez ograniczeń w projektowaniu architektonicznym
nr ewid. 18050K/2012

mgr inż. arch. Agata Zygmunt-Sidor
Upoważnienie do projektowania bez ograniczeń
w projektowaniu architektonicznym nr 87050K/2018

TYTUŁOWY
ELEVACJE
ARCHITECTURA
V-23
-
06.11.24
1:200
301/A