


MAPA DO CELÓW PROJEKTOWYCH

Skala: 1:500

Obiekt: Bielsko-Biała ul. Warszawska, dz. nr: 47/12, 47/15, 47/23, 47/24, 3439/2
J. ew.: 246101_1 Bielsko-Biała
Obręb: 0031 Komorowie Śląskie
0038 Stare Bielsko
Układ wsp. płaskich: PL-2000
Układ wysokości: PL-EVRF2007-NH
Sektora: 6.120.30.07.1.2, 6.120.30.07.2.1,
6.120.30.07.1.4, 6.120.30.07.2.3

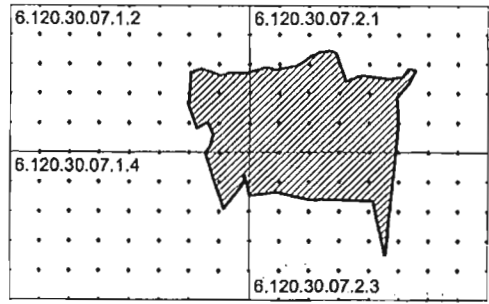

Mapa powstała na podstawie mapy zasadniczej w postaci wektorowej otrzymanej z MODGIK oraz bezpośredniego pomiaru.
Nie ustalono granic działek.
Granice działek wniesiono na podstawie wektorowej mapy ewidencyjnej otrzymanej z MODGIK.
Granice działek nr: 47/12, 47/15, 47/23, 47/24, 3439/20 w zakresie opracowania są określone z wymaganą dokładnością.
Nie badano służebności gruntowych.
W zakresie opracowania uwidocznił projektowane sieci uzbrojenia terenu pochodzące z narysów koordynacyjnych, które Miejski Ośrodek Dokumentacji Geodezyjnej i Kartograficznej wydał do złożeń prac geodezyjnych.
Nie wyklucza się istnienia na opracowanym terenie i nie wykazanych na niniejszej mapie innych urządzeń podziemnych nie zgłoszonych do inwentaryzacji.
W zakresie opracowania nie obowiązują miejscowy plan zagospodarowania przestrzennego.
Mapa do celów projektowych została opracowana zgodnie z symboliką określoną w Rozporządzeniu Ministra Administracji i Cyfryzacji z dnia 2 listopada 2015 r. w sprawie bazy danych obiektów topograficznych oraz mapy zasadniczej.

Podpisuję, że niniejszym dokumentem został opracowany w wyniku prac geodezyjnych i kartograficznych, których rezultaty zawiera operat techniczny poczynione z uwzględnieniem. Jednocześnie informuję, że jestem świadomy odpowiedzialności karnej za złożenie fałszywego oświadczenia.	GK.6640.1433.2023
Identyfikator zgłoszenia prac geodezyjnych	Przebieg ul. Warszawska-Biała
Organ stałej geodezyjnej, który otrzymał zgłoszenie	TM GEODEZIA TOMASZ MIDOR ul. Głow 15A, 43-316 Bielsko-Biala tel. 516688177, biuro@geodezia.pl NIP: 547003162 REGON: 38774240
Wykonawca prac geodezyjnych	Pracownik wydziału w GK.6640.1433.2023_1_3 z dnia 25.08.2023 r.
Numer oraz data sporządzenia dokumentu zawierającego wyniki geodezyjne (wzrostki)	Geodezia opracowana mgr inż. Tomasz Midor upr. nr 22290, zakres: 1, 4
Wzrostki i nazwa oraz numer uprawnień zawodowych kierownika prac	

Sporządził dnia 25.08.2023 r.
GEODETA UPRAWNIOWY
mgr inż. Tomasz Midor
upr. nr 22290

LEGENDA:	
	GRANICA OPRACOWANIA
	GRANICE DZIAŁEK
	NIEPRZECIĄGALNA LINIA ZABUDOWY
	BUDYNKI PROJEKTOWANE
	WATY NA WODZI SIAŁKOWE
	WŁAD NA TEREN
	WŁASNOŚĆ GŁÓWNE DO BUDYNKU
	WŁASNOŚĆ DO BUDYNKU
	WŁASNOŚĆ EWAKUACYJNE
	PROJEKTOWANY HYDRAUNT (ogólnego oznaczenia)
	MIĘDZIE POSTOJOWE DLA OSÓB NIEPEŁNOSPRAWNYCH
	MIĘDZIE POSTOJOWE DLA POJAZDÓW ELEKTRYCZNYCH
	ISTNIEJĄCE BUDYNKI DROGI WNIĘTYCH
	ISTNIEJĄCE MIĘDZIE POSTOJOWE, CHODNIKI
	PROJEKTOWANE DROGI DOŁĄCZOWE (baza asfaltowa)
	PROJEKTOWANE DROGI MANEWOWE (baza betonowa)
	PROJEKTOWANE MIĘDZIE POSTOJOWE (baza betonowa)
	PROJEKTOWANE CHODNIKI I DROGI PIESZE (baza betonowa)
	ZIELEŃ NISKA
	MUR OPOROWY PROJEKTOWANY
	MUR OPOROWY ISTNIEJĄCY
	ISTNIEJĄCA ZIELEŃ
	KRAWIEDZKI I OGRZEWY BETONOWE
	ORZĘDZA BETONOWE
	SŁUPY OŚWIETLENOWE - OPRAWY
	PROJEKTOWANA SIŁOWNIA
	WPUSTY DROBOWE
	PUNKTY WYSOKOŚCIOWE

ZESTAWIENIE POWIERZCHNI:	
- powierzchnia całego terenu	2 513,74 m ²
POWIERZCHNIA ZABUDOWY	
- budynek usługowy	282,3 m ²
- wiatła śmietnikowa	18,2 m ²
SUMA	300,50 m ²
POWIERZCHNIA UTWARDZONA	
- miejsca postojowe	221,31 m ²
- chodniki	367,54 m ²
- drogi manewrowe	502,31 m ²
SUMA	1 091,16 m ²
MUR OPOROWY	14,95 m ²
ZIELEŃ	
- naturalne tereny zielone	807,13 m ²

ZMIANA W ZAKRESIE
MURU OPOROWEGO (WYMIAR W KROKIE DŁUGOŚCI
400m x 30m, POKR. 1,2m²)
(OBSZAR OPRACOWANIA
NIE WYKAZAŁA ROSZĄDZIEŃ
NA KTÓREJ OBIEKT ZOSTAŁ
WYBUDOWANY)

DOKUMENTACJA POWYKONAWCZA
WYKONANO ZGODNIE Z DOKUMENTACJĄ PROJEKTOWĄ
ZMIANY WISOTOWE NANIESIŁO KOLOREM CZERWONYM
(zgodnie z art. 57 pkt 2 Ustawy z dnia 7 lipca 1994r.
z późniejszymi zmianami)

Uzgodniono pod względem wymagań
higienicznych i zdrowotnych
z zastrzeżeniem z...
mgr inż. arch. JACEK WATTA
mgr inż. arch. JACEK WATTA
mgr inż. arch. JACEK WATTA

DOKUMENTACJA POWYKONAWCZA
WYKONANO ZGODNIE Z DOKUMENTACJĄ PROJEKTOWĄ
ZMIANY WISOTOWE NANIESIŁO KOLOREM CZERWONYM
(zgodnie z art. 57 pkt 2 Ustawy z dnia 7 lipca 1994r.
z późniejszymi zmianami)

Przebieg ul. Warszawska-Biała
mgr inż. Jacek Wątrza
mgr inż. Jacek Wątrza

OPRACOWANIE BEZ PISMEŃ 2007 AUTORA ZABUDOWY		PRACOWNIA AUTORSKA ZABUDOWY	
OBIEKT: BUDOWA BUDYNKU USŁUGOWEGO O FUNKCJI GASTRONOMICZNEJ WRAZ Z NIEZOBUDOWANĄ INFRASTRUKTURĄ TECHNICZNĄ (...) Bielsko-Biała ul. Warszawska, dz. nr ewid. 47/24, 3439/20 Obręb ewid. 0038-Stare Bielsko			
MIEJSCOWOŚĆ PROJEKTOWANIA: mgr inż. arch. Maciej Kadecki uprawnienia budowlane do projektowania bez ograniczeń w specjalności architektonicznej nr 43030AKW2019		PODPIŚĆ: Maciej Kadecki	
PROJEKTOWANIE ARCHITEKTURA: mgr inż. arch. Dawid Małkowski uprawnienia budowlane do projektowania bez ograniczeń w specjalności architektonicznej nr 18030AKW2012		PODPIŚĆ: Dawid Małkowski	
PROJEKTOWANIE KONSTRUKCJA: mgr inż. arch. Marcin Nowel uprawnienia budowlane do projektowania bez ograniczeń w specjalności konstrukcyjno-budowlanej nr 18030AKW2012		PODPIŚĆ: Marcin Nowel	
PROJEKTOWANIE KONSTRUKCJA: mgr inż. Daniel Mikutańiec uprawnienia budowlane do projektowania bez ograniczeń w specjalności konstrukcyjno-budowlanej nr 18030AKW2012		PODPIŚĆ: Daniel Mikutańiec	
PROJEKTOWANIE KONSTRUKCJA: mgr inż. Grzegorz Sońnicki uprawnienia budowlane do projektowania bez ograniczeń w specjalności konstrukcyjno-budowlanej nr 20030AKW2014		PODPIŚĆ: Grzegorz Sońnicki	
PROJEKTOWANIE KONSTRUKCJA: mgr inż. Jan Majgier uprawnienia budowlane do projektowania i kierowania robotami budowlanymi bez ograniczeń w specjalności konstrukcyjno-budowlanej nr 64030AKW2019		PODPIŚĆ: Jan Majgier	
PROJEKTOWANIE KONSTRUKCJA: mgr inż. Andrzej Frank uprawnienia budowlane do projektowania i kierowania robotami budowlanymi bez ograniczeń w specjalności konstrukcyjno-budowlanej nr 178030AKW2019		PODPIŚĆ: Andrzej Frank	
TYTUŁ DOKUMENTU: PROJEKT ZAGOSPODAROWANIA TERENU		BRANŻA: BUDOWLANA	
NR: II-24		NR RYS: 01/PZT	