


MAPA DO CELÓW PROJEKTOWYCH

Skala: 1:500

Objekt: Bielsko-Biala ul. Warszawska, dz. nr: 47/12, 47/15, 47/23, 47/24, 3439/2
J. ew.: 246101_1 Bielsko-Biala
Obręb: 0031 Komorowice Śląskie
 0038 Stare Bielsko
Układ wsp. płaskich: PL-2000
Układ wysokości: PL-EVRF2007-NH
Sekcja: 6.120.30.07.1.2, 6.120.30.07.2.1,
 6.120.30.07.1.4, 6.120.30.07.2.3

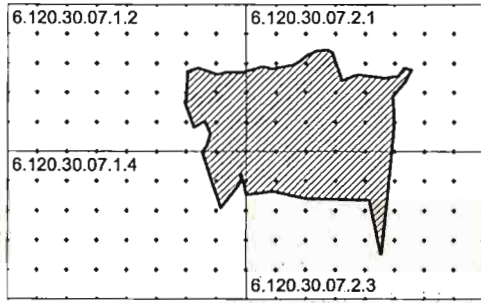

Mapa powstała na podstawie mapy zasadniczej w postaci wektorowej otrzymanej z MODGIS oraz bezpodstawnego pomiaru.

Nie ustalano granic działek.

Granica działek wniesiono na podstawie wektorowej mapy ewidencyjnej otrzymanej z MODGIS.

Granice działek nr: 47/12, 47/15, 47/13, 47/24, 3439/20 w zakresie opracowania sąs określone z wymagania podziału nieruchomości.

Nie badano słabości gruntowych.

W badaniu słabości uwzględniono projektowane usterki uziębienia terenu pochodzące z narażenia na działanie wody. Między Urzędem Dokumentacji Geodezyjnej i Kartograficznej wyszedł do zlecenia pracy geodezyjnej.

Nie wykryła się istnienia na opracowywanym terenie i nie wykazanych na niniejszej mapie innych urządzeń podziemnych nie zgłoszonych do inwentaryzacji.

W zakresie opracowania nie obowiązuje miesięcyj plan zagospodarowania przestrzennego.

Mapa do celów projektowych została opracowana zgodnie z symboliką określona w Rozporządzeniu Ministra Infrastruktury z 10 kwietnia 2015 r. w sprawie będącej załącznikiem do ustawy z dnia 11 kwietnia 2015 r. w sprawie bieżących danych obiektów topograficznych oraz mapy zasadniczej.

Powiadzając, za niniejszym dokumentem zostaje złożone w wyniku prac geologicznych i karteograficznych, których rezultaty zawiera operat techniczny pozytywnie zweryfikowany. Jednocześnie informuję, że jestem świadomy odpowiedzialności karnej za złożenie fałszywego oświadczenia.	
Identyfikator zgłoszenia prac geologicznych	GK 6640.1433.2023
Organ służący geologicznym, który otrzymał zgłoszenie	Prezydent Miasta Białego Białe
Wykonawca prac geologicznych	T.M.GEOLOGIA S.C. TOMASZ MIOŚ ul. Głow 19A, 43-316 Białe-Białe tel. 51498877, biuro@tmg.pl NIP: 5470230103 REGON: 367744565
Numer oraz data sporządzenia dokumentu zastępczego (wzrosty porządkowe wyliczeń)	NR 006640.1433.2023_1_p3 z dnia 25.06.2023 r.
Inne / nazwisko oraz numer uprawnień zawodowych wykonawcy	GŁÓWNY UPRAWNIENY mgr inż. Tomasz Mioś nr 22290, zakres: 1, 4

Sporządził dnia 25.08.2023 r.

GEODETA UPRAWNIONY
Tomasz Miodor
mgr inż. Tomasz Miodor

LEGENDA:

	GRANICA OGRZACZOWNIA
	GRANICE DZIAŁEK
	NIEPERZEPRAČALNA LINIA ZABUDOWY
	BUDYNKI PROJEKTOWANE
	WATY NA WÓZU KOLEPOWIE
	WAZDZ NA TEREN
	WYJŚCIE DROGOWE DO BUDYNKU
	WYJŚCIE DO BUDYNKU
	WYJŚCIE EWAKUACYJNE
	PROJEKTOWANY PRÓSTANIEC mg. dołężnego oznaczenia
	MEJSCA POSTOJOWE DLA OŚCIG NIEMIECPOSPRAWNYCH
	MEJSCA POSTOJOWE DLA POJAZDÓW ELEKTRYCZNYCH
	PLANKI LADOWNIA POJAZDÓW ELEKTRYCZNYCH
	ISTNIEJĄCE BITUMIOWE DROGI WNEWTRZNE
	ISTNIEJĄCE MEJSCA POSTOJOWE, CHODNIKI
	PROJEKTOWANE DROGI DOJAZDOWE (bezno ustalowy)
	PROJEKTOWANE DROGI MANIEWROWE (pasaż betonowe)
	PROJEKTOWANE MEJSCA POSTOJOWE (pasaż betonowe)
	PROJEKTOWANE CHODNIKI I CAGI PIEZDZ (kierka betonowa)
	ZIELONA NISKA
	MUR OGRZOWY PROJEKTOWANY
	MUR OGRZOWY ISTNIEJĄCY
	ISTNIEJĄCA ZIELONA
	KRAWIEŻNICA I OGRZĘŻA BETONOWE
	OBIEŻDZA BETONOWE
	SŁUPY OŚWIEŻENIOWE - OPIANY
	PROJEKTOWANA BOMPA
	WYPUSTY DROGOWE
	PUNKTY WYSOKOŚCOWE

ZESTAWIENIE POWIERZCHNI:

- powierzchnia całego terenu	2 513,74 m ²
POWIERZCHNIA ZABUDOWY	
- budynek usługowy	282,3 m ²
- wiatła śmietnikowa	18,2 m ²
SUMA	300,50 m²
POWIERZCHNIA UTWARDZONA	
- miejsca postojowe	221,31 m ²
- chodniki	367,54 m ²
- drogi manewrowe	802,31 m ²
SUMA	1 391,16 m²
MUR OPOROWY	14,95 m²
ZIELEN	
- naturalne tereny zielone	807,13 m ²

ZMIANA W ZAKRESIE
MURU OPOROWEGO (WYMIAR ŁRUCIE 2011m)
400m x 30cm, PŁA 1,2m²
(OBSZAR OPOROWY
NIE WYKAZAŁA RÓŻNICY
NA KTÓREJ OBSZEC ZOSTAŁ
WYKONANY)

Uzgodniono pod względem wymagań higienicznych i zdrowotnych bez zastrzeżeń (zastrzeżeniami)

data 05.03.2014

L.p. opinii..... JACEK WATKIN

do spraw epidemiologicznych

DOKUMENTACJA POWYKONAWCZA
WYKONANO ZGODNIE Z DOKUMENTACJĄ PROJEKTOWĄ
ZMIANY NIEISTOTNE NANIESIONO KOLOREM CZERWONYM
(zgodnie z art. 57 pkt. 2 Ustawy z dnia 7 lipca 1994r.
o dokumencie zmianami)

Handwritten signature: *[Signature]*
(podpis)
PS-3045

30/58

KOPIOWANIE BEZ PISEMNEJ ZGODY AUTORA ZABRONIONE PRAWA AUTORSKIE ZASTRZEŻONE

**PRACOWNIA PROJEKTOWANIA
I USŁUG INWESTYCYJNYCH ALFA**

Spółka z o.o. Spółka komandytowa
59-220 LEGNICA, ul. ŁOKIETKA 18
+48 71 8525671 www.ppta.pl pracownia@ppta.pl

ALFA
PRACOWNIA

OBIEKT:
BUDOWA BUDYNKU USŁUGOWEGO O FUNKCJI GASTRONOMICZNEJ
WRAZ Z NIEZBĘDNIĄ INFRASTRUKTURĄ TECHNICZNĄ (...)
Bielsko Biala ul. Warszawska,
dz. nr ewid. 47/24, 3439/20 Obręb ewid.: 0038- Stare Bielsko

IMIĘ I NAZWISKO:	PODPIS:
PROJEKTANT ARCHITEKTURA:	
mgr inż. arch. Maciej Kadecki	

SPRAWDZAJĄCY ARCHITEKTURA:
mgr inż. arch. Dawid Małkowski
uprawnienia budowlane do projektowania bez ograniczeń

w specjalności architektonicznej nr 18/DSOKK/2012	
ASYSTENT PROJEKTANTA:	
mgr inż. arch. Marcin Nowel	

mgr inż. Daniel Mikutaniec
uprawnienia budowlane do projektowania bez ograniczeń w
specjalności konstrukcyjno-budowlanej nr 198/DOŚ/12

mgr inż. Grzegorz Sośnicki uprawnienia budowlane do projektowania bez ograniczeń w specjalności konstrukcyjno-budowlanej nr 206/DOŚ/14 PROJEKTANT BRANŻA DROGOWA:	
--	---

mgr inż. Jan Majgier uprawnienia budowlane do projektowania i kierowania robotami budowlanymi bez ograniczeń w specjalności konstrukcyjno-budowlanej nr 640/D1/DUW	<i>Jan Majgier</i>
SPRAWDZAJĄCY BRANŻA DROGOWA:	

mgr inż. Andrzej Frank
uprawnienia budowlane do projektowania i kierowania
robotami budowlanymi bez ograniczeń w specjalności
konstrukcyjno-budowlanej nr 179/D1/DUW

PROJEKT ZAGOSPODAROWANIA TERENU			BUDOWLANA	
NR	STADIUM:	SKALA:	DATA:	NR RYS.:

II-24	PB	1:500	09.01.2024	01/PZT
-------	----	-------	------------	--------

STRONA