




F	DOKUMENTACJA POWYKONAWCZA		Produkcja Urządzeń Rozdzielczych i Sterowniczych "PURIS" Maciej Zientek 58-521 Jezów Sudecki, ul. Kręta 26a, tel. (75) 713 22 59	Burger King DT ul. Warszawska Bielsko Biala	ROZDZIELNICA "RL" Zasilanie	Data	2024-10-01	z	13
						Strona	-/-		
F						Nr listy	263/01/2024		
	1	2	3	4	5	6	7	8	

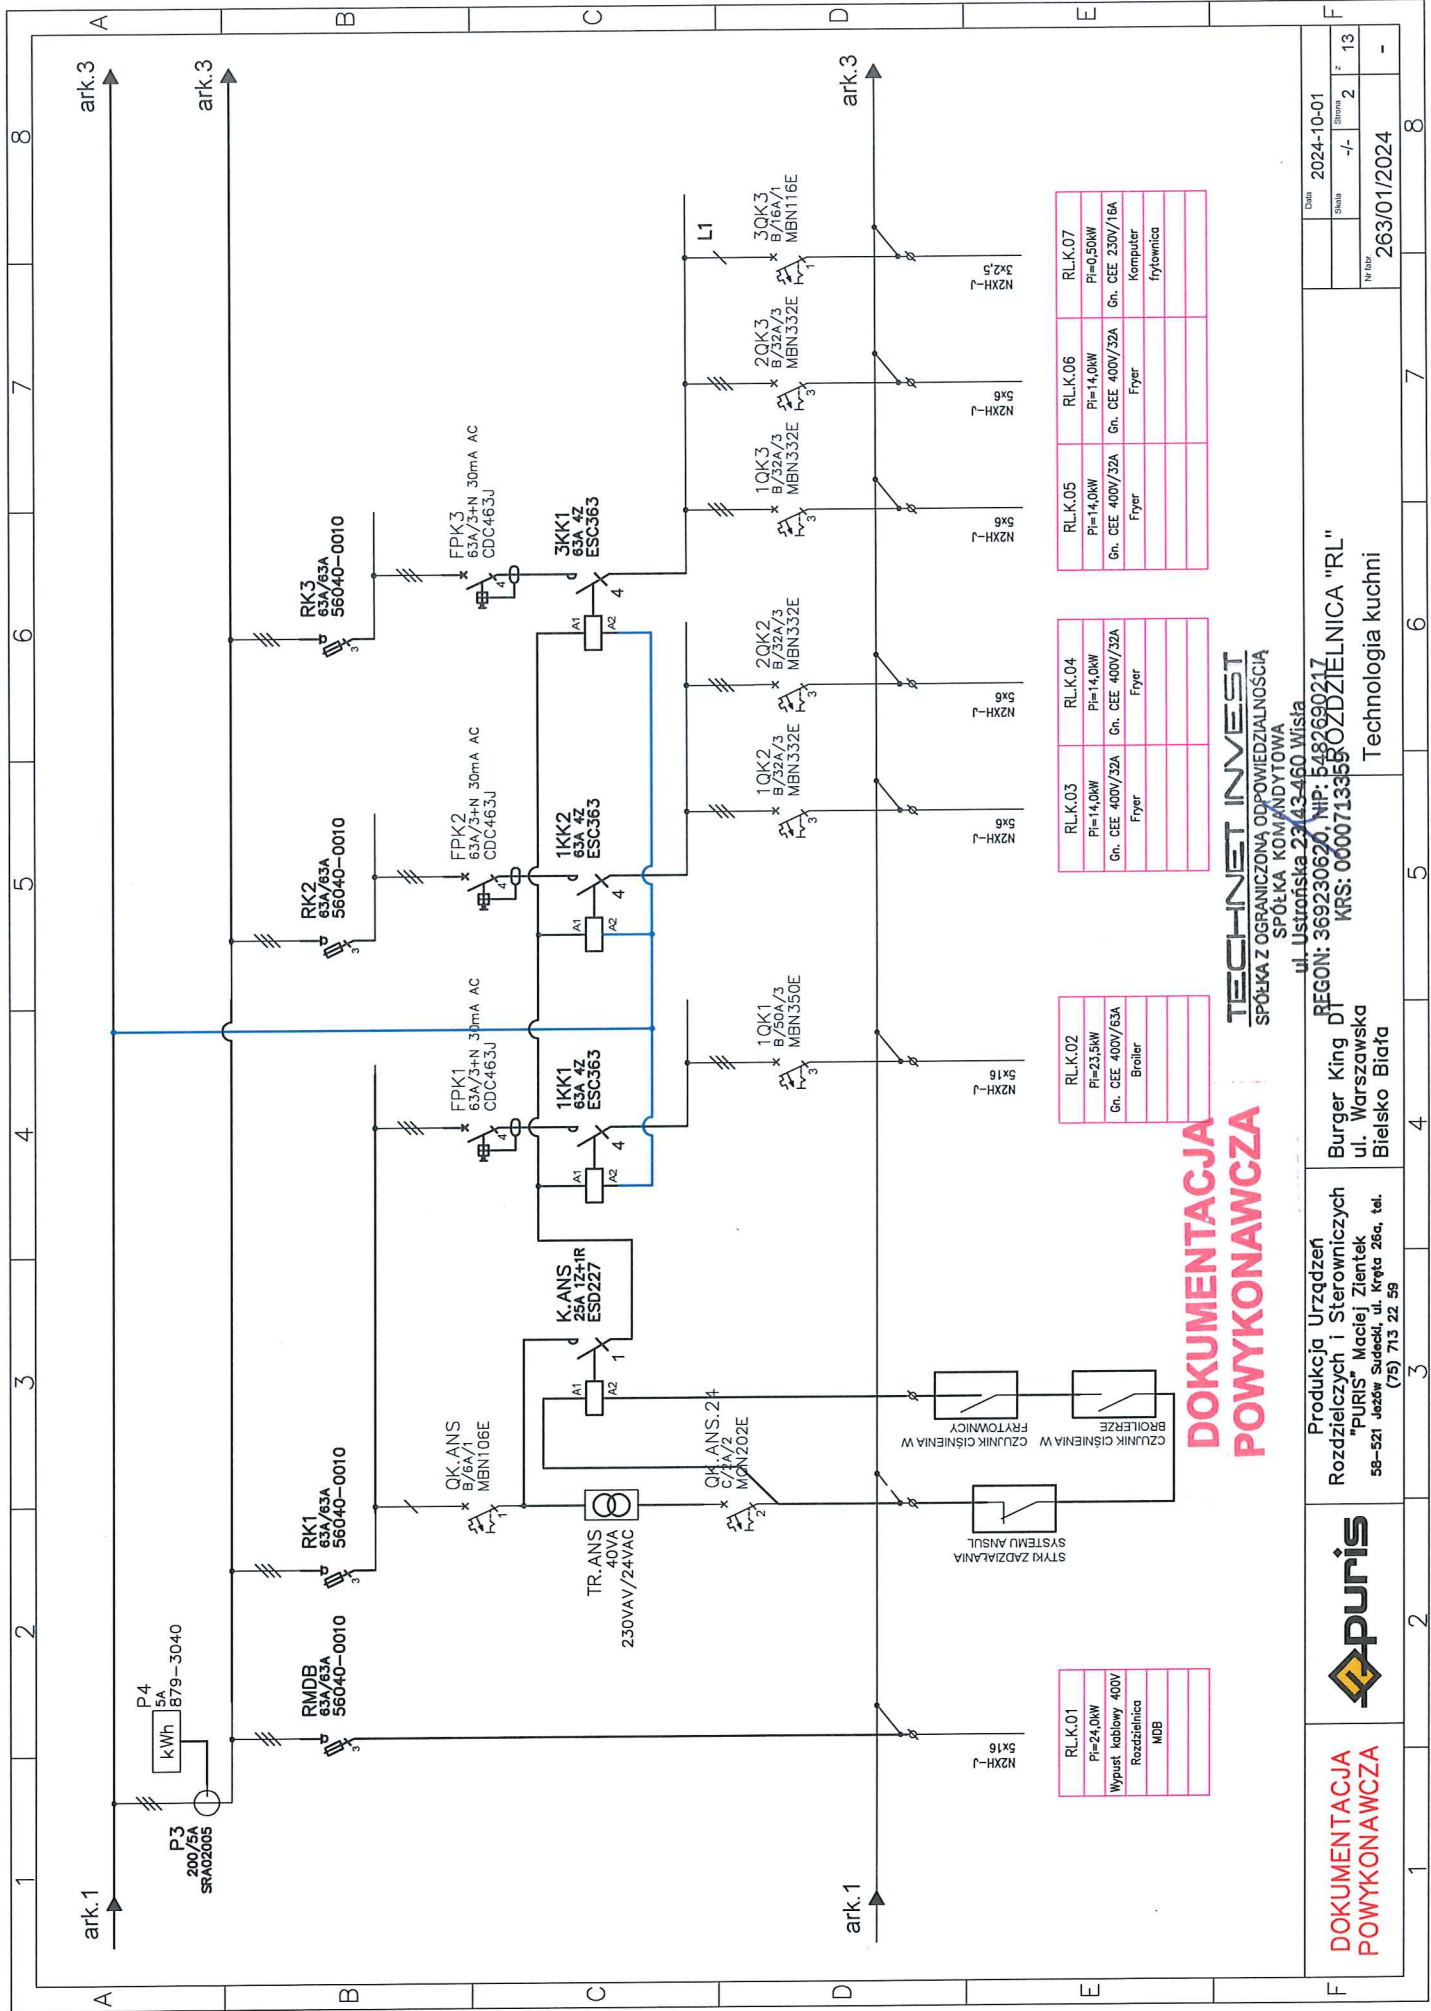

RLK.01	PI=24,0KW	Wypust kablowy 400V	Rozdzielnica	MD
--------	-----------	---------------------	--------------	----

--------	-----------	------------------	--------	--


RLK.03	PI=14,0KW	Gn. CEE 400V/32A	Fryer	
--------	-----------	------------------	-------	--


RLK.04	PI=14,0KW	Gn. CEE 400V/32A	Fryer	
RLK.05	PI=14,0KW	Gn. CEE 400V/32A	Fryer	
RLK.07	PI=0,50KW		Frytownica	

DOKUMENTACJA
POWYKONAWCZA

TECHNET INVEST
SPÓŁKA Z OGRANICZONĄ ODPOWIEDZIALNOŚCIĄ
SPÓŁKA KOMANDYTOWA

							Strona: 2	
							Nr Inw: 13	
							263/01/2024	
							7	8

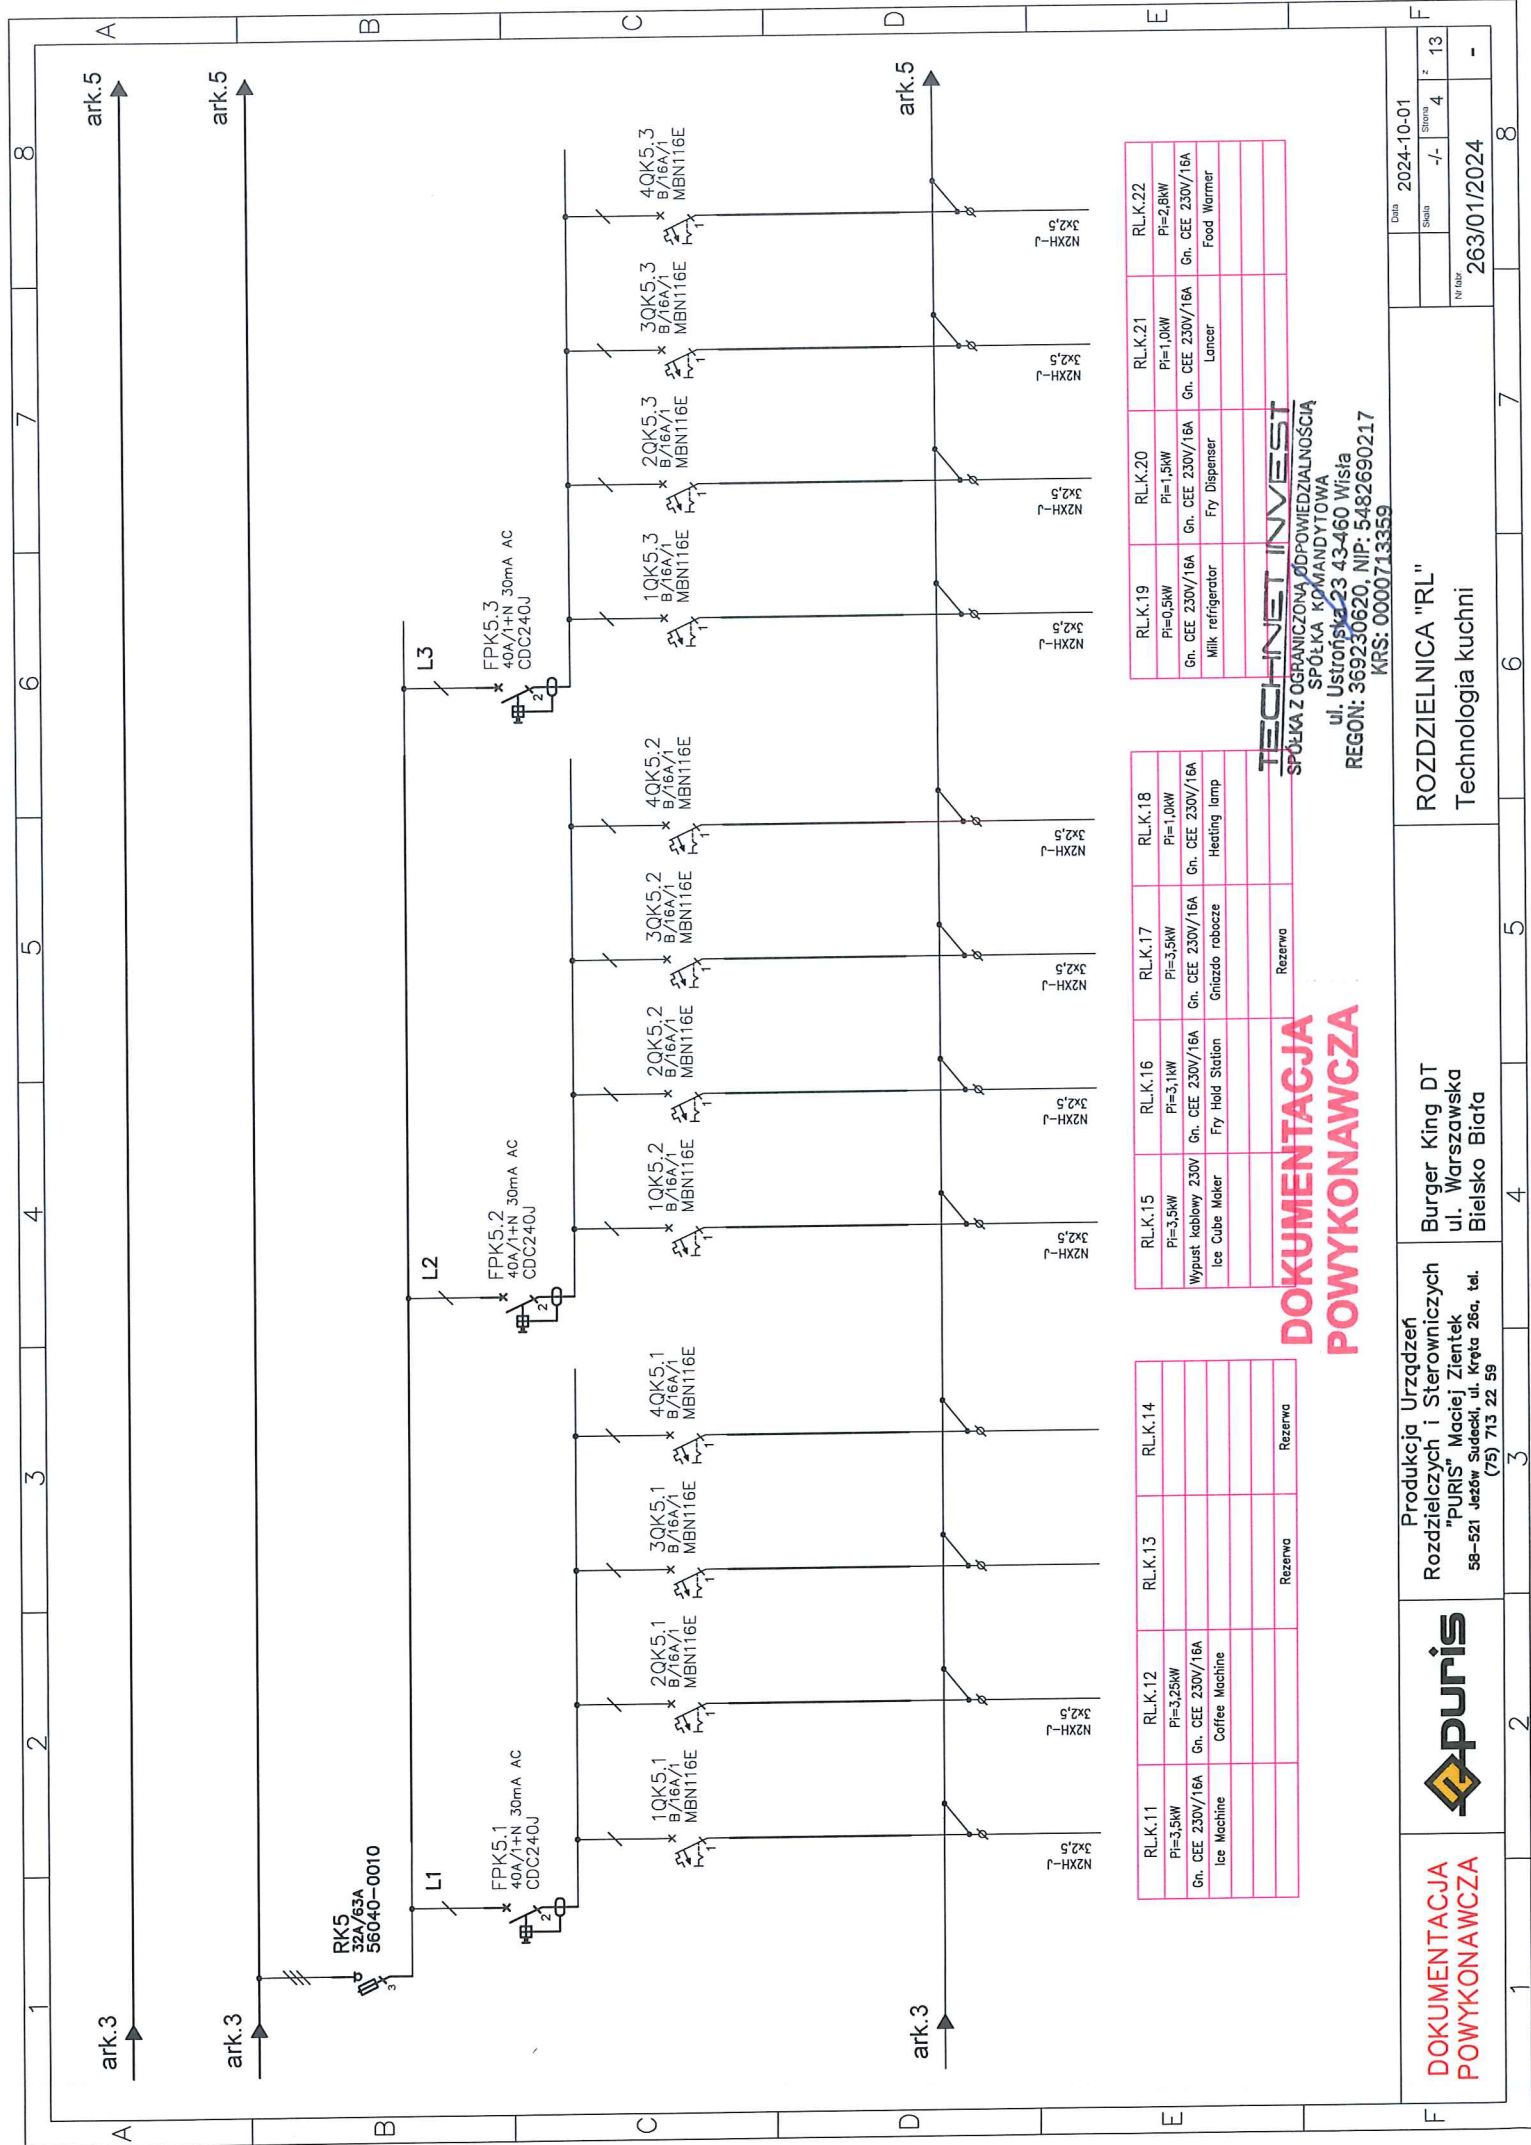

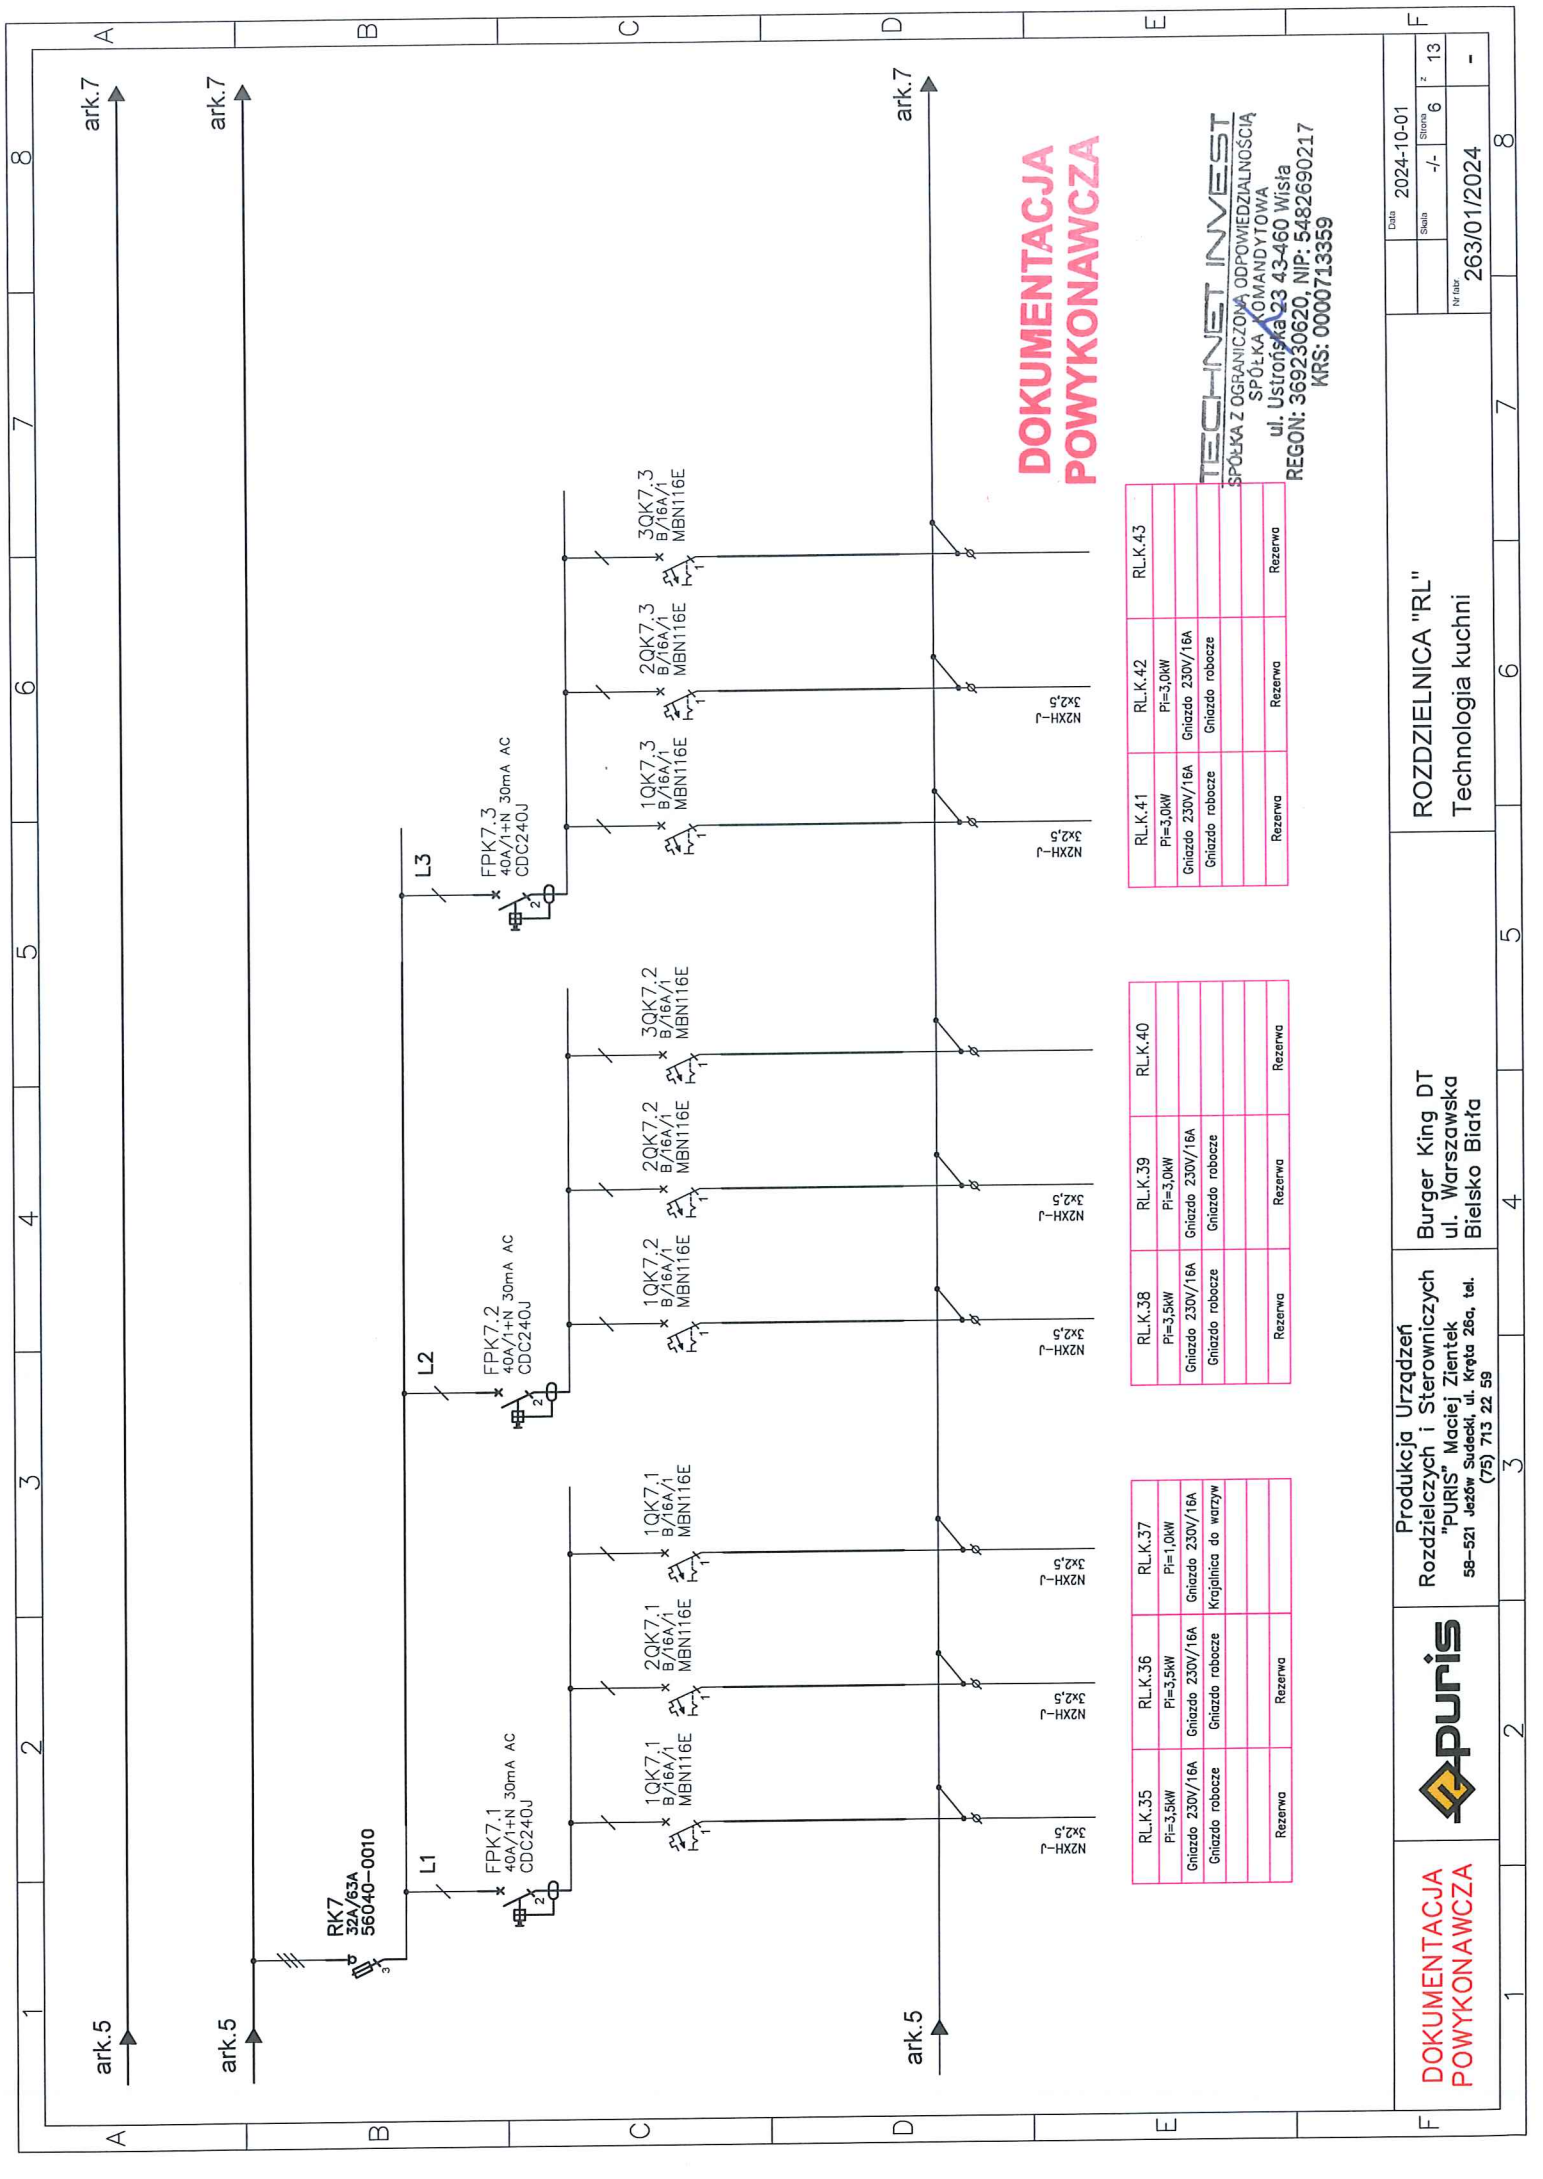


DOKUMENTACJA
POWYKONAWCZA

RL.K.41	RL.K.42	RL.K.43
PI=3,0kW	PI=3,0kW	
Gniazdo 230V/16A	Gniazdo 230V/16A	
Gniazdo robocze	Gniazdo robocze	
Rezerwa	Rezerwa	Rezerwa

RL.K.38	RL.K.39	RL.K.40
PI=3,5kW	PI=3,0kW	
Gniazdo 230V/16A	Gniazdo 230V/16A	
Gniazdo robocze	Gniazdo robocze	
Rezerwa	Rezerwa	Rezerwa

RL.K.35	RL.K.36	RL.K.37
PI=3,5kW	PI=3,5kW	PI=1,0kW
Gniazdo 230V/16A	Gniazdo 230V/16A	Gniazdo 230V/16A
Gniazdo robocze	Gniazdo robocze	Krajalnica do wazryw
Rezerwa	Rezerwa	

TECHNET INVEST
SPÓŁKA Z OGRANICZONĄ ODPOWIEDZIALNOŚCIĄ
KOMANDYTOWA
ul. Ustrońska 23 43-460 Wiśła
REGON: 369230620, NIP: 5482690217
KRS: 0000713359

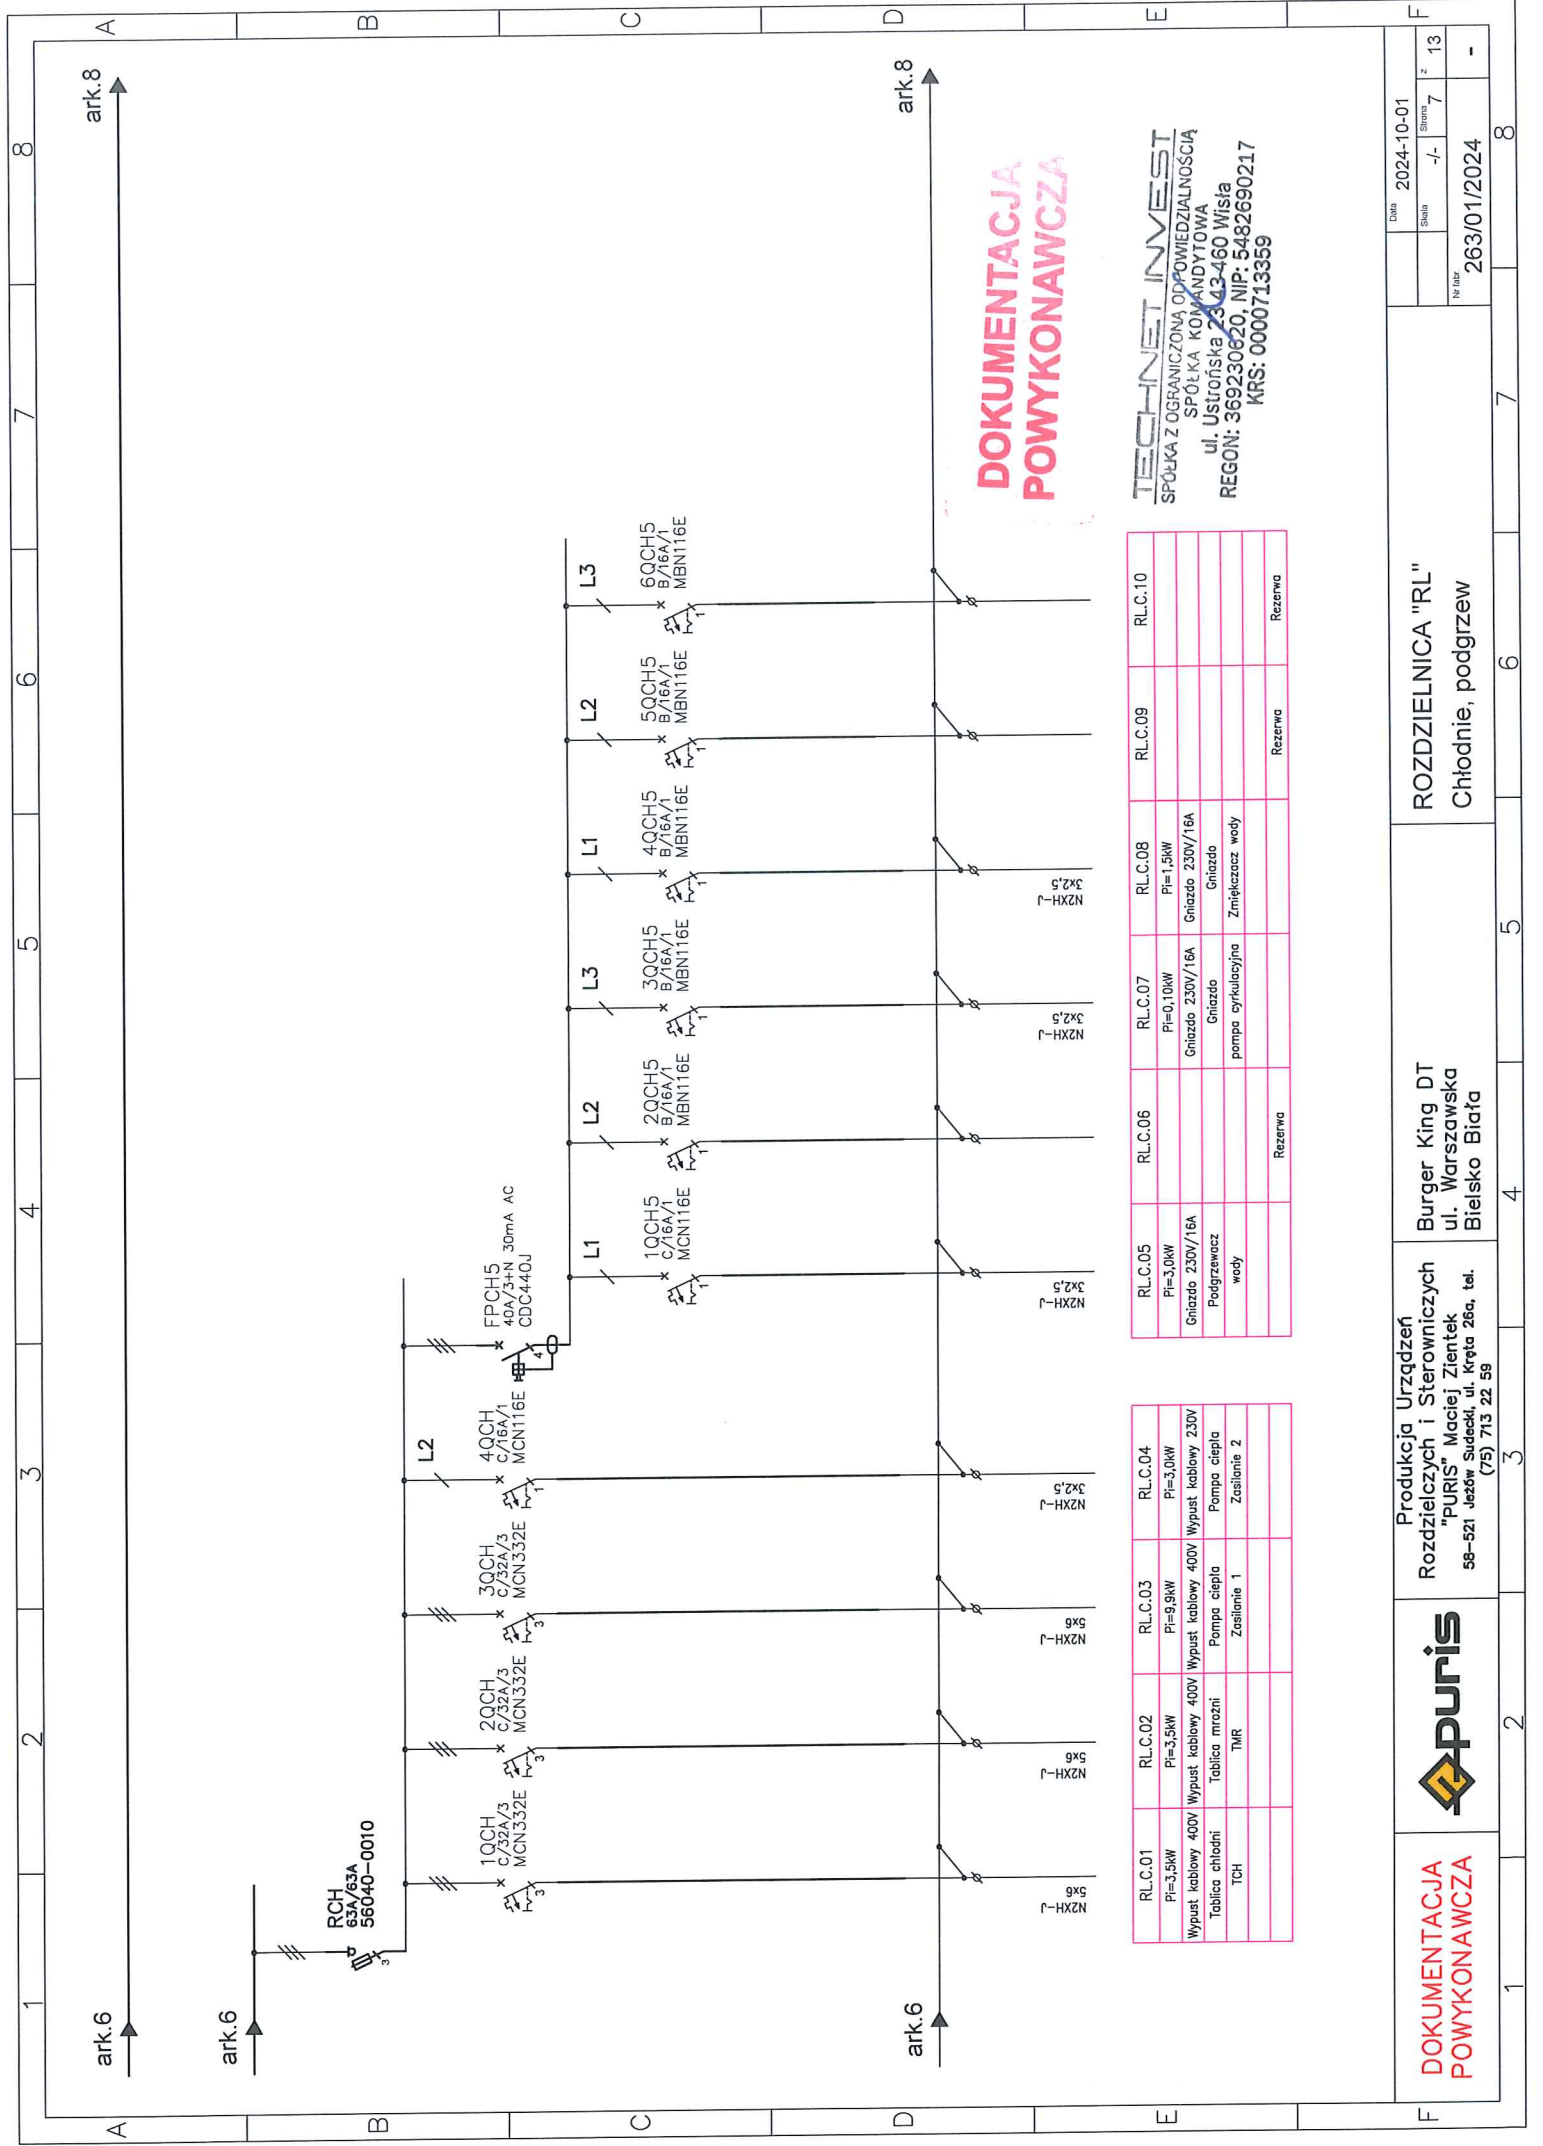

DOKUMENTACJA
POWYKONAWCZA

TECHNET INVEST
SPÓŁKA Z OGRANICZONĄ ODPOWIEDZIALNOŚCIĄ
SPÓŁKA KOMANDYTOWA
ul. Ustrońska 23A/3-460 Wisła
REGON: 369230620, NIP: 5482690217
KRS: 0000713359

RLC.05	RLC.06	RLC.07	RLC.08	RLC.09	RLC.10
PI=3,0kW Gniazdo 230V/16A Podgrzewacz wody		PI=0,10kW Gniazdo 230V/16A Gniazdo pompa cyrkulacyjna	PI=1,5kW Gniazdo 230V/16A Gniazdo Zmieszacz wody	Rezerwa	Rezerwa

RLC.01	RLC.02	RLC.03	RLC.04
PI=3,5kW Wypust kablowy 400V Tablica chłodni TCH	PI=3,5kW Wypust kablowy 400V Tablica mrozi TMR	PI=9,9kW Wypust kablowy 400V Pompa ciepła Zasilanie 1	PI=3,0kW Wypust kablowy 400V Pompa ciepła Zasilanie 2

Data	2024-10-01
Strona	7
z	13


ROZDZIELNICA "RL"
Chłodnie, podgrzew

Burger King DT
ul. Warszawska
Bielsko Biala

Produkcja Urządzeń
Rozdzielczych i Sterowniczych
"PURIS" Maciej Zientek
58-521 Jezew Sudecki, ul. Kręta 26a, tel.
(75) 713 22 59




DOKUMENTACJA
POWYKONAWCZA

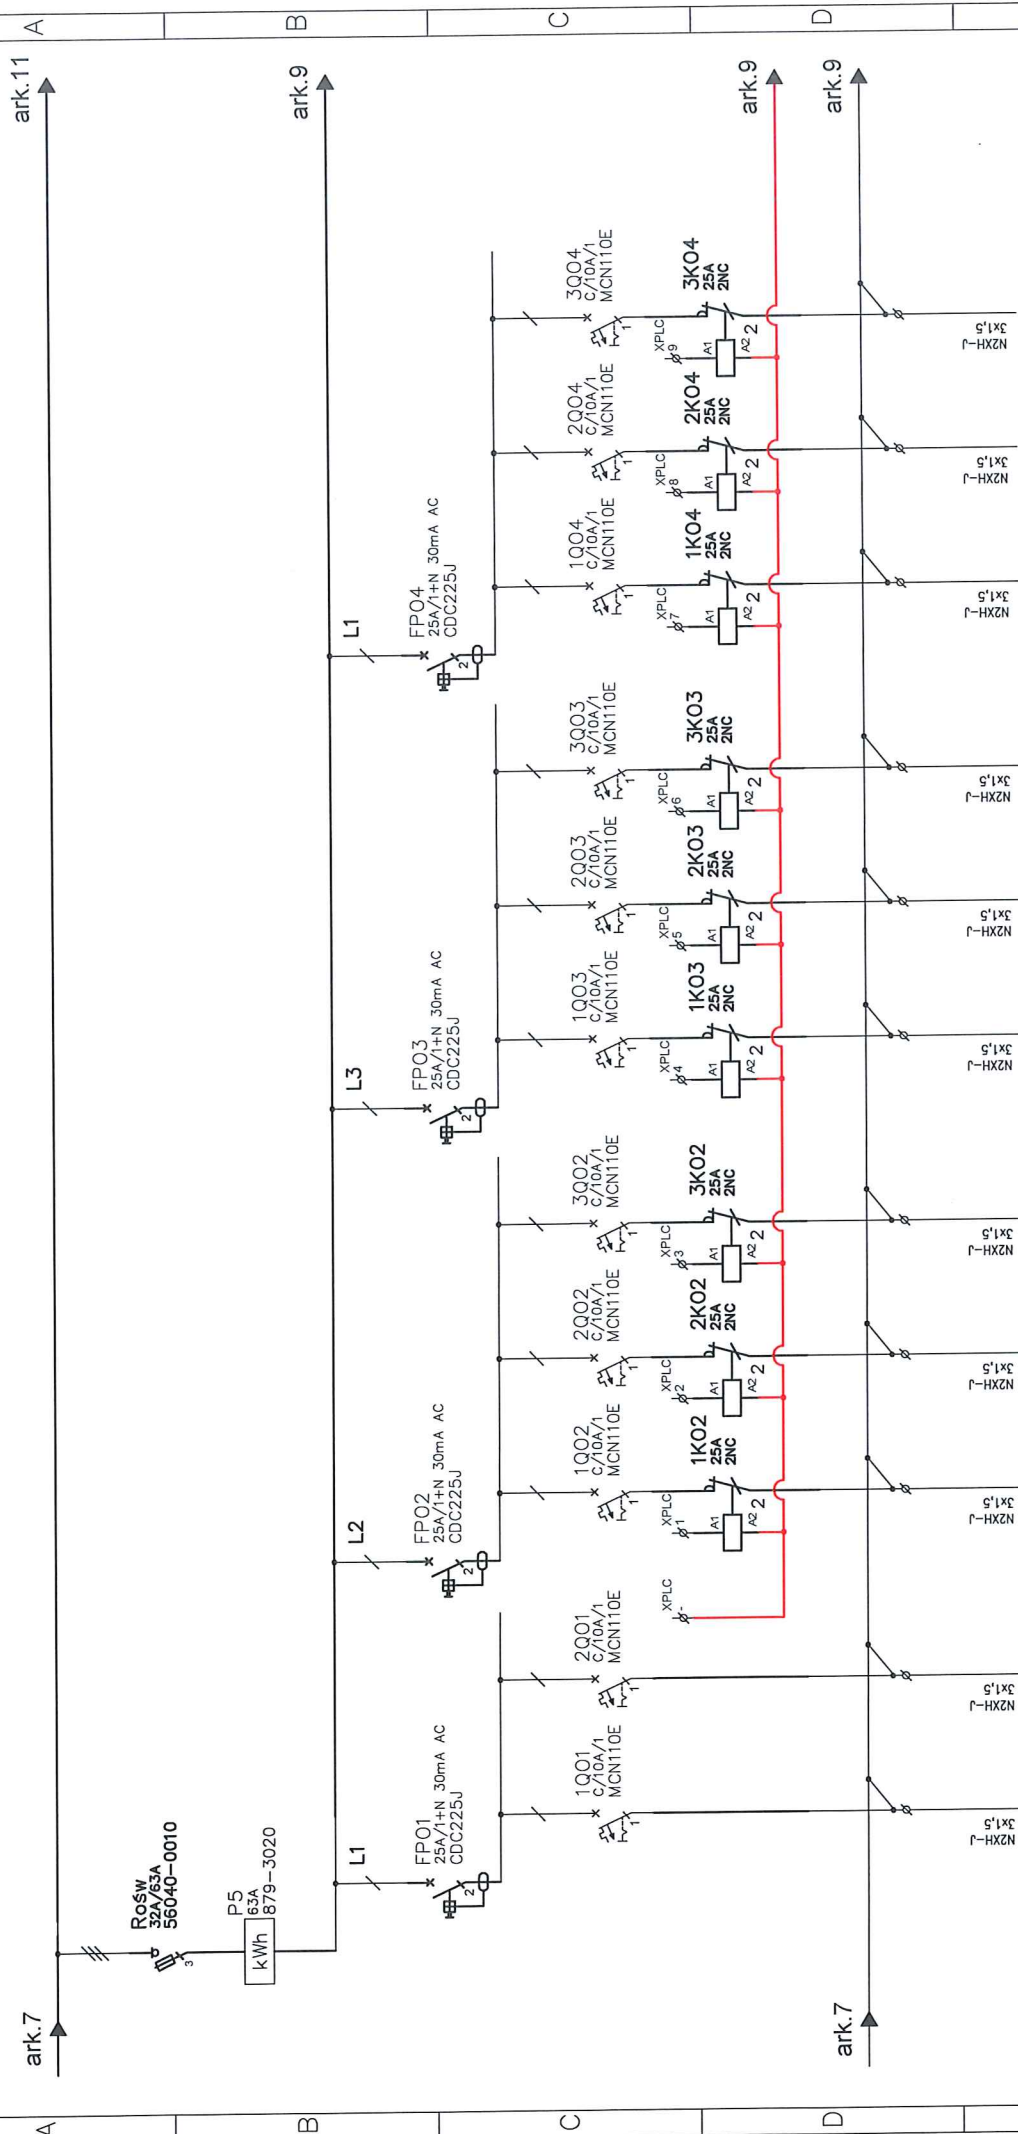

RL.O.01	RL.O.02	RL.O.03	RL.O.04	RL.O.05	RL.O.06	RL.O.07	RL.O.08	RL.O.09	RL.O.10	RL.O.11
Pi=0,1kW 230V	Pi=0,1kW 230V	Pi=0,3kW 230V	Pi=0,1kW 230V	Pi=0,3kW 230V	Pi=0,2kW 230V	Pi=0,2kW 230V	Pi=0,2kW 230V	Pi=0,05kW 230V	Pi=0,05kW 230V	Pi=0,4kW 230V
Oswietlenie awaryjne	Oswietlenie ewakuacyjne	Oswietlenie	Oswietlenie	Oswietlenie	Oswietlenie	Oswietlenie	Oswietlenie	Oswietlenie	Oswietlenie	Oswietlenie
		KUCHNIA	DRIVE	Komunikacja, Mycie tac, pom. socijalne	Mag. suchy, szatnia lozyski	WC klienti	Manager, lada	Chlodnia	Mroznia	Sala konsumpcyjna

TECHNET INVEST
SPÓŁKA Z OGRANICZONĄ ODPOWIEDZIALNOŚCIĄ
SPÓŁKA KOMANDYTOWA
ul. Ustrońska 23 43-460 Wiśła
REGON: 369230820, NIP: 5487690217

F		1		2		3		4		5		6		7		8	

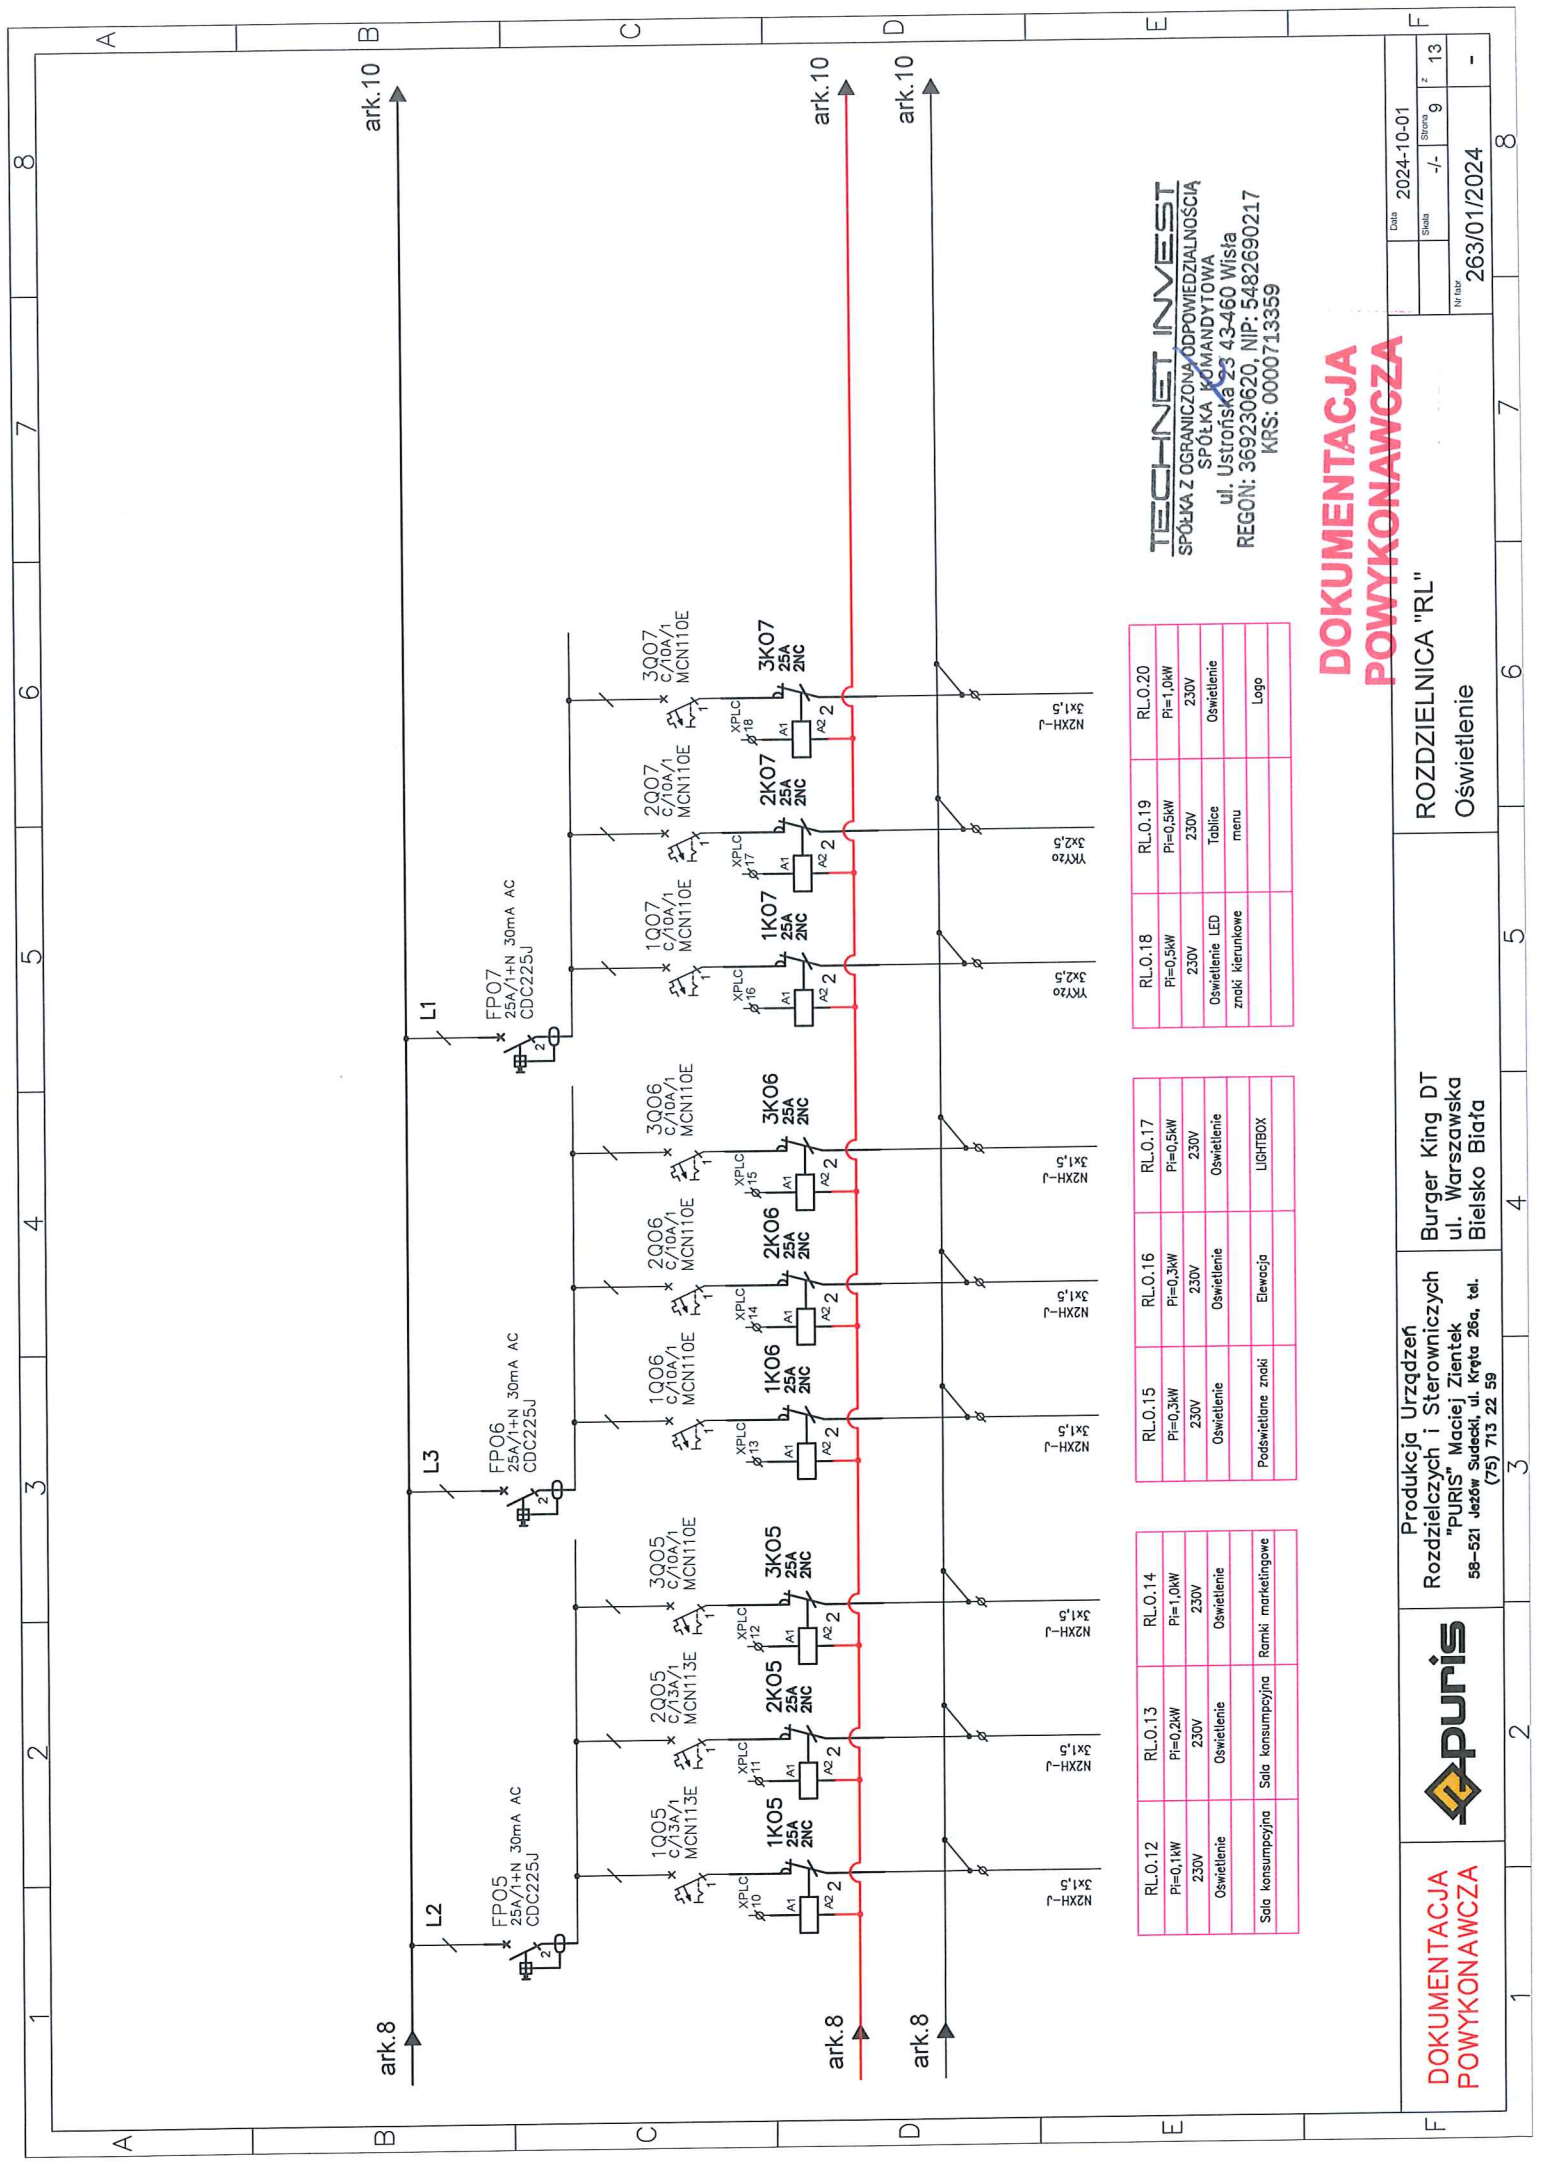

TECHNET INVEST
SPÓŁKA Z OGRANICZONĄ ODPOWIEDZIALNOŚCIĄ
SPÓŁKA KOMANDYTOWA
ul. Ustroniska 23 43-460 Wiśła
REGON: 369230620, NIP: 5482690217
KRS: 0000713359

**DOKUMENTACJA
POWYKONAWCZA**


RL.O.18	RL.O.19	RL.O.20
PI=0,5KW 230V	PI=0,5KW 230V	PI=1,0KW 230V
Oświetlenie LED znaki kierunkowe	Tablice menu	Oświetlenie
		Logo

RL.O.15	RL.O.16	RL.O.17
PI=0,3KW 230V	PI=0,3KW 230V	PI=0,5KW 230V
Oświetlenie	Oświetlenie	Oświetlenie
Podświetlone znaki	Elewacja	LIGHTBOX

RL.O.12	RL.O.13	RL.O.14
PI=0,1kW 230V	PI=0,2kW 230V	PI=1,0KW 230V
Oświetlenie	Oświetlenie	Oświetlenie
Sala konsumpcyjna	Sala konsumpcyjna	Ramki marketingowe

Data	2024-10-01
Strona	9
Strona	2
Strona	13
Nr inw.	263/01/2024

DOKUMENTACJA POWYKONAWCZA	ROZDZIELNICA "RL" Oświetlenie	Produkcja Urządzeń Rozdzielczych i Sterowniczych "PURIS" Maciej Zientek 58-521 Jeżów Sudecki, ul. Kręta 26a, tel. (75) 713 22 59	Burger King DT ul. Warszawska Bielsko Biala	puris	DOKUMENTACJA POWYKONAWCZA
--------------------------------------	---	---	--	--------------	--------------------------------------

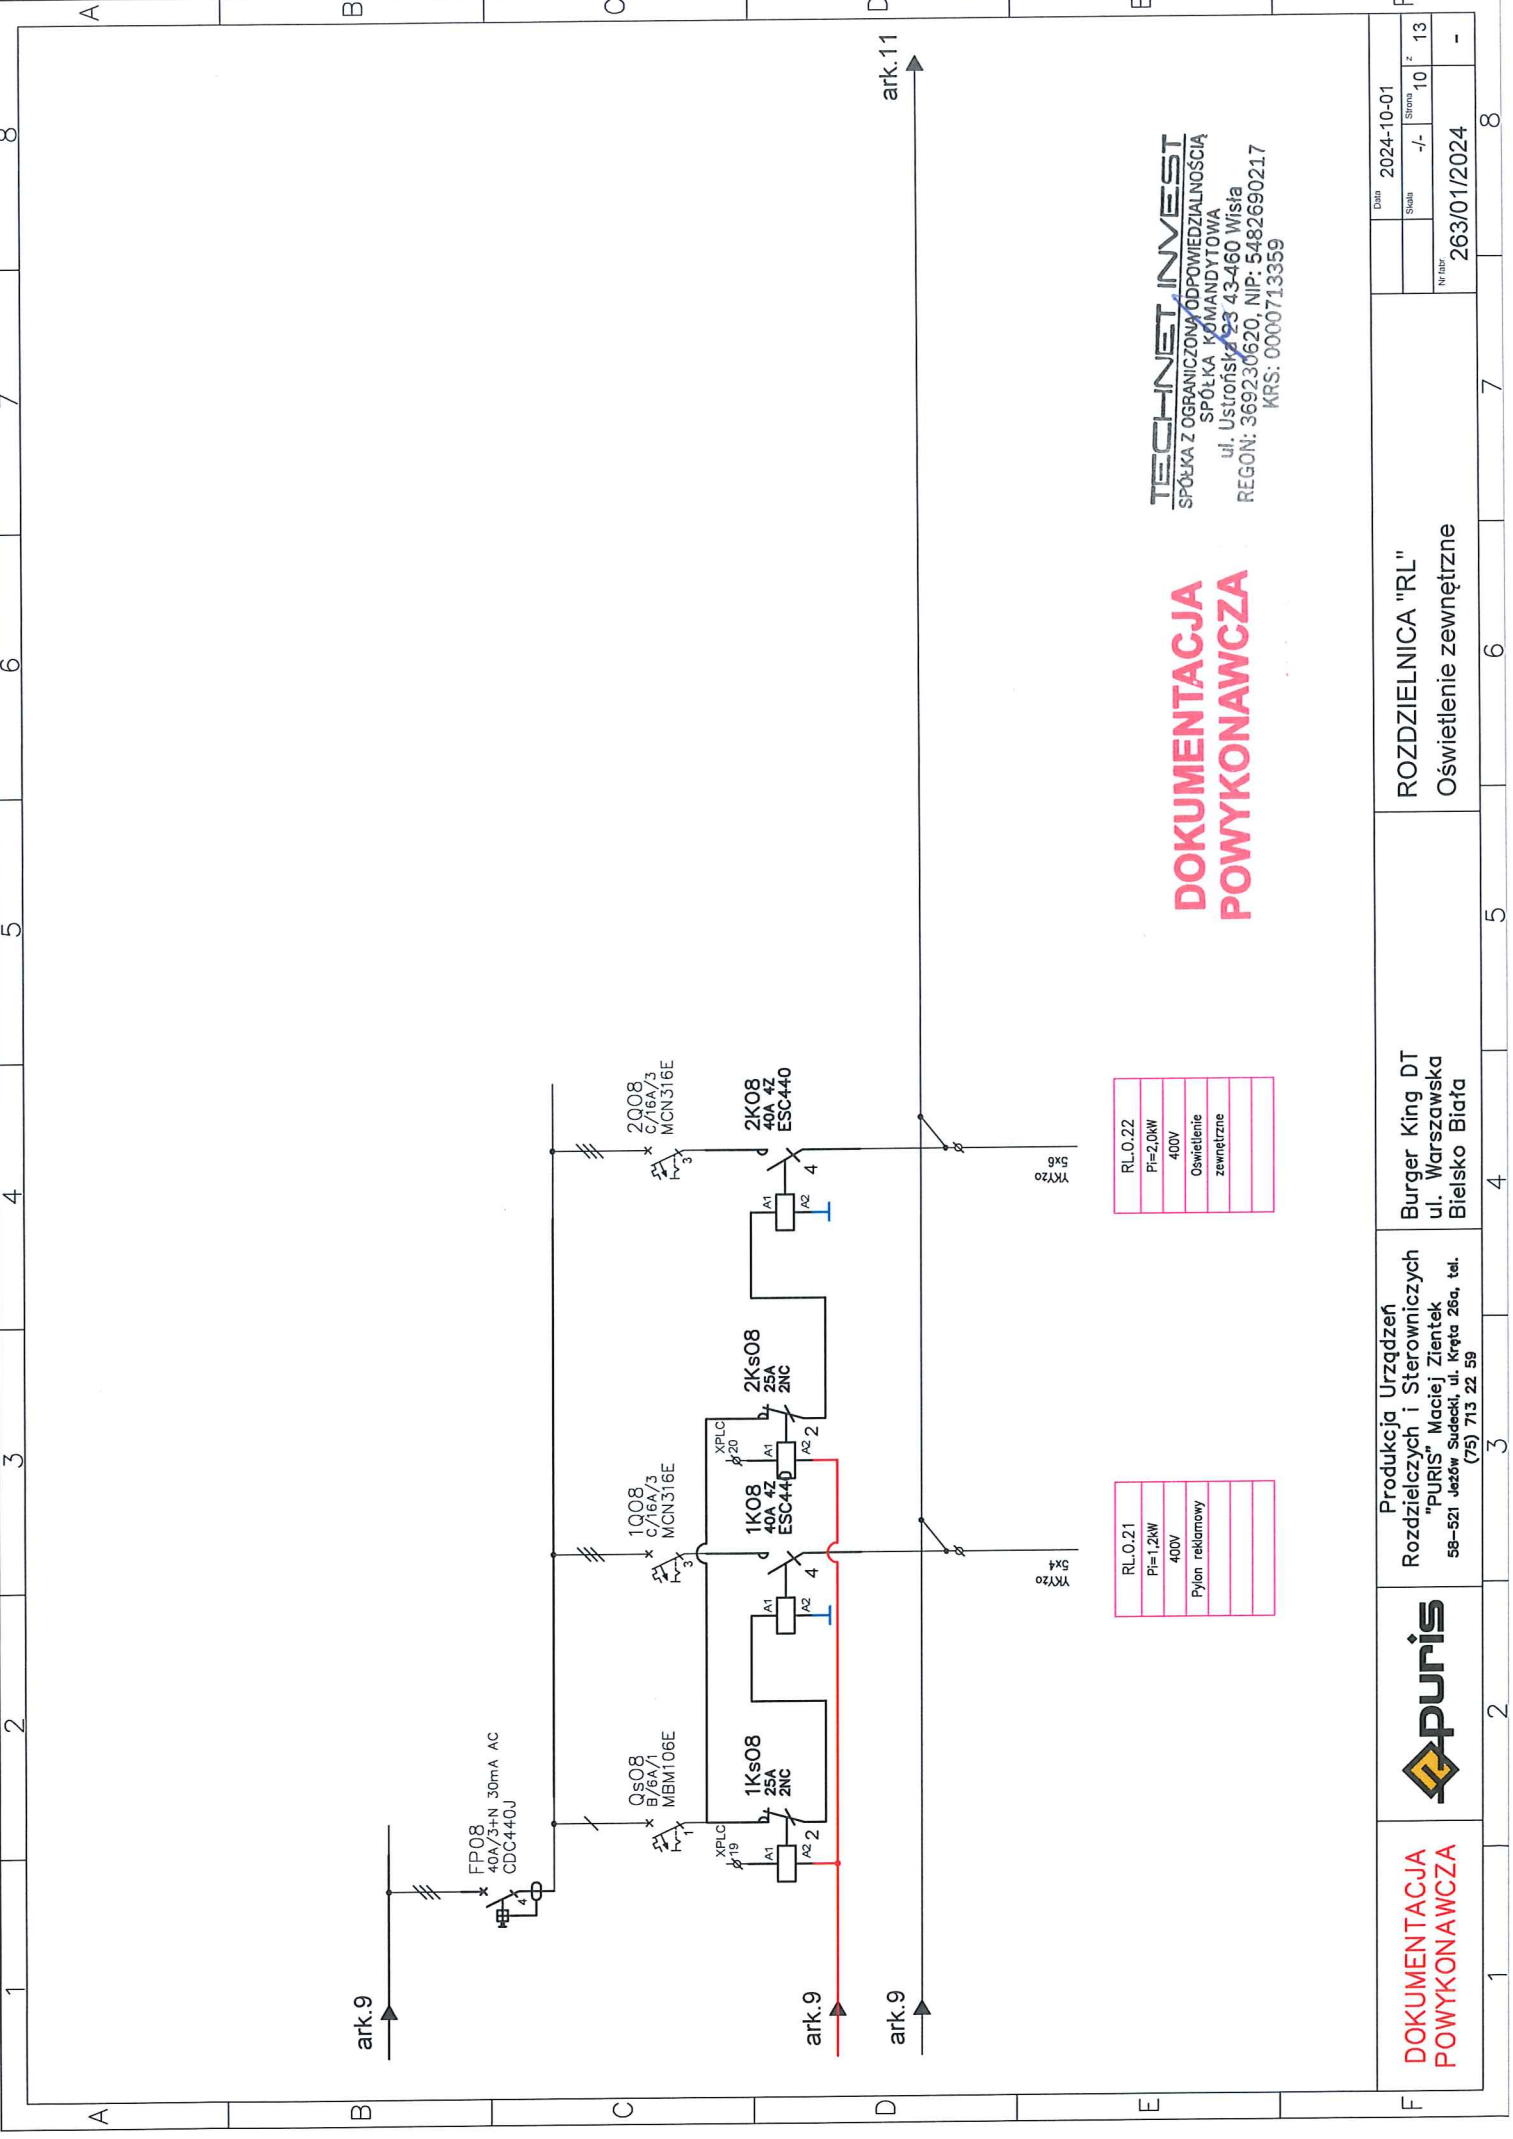

TECHNET INVEST
SPÓŁKA Z OGRANICZONĄ ODPOWIEDZIALNOŚCIĄ
SPÓŁKA KOMANDYTOWA
ul. Ustrońska 93 43-460 Wisła
REGON: 369230620, NIP: 5482690217
KRS: 0000713359

**DOKUMENTACJA
POWYKONAWCZA**

Data		2024-10-01
Strona	-/-	10
Strona	-	13
Wzrost		263/01/2024


ROZDZIELNICA "RL"
Oświetlenie zewnętrzne

Burger King DT
ul. Warszawska
Bielsko Biala

Produkcja Urządzeń
Rozdzielczych i Sterowniczych
"PURIS" Maciej Zientek
58-521 Jetzów Sudecki, ul. Kręta 26a, tel.
(75) 713 22 59



**DOKUMENTACJA
POWYKONAWCZA**

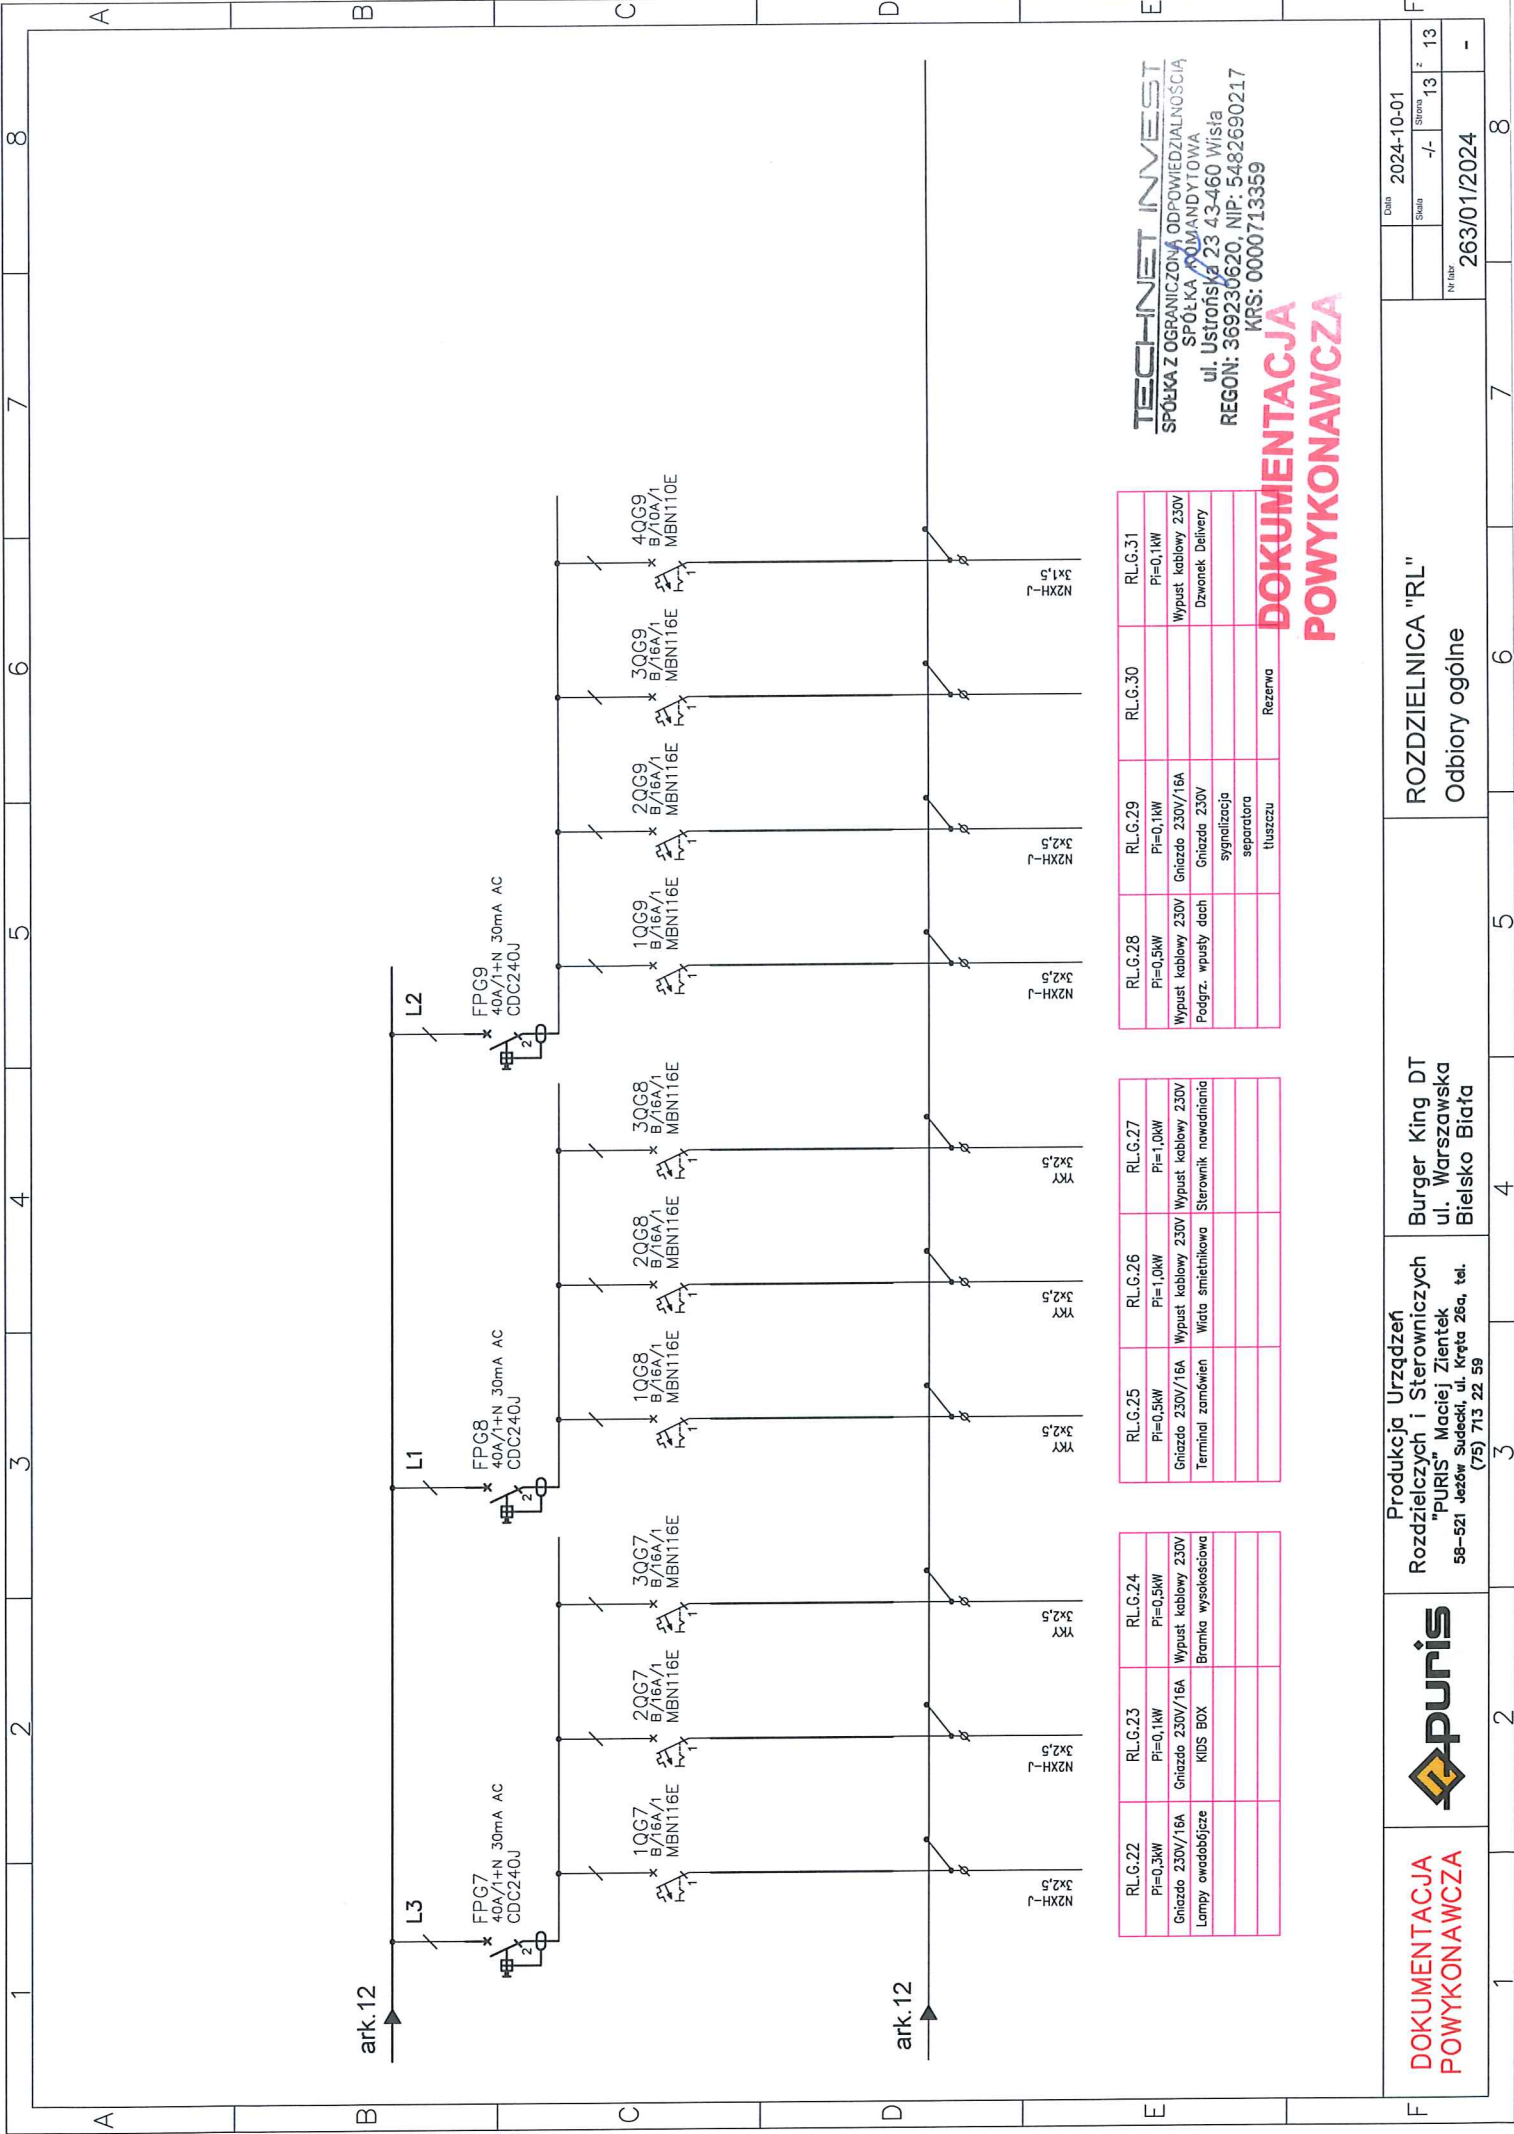

TECHNET INVEST
SPÓŁKA Z OGRANICZONĄ ODPOWIEDZIALNOŚCIĄ
SPÓŁKA KOMANDYTOWA
ul. Ustrońska 23 43-460 Wiśła
REGON: 369230620, NIP: 5482690217
KRS: 0000713359

**DOKUMENTACJA
POWYKONAWCZA**

RL.G.22	RL.G.23	RL.G.24	RL.G.25	RL.G.26	RL.G.27	RL.G.28	RL.G.29	RL.G.30	RL.G.31
P=0,3kW	P=0,1kW	P=0,5kW	P=0,5kW	P=1,0kW	P=1,0kW	P=0,5kW	P=0,1kW		P=0,1kW
Gniazdo 230V/16A	Gniazdo 230V/16A	Gniazdo 230V/16A	Gniazdo 230V/16A	Wypust kablowy 230V	Wypust kablowy 230V	Wypust kablowy 230V	Gniazdo 230V/16A		Wypust kablowy 230V
Lampy oświetlające	KIDS BOX	Bramka wysokościowa	Terminal zamówień	Włata śmietnikowa	Sterownik nawadniania	Podgrz. wpuły dach	Gniazda 230V		Dzwonek Delivery
							sygnalizacja		
							separatora		
							tuuszczu	Rezerwa	

F	DOKUMENTACJA POWYKONAWCZA		Produkcja Urządzeń Rozdzielczych i Sterowniczych "PURIS" Maciej Zientek 58-521 Jezów Sudecki, ul. Kręta 26a, tel. (75) 713 22 59	Burger King DT ul. Warszawska Bielsko Biała	ROZDZIELNICA "RL" Odbiory ogólne	Data 2024-10-01		Nr Inw. 263/01/2024	-
						Strona	13		
						Strona	13		
1	2	3	4	5	6	7	8		