




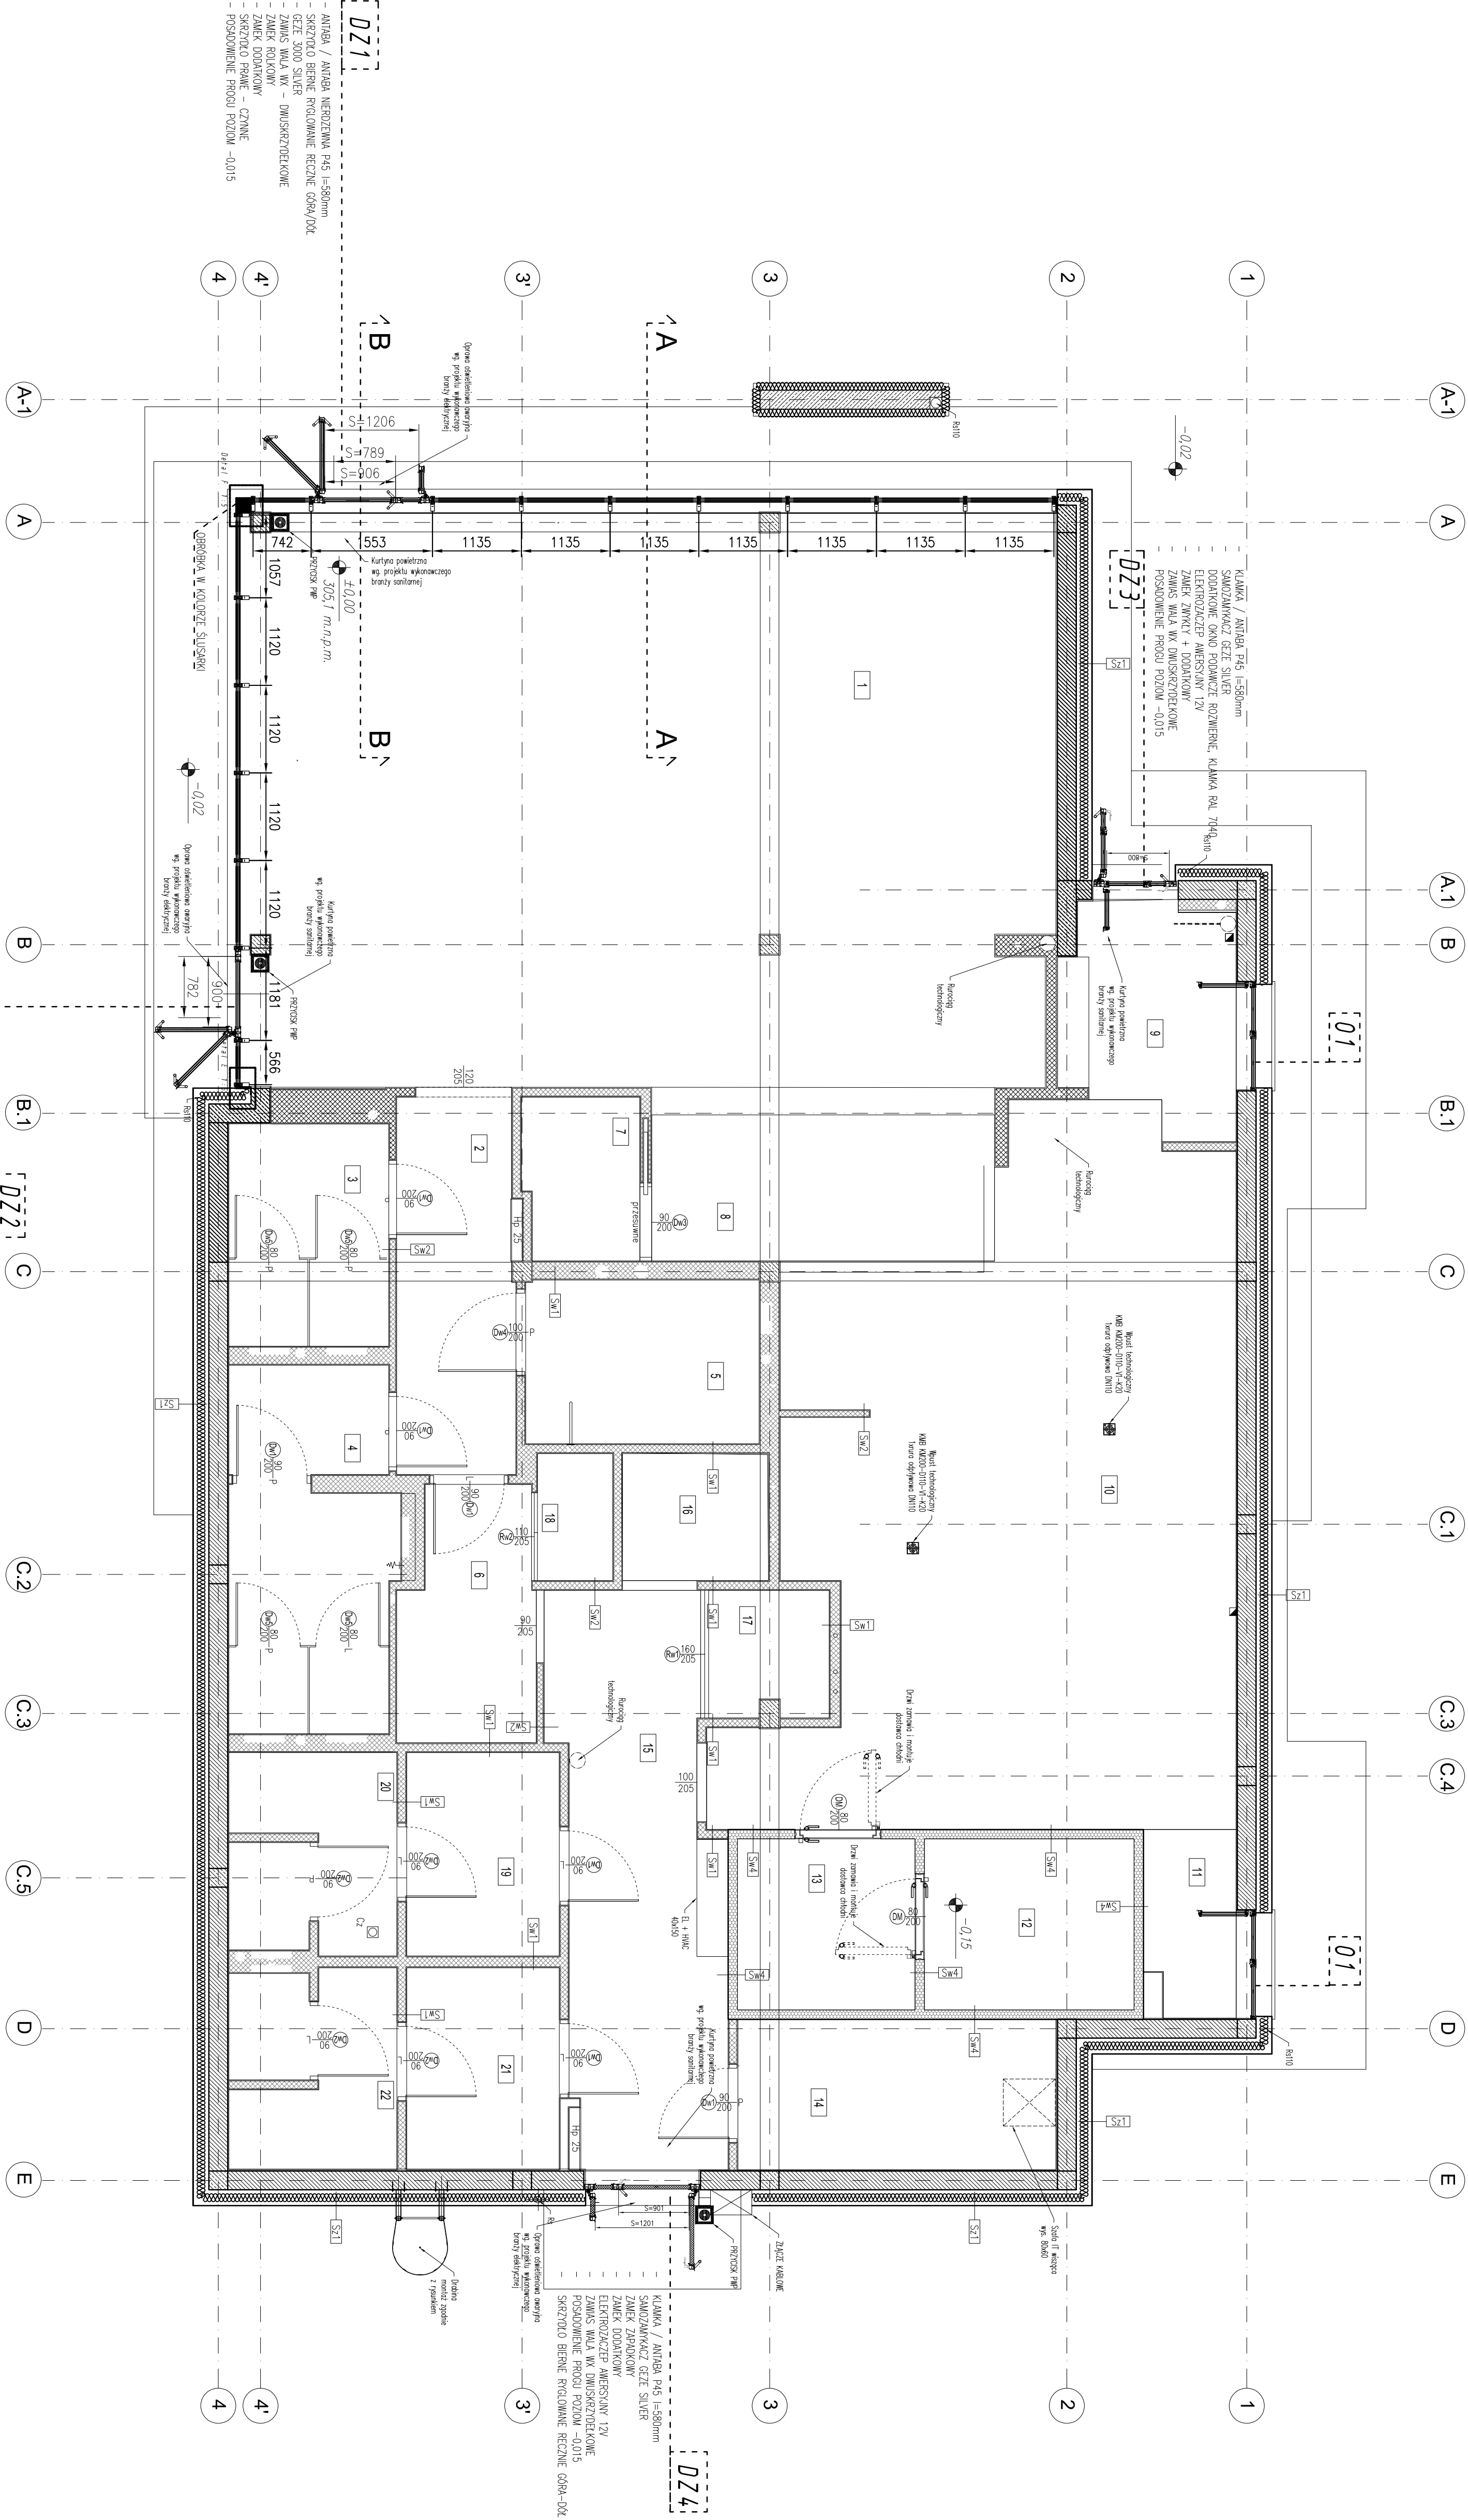

Detail E 1:5

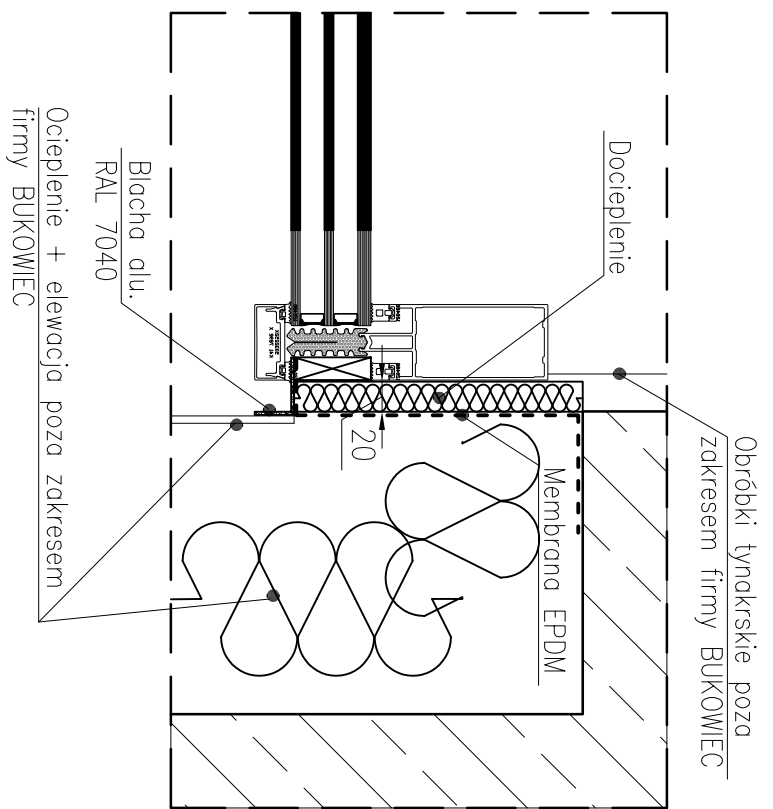

Detail F 1:5

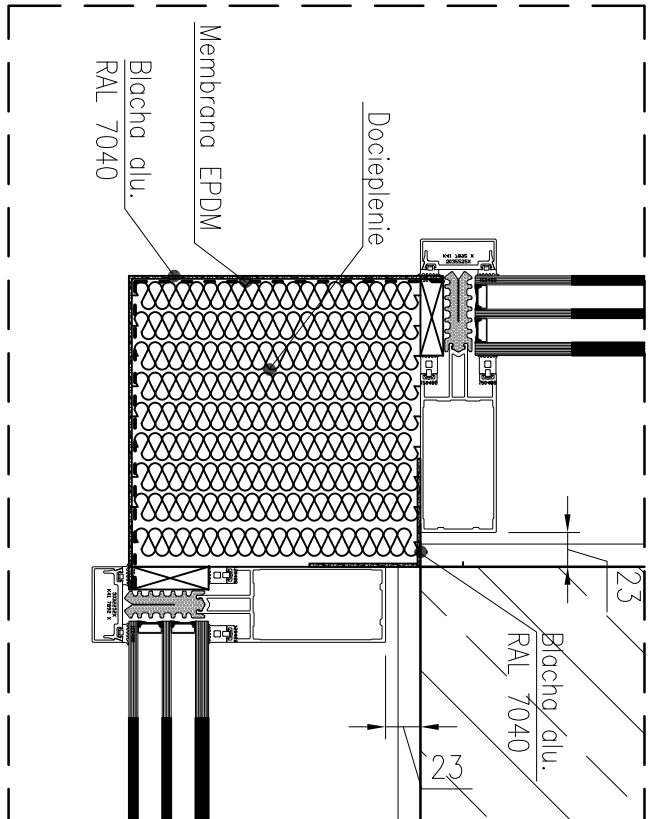

- UWAGA!
- Wszystkie roboty wykonywać przestrzegając zasad BHP.
 - Rysunki rozpatrywać łącznie.
 - Wszystkie wymiary podane w mm.
 - Wszystkie szkry z powłoką niskiemisynoz SIOPRAY VISION 52/271
 - Szko w fosdzie z emolion: w kórze antycyklowym RAL7016
 - Ślusarka w kórze RAL 7040 orz RAL 8016
 - Poziom 0,00 = poziom posadzki na gotowo
 - Przygotowanie otworów orz wszelkie obróbki: lynarskie poza zakresem firmy BUKOWIEC.
 - Ocieplenie wykonane przy użyciu styroduru, styropianu orz wełny skónej.
 - Okucia nie zostały wzięte pod uwogę przy określaniu światła prześca.
 - Złożone odchylki montażowe od pionu +- 3mm na metrze.

