
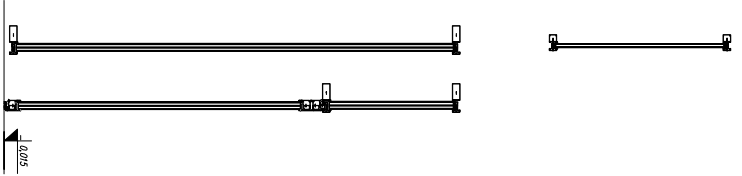
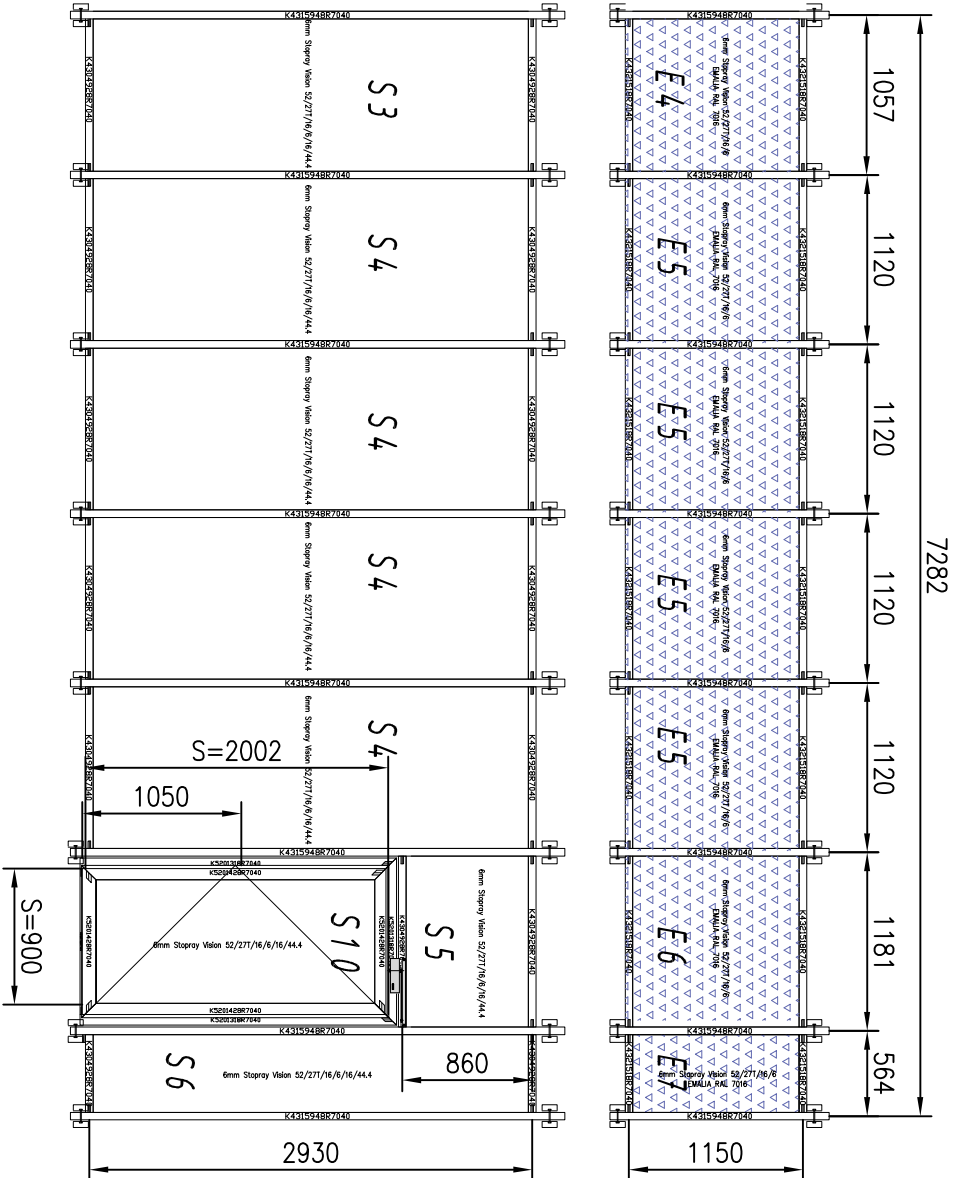


WIDOK OD ZEWNĄTRZ

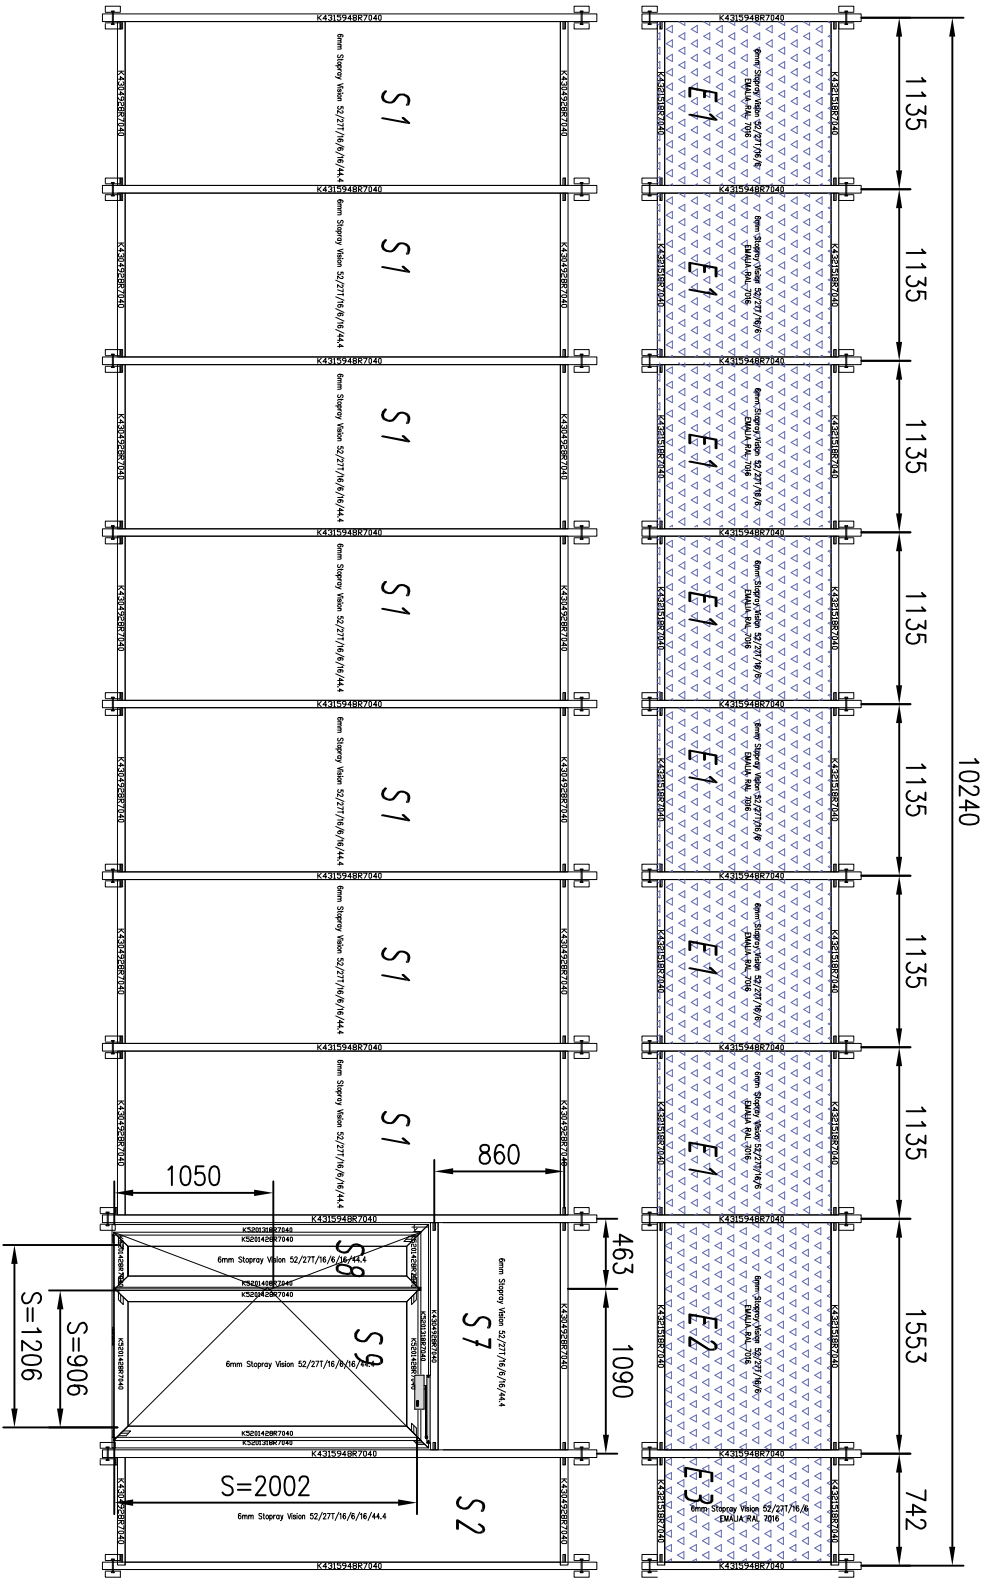


SYSTEM: ALUPROF MB-SR 50N HI+

- ANTABA / ANTABA NIEODZIENIA P45 l=560mm
- SKŁĘTYCH BIERNE RYGIMOWANIE REZCZE C68A/100Y

SYSTEM: ALUPROF MB-SR 50N HH+
KOLOR : RAL 7040
SZKLENIE: 6 STOPRAY VISION 52/27 /16/ 6/16/NSG 44.4
SZKLO INFRACZERWONE: 6 STOPRAY VISION 52/27 /16/ 6 EMALIA RAL 7016

- ANIABA / ANIABA NIERZĘZWA P45 =
- SKRZYDŁO BIERNE RYGLOWANIE RĘCZNE
- GEZE 3000 SILVER
- ZAMAS WALA WX - DWUSKRZYDŁKOWE
- ZAMEK ROLKOWY
- ZAMEK DODATKOWY
- SKRZYDŁO PRAWE - CZYNNE
- POŚADOMIENIE PRÓGU POZIOM -0,015

- ANTABA / ANTABA NIEROZEWNA P45 I=
- GEZE 3000 SILVER
- ZAWIAS WALA WX - DWUSKRZYDELOWY
- ZAMEK ROLKOWY
- ZAMEK DODATKOWY
- POSADOWIENIE PRUGU POZIOM -0,015

WIDOK OD ZEWNĄTRZ


OTÓWR MONTAŻOWY: 1105mm x 3040mm

SYSTEM: ALUPROF MB-79N ST

KOLOR : RAL 7040

SZKLENIE: 6 STOPRAY VISION 52/27 /16/ 4/16/VSG 44.2

- KLAKKA / ANTARA P45 l=580mm
- SAMOZAPYKAJĄC GŁEZE SILVER
- DODATKOWE OKNO PODMOCNE ROZWIERNIE, KLAKKA P4L 7040
- ELEKTROZAPŁEC AMERSOJUN 12V
- ZAWIAS ZWIĄKŁY I DODATKOWY
- ZAWIAS WALA WK ZWISKROZDEKOWE
- POSADOWIENIE PROGU POZIOM -0,015

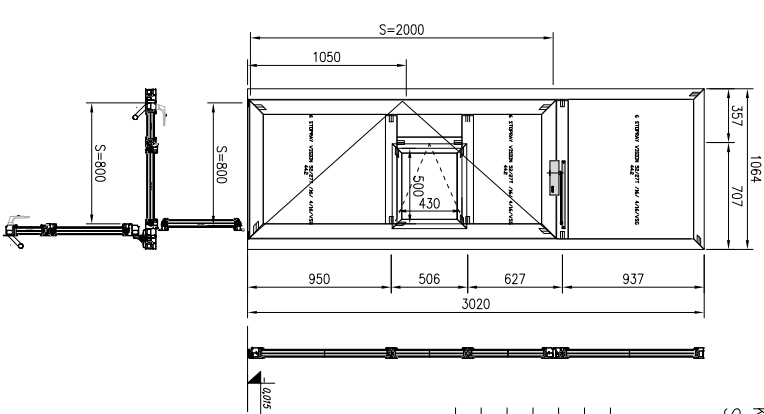

WIDOK OD ZEWNĄTRZ


OTÓWR MONTAŻOWY: 1440mm x 1240mm

SYSTEM: ALUPROF MB-79N ST

KOLOR : RAL 7040

SZKLENIE: 6 STOPRAY VISION 52/27 /16/ 4/16/

- OKNO ROZWIERNIE KLAMKA RAL 7040

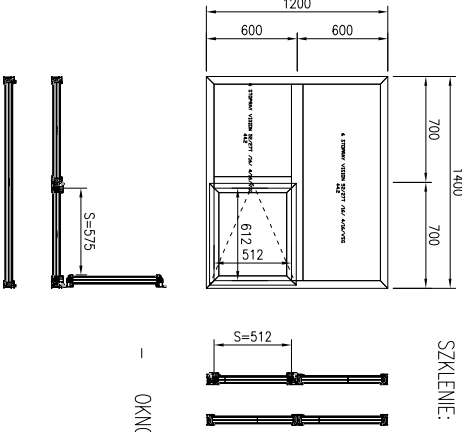

WIDOK OD ZEWNĄTRZ


OTÓWR MONTAŻOWY: 1510mm x 2120mm

SYSTEM: ALUPROF MB-79N ST

KOLOR : RAL 8016

WYPEŁNIENIE: PANEL RAL 8016

- KLAMKA / ANTYBĄ P45 l=580mm
- SAOZAMKACZ CEZE SILVER
- ZAMEK ZAPADKOWY
- ZAMEK DODATKOWY
- ELEKTROZACZEPI AMERSKYJNY 12V
- ZAMIAS WALA WX DWUSKRZYDEKOWE
- POSADOMIENIE PRÓGU POZIOM -0.015
- SKRZYDŁO BIERNE RYGLOWANE RĘCZNE GÓRA-DÓŁ

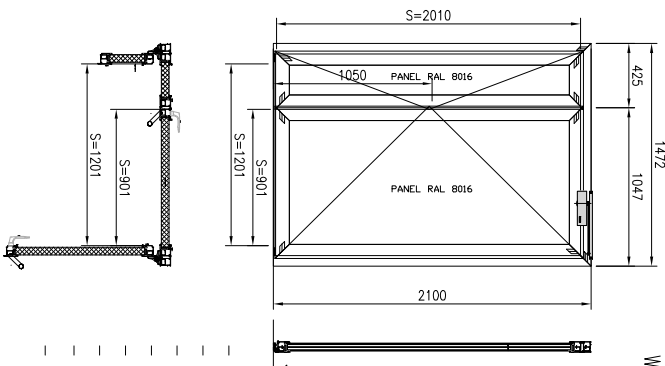

1. Wszystkie roboty wykonywać przestrzegając zosad BHP.
2. Rysunki rozpatrywać łącznie.
3. Wszystkie wymiary podane w mm.
4. Wszystkie szczyty z powłoką niskoemisyjnąz STOPRAY VISION 52/27T
5. Szkło w fasadzie z emalitami w kolorze antracytowym RAL7016
6. Ślusarka w kolorze RAL 7040 oraz RAL 8016
7. Poziom 0.00 = poziom posadzki na gotowo
8. Przygotowanie otworów oraz wszelkie obróbki tynkarskie poza zakresem firmy BUKOWEC.
9. Ocieplenie wykonane przy użyciu styroduru, styropianu oraz wełny skalnej;
10. Okucia nie zostali wzięte pod uwagę przy określaniu światła przejścia.
11. Zalozione odczynki montażowe od pionu + 3mm na metrze.

PRU BIUROWIEC Kolejce 14, 32-710 Łęka Kółce Tel. 508 410 904, 515 066 646 e-mail: biuro@elewag-bukowiec.pl		BŁONNY PROJEKTANT PRYMSI SPÓŁKA Z O.O. Inż. Jarosław Zych	
BIANŻA DATA: FZA:	ALUMINIUM Lstopad/2024 P.W.	Zakres projektu: Projekt wykonawczy słuski aluminiowej w systemie Alupol	
SKALA: 1:50	NR. RYSUNKU: 2	WIDOK KONSTRUKCJI ALUMINIOWYCH	