




A-A 1:20

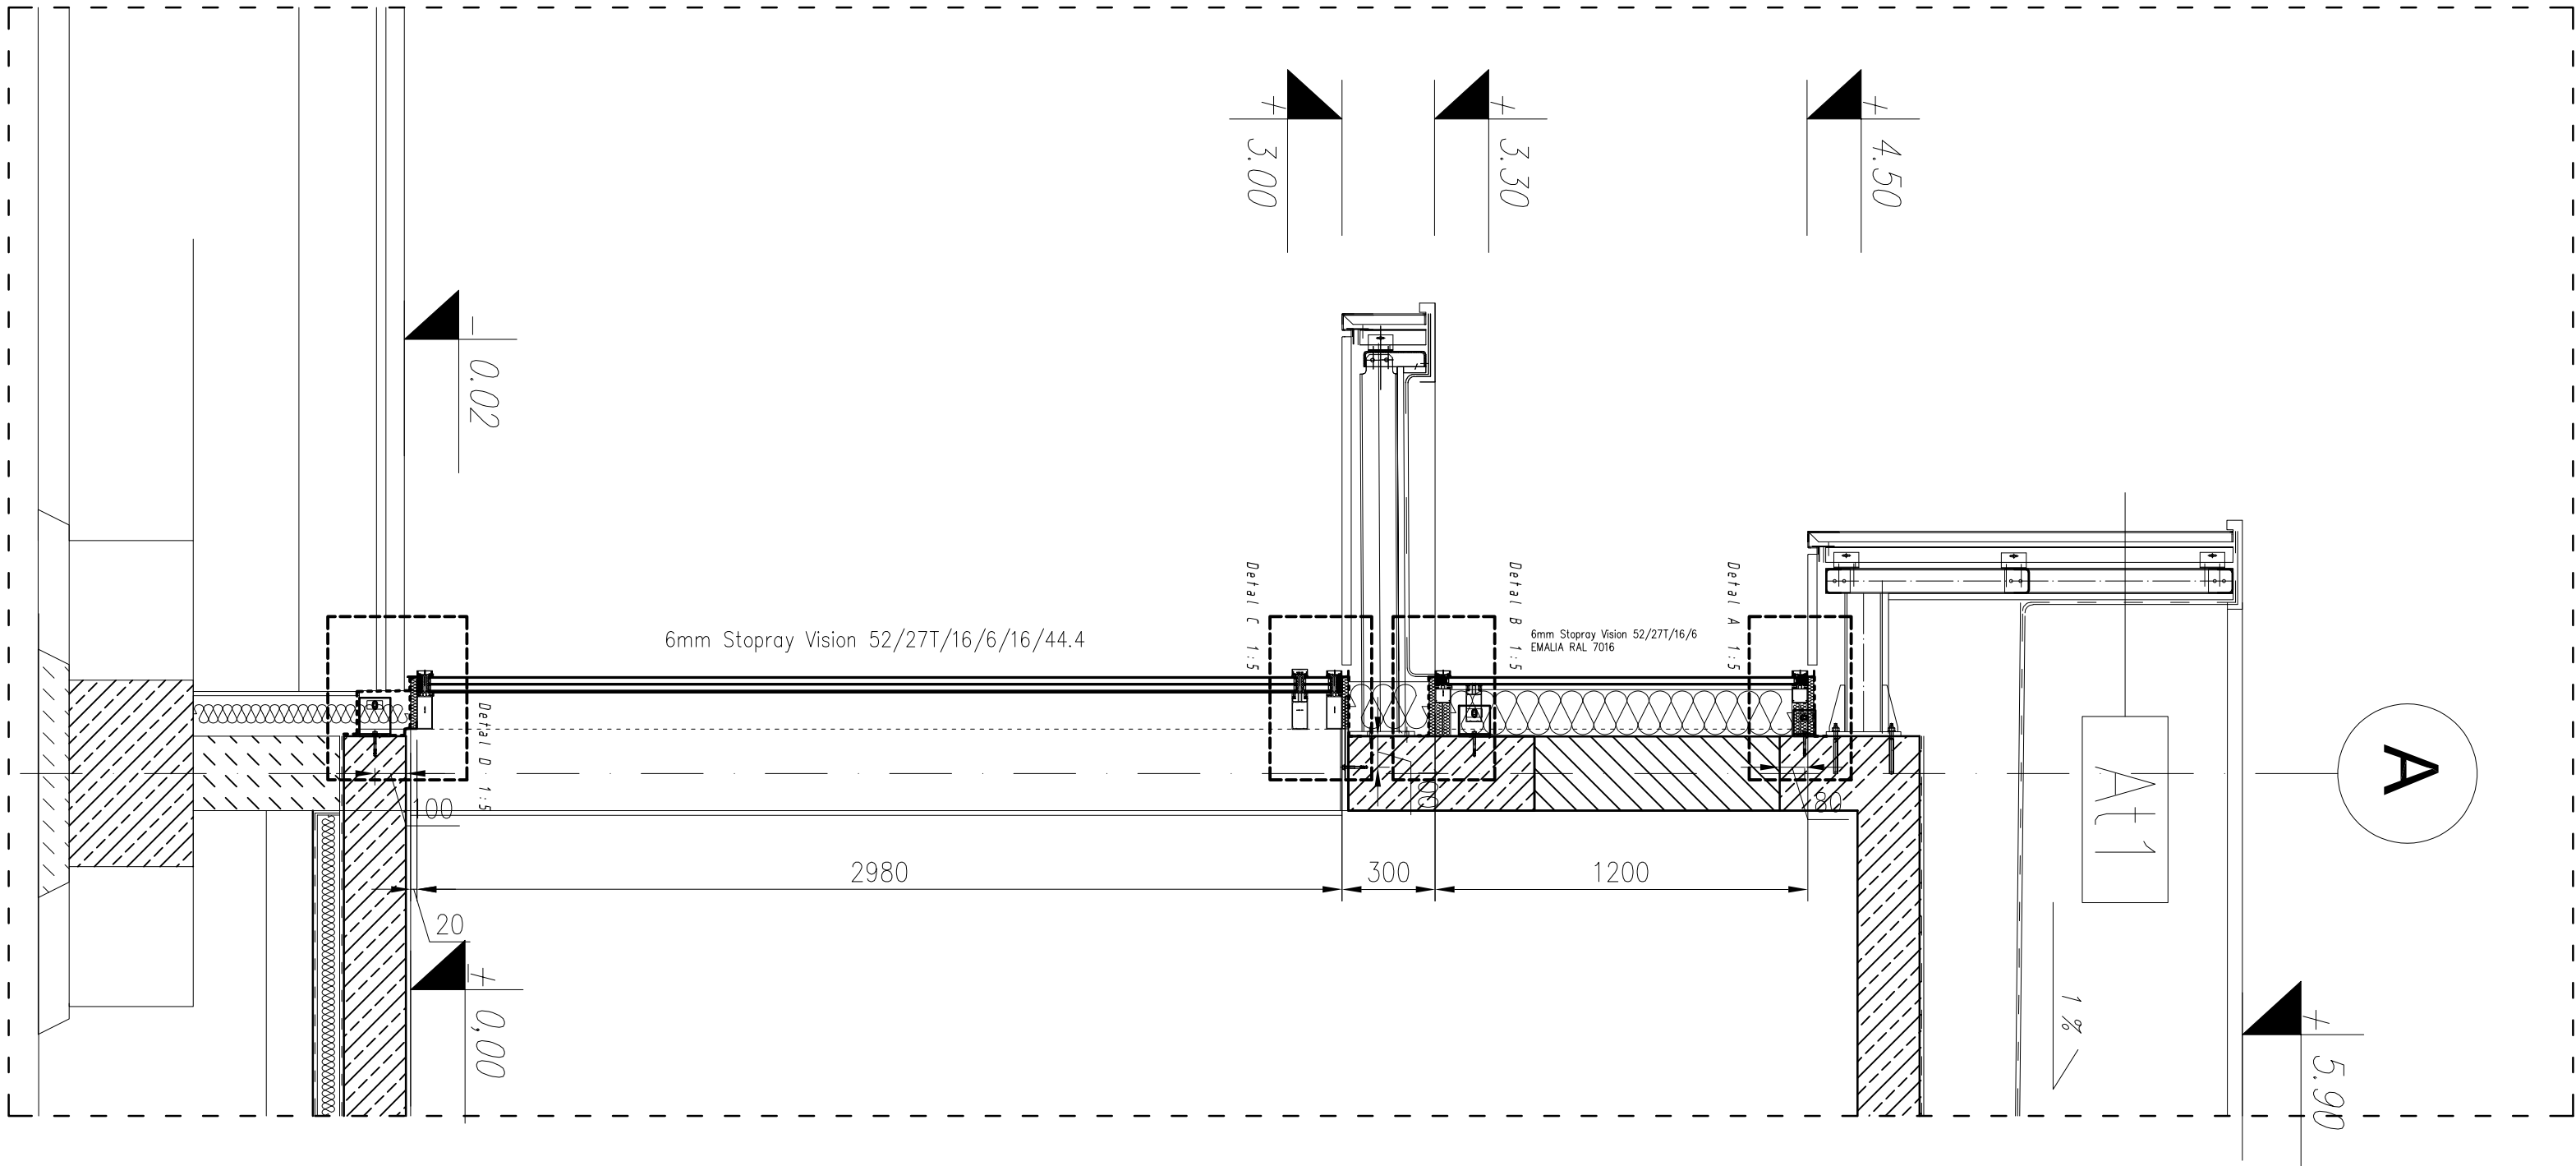


B-B 1:20

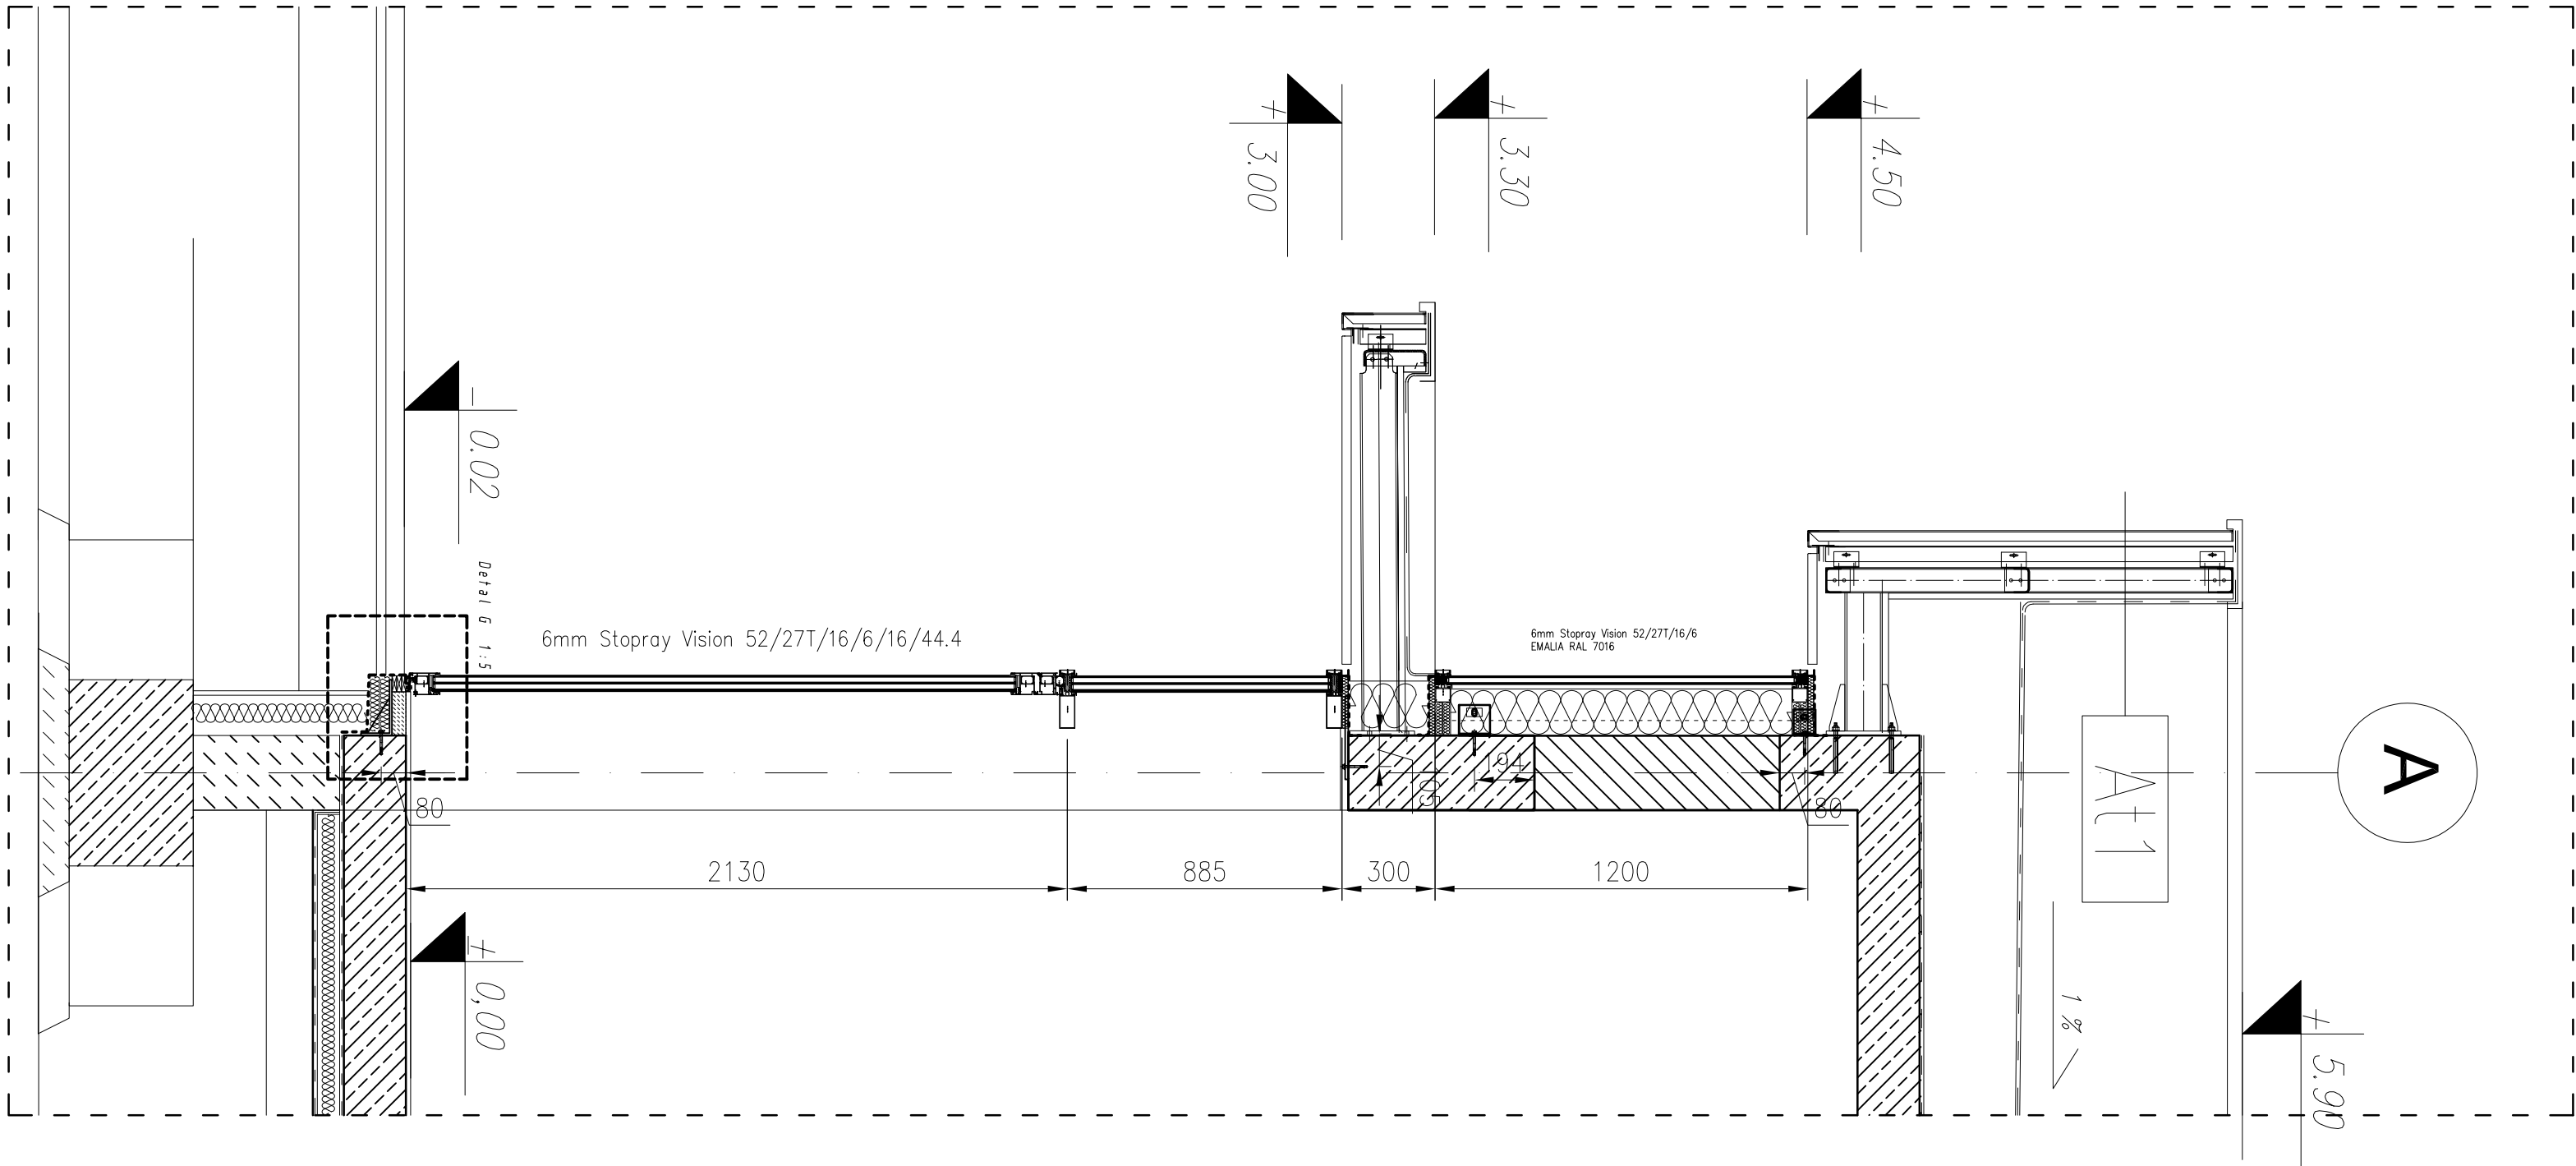


Detail A 1:5

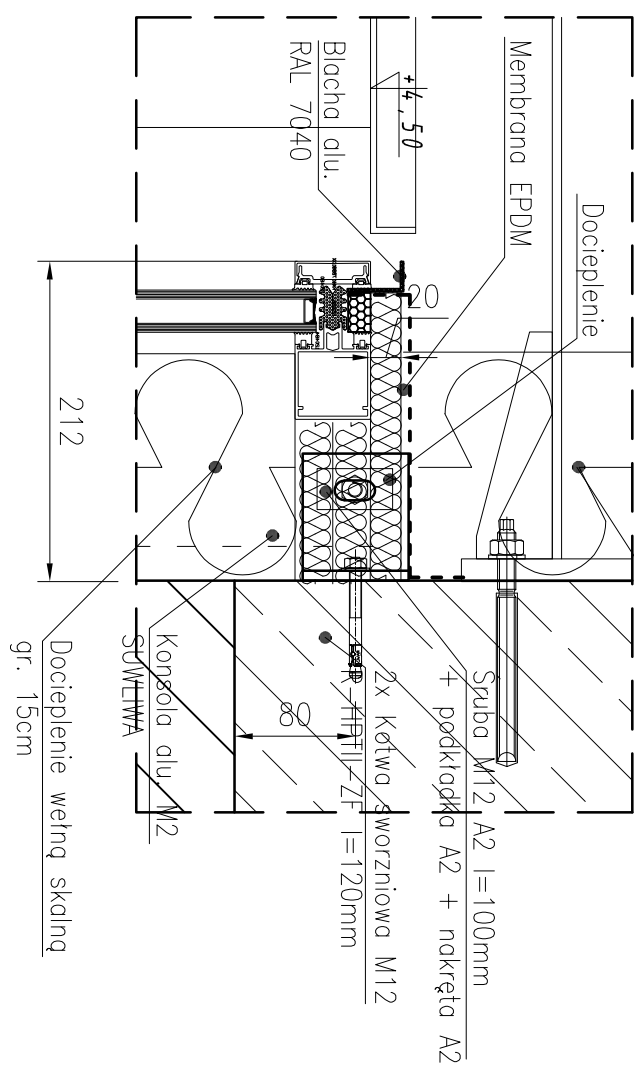


Detail B 1:5

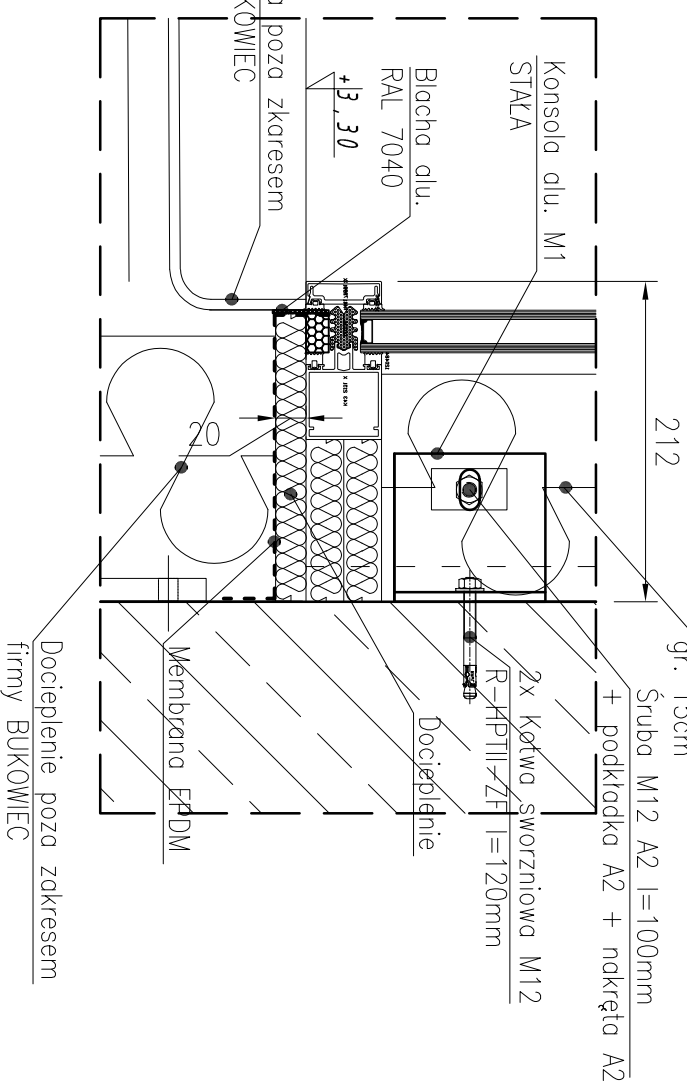


Detail D 1:5
(Docieplenie ryglu)

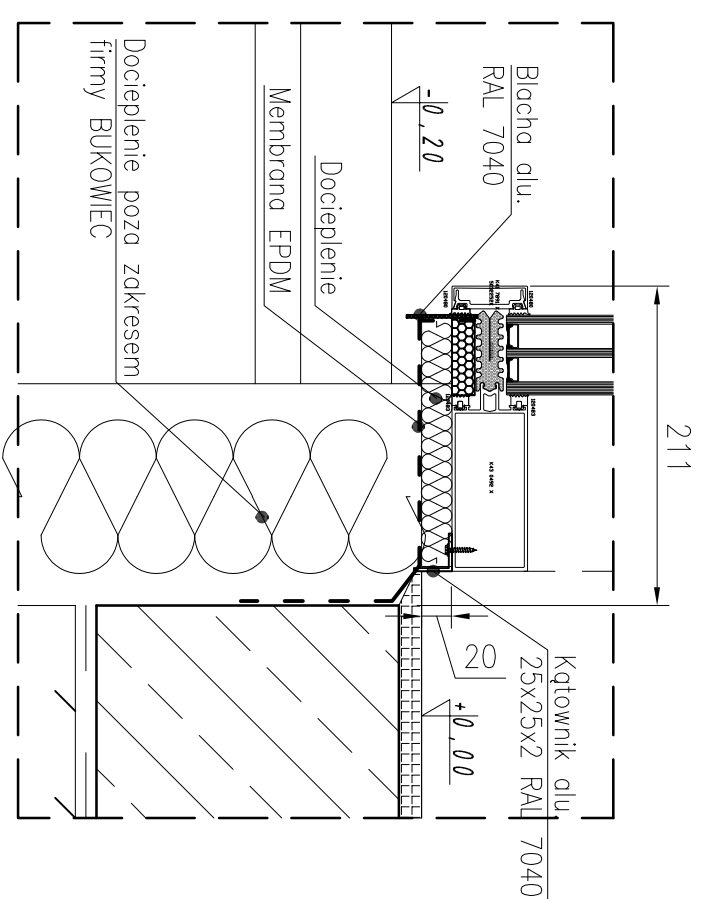

Detail G 1:5

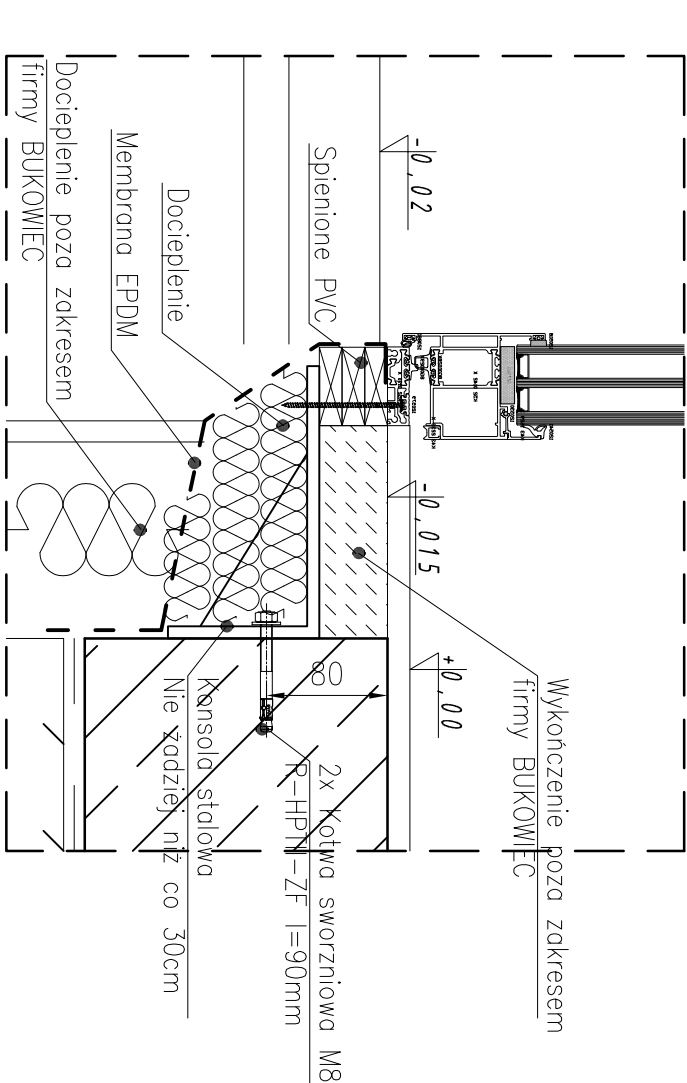

Detail C 1:5

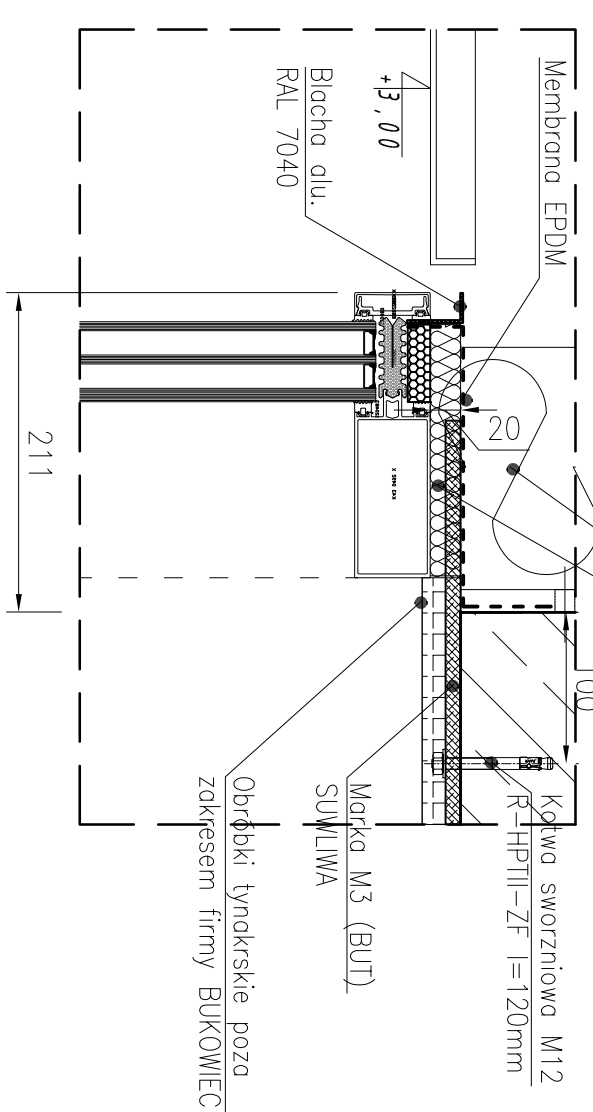

- UWAGA!
- Wszystkie roboty wykonawcy przestrzegając zssad BHP.
 - Rysunki rozpatrywać łącznie.
 - Wszystkie wymiary podane w mm.
 - Wszystkie szyby z powłoką niskiemisyjną STORAY VISION 52/27T
 - Szkoło w fasadzie z emolitami w kolorze antracytowym RAL7016
 - Słusarko w kolorze RAL 7040 orz RAL 8016
 - Poziom 0.00 = poziom posadzki na gotowo
 - Przygotowanie otworów orz wszelkie obróbki
 - Ocieplenie wykonane przy użyciu styroduru, styropianu orz wełny skłonej
 - Okrucia nie zostają pod uwogę przy określaniu światła prześwta.
 - Zdolzone odczyty montażowe od pionu +- 3mm na metrze.

OBIĘKT	Budynki gastronomiczne wraz z towarzyszącą infrastrukturą	
