


PRZEKRÓJ A-A

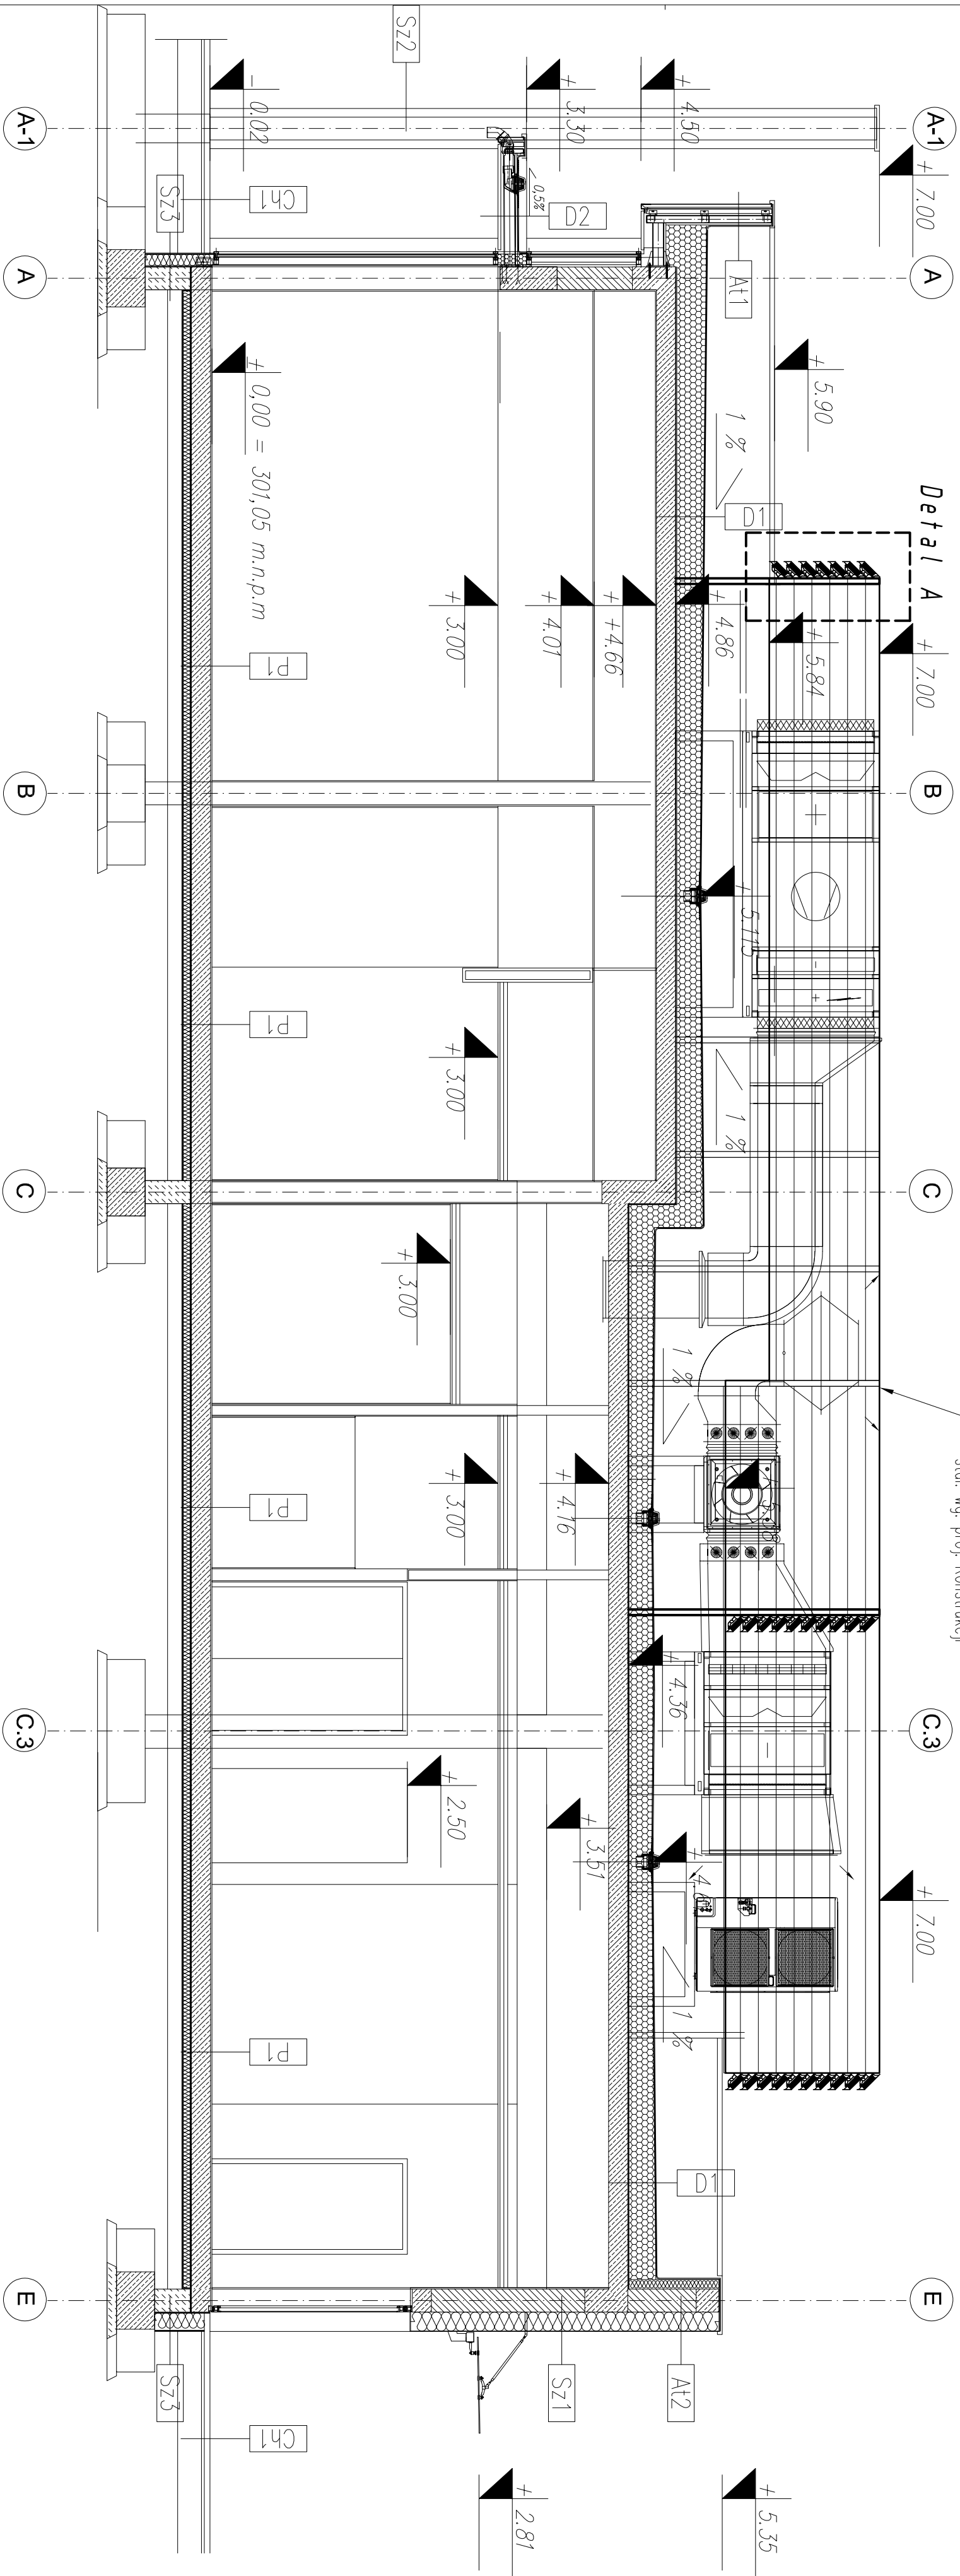

UWAGA!

- Wszystkie roboty wykonywać przestrzegając zasad BHP.
- Rysunki rozpatrywać łącznie.
- Wszystkie wymiary podane w mm.
- Lamele akustyczne w kolorze RAL 7040.
- Konstrukcja stópów poza zakresem firmy Bukowiec.
- Rozstaw słupków stópów dostosowany pod mocowanie lameli.
- Mocowanie lameli bezpośrednio do konstrukcji stalowej.
- Warunkiem koniecznym do poprawnego montaż jest konstrukcja stópów zamontowana z zachowaniem płaszczyzn oraz pionów.
- W związku z kolizją powstającą, drzwi z nadkręconymi lamelami muszą otwierać się do wewnątrz.
- Dylatacja na łączeniach lameli 10mm.

OBIEKT:		Budynki gastronomiczny wraz z towarzyszącą infrastrukturą	
ADRES:		Bulwisko Białe ul. Warszawska 180, dz. nr ewid. 47/24, 3439/20 Obręb ewid.: 0038 - Stare Bielino	
GŁÓWNY PROJEKTANT:		PPHU BUKOWIEC Kobylec 144, 32-110 Łapanów Tel. 508 440 904, 515 166 646 e-mail: biuro@elewacje-bukowiec.pl	
PRYSŁUKI SPÓRZĄDZIŁ inż. Jacek Zych		inż. Jacek Zych	
ALUMINIUM		Zakres projektu	
P.W.		P.W.	
SKALA:		PRZEKRÓJ A-A	
1:50		5	