


PRZEKRÓJ B-B

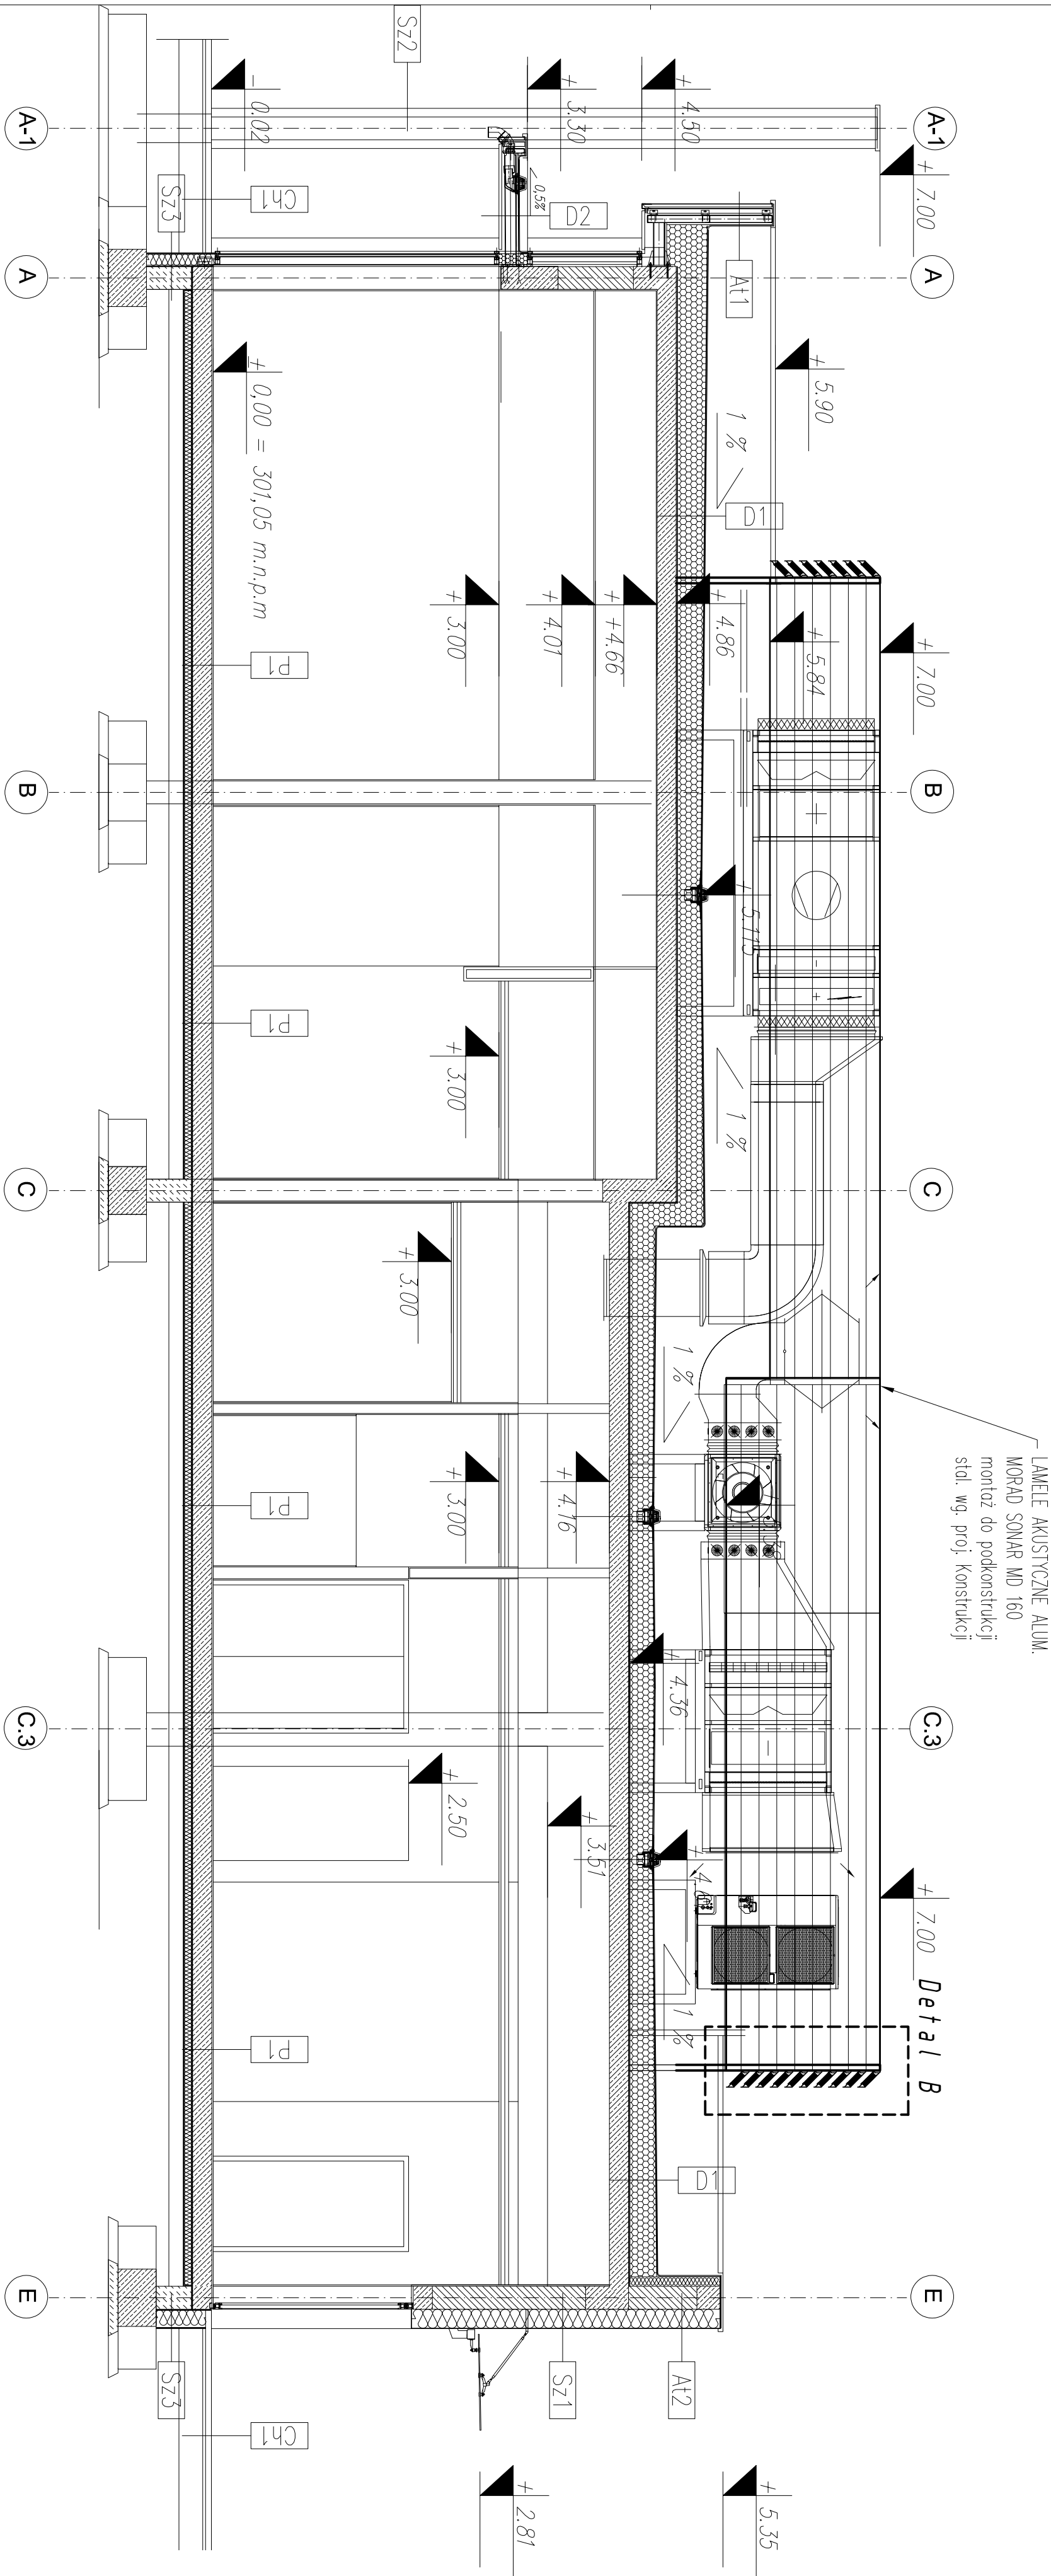

UWAGA!

- Wszystkie roboty wykonywać przestrzegając zasad BHP.
- Rysunki rozpatrywać łącznie.
- Wszystkie wymiary podane w mm.
- Lamele akustyczne w kolorze RAL 7040.
- Konstrukcja stópów poza zakresem firmy Bukowiec.
- Rozstaw stópów stópów dostosowany pod mocowanie lamele.
- Mocowanie lamele bezpośrednio do konstrukcji stópów.
- Warunkiem koniecznym do poprawnego montaż jest konstrukcja stópów zamontowana z zachowaniem płaszczyzn oraz pionów.
- W związku z kolizją powstającą, drzwi z nakręconymi lamelami muszą otwierać się do wewnątrz.
- Dylatacja na łączeniach lamele 10mm.

OBIĘKT:		Budynki gastronomiczny wraz z towarzyszącą infrastrukturą	
ADRES:		Bulwisko Białe ul. Warszawska 180, dz. nr ewid. 47/24, 3439/20 Obręb ewid.: 0038 – Stare Bielino	
GŁÓWNY PROJEKTANT:		PPHU BUKOWIEC Kobylec 144, 32-110 Łapanów Tel. 508 440 904, 515 166 646 e-mail: biuro@elewacje-bukowiec.pl	
PRYSŁOWNI SPÓRZĄDZILI:		inż. Jacek Zych	
MATERIAŁY:		ALUMINIUM	
FAZA:		P.W.	
SKALA:		PRZEKRÓJ B-B	
1:50		6	