
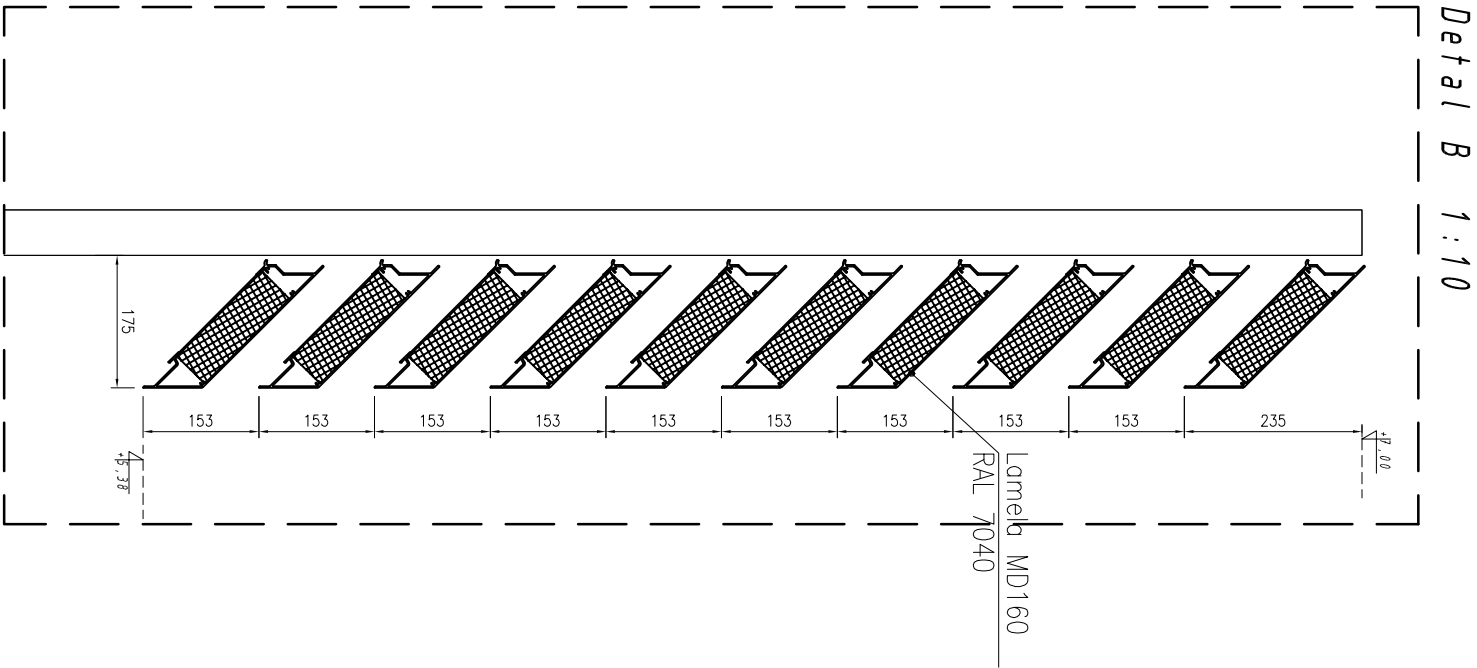


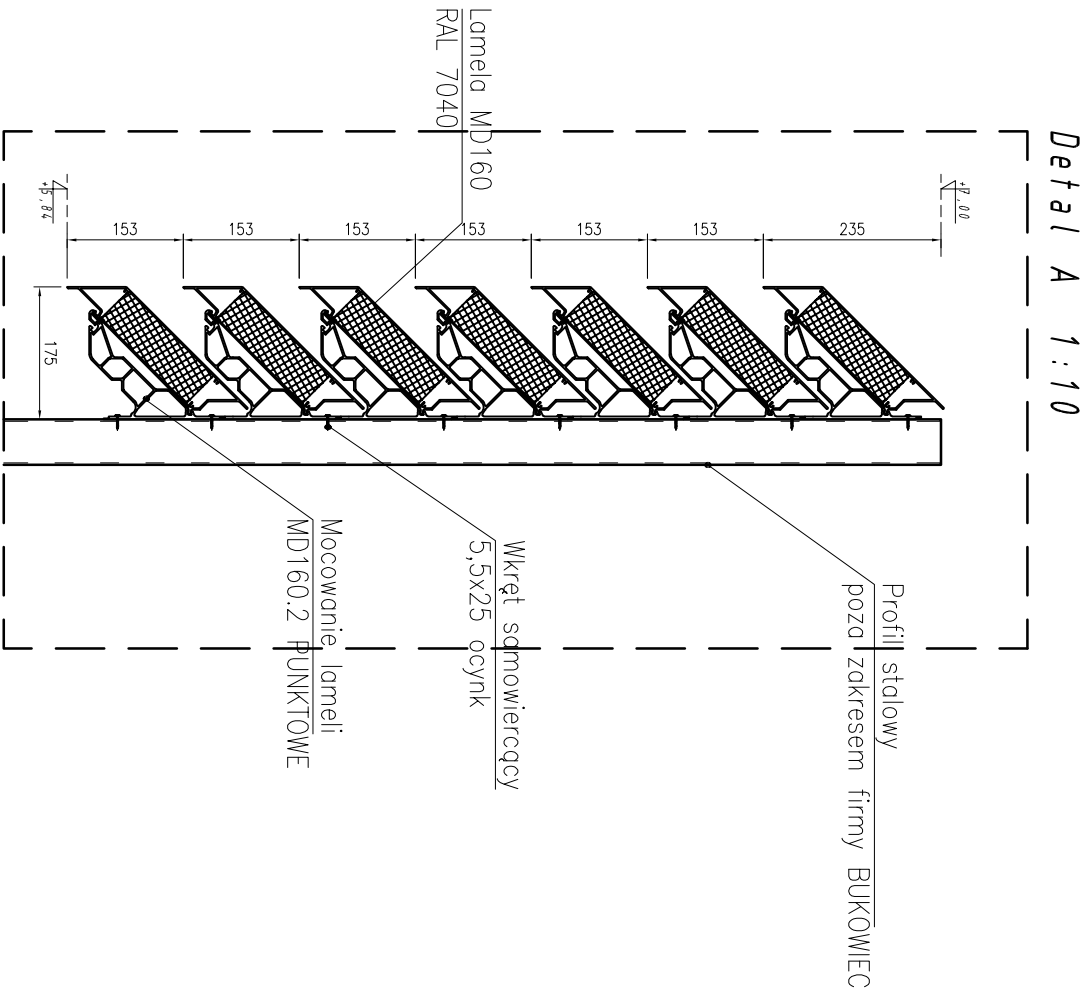

- UWAGA!
- Wszystkie roboty wykonywać przestrzegając zasad BHP.
  - Rysunki rozpatrywać łącznie.
  - Wszystkie wymiary podane w mm.
  - Lamele akustyczne w kolorze RAL 7040.
  - Konstrukcja stalow poza zakresem firmy Bukowiec.
  - Rozstaw słupków stalowych dostosowany pod mocowanie lameli.
  - Mocowanie lameli bezpośrednio do konstrukcji stalowej.
  - Warunkiem koniecznym do poprawnego montaż jest konstrukcja stalowa zamontowana z zachowaniem płaszczyzn oraz pionów.
  - W związku z kolizją powstającą, drzwi z nadkręconymi lamelami muszą otwierać się do wewnątrz.
  - Dylatacja na łączeniach lameli 10mm.

|   |  |   |  |
|---|--|---|--|
| OBIEKT:   |  | Budynek gastronomiczny wraz z towarzyszącą infrastrukturą                                               |  |
| ADRES:   |  | Bielisko Biała ul. Warszawska 180,<br>dz. nr ewid. 47/24, 3439/20<br>Obręb ewid.: 0038 – Stare Bielisko |  |
| GŁÓWNY PROJEKTANT:   |  | inż. Jacek Jach                                                                                         |  |
| PPHU BUKOWIEC<br>Kobyłec 144, 32-740 Łapanów<br>Tel. 508 440 904 , 515 166 646<br>e-mail: <a href="mailto:biuro@elewacje-bukowiec.pl">biuro@elewacje-bukowiec.pl</a> |  | RYSUNKI SPORZĄDZIŁ:                                                                                     |  |
| BRANŻA:   |  | ALUMINIUM                                                                                               |  |
| DATA:   |  | Lipiec 2024                                                                                             |  |
| FAZA:   |  | P.W.   |  |
| SKALA:   |  | NR. RYSUNKU:                                                                                            |  |
| 1:50   |  | 8   |  |
|   |  | DETAIL A, DETAIL B                                                                                      |  |