

redkom®		FORMULARZ AKCEPTACJI MATERIAŁÓW		AL26C	
				REWIZJA: 00	
PROJEKT:		REDKOM PARK Bielsko		DATY PRZEKAZANIA REWIZJI:	
INWESTOR:		Redkom Park Bielsko Sp. z o.o.		0 21.08.2024	
GENERALNY WYKONAWCA:				1	
				2	
KOMENTARZ WYKONAWCY DO AKTUALNEJ REWIZJI FORMULARZA					
Np. REWIZJA 00 - pierwsze wydanie karty REWIZJA 01 - uwzględnienie uwag inspektora, uzupełnienie aprobaty					
INFORMACJE PODSTAWOWE					
BRANŻA:		ŚLUSARKA ALUMINIOWA		MIEJSCE WBUDOWANIA: Burger King: OŚ A.1	
IDENTYFIKACJA WYROBU WEDŁUG PROJEKTU:		DRZWI JEDNOSKRZYDŁOWE DZ3		NAZWA HANDLOWA: DRZWI JEDNOSKRZYDŁOWE DZ3, ALUPROF MB 79N SI, DWU 93/P/2024/J/DZ3	
DANE DOTYCZĄCE WYROBU/ MATERIAŁU/ URZĄDZENIA					
		STANDARD/ WYRÓB WEDŁUG PROJEKTU WYKONAWCZEGO		STANDARD/ WYRÓB WSKAZANY W ZAŁ. 1 DO UMOWY (OPTIMALIZACJE)	
MATERIAŁ PROPONOWANY PRZEZ WYKONAWCĘ					
Nazwa wyrobu, typ, nr katalogowy		NIE DOTYCZY		NIE DOTYCZY	
Producent (nazwa, adres, www, tel)		NIE DOTYCZY		NIE DOTYCZY	
Parametry i kwalifikacje techniczne		NIE DOTYCZY		NIE DOTYCZY	
				DRZWI JEDNOSKRZYDŁOWE DZ3, ALUPROF MB 79N SI, DWU 93/P/2024/J/DZ3	
				PPHU BUKOWIEC Kobylec 144, 32-740 Łapanów	
				DWU 93/P/2024/J/DZ3 Obliczenia cieplne	
DOKUMENTY DOPUSZCZAJĄCE MATERIAŁ/ WYRÓB DO OBROTU I ZASTOSOWANIA W OBIEKCIE					
ZAŁĄCZNIKI:		1 DWU 93_P_2024_J_DZ3.pdf 2 Obliczenia cieplne DZ3.pdf 3 4 5			
CZĘŚĆ FORMALNA					
WNIOSKUJĄCY (WYKONAWCA):		BUKOWIEC Systemy Elewacyjne Sp. z o.o. z siedzibą w Kobylicu 144, 32-740 Łapanów Kontakt: 144 32-740 Łapanów NIP 868-174-53-07 Reg. 852736342 Tel/fax (14) 613 42 03 kom. 508 440 994			
FIRMA:		PPHU BUKOWIEC		21.08.2024	
NAZWISKO:		Jarosław Zych		DATA:	
STANOWISKO:				PODPIS: <i>Jarosław Zych</i>	
W przypadku zgody na zastosowanie materiału zamiennego deklaruję, że nie będzie to powodowało żadnych kosztów dodatkowych dla Inwestora oraz że zaproponowany materiał nie obniża standardów Inwestycji określonych Umową.					
ZATWIERDZENIE - STATUS					
PROJEKTANT:		☐ A/ Zaakceptowano ☐ B/ Zaakceptowano z uwagami ☐ C/ Nie zaakceptowano			
UWAGI:					

DATA:

IMIĘ, NAZWISKO, PODPIS:

INSPEKTOR/ KONSULTANT:

☐ A/ Zaakceptowano

☒ B/ Zaakceptowano z uwagami

☐ C/ Nie zaakceptowano

UWAGI

1. Proszę dostarczyć podpisaną deklarację właściwości użytkowych (obecnie jako wzór edytowalny).
2. Akceptacja z założeniem, że wykonawca spełni wymagania najemcy (określone w ramach przeglądu i uwag najemcy do dokumentacji materiałowej)

DATA:

Inspektor nadzoru robót bud.

Piotr Andrzejczak

IMIĘ, NAZWISKO, PODPIS:

Upr. Bud. nr LOD/2572/DWOK/15

INWESTOR:

☐ A/ Zaakceptowano

☐ B/ Zaakceptowano z uwagami

☐ C/ Nie zaakceptowano

UWAGI

DATA:

IMIĘ, NAZWISKO, PODPIS:

UWAGA - zatwierdzenie Inwestora dotyczy materiałów/ wyrobów, co do których Inwestor wyrazi swoją opinię (głównie materiały istotne wizualnie).
Wyrażenie opinii, dotyczącej karty materiałowej jest prawem a nie obowiązkiem Inwestora.

Wbudowano na obiekcie...

ul. Wąsewska 182

Marek Trojan
KIEROWNIK ROBÓT

**DOKUMENTACJA
POWYKONAWCZA**



DEKLARACJA WŁAŚCIWOŚCI UŻYTKOWYCH

Nr 93/P/2024/J/DZ3

1. Niepowtarzalny kod identyfikacyjny typu wyrobu: **drzwi Aluprof MB 79N SI 93/P/2024/2**
2. Zamierzone zastosowanie lub zastosowania: **Komunikacja w lokalizacjach domowych i handlowych, na drogach ewakuacyjnych**
3. Producent: **PPHU BUKOWIEC, Kobylec 144**
4. System(-y) oceny i weryfikacji stałości właściwości użytkowych: **System oceny 3.**
5. Norma zharmonizowana: **PN-EN 14351-1:2006**
Jednostka lub jednostki notyfikowane:

INSTYTUT TECHNIKI BUDOWLANEJ
Europejska Jednostka Notyfikowana Nr 1488
Certyfikat Akredytacji nr AB 023

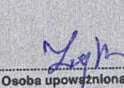
6. Deklarowane właściwości użytkowe:

Zasadnicze charakterystyki	Właściwości użytkowe	Zharmonizowana specyfikacja techniczna
Odporność na obciążenie wiatrem	Klasa C2/B2	PN-EN 14351-1
Wodoszczelność	Klasa 3A	
Substancje niebezpieczne	Npd	
Odporność na uderzenie	Klasa 3	
Nośność urządzeń zabezpieczających	Npd	
Wysokość, szerokość światła ościeżnicy	1064x3020 mm	
Zdolność do zwolnienia	Npd	
Izolacyjność akustyczna	Npd	
Przenikalność cieplna	1,2 W/(m ² *K)	
Właściwości związane z promieniowaniem	Npd	
Przepuszczalność powietrza	Klasa 3	

Właściwości użytkowe określonego powyżej wyrobu są zgodne z zestawem deklarowanych właściwości użytkowych. Niniejsza deklaracja właściwości użytkowych wydana zostaje zgodnie z rozporządzeniem (UE) nr 305/2011 na wyłączną odpowiedzialność producenta określonego powyżej.

W imieniu producenta podpisał(-a): (Imię i nazwisko)

(miejsce i data wystawienia)

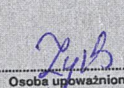

Osoba upoważniona (podpis)

Koniec treści deklaracji właściwości użytkowych nr ...

Poniższe informacje są dodatkowymi cechami wyrobu i nie stanowią integralnej części deklaracji właściwości użytkowych.

Dodatkowe charakterystyki	Właściwości użytkowe	Norma
Siły operacyjne	Klasa 2	
Wytrzymałość mechaniczna	Npd	
Trwałość mechaniczna	Npd	
Odporność na włamanie.	Npd	

(miejsce i data wystawienia)


Osoba upoważniona (podpis)

Wbudowano na obiekcie... ul. Wawzewska 182

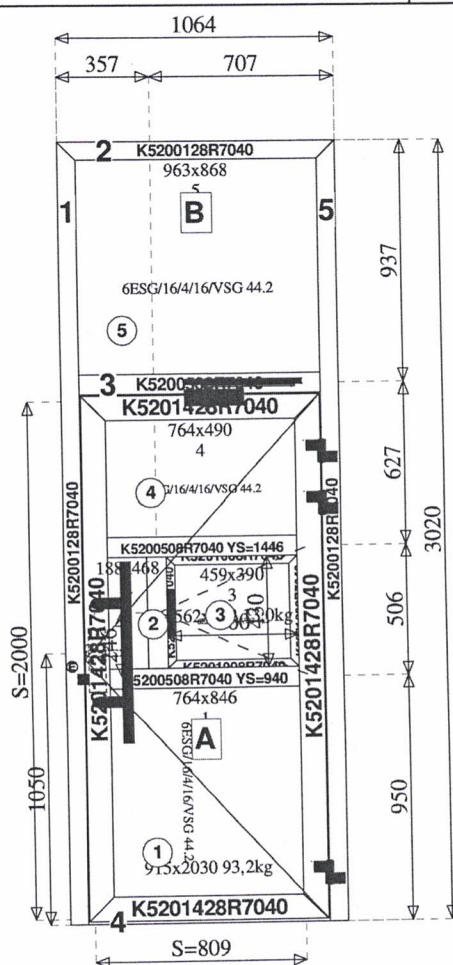
DOKUMENTACJA
POWYKONAWCZA

175

Obliczenia wstępne wykonano zgodnie z normą PN-EN-ISO 10077-1, PN-EN ISO 10077-2 oraz PN-EN ISO 12631.

Konstrukcja: Dz 3 (B=1 064, H=3 020)
System: MB-79N ST
Kolor profili: X) MAT*STANDARD RAL 7040 Lakierowany nietypowy
Kolor okuć: 8R7016 [szary antracyt]; 8R7035 [szary]; 8SST01 [stal
nierdzewna]; 8R9006 [srebrny]; 8R7040 [nietypowy]; EC-35 [czarna

U_w [W/(m²*K)]: 1,2



Marek Trojan
KIEROWNIK ROBOT

Szklenie i ramka	Wymiary	Ug [W/(m2*K)]	Pow. [m2]	Ug*Pow [W/K]
6ESG/16/4/16/VSG 44.2 - 5 (A1..E5) - Multitech	925 x 830	0,50	0,7675	0,3838
6ESG/16/4/16/VSG 44.2 - 2 (B7..9) - Multitech	150 x 430	0,50	0,0647	0,0323
6ESG/16/4/16/VSG 44.2 - 4 (B5..E7) - Multitech	726 x 452	0,50	0,3282	0,1641
6ESG/16/4/16/VSG 44.2 - 1 (B9..E13) - Multitech	726 x 808	0,50	0,5864	0,2932
6ESG/16/4/16/VSG 44.2 - 3 (C8..D9) - Multitech	437 x 368	0,50	0,1607	0,0803
			1,9075	0,9537

Psi [W/(m ² K)]	Obw. L [m]	Psi*L [W/K]
0,030	3,510	0,1053
0,030	1,162	0,0348
0,030	2,356	0,0707
0,030	3,068	0,0920
0,030	1,610	0,0483
	11.704	0,3511

Ościeżnica	Strona A	Strona B	Uf/U _m , Ut [W/(m ² *K)]	Pow. [m ²]	Uf*Pow [W/K]
K520050X	Szklenie	K520142X	2,20	0,1604	0,3528

Wbudowano na obiekcie... *ul. Wawrzynka 1* ⁽²⁾

**DOKUMENTACJA
POWYKONAWCZA**

19.08.2024

176

K520012X	Ściana	Szklenie	1,70	0,1919	0,3262
K520050X	Szklenie	K520100X	1,40	0,1947	0,2726
K520050X	Szklenie	Szklenie	1,20	0,0191	0,0230
K520012X	Ściana	K520142X	2,30	0,5585	1,2847
K520170X	Ściana	K520142X	2,50	0,0935	0,2338
K520012X	Ściana	K520100X	1,60	0,0876	0,1401
				1,3058	2,6333

W obliczeniach cieplnych:

a) nie uwzględniono dodatkowych wzmocnień profili

Wbudowano na obiekcie... ul. warszawska 182

Marek Trojan
KIEROWNIK ROBÓT