

redkom®		FORMULARZ AKCEPTACJI MATERIAŁÓW		AL26F	
				REWIZJA: 00	
PROJEKT:		REDKOM PARK Bielsko	DATY PRZEKAZANIA REWIZJI:		0 21.08.2024
INWESTOR:		Redkom Park Bielsko Sp. z o.o.			1
GENERALNY WYKONAWCA:					2
KOMENTARZ WYKONAWCY DO AKTUALNEJ REWIZJI FORMULARZA					
Np. REWIZJA 00 - pierwsze wydanie karty REWIZJA 01 - uwzględnienie uwag inspektora, uzupełnienie aprobaty					
INFORMACJE PODSTAWOWE					
BRANŻA:		ŚLUSARKA ALUMINIOWA	MIEJSCE WBUDOWANIA:		Burger King; OŚ E
IDENTYFIKACJA WYROBU WEDŁUG PROJEKTU:		OKNO O1	NAZWA HANDLOWA:		OKNO O1, ALUPROF MB 79N, DWU 93/P/2024/J/O1
DANE DOTYCZĄCE WYROBU/ MATERIAŁU/ URZĄDZENIA					
	STANDARD/ WYRÓB WEDŁUG PROJEKTU WYKONAWCZEGO	STANDARD/ WYRÓB WSKAZANY W ZAŁ. 1 DO UMOWY (OPTYMALIZACJE)	MATERIAŁ PROPONOWANY PRZEZ WYKONAWCĘ		
Nazwa wyrobu, typ, nr katalogowy	NIE DOTYCZY	NIE DOTYCZY	OKNO O1, ALUPROF MB 79N, DWU 93/P/2024/J/O1		
Producent (nazwa, adres, www, tel)	NIE DOTYCZY	NIE DOTYCZY	PPHU BUKOWIEC Kobylec 144, 32-740 Łapanów		
Parametry i kwalifikacje techniczne	NIE DOTYCZY	NIE DOTYCZY	DWU 93/P/2024/J/O1 Obliczenia cieplne		
DOKUMENTY DOPUSZCZAJĄCE MATERIAŁ/ WYRÓB DO OBROTU I ZASTOSOWANIA W OBIEKCIE					
ZAŁĄCZNIKI:		1 DWU 93_P_2024_J_O1.pdf 2 Obliczenia cieplne O1.pdf 3 4 5			
CZĘŚĆ FORMALNA					
WNIOSKUJĄCY (WYKONAWCA):		PPHU BUKOWIEC Kobylec 144, 32-740 Łapanów NIP 868-174-53-07 Reg. 852736342 Tel/fax (14) 613-42 03 kom. 508 440 904			
FIRMA:	PPHU BUKOWIEC	DATA:		21.08.2024	
NAZWISKO:	Jarosław Zych	PODPIS:		Zyn Jarosław	
STANOWISKO:					
W przypadku zgody na zastosowanie materiału zamiennego deklaruję, że nie będzie to powodowało żadnych kosztów dodatkowych dla Inwestora oraz że zaproponowany materiał nie obniża standardów Inwestycji określonych Umową.					
ZATWIERDZENIE - STATUS					
PROJEKTANT:		☐ A/ Zaakceptowano		☐ B/ Zaakceptowano z uwagami	
UWAGI		☐ C/ Nie zaakceptowano			

Wbudowano na obiekcie...

ul. Wawrzanki 182

DOKUMENTACJA
POWYKONAWCZA

185

DATA:

IMIĘ, NAZWISKO, PODPIS:

INSPEKTOR/ KONSULTANT:

☐ A/ Zaakceptowano

☒ B/ Zaakceptowano z uwagami

☐ C/ Nie zaakceptowano

UWAGI

1. Proszę dostarczyć podpisaną deklarację właściwości użytkowych (obecnie jako wzór edytowalny).

2. Akceptacja z założeniem, że wykonawca spełni wymagania najemcy (określone w ramach przeglądu i uwag najemcy do dokumentacji materiałowej)

DATA:

Inspektor nadzoru robót bud.
Piotr Andrzejczak

IMIĘ, NAZWISKO, PODPIS:

P. Andrzejczak
Upr. Bud. nr LOD/2572/PWOK/15

INWESTOR:

☐ A/ Zaakceptowano

☐ B/ Zaakceptowano z uwagami

☐ C/ Nie zaakceptowano

UWAGI

DATA:

IMIĘ, NAZWISKO, PODPIS:

UWAGA - zatwierdzenie Inwestora dotyczy materiałów/ wyrobów, co do których Inwestor wyrazi swoją opinię (głównie materiały istotne wizualnie).
Wyrażenie opinii, dotyczącej karty materiałowej jest prawem a nie obowiązkiem Inwestora.

Marta Trojan
KIEROWNIK ROBÓT

Wbudowano na obiekcie...

ul. Wawszanki 182

DOKUMENTACJA
POWYKONAWCZA

DEKLARACJA WŁAŚCIWOŚCI UŻYTKOWYCH
Nr 3_P_2024_J_O1

- 1. Niepowtarzalny kod identyfikacyjny typu wyrobu: Okno zewnętrzne systemu Aluprof® MB-79 SI
- 2. Zamierzone zastosowanie lub zastosowania: Komunikacja w lokalizacjach domowych i handlowych.
- 3. Producent: PPHU BUKOWIEC, Kobylec 144
- 4. System(-y) oceny i weryfikacji stałości właściwości użytkowych: System oceny 3.
- 5. Norma zharmonizowana: EN 14351-1:2006+A2:2016

Jednostka lub jednostki notyfikowane:

INSTYTUT TECHNIKI BUDOWLANEJ

NUMER IDENTYFIKACYJNY JEDNOSTKI NOTYFIKOWANEJ: 1488

- 6. Deklarowane właściwości użytkowe:

Zasadnicze charakterystyki	Właściwości użytkowe	Norma zharmonizowana
Wodoszczelność	Klasa E1950 Pa	EN 14351-1:2006+A2:2016
Substancje niebezpieczne	NPD	
Odporność na obciążenie wiatrem	Klasa C5/B5	
Nośność urządzeń zabezpieczających	Spełniona	
Właściwości akustyczne	NPD	
Przenikalność cieplna	0,85 W/m²K	
Właściwości związane z promieniowaniem	NPD	
Przepuszczalność powietrza	Klasa 4	

Właściwości użytkowe określonego powyżej wyrobu są zgodne z zestawem deklarowanych właściwości użytkowych. Niniejsza deklaracja właściwości użytkowych wydana zostaje zgodnie z rozporządzeniem (UE) nr 305/2011 na wyłączną odpowiedzialność producenta określonego powyżej.

W imieniu producenta podpisał(-a): (Imię i nazwisko)

(miejsce i data wystawienia)

Osoba upoważniona (podpis)

Koniec treści deklaracji właściwości użytkowych nr ...

Poniższe informacje są dodatkowymi cechami wyrobu i nie stanowią integralnej części deklaracji właściwości użytkowych.

Dodatkowe charakterystyki	Właściwości użytkowe	Dokument odniesienia
Odporność na uderzenie	NPD	
Siły operacyjne	NPD	
Wytrzymałość mechaniczna	NPD	
Trwałość mechaniczna	NPD	
Odporność na włamanie	NPD	

(miejsce i data wystawienia)

Osoba upoważniona (podpis)

Wbudowano na obiekcie... ul. Wawrska 132
DOKUMENTACJA
POWYKONAWCZA

Marek Trojan
KIEROWNIK PROJEKTU

15

OBLICZENIA CIEPLNE

Obliczenia wstępne wykonano zgodnie z normą PN-EN-ISO 10077-1, PN-EN ISO 10077-2 oraz PN-EN ISO 12631.

Zlecenia:

93_P_2024_BURGER_KING_REV_3[O1 - 2szt Poz. 3 MB-79N Okna i witryny drzwiowe (B=1 400, H=1 200)]
[Kolor profili:X) MAT*STANDARD RAL 7040 Lakierowany nietypowy
Kolor okuć:8R7016 [szary antracyt];8R7040 [nietypowy];EC-35 [czarna anoda];EC--0 [srebrny]
Wypełnienia:6ESG/16/4/16/VSG 44.2
]

Klient:

Konstrukcja: O1 - 2szt Poz. 3 MB-79N Okna i witryny drzwiowe (B=1 400, H=1 200)


System:MB-79N SI

Kolor profili:X) MAT*STANDARD RAL 7040 Lakierowany nietypowy

Kolor okuć:8R7016 [szary antracyt];8R7040 [nietypowy];EC-35 [czarna

Powierzchnia konstrukcji [m2]: 1,68

Uw [W/(m2*K)]: 0,85

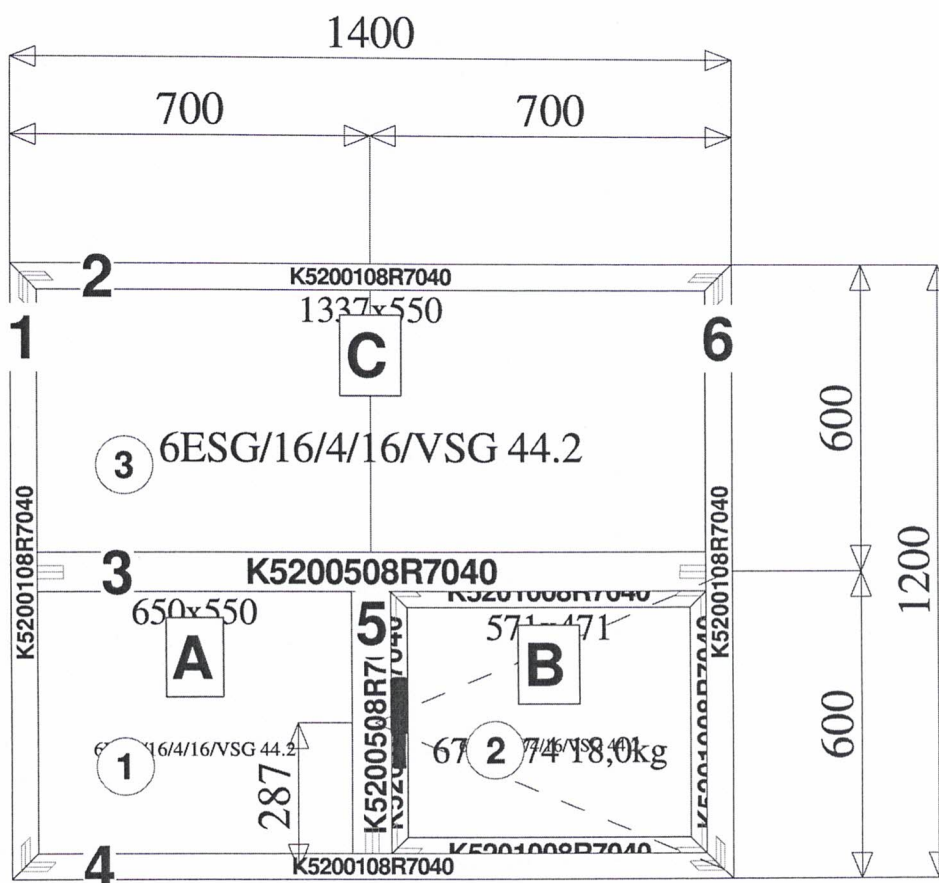

Szklenie:

Szklenie i ramka	Wymiary	Ug [W/(m2*K)]	Pow. [m2]	Ug*Pow [W/K]
6ESG/16/4/16/VSG 44.2 - 3 (A1..F3) - Multitech	1299 x 512	0,50	0,6648	0,3324
6ESG/16/4/16/VSG 44.2 - 1 (A4..D6) - Multitech	612 x 512	0,50	0,3131	0,1565
6ESG/16/4/16/VSG 44.2 - 2 (D4..F5) - Multitech	549 x 449	0,50	0,2463	0,1231
			1,2241	0,6120

Efekt krawędziowy:

Psi [W/(m*K)]	Obw. L [m]	Psi*L [W/K]
0,030	3,622	0,1086
0,030	2,247	0,0674
0,030	1,995	0,0598
	7,864	0,2359

Profile:

Ościeznica	Strona A	Strona B	Uf/Um,Ut [W/(m2*K)]	Pow. [m2]	Uf*Pow [W/K]
K520050X	Szklenie	K520100X	1,30	0,1515	0,1969
K520010X	Ściana	Szklenie	1,20	0,1855	0,2226
K520050X	Szklenie	Szklenie	1,10	0,0248	0,0272
K520010X	Ściana	K520100X	1,40	0,0942	0,1319

Wbudowano na obiekcie... ul. Wawrzowska 182

**DOKUMENTACJA
POWYKONAWCZA**


19.08.2024

Marek Trojan
KIEROWNIK ROBÓT

198

W obliczeniach cieplnych:

a) nie uwzględniono dodatkowych wzmocnień profili

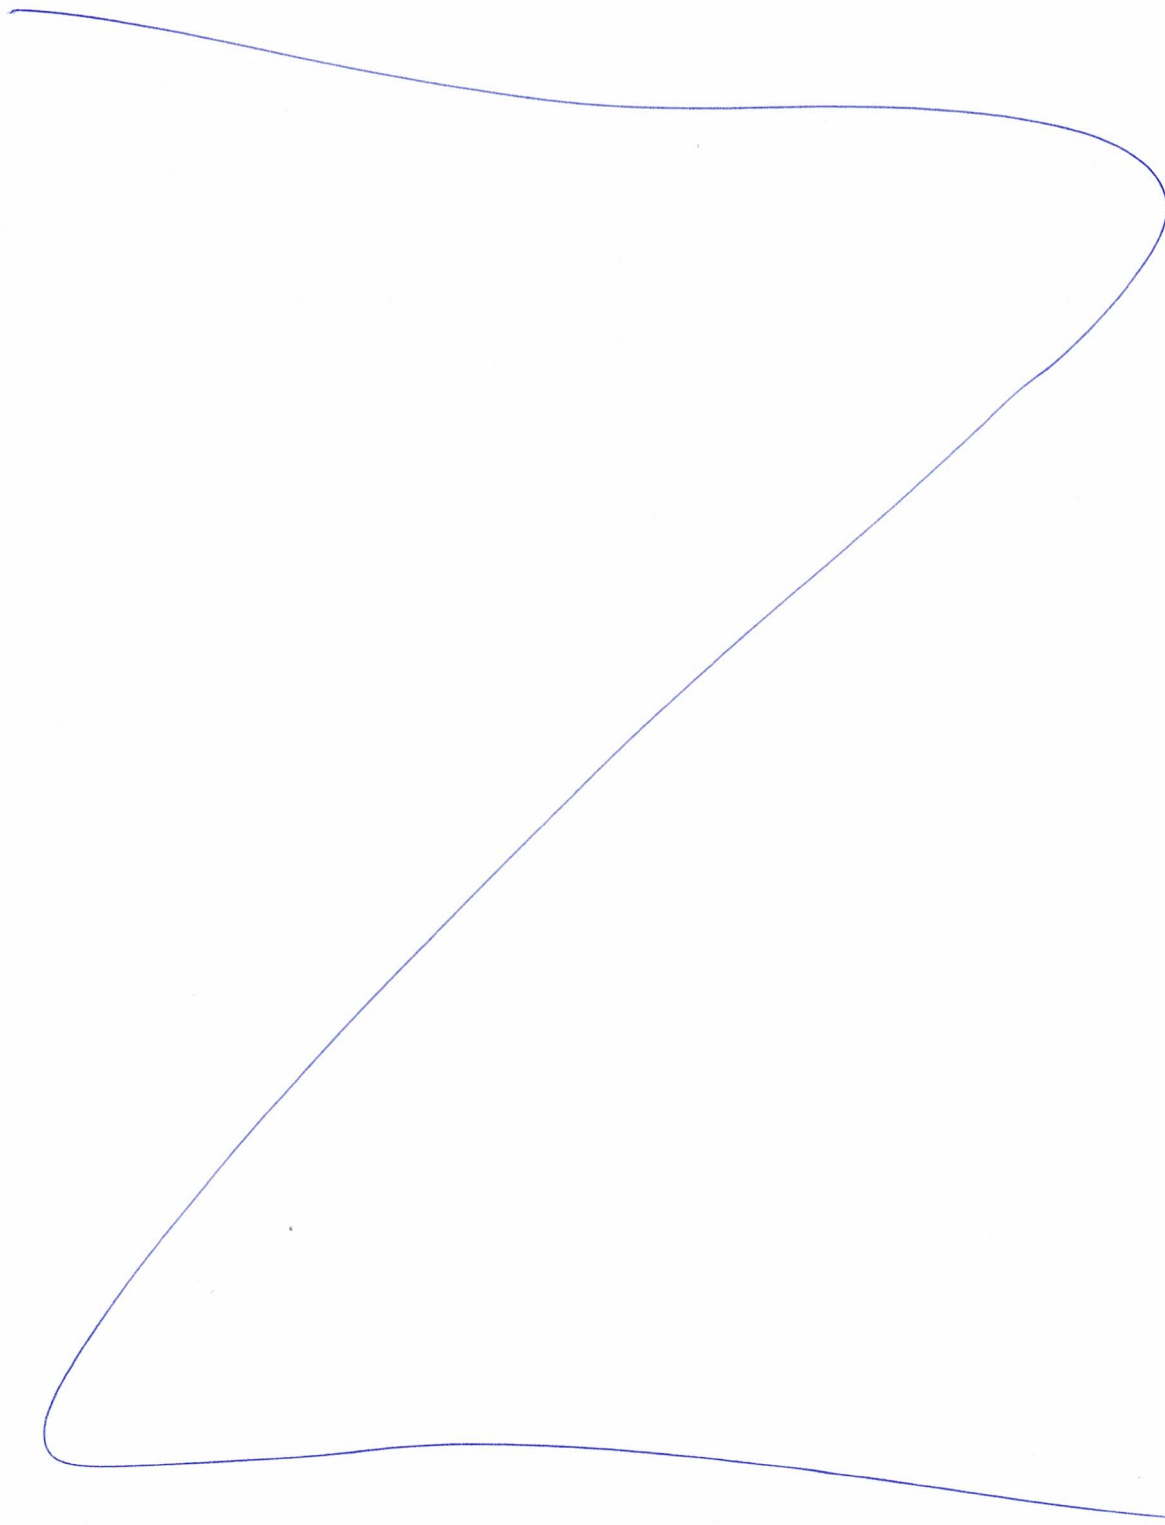

Wbudowano na obiekcie... ul. Wawrzowska 182

**DOKUMENTACJA
POWYKONAWCZA**

2.8.LAMELE



Wbudowano na obiekcie... ul. Nowosauwka 132

DOKUMENTACJA
POWYKONAWCZA

Marek Trojan
KIEROWNIK ROBOT