

OŚWIADCZENIE KIEROWNIKA ROBÓT

Roboty – przejścia p-poz instalacji sanitarnych

w obiekcie – *Centrum Handlowe w Bielsku-Białej przy ul. Warszawskiej 180*

1. zostały wykonane zgodnie z projektem i warunkami pozwolenia na budowę, przepisami i obowiązującymi Polskimi Normami
2. zostały wykonane z zachowaniem technologii określonej przez producenta, dla przejść rurowych w technologii firmy Alfaseal.
3. zostały wykonane w klasie REI 120
4. wykonane instalacje nadają się do przekazania do użytku i nie stwarzają zagrożenia dla osób i mienia oraz nie powodują uciążliwości dla otoczenia

Dnia 28.10.2024.....

mgr Inż. Sylwester Rutczyński
UPRAWNIENIA BUDOWLANE
Nr ewid. SLK/31.1/PWDS/11
do projektowania i kierowania
robotami budowlanymi bez ograniczeń
członek SGI nr ewid. SLK-IS/7541/12

.....
podpis i pieczęć

Załączniki:

- lista przejść p-poz
- rysunki z oznaczeniem przejść

DOKUMENTACJA
POWYKONAWCZA

Zestawienie przejść P-poż

Nr przejścia	Instalacja	TYP	System	Firma
1	Tryskaczowa	Rura niepalna	ALFA FR COAT I	EURO-INSTAL RM
2	Tryskaczowa	Rura niepalna	ALFA FR COAT I	
3	Tryskaczowa	Rura niepalna	ALFA FR COAT I	
31	Woda użytkowa	Rura palna	Alfa Collar	DOKUMENTACJA POWYKONAWCZA
32	Woda użytkowa	Rura palna	Alfa Collar	
33	Woda użytkowa	Rura palna	Alfa Collar	
34	Woda użytkowa	Rura palna	Alfa Collar	
35	Instal hydrantowa	Rura niepalna	ALFA FR COAT I	
36	Instal hydrantowa	Rura niepalna	ALFA FR COAT I	
37	Instal hydrantowa	Rura niepalna	ALFA FR COAT I	
38	Woda użytkowa	Rura palna	Alfa Collar	
39	Woda użytkowa	Rura palna	Alfa Collar	

40	Instal hydrantowa	Rura niepalna	ALFA FR COAT I
41	Instal hydrantowa	Rura niepalna	ALFA FR COAT I

mgr Inż. Sylwester Babczyński
 UPRAWNIENIA BUDOWLANE
 Nr ewid. SLK/3451/PWOS/11
 do projektowania i kierowania
 robotami budowlanymi bez ograniczeń
 członek SIOIB nr ewid. SLK/IS/7541/12

OKUMENTACJA POWYKONAWCZA
 KIEROWNIK PRAC SANITARNYCH
 mgr Inż. Sylwester Babczyński
 upr. SLK/3451/PWOS/11
 OC-SIOIB nr SLK/IS/7541/12

10a

PLATWIAMI,
ODKA BLACHY
50mm

RY
JEKTU

C

8/1
8/2

8/3

8/4

8/5

8/6

8/7

8/8

8/9

8/10

8/11

8/12

8/13

8/14

8/15

C4

C3'

C3

C2

C1

C

B3

B2

2x1A	pręta stalowe walczone
8cm	paneli ściennych metalowych
15cm	wełna mineralna PaneRock
10cm	wełna mineralna na ruszcie stalowym
2x1,25cm	folia parotłocząca
	plyta GK

T.01	WIEŻA SANITARNY
00.42	SUFIT
	WYLEWKA CEM.
	POSADZKA


0.11	WŁ. ARANŻACJI
733.5	WŁ. ARANŻACJI

DOKUMENTACJA POWYKONAWCZA

KIEROWNIK ROBÓT SANITARNYCH
mgr inż. Sylwester Babczyński
upr. bud. nr SLK/1431/WOS/11
OCŁONA SLK/IS/7541/12

mgr inż. Sylwester Babczyński
UPRAWNIENIA BUDOWLANE
Nr ewid. 1431/WOS/11
do projektowania i kierowania
robotami budowlanymi bez ograniczeń
część 1 SLK/IS/7541/12

DOKUMENTACJA
POWYKONAWCZA

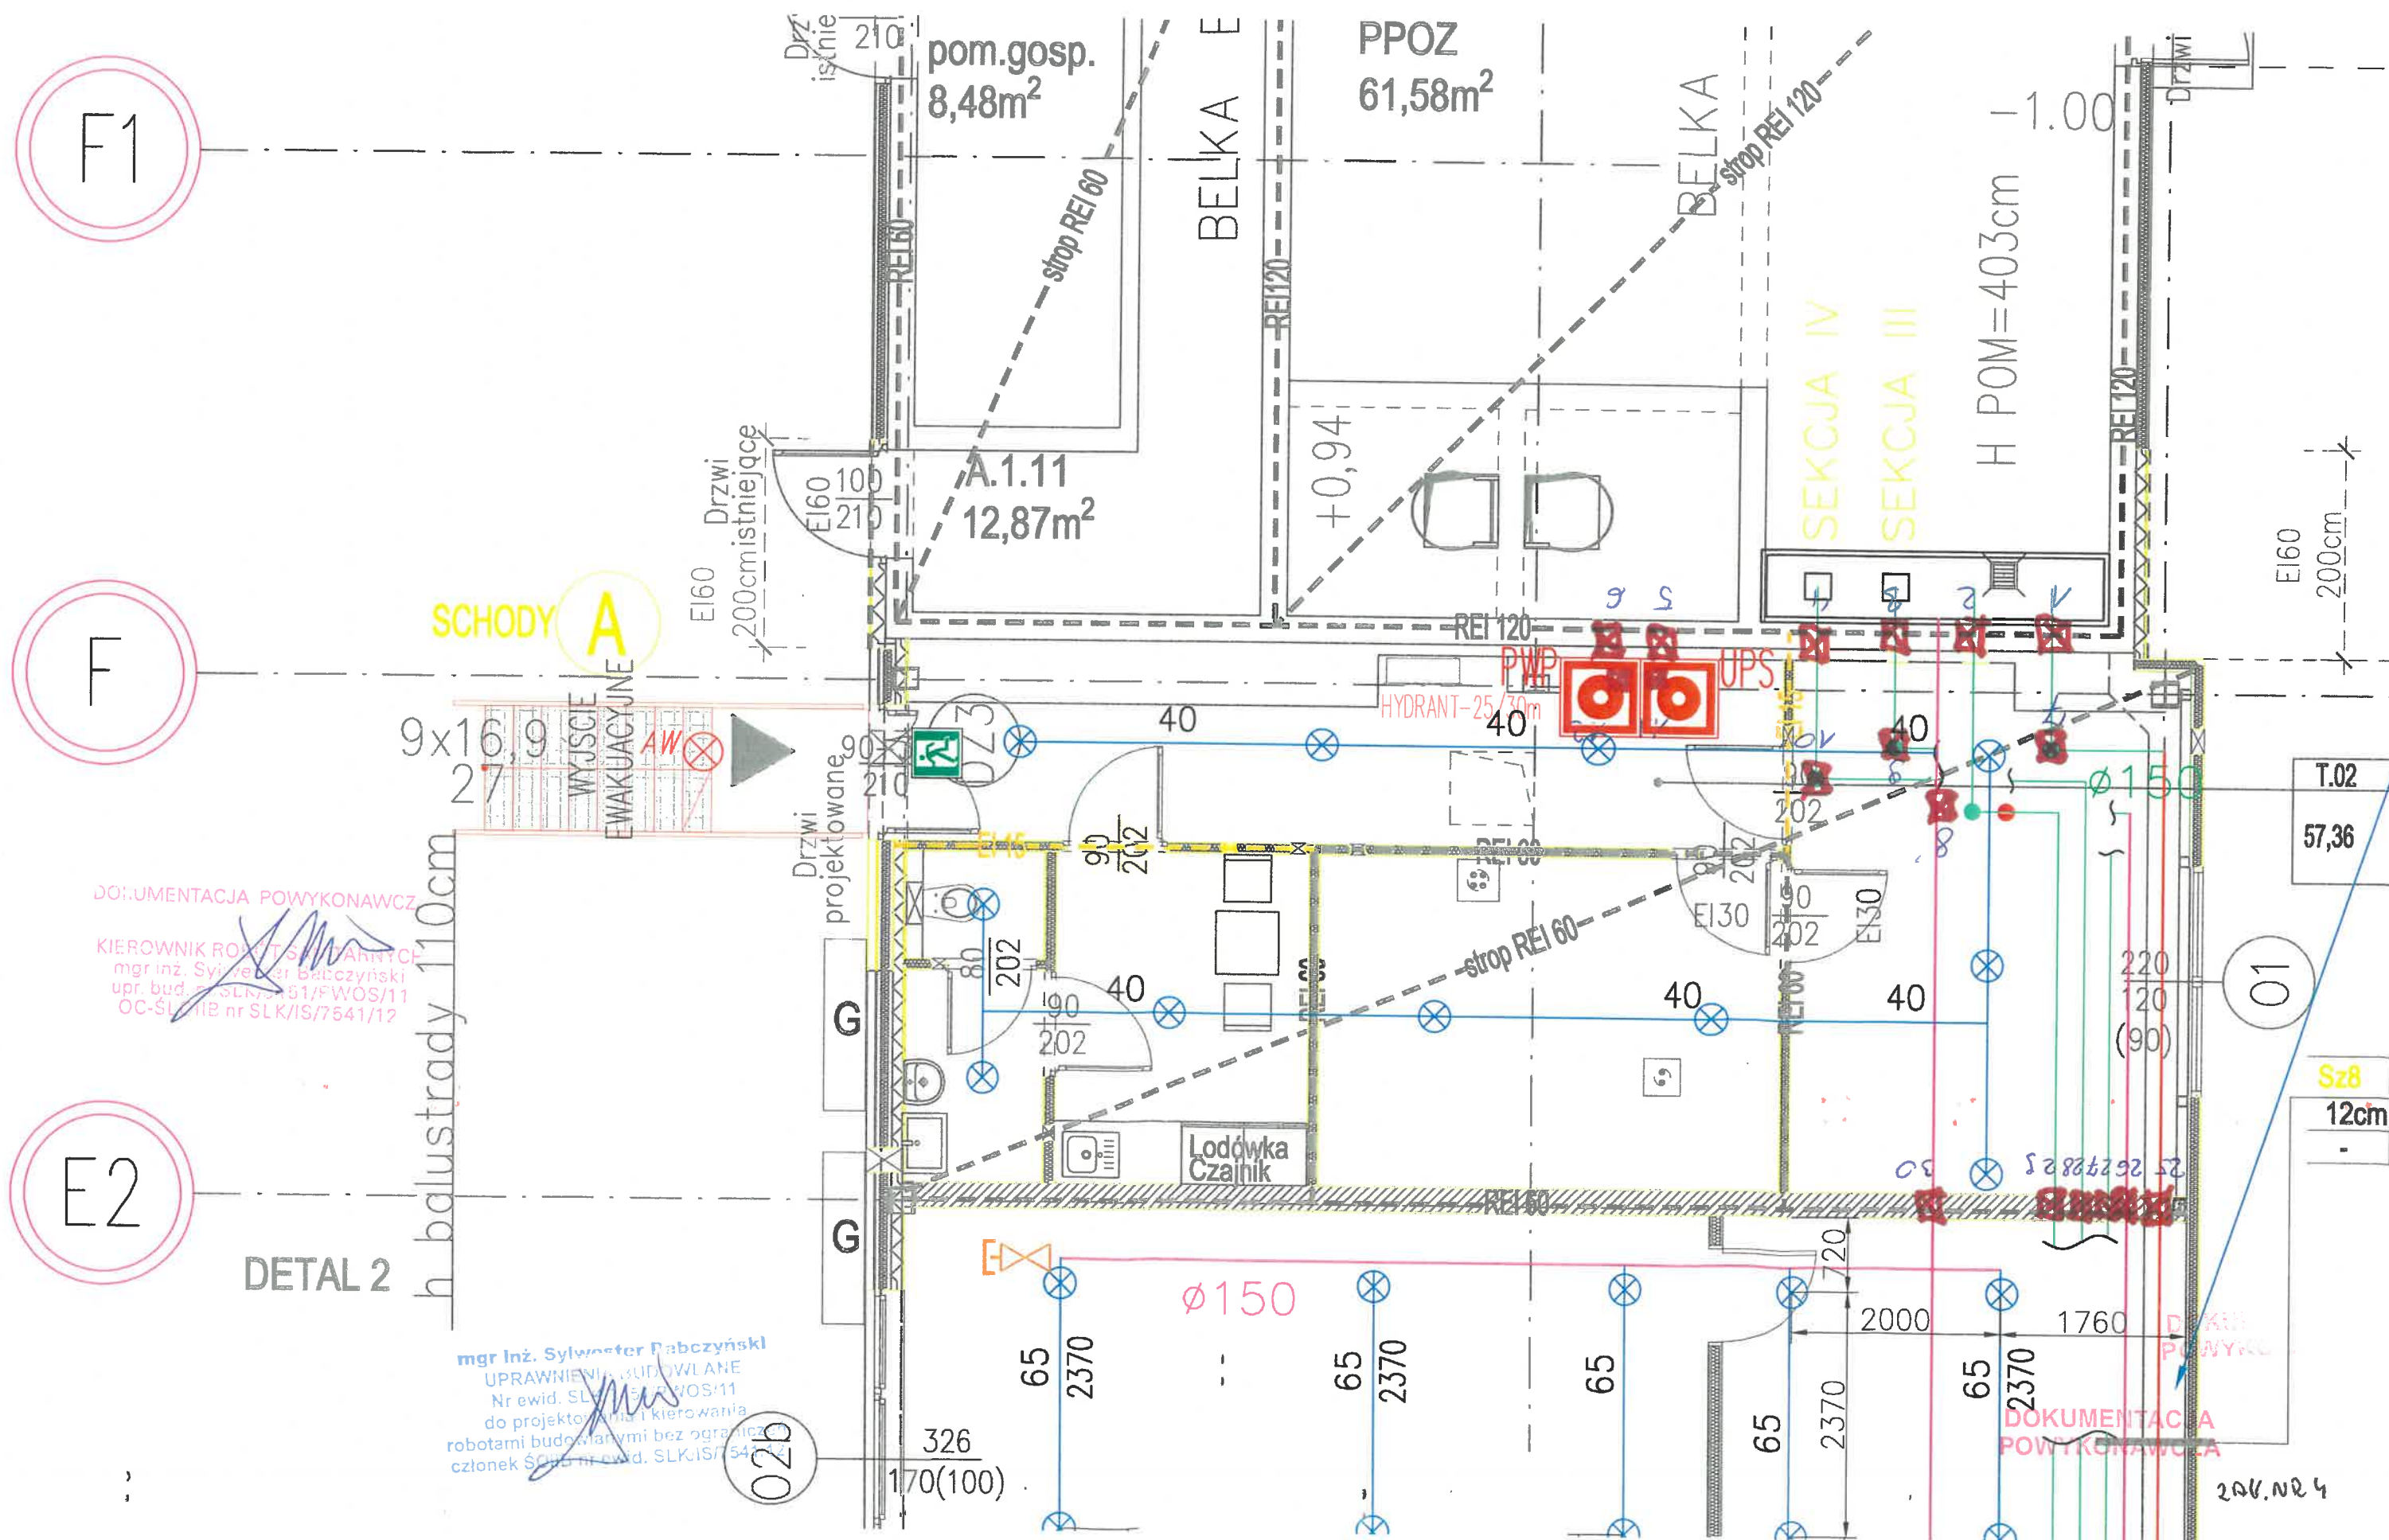

lokalizacja przyłoku ROP zgodnie z
anżacją najemcy lokalu

ię elektryczną

Projektowany hydrant DN25
typ PN-EN 671-1[Z-25/30]

10a

Kuryna powietrzna z nagrzewnicą elektryczną
montowana do wiatry

Odwodnienie awaryjne na teren

Linia zasilająca

Wyrzutnia ścienna
34x34cm
h=0,00m

Kuryna powietrzna z nagrzewnicą
elektryczną
montowana do wiatry

Projektowany hydrant DN25
typ PN-EN 671-1[Z-25/30]

Czerpnia ścienna
44x34cm
h=0,00m

Przebieganie okowy w stropodachu

T.04	WEZEŁ SANITARNY
00,42	SUFIT
00,42	WYLEWKA CEM.
00,42	POSADZKA

Projektowany elektryczny
podgrzewacz wody zasilany
typ WKG-E 80 SMART firmy Biora
V=80l; 1,5kW; 230V, 30kg

Projektowany elektryczny
podgrzewacz wody zasilany
typ WKG-E 80 SMART firmy Biora
V=80l; 1,5kW; 230V, 30kg

Odgazowanie wody zimnej dla toalet
ogólnodostępnych 1.04 z wodomierzem
JS 6-NK DN32
Podgrzew c.w.u. - podgrzewacze elektryczne

Odgazowanie wody zimnej dla lokalu 10
z wodomierzem JS 2,5-NK
Podgrzew c.w.u. - podgrzewacze elektryczne
izolacyjność akustyczna min. ≥ 50 dB

izolacyjność akustyczna min. ≥ 50 dB

±0,00=302,14m n.p.m.
P=-0,02=302,12m n.p.m.

0,11	LOKAL
733,5	SUFIT
733,5	WYLEWKA CEM.
733,5	POSADZKA

Przebieganie okowy w stropodachu

DOKUMENTACJA POWYKONAWCZA

KIEROWNIK DZIAŁU SANITARNYCH
mgr inż. Sylwester Babczyński
upr. budowlana nr SLK/IS/7541/12
05-SŁOIR nr SLK/IS/7541/12

C1

C

mgr inż. Sylwester Babczyński
UPRAWNIENIA BUDOWLANE
Nr ewid. SLK/IS/7541/12
do projektowania i kierowania
robotami budowlanymi bez ograniczeń
członek SOKS nr ewid. SLK/IS/7541/12

B3

Projektowany hydrant DN25
typ PN-EN 671-1[Z-25/30]

2AL.NR 5

DOKUMENTACJA
POWYKONAWCZA

