


RZUT WĘZŁA SANITARNEGO T04

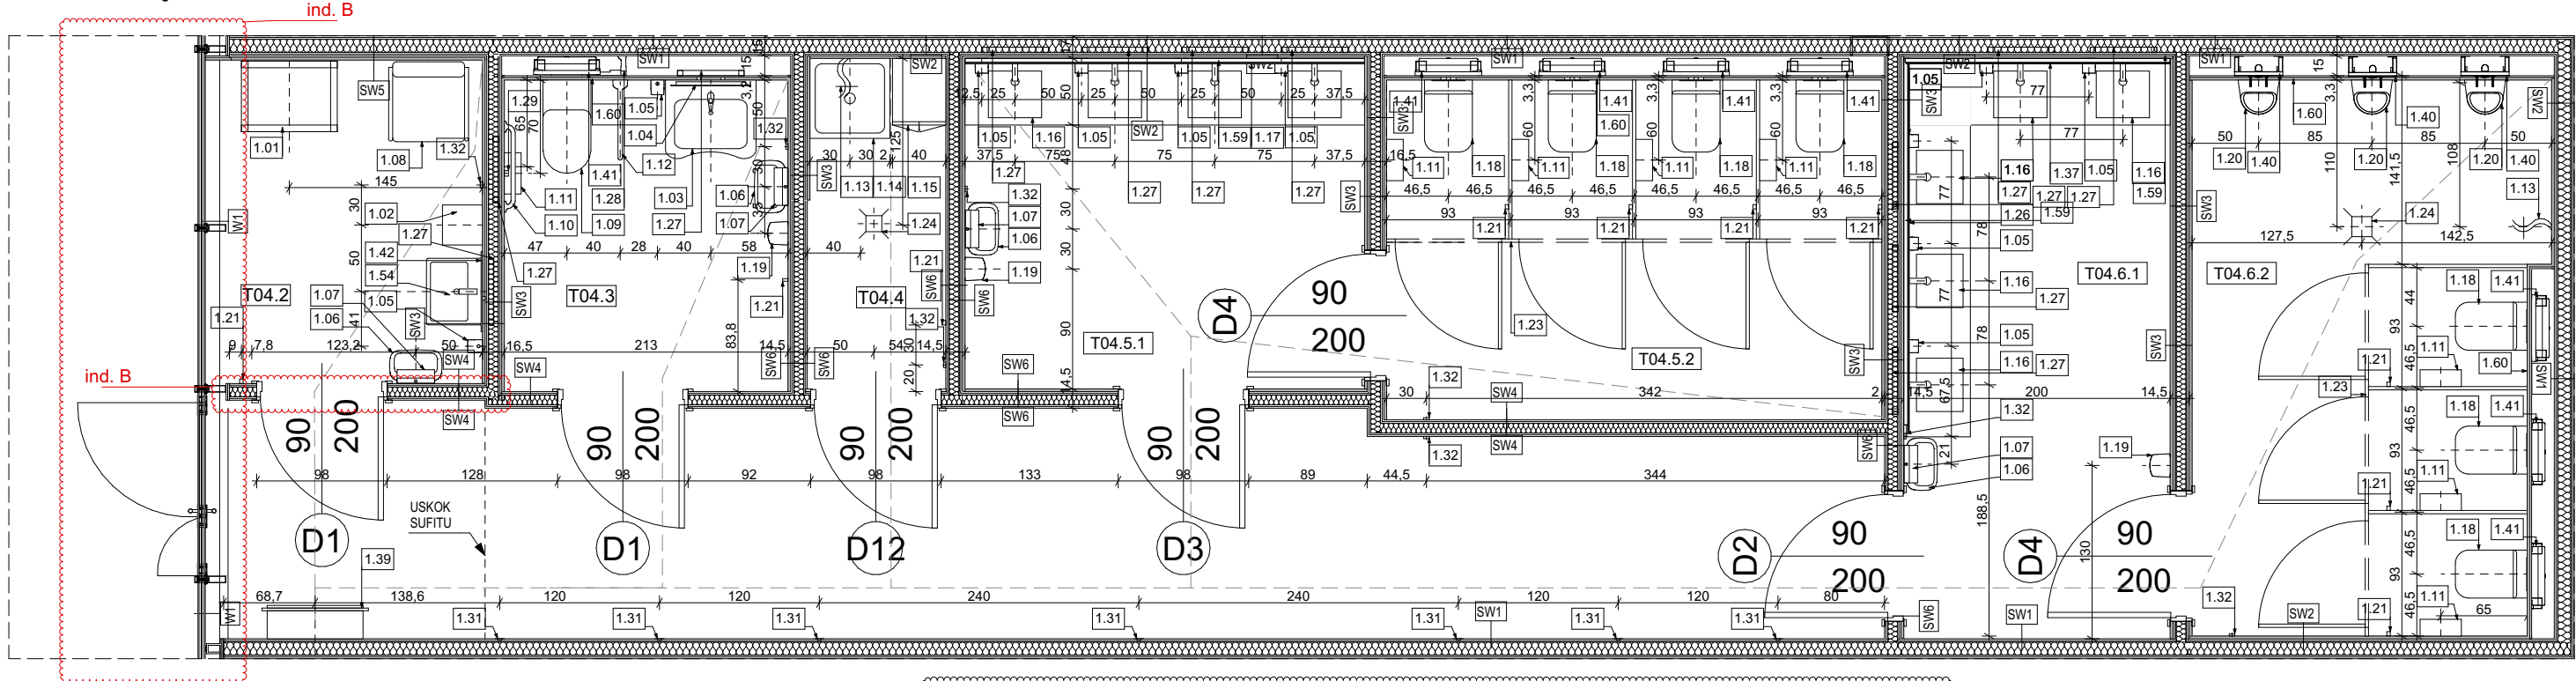

ZESTAWIENIE WYPOSAŻENIA

- 1.01** - PRZEWIJAK STOJĄCY DLA NIEMOWŁĄT Z ATESTEM PZH, wymiary przewijaka: wysokość 870 mm, długość 720 mm, głębokość 530 mm, np. SNIGLAR
- 1.02** - PODGRZEWACZ DO BUTELEK, np BABYONO 968/02 Honey
- 1.03** - UMYWALKA DLA OSÓB NIEPEŁNOSPRAWNYCH, np Umywalka dla osób niepełnosprawnych NOVA PRO PREMIUM BEZ BARIER 55 x 52,5 cm, z otworem, z przelewem
- 1.04** - LUSTRO UCHYLENE DLA OSÓB NIEPEŁNOSPRAWNYCH, np. Lustro uchylne w oprawie chromowanej na metalowym stelażu MERIDA 60 x 40 CM
- 1.05** - DOZOWNIK NA MYDŁO/ŻEL , np. FANECO HIT stal matowa
- 1.06** - KOSZ NAŚCIENNY, np. Kosz naścienny FANECO matowy ze stali szlachetnej matowej HIT Antifinger, pojemność 23L
- 1.07** - PODAJNIK RĘCZNIKÓW PAPIEROWYCH, np. FANECO HIT stal matowa
- 1.08** - KRZESŁO, np. Krzesło Nardi BORA BISTROT Bianco
- 1.09** - MISKA USTĘPOWA DLA OSÓB NIEPEŁNOSPRAWNYCH, np KOŁO NOVA PRO PREMIUM BEZ BARIER miska ustępowa lejowa Rimfree, wisząca, 70 cm, dla osób niepełnosprawnych, z półkrytymi mocowaniami
- 1.10** - PORĘCZ STAŁA NA PODKONSTRUKCJI DO MONTAŻU ŚCIENNEGO, np Poręcz prosta LEHNEN CONCEPT PRO 60 cm
- 1.11** - UCHWYT NA PAPIER TOALETOWY, np. Pojemnik na papier toaletowy Faneco HIT Midi stal matowa
- 1.12** - PORĘCZ SKŁADANA, np Poręcz ścienna, łukowa LEHNEN CONCEPT PRO 60 cm, uchylna
- 1.13** - ZAWÓR WODOCIĄGOWY ZE ZŁĄCZKĄ, np. Schell Comfort zawór czepalny chrom
- 1.14** - KOMORA GOSPODARCZA, np Basen gastronomiczny 1-komorowy, skręcany 600×600×850 mm
- 1.15** - SZAFKA GOSPODARCZA, np Metalowa szafa ubraniowa do szatni, WYMIARY - 180x40x50cm (WxSxG)
- 1.16** - UMYWALKA PODBLATOWA, np. Roca Gap Umywalka podblatowa 40x35 cm biała, blat systemowy np. konglomerat marmurowy White Pearl (gr. 3cm)
- 1.17** - LUSTRO WKLEJANE NA ŚCIANĘ 80x248 cm
- 1.18** - MISKA USTĘPOWA WISZĄCA, np KOŁO NOVA PRO biała
- 1.19** - SUSZARKA DO RĄK, np. Faneco suszarka do rąk Passat V 1350 W obudowa metalowa stal szcztokowana
- 1.20** - PISUAR, np. Geberit FLOW pisuar biały
- 1.21** - WIESZAK, np. Omnires Modern Project haczyk pojedynczy chrom
- 1.22** - LAMPA SUFITOWA, np.Panel LED Natynkowy 60x60 50W/5020lm NW CCD,4500K czarny
- 1.23** - SYSTEMOWE KABINY WC, np. Kabiny sanitarne WL18 Basic, w kolorze stolarki drzwiowej
- 1.24** - WPUST KANALIZACYJNY PODŁOGOWY
- 1.25** - LUSTRO WKLEJANE NA ŚCIANĘ 80 x 100 cm
- 1.26** - LUSTRO WKLEJANE NA ŚCIANĘ 80 x 280 cm
- 1.27** - STELAŻ DO ŚCIAN LEKKICH, np. Stelaż podtynkowy do umywalki Geberit Duofix 112 cm bez wsporników do baterii stojącej
- 1.28** - STELARZ POD PORĘCZ DLA NIEPEŁNOSPRAWNYCH, np. Grohe Rapid SL element mocujący do uchwytów dla niepełnosprawnych
- 1.29** - PRZYCISK ALARMOWY, np. KALER GEN-ST Bezprzewodowy przycisk
- 1.31** - PROFIL LED WPUSZCZANY DO PŁYT GK, np. FENIKS PROFIL aluminiowy LED 2m
- 1.32** - GNIAZDKO ZAMYKANE, np. Gniazdo elektryczne pojedyncze Slim czarny mat IP44 Lexman
- 1.37** - LUSTRO WKLEJANE NA ŚCIANĘ 80 x 198 cm
- 1.39** - HYDRANT, np. Hydrant DN25 wnekowy, wąż 30m, zamek patent, RAL 9
- 1.40** - STELAŻ POD PISUAR, np. Stelaż podtynkowy Geberit Duofix 112 cm do pisuaru z dopływem z tyłu
- 1.41** - STELAŻ POD MISKĘ USTĘPOWĄ, np. Geberit Duofix stelaż podtynkowy do WC UP320 Sigma H112
- 1.42** - LUSTRO 60x80 cm
- 1.60** - PRZEDŚCIANKA Z PŁYT GK, na wysokość ściany

ZESTAWIENIE PRZEGRÓD

W1	Witryna	S1	
25	Witryna systemowa np. ALUPROF	1,9	Płyta kasetonowa czarna Profil konstrukcyjny czarny
SW1	Ściana międzylokalowa	S2	
2x1,25	Płyta gipsowo-kartonowa	1,25	Płyta gipsowo-kartonowa Profil konstrukcyjny czarny
10	Profile nośne zdwojone CW/UW 100, wypełnienie wełną mineralną	Sz8	Projektowana ściana zewnętrzna U=0,20 W/(m²·K)
2x1,25	Płyta gipsowo-kartonowa	12	Płyta warstwowa Podkonstrukcja stalowa zgodnie z PW konstrukcji
SW2	Ściana między lokalem a WC		
2	Płytki ceramiczne na kleju, do wys. 2,40 m		
2x1,25	Płyta gipsowo-kartonowa		
10	Profile nośne zdwojone CW/UW 100, wypełnienie wełną mineralną		
2x1,25	Płyta gipsowo-kartonowa		
SW3	Ściana WC		
2	Płytki ceramiczne na kleju, do wys. 2,40 m		
2x1,25	Płyta gipsowo-kartonowa		
7,5	Profile nośne zdwojone CW/UW 75, wypełnienie wełną mineralną		
2x1,25	Płyta gipsowo-kartonowa		
2	Płytki ceramiczne na kleju, do wys. 2,40 m		
SW4	Ściana WC		
2x1,25	Płyta gipsowo-kartonowa		
7,5	Profile nośne zdwojone CW/UW 75, wypełnienie wełną mineralną		
2x1,25	Płyta gipsowo-kartonowa		
SW5	Ściana WC		
2x1,25	Płyta gipsowo-kartonowa		
10	Profile nośne zdwojone CW/UW 100, wypełnienie wełną mineralną		
3x1,25	Płyta gipsowo-kartonowa		
2	Płytki ceramiczne na kleju, do wys. 2,40 m		
SW6	Ściana WC		
2	Płytki ceramiczne na kleju, do wys. 2,40 m		
2x1,25	Płyta gipsowo-kartonowa		
7,5	Profile nośne zdwojone CW/UW 75, wypełnienie wełną mineralną		
2x1,25	Płyta gipsowo-kartonowa		

ind. A


ind. A

WĘZŁ SANITARNY T04			
Nr	Nazwa pomieszczenia	Powierzchnia [m2]	Wysokość [m]
T04.1	Korytarz	20,81	2,7
T04.2	Pom. matki z dzieckiem	4,62	4
T04.3	Wc niepełnosprawnych	4,98	2,7
T04.4	Pom. techniczne	2,58	2,7
T04.5.1	WC damski	7,44	2,7
T04.5.2	WC damski	9,49	2,7
T04.6.1	WC męski	8,71	2,7
T04.6.2	WC męski	10,78	2,7
		69,41 m²	

UWAGA!

- Niniejszy rysunek należy rozpatrywać zgodnie z rysunkami branżowymi. W przypadku rozbieżności lub braku wytycznych zwrócić się do projektnta.
- Wszystkie wymiary sprawdzić na budowie przed rozpoczęciem prac, w przypadku wątpliwości zwrócić się do projektanta.
- Wszystkie elementy ruchome, wyposażenia w szczególności elementy stolarki i slusarki okiennej i drzwiowej, szkiele należy zamawiać i wykonywać/ montować na bazie zweryfikowanych obmiarów rzeczywistych wykonanych na obiekcie.
- Użyte materiały powinny posiadać wszystkie wymagane atesty i aprobaty. Zastosowanie wszystkich materiałów, produktów i urządzeń bezwzględnie uzgodnić z inżynierem z ramienia inwestora.
- Układ warstw wszystkich przegród powinien posiadać obowiązujące w Polsce certyfikaty i znaki bezpieczeństwa, przewidziane stosownymi przepisami.
- Wszystkie roboty należy wykonać zgodnie z polskimi normami, warunkami technicznymi wykonania i odbioru robót budowlano-montażowych, opracowanymi przez instytut techniki budowlanej oraz zasadami wiedzy i sztuki budowlanej.
- Wszystkie zmiany materiałowe oraz rozwiązania technologiczne należy uprzednio uzgodnić z projektantem.
- Stosować rozwiązania systemowe.
- Wymiary stolarki drzwiowej podano w świetle ościeżnicy (przejścia). Grubość skrzydła drzwi po otwarciu nie może pomniejszyć wymiaru szerokości otworu w świetle przejścia.
- W pom. mokrych zastosować impregnowane płyty GK(zielone), wybrane ściany wykończyć płytkami ceramicznymi do wys. podanej na rysunkach. W ścianach, na których ma być zamontowana armatura łazienkowa przewidzieć wzmocnienia, instalacje prowadzić w pustce technicznej o szerokości 15 cm.
- Przy wszystkich drzwiach otwieranych na ścianę zamocować w posadzce odbojnik zabezpieczający przed uderzeniem w ścianę.
- Wysokość pomieszczeń w WC ogólnodostępnym do sufitu podwieszanego do 2,70 m.
- W zaznaczonych na rysunku drzwiach zastosować nawiewy w postaci podcięcia w wymiarze 3 x 68 cm.
- Drzwi otwierane na korytarz zaopatrzyć w samozamykacz.

SCHEMAT BUDYNU

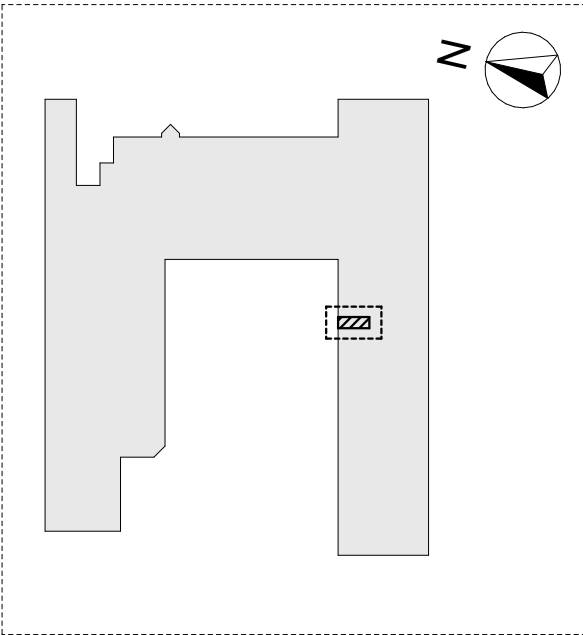

KOPIOWANIE BEZ PISEMNEJ ZGODY AUTORA Z A B R O N I O N E				PRAWAAUTORSKIE ZASTRZEŻENIE
C				
B	26.04.2024	PAULA MISIAK	-AKTUALIZACJA WITRYN -PRZESUNIĘCIE ŚCIANY	
A	19.01.2024	PAULA MISIAK	-ZMIANY W METKACH ŚCIAN, -OZNACZENIE PRZEDŚCIANEK JAKO EL. WYPOSAŻENIA -OZNACZENIE WYSOKOŚCI PŁYTEK W METKACH -DODANIE TABELI Z OBIAMIRAMI	
IND.	DATA	AUTOR	OPIS ZMIAN:	
KOPIOWANIE BEZ PISEMNEJ ZGODY AUTORA Z A B R O N I O N E				PRAWAAUTORSKIE ZASTRZEŻENIE
PRACOWNIA PROJEKTOWANIA I USŁUG INWESTYCYJNYCH ALFA				
Spółka z o.o. Spółka komandytowa 59-220 LEGNICA, ul. ŁOKIETKA 18 +48 76 8525671 www.ppalfa.pl pracownia@ppalfa.pl				
OBIEKT:				
PRZEBUDOWA BUDYNKU HANDLOWEGO Bielsko Biała ul. Warszawska 180				
IMIĘ I NAZWISKO PROJEKTANTA			PODPIS	
PROJEKTANT:				
mgr inż. arch. Dawid Małkowski				
uprawnienia budowlane do projektowania bez ograniczeń w specjalności architektonicznej nr 18/DSOKK/2012				
OPRACOWUJĄCY:				
mgr inż. arch. Agata Zygmunt-Sidor				
uprawnienia budowlane do projektowania bez ograniczeń w specjalności architektonicznej nr 87/DSOKK/2018				
ASYSTENT PROJEKTANTA:				
mgr inż. arch. Paula Misiak-Skwarek				
NAZWA RYSUNKU				BRANŻA
Rzut węzła sanitarnego T04				ARCHITEKTURA
ID PROJEKTU	STADIUM	DATA	SKALA	NR RYS
V-23	PW	15.12.2023	1:50, 1:1	710/A
NAZWA PLIKU				ID REWIZJI
V-23_PW_N_A_RZUT WĘZŁA SANITARNEGO T04-710_B				B