



DASZEK - PODKONSTRUKCJA

-  MARKA M1 – KĄTOWNIK ALU. 100x50x3 SUROWY – ODCINKOWO
-  MARKA M2 – KĄTOWNIK ALU. 50x50x2 SUROWY – ODCINKOWO

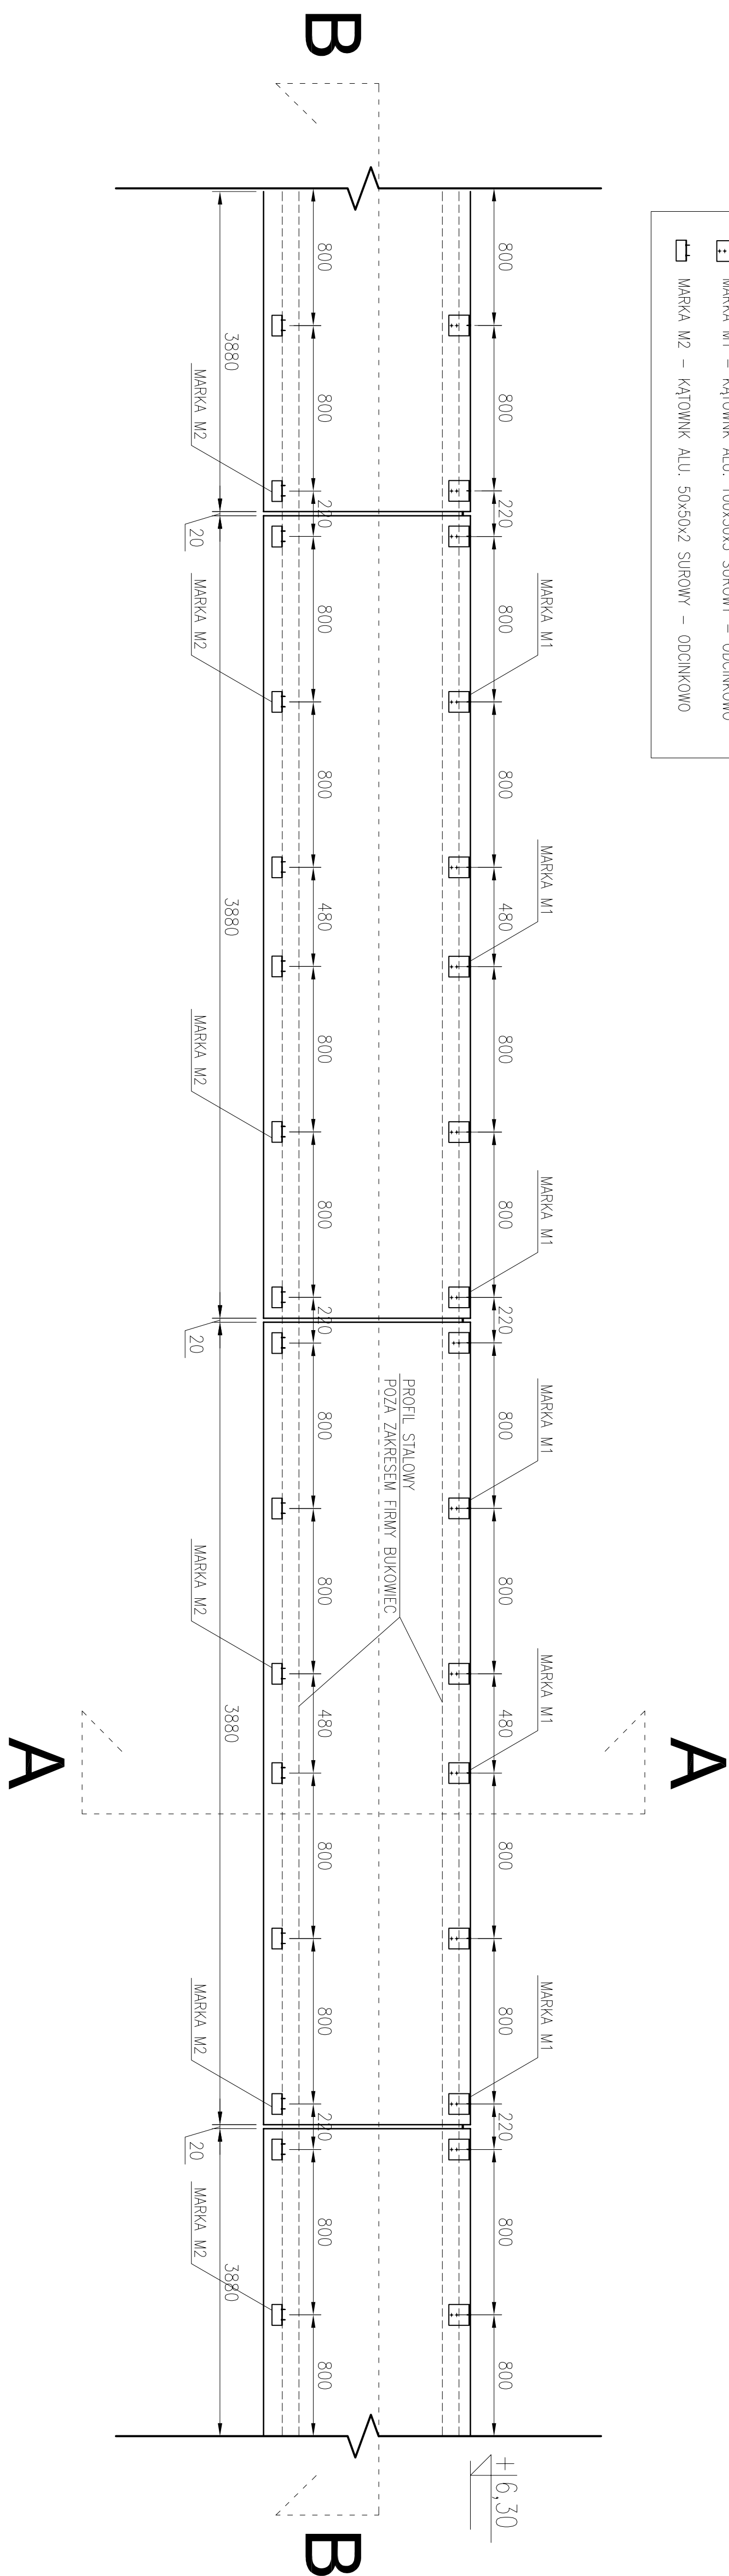


PRZEKRÓJ B-B

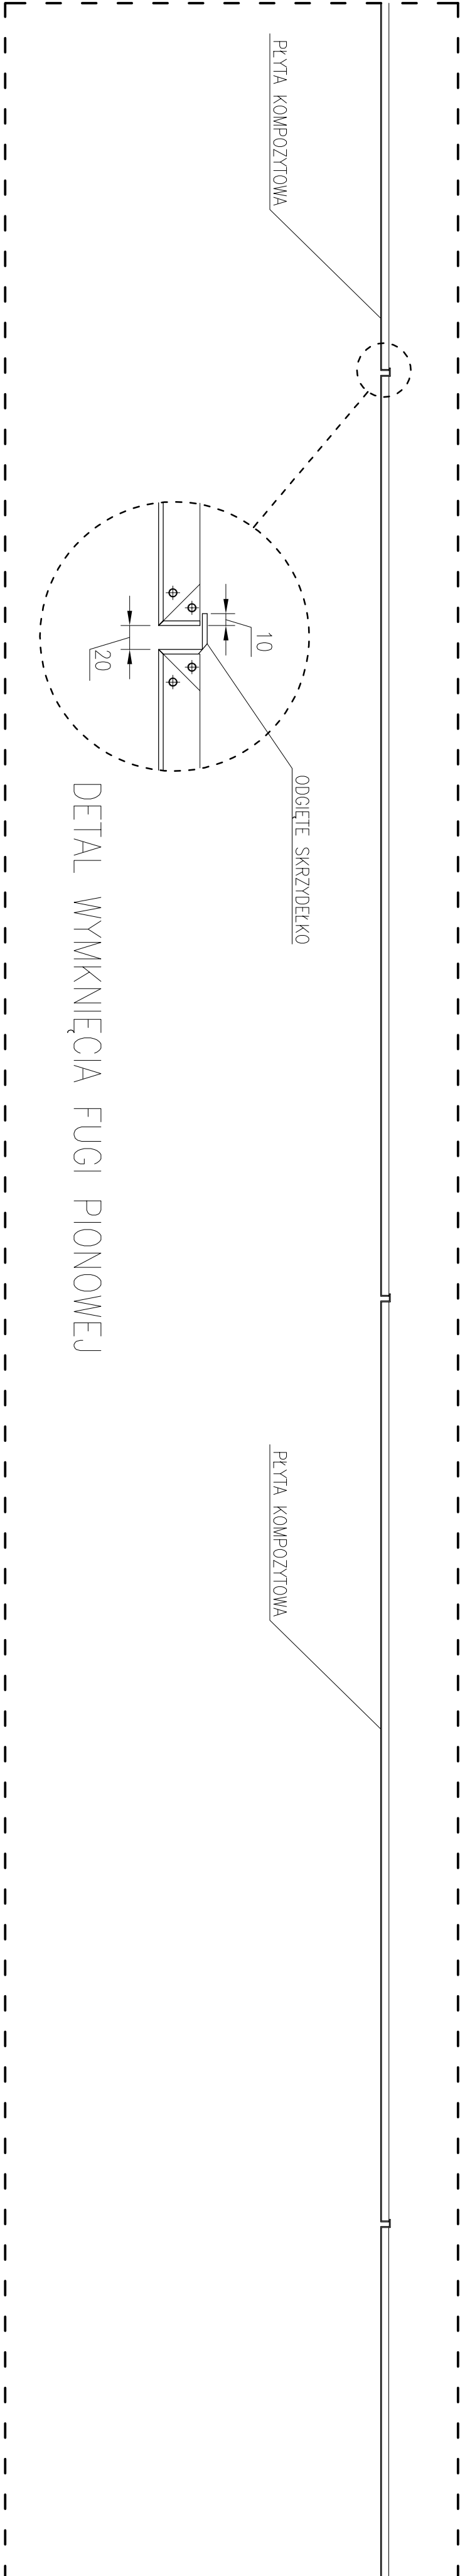

DETAL WYKNIĘCIA FUGI PIONOWEJ

PRZEKRÓJ A-A
1:10

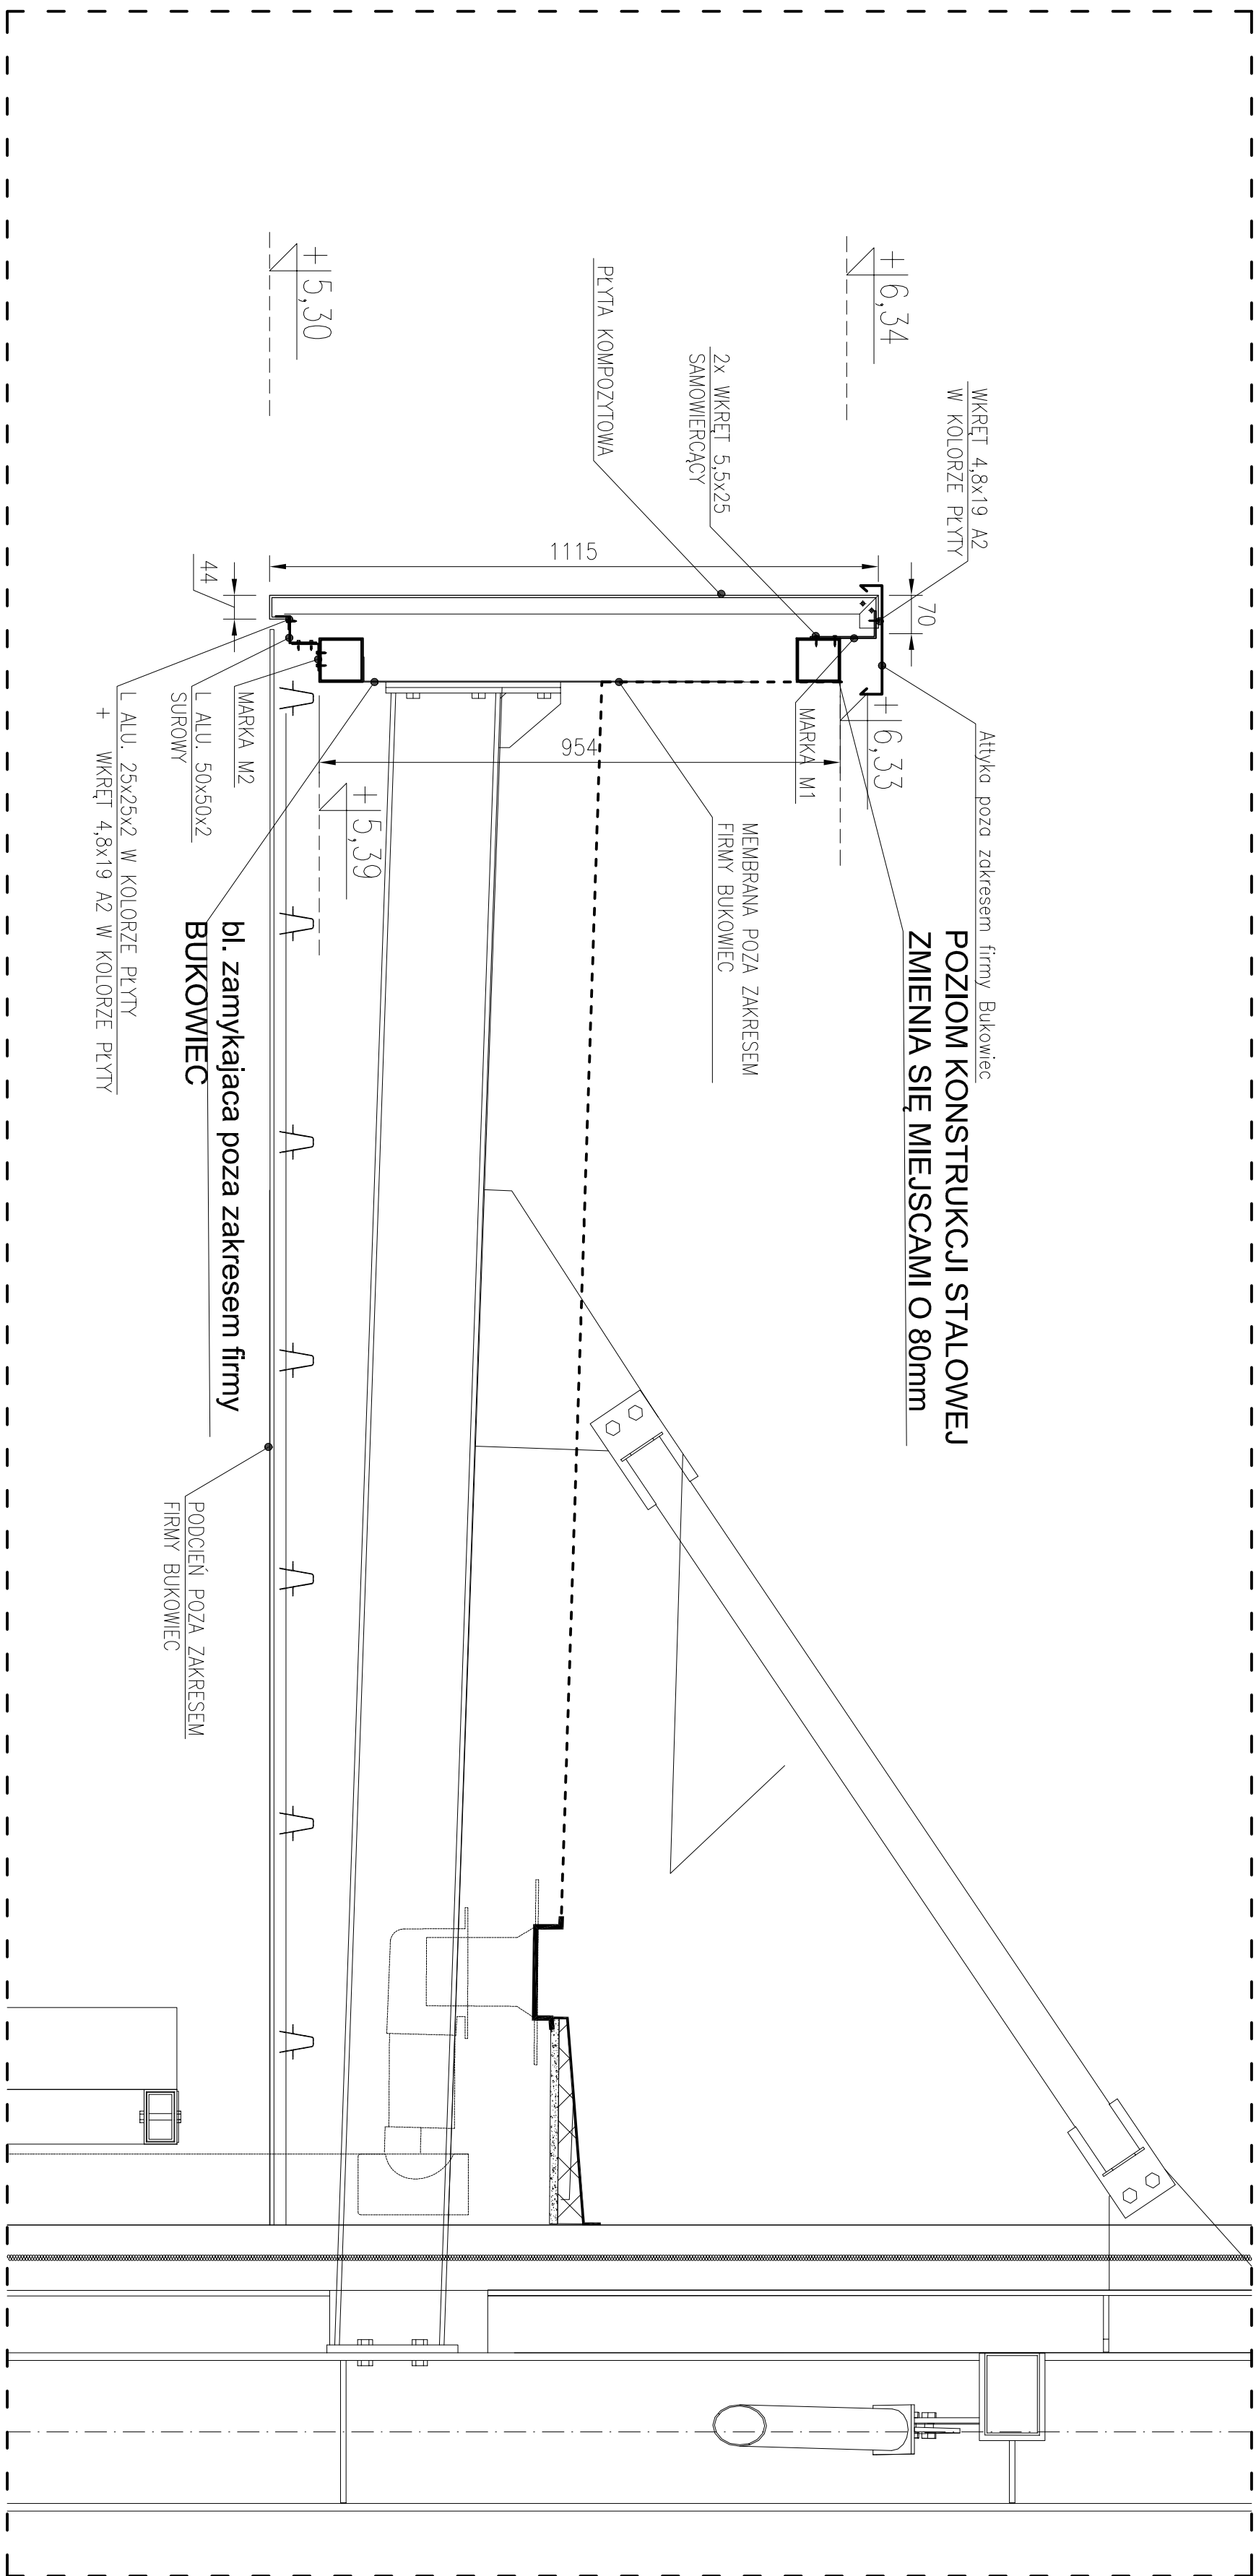

