

IMIĘ, NAZWISKO, PODPIS:

INSPEKTOR/ KONSULTANT:

☐ A/ Zaakceptowano

☐ B/ Zaakceptowano z uwagami

☐ C/ Nie zaakceptowano

UWAGI

DATA:

IMIĘ, NAZWISKO, PODPIS:

INWESTOR:

☐ A/ Zaakceptowano

☐ B/ Zaakceptowano z uwagami

☐ C/ Nie zaakceptowano

UWAGI

DATA:

IMIĘ, NAZWISKO, PODPIS:

UWAGA - zatwierdzenie Inwestora dotyczy materiałów/ wyrobów, co do których Inwestor wyrazi swoją opinię (głównie materiały istotne wizualnie).
Wyrażenie opinii, dotyczącej karty materiałowej jest prawem a nie obowiązkiem Inwestora.

Wbudowano na obiekcie...

ul. Wawrzowska 180

Marek Trojan
KIEROWNIK ROBOT

**DOKUMENTACJA
POWYKONAWCZA**

		FORMULARZ AKCEPTACJI MATERIAŁÓW		AL2	
				REWIZJA: 01	
PROJEKT:		REDKOM PARK Bielsko	DATY PRZEKAZANIA REWIZJI:		0 27.05.2024
INWESTOR:		Redkom Park Bielsko Sp. z o.o.			1 12.06.2024
GENERALNY WYKONAWCA:					2
KOMENTARZ WYKONAWCY DO AKTUALNEJ REWIZJI FORMULARZA					
Np. REWIZJA 00 - pierwsze wydanie karty REWIZJA 01 - uwzględnienie uwag inspektora, uzupełnienie aprobaty					
INFORMACJE PODSTAWOWE					
BRANŻA:		ŚLUSARKA ALUMINIOWA	MIEJSCE WBUDOWANIA:		DRZWI JEDNOSKRZYDŁOWE W WITRYNA 1, 2, 3, 4, 5, 6, 7, 8, 9
IDENTYFIKACJA WYROBU WEDŁUG PROJEKTU:		DRZWI JEDNOSKRZYDŁOWE	NAZWA HANDLOWA:		DRZWI JEDNOSKRZYDŁOWE W WITRYNA 1, 2, 3, 4, 5, 6, 7, 8, 9
DANE DOTYCZĄCE WYROBU/ MATERIAŁU/ URZĄDZENIA					
	STANDARD/ WYRÓB WEDŁUG PROJEKTU WYKONAWCZEGO	STANDARD/ WYRÓB WSKAZANY W ZAŁ. 1 DO UMOWY (OPTIMALIZACJE)	MATERIAŁ PROPONOWANY PRZEZ WYKONAWCĘ		
Nazwa wyrobu, typ, nr katalogowy	nie wyspecyfikowano	nie dotyczy	DRZWI JEDNOSKRZYDŁOWE W WITRYNACH 1-9 SYSTEM ALUPROF MB 79N SI		
Producent (nazwa, adres, www, tel)	nie wyspecyfikowano	nie dotyczy	PPHU BUKOWIEC Kobylec 144, 32-740 Łapanów		
Parametry i kwalifikacje techniczne	nie wyspecyfikowano	nie dotyczy	DWU 93_P_2024_2		
DOKUMENTY DOPUSZCZAJĄCE MATERIAŁ/ WYRÓB DO OBROTU I ZASTOSOWANIA W OBIEKCIE					
ZAŁĄCZNIKI:	1 ZAŁ. 1 DWU 93_P_2024_2				
	2 obl. ciepłe drzwi rozwiernie				
	3				
	4				
	5				
CZĘŚĆ FORMALNA					
WNIOSKUJĄCY (WYKONAWCA):					
FIRMA:	PPHU BUKOWIEC	DATA:		12.06.2024	
NAZWISKO:	Marek Trojan	PODPIS:			
STANOWISKO:	Kierownik robót				
W przypadku zgody na zastosowanie materiału zamiennego deklaruje, że nie będzie to powodowało żadnych kosztów dodatkowych dla Inwestora oraz że zaproponowany materiał nie obniża standardów inwestycji określonych Umową.					
ZATWIERDZENIE - STATUS					
PROJEKTANT:	☐ A/ Zaakceptowano		☐ B/ Zaakceptowano z uwagami		☐ C/ Nie zaakceptowano
UWAGI					
Wbudowano na obiekcie... ul. Warszawska 180					
Marek Trojan KIEROWNIK ROBÓT					
DATA:					

IMIĘ, NAZWISKO, PODPIS:	
INSPEKTOR/ KONSULTANT: ☐ A/ Zaakceptowano ☐ B/ Zaakceptowano z uwagami ☐ C/ Nie zaakceptowano	
UWAGI	
DATA:	
IMIĘ, NAZWISKO, PODPIS:	
INWESTOR: ☐ A/ Zaakceptowano ☐ B/ Zaakceptowano z uwagami ☐ C/ Nie zaakceptowano	
UWAGI	
DATA:	
IMIĘ, NAZWISKO, PODPIS:	
UWAGA - zatwierdzenie Inwestora dotyczy materiałów/ wyrobów, co do których Inwestor wyrazi swoją opinię (głównie materiały istotne wizualnie). Wyrażenie opinii, dotyczącej karty materiałowej jest prawem a nie obowiązkiem Inwestora.	

Wbudowano na obiekcie ul. Kawęczowska 180 

DOKUMENTACJA
POWYKONAWCZA



DEKLARACJA WŁAŚCIWOŚCI UŻYTKOWYCH

Nr 93/P/2024/2

1. Niepowtarzalny kod identyfikacyjny typu wyrobu: **drzwi Aluprof MB 79N SI 93/P/2024/2**
2. Zamierzone zastosowanie lub zastosowania: **Komunikacja w lokalizacjach domowych i handlowych.**
3. Producent: **PPHU BUKOWIEC, Kobylec 144**
4. System(-y) oceny i weryfikacji stałości właściwości użytkowych: **System oceny 3.**
5. Norma zharmonizowana: **PN-EN 14351-1:2006**
Jednostka lub jednostki notyfikowane:

INSTYTUT TECHNIKI BUDOWLANEJ

Europejska Jednostka Notyfikowana Nr 1488

Certyfikat Akredytacji nr AB 023

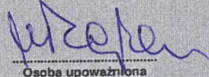
6. Deklarowane właściwości użytkowe:

Zasadnicze charakterystyki	Właściwości użytkowe	Zharmonizowana specyfikacja techniczna
Odporność na obciążenie wiatrem	Klasa C2/B2	PN-EN 14351-1
Wodoszczelność	Klasa 3A	
Substancje niebezpieczne	Npd	
Odporność na uderzenie	Klasa 3	
Nośność urządzeń zabezpieczających	Npd	
Wysokość, szerokość światła ościeżnicy	1210x2217 mm	
Zdolność do zwolnienia	Npd	
Izolacyjność akustyczna	Npd	
Przenikalność ciepła	1,3 W/(m ² *K)	
Właściwości związane z promieniowaniem	Npd	
Przepuszczalność powietrza	Klasa 3	

Właściwości użytkowe określonego powyżej wyrobu są zgodne z zestawem deklarowanych właściwości użytkowych. Niniejsza deklaracja właściwości użytkowych wydana zostaje zgodnie z rozporządzeniem (UE) nr 305/2011 na wyłączną odpowiedzialność producenta określonego powyżej.

W imieniu producenta podpisał(-a): (Imię i nazwisko)

(miejsce i data wystawienia)

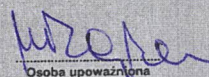

Osoba upoważniona
(podpis)

Koniec treści deklaracji właściwości użytkowych nr ...

Poniższe informacje są dodatkowymi cechami wyrobu i nie stanowią integralnej częścią deklaracji właściwości użytkowych.

Dodatkowe charakterystyki	Właściwości użytkowe	Norma
Siły operacyjne	Klasa 2	
Wytrzymałość mechaniczna	Npd	
Trwałość mechaniczna	Npd	
Odporność na włamanie.	Npd	

(miejsce i data wystawienia)


Osoba upoważniona
(podpis)

Wbudowano na obiekcie. 

Marek Trojan
KIEROWNIK ROBÓT

DOKUMENTACJA
POWYKONAWCZA



DEKLARACJA WŁAŚCIWOŚCI UŻYTKOWYCH

Nr 93/P/2024/3

1. Niepowtarzalny kod identyfikacyjny typu wyrobu: **drzwi Aluprof MB 79NSI 93/P/2024/3**
2. Zamierzone zastosowanie lub zastosowania: **Komunikacja w lokalizacjach domowych i handlowych.**
3. Producent: **PPHU BUKOWIEC, Kobylec 144**
4. System(-y) oceny i weryfikacji stałości właściwości użytkowych: **System oceny 3.**
5. Norma zharmonizowana: **PN-EN 14351-1:2006**

Jednostka lub jednostki notyfikowane:

INSTYTUT TECHNIKI BUDOWLANEJ

Europejska Jednostka Notyfikowana Nr 1488

Certyfikat Akredytacji nr AB 023

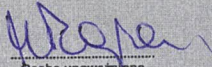
6. Deklarowane właściwości użytkowe:

Zasadnicze charakterystyki	Właściwości użytkowe	Zharmonizowana specyfikacja techniczna
Odporność na obciążenie wiatrem	Klasa C2/B2	PN-EN 14351-1
Wodoszczelność	Klasa 3A	
Substancje niebezpieczne	Npd	
Odporność na uderzenie	Klasa 3	
Nośność urządzeń zabezpieczających	Npd	
Wysokość, szerokość światła ościeżnicy	1924x2220 mm	
Zdolność do zwolnienia	Npd	
Izolacyjność akustyczna	Npd	
Przenikalność cieplna	1,2 W/(m ² *K)	
Właściwości związane z promieniowaniem	Npd	
Przepuszczalność powietrza	Klasa 3	

Właściwości użytkowe określonego powyżej wyrobu są zgodne z zestawem deklarowanych właściwości użytkowych. Niniejsza deklaracja właściwości użytkowych wydana zostaje zgodnie z rozporządzeniem (UE) nr 305/2011 na wyłączną odpowiedzialność producenta określonego powyżej.

W imieniu producenta podpisał(-a): (Imię i nazwisko)

(miejsce i data wystawienia)

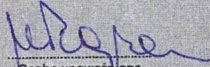

Osoba upoważniona
(podpis)

Koniec treści deklaracji właściwości użytkowych nr ...

Poniższe informacje są dodatkowymi cechami wyrobu i nie stanowią integralnej częścią deklaracji właściwości użytkowych.

Dodatkowe charakterystyki	Właściwości użytkowe	Norma
Siły operacyjne	Klasa 2	
Wytrzymałość mechaniczna	Npd	
Trwałość mechaniczna	Npd	
Odporność na włamanie.	Npd	

(miejsce i data wystawienia)


Osoba upoważniona
(podpis)

Marek Trojan
KIEROWNIK ROBÓT

Wbudowano na obiekcie. ul. Wawzowska 180

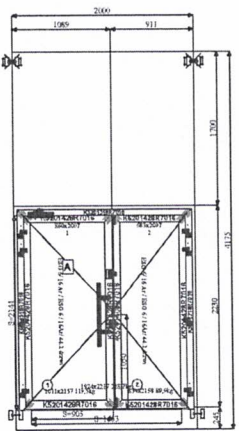
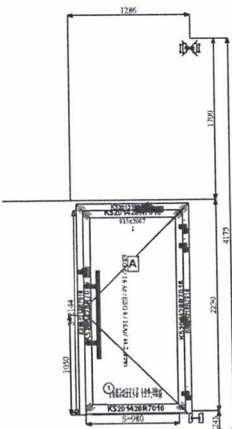
DOKUMENTACJA
POWYKONAWCZA

OBLICZENIA CIEPLNE

Obliczenia wstępne wykonano zgodnie z normą PN-EN-ISO 10077-1, PN-EN ISO 10077-2 oraz PN-EN ISO 12631.

Zlecenie:
93_P_2024_GALERIA_BIELSKO FASADY DRZWI 1 i 2 skrzydłowe

Klient:

	WITRYNA 6_ (B=B, H=H Kolor profili: X) MAT*STANDARD RAL 7016 Lakierowany typowy Kolor okuć: 8R----INOX [stal nierdzewna]; 8R7016 Konstrukcja [szary antracyt]; 8R9005 [czarny] Wypełnienia: ESG 6/ 16 Ar / ESG 6 / 16Ar/ 44.2 drzwi Samozamykacz GEZE TS 4000 (Ramię standardowe) Użyte systemy MB-SR50N HI+; MB-79N SI Powierzchnia [m2] 4,3 U przeszklenia 0,5 W/(m2*K)
	Ucw= 1,2 W/(m2*K)
	WITRYNA 6_ (B=B, H=H Kolor profili: X) MAT*STANDARD RAL 7016 Lakierowany typowy Kolor okuć: 8R7016 [szary antracyt]; 8R----INOX Konstrukcja [stal nierdzewna] Wypełnienia: ESG 6/ 16 Ar / ESG 6 / 16Ar/ 44.2 drzwi Samozamykacz GEZE TS 4000 (Ramię standardowe) Użyte systemy MB-SR50N HI+; MB-79N SI Powierzchnia [m2] 2,6 U przeszklenia 0,5 W/(m2*K)
	Ucw= 1,3 W/(m2*K)

Wbudowano na obiekcie... al-warszawska 180

Marek Trojan
KIEROWNIK ROBÓT

DOKUMENTACJA
POWYKONAWCZA