
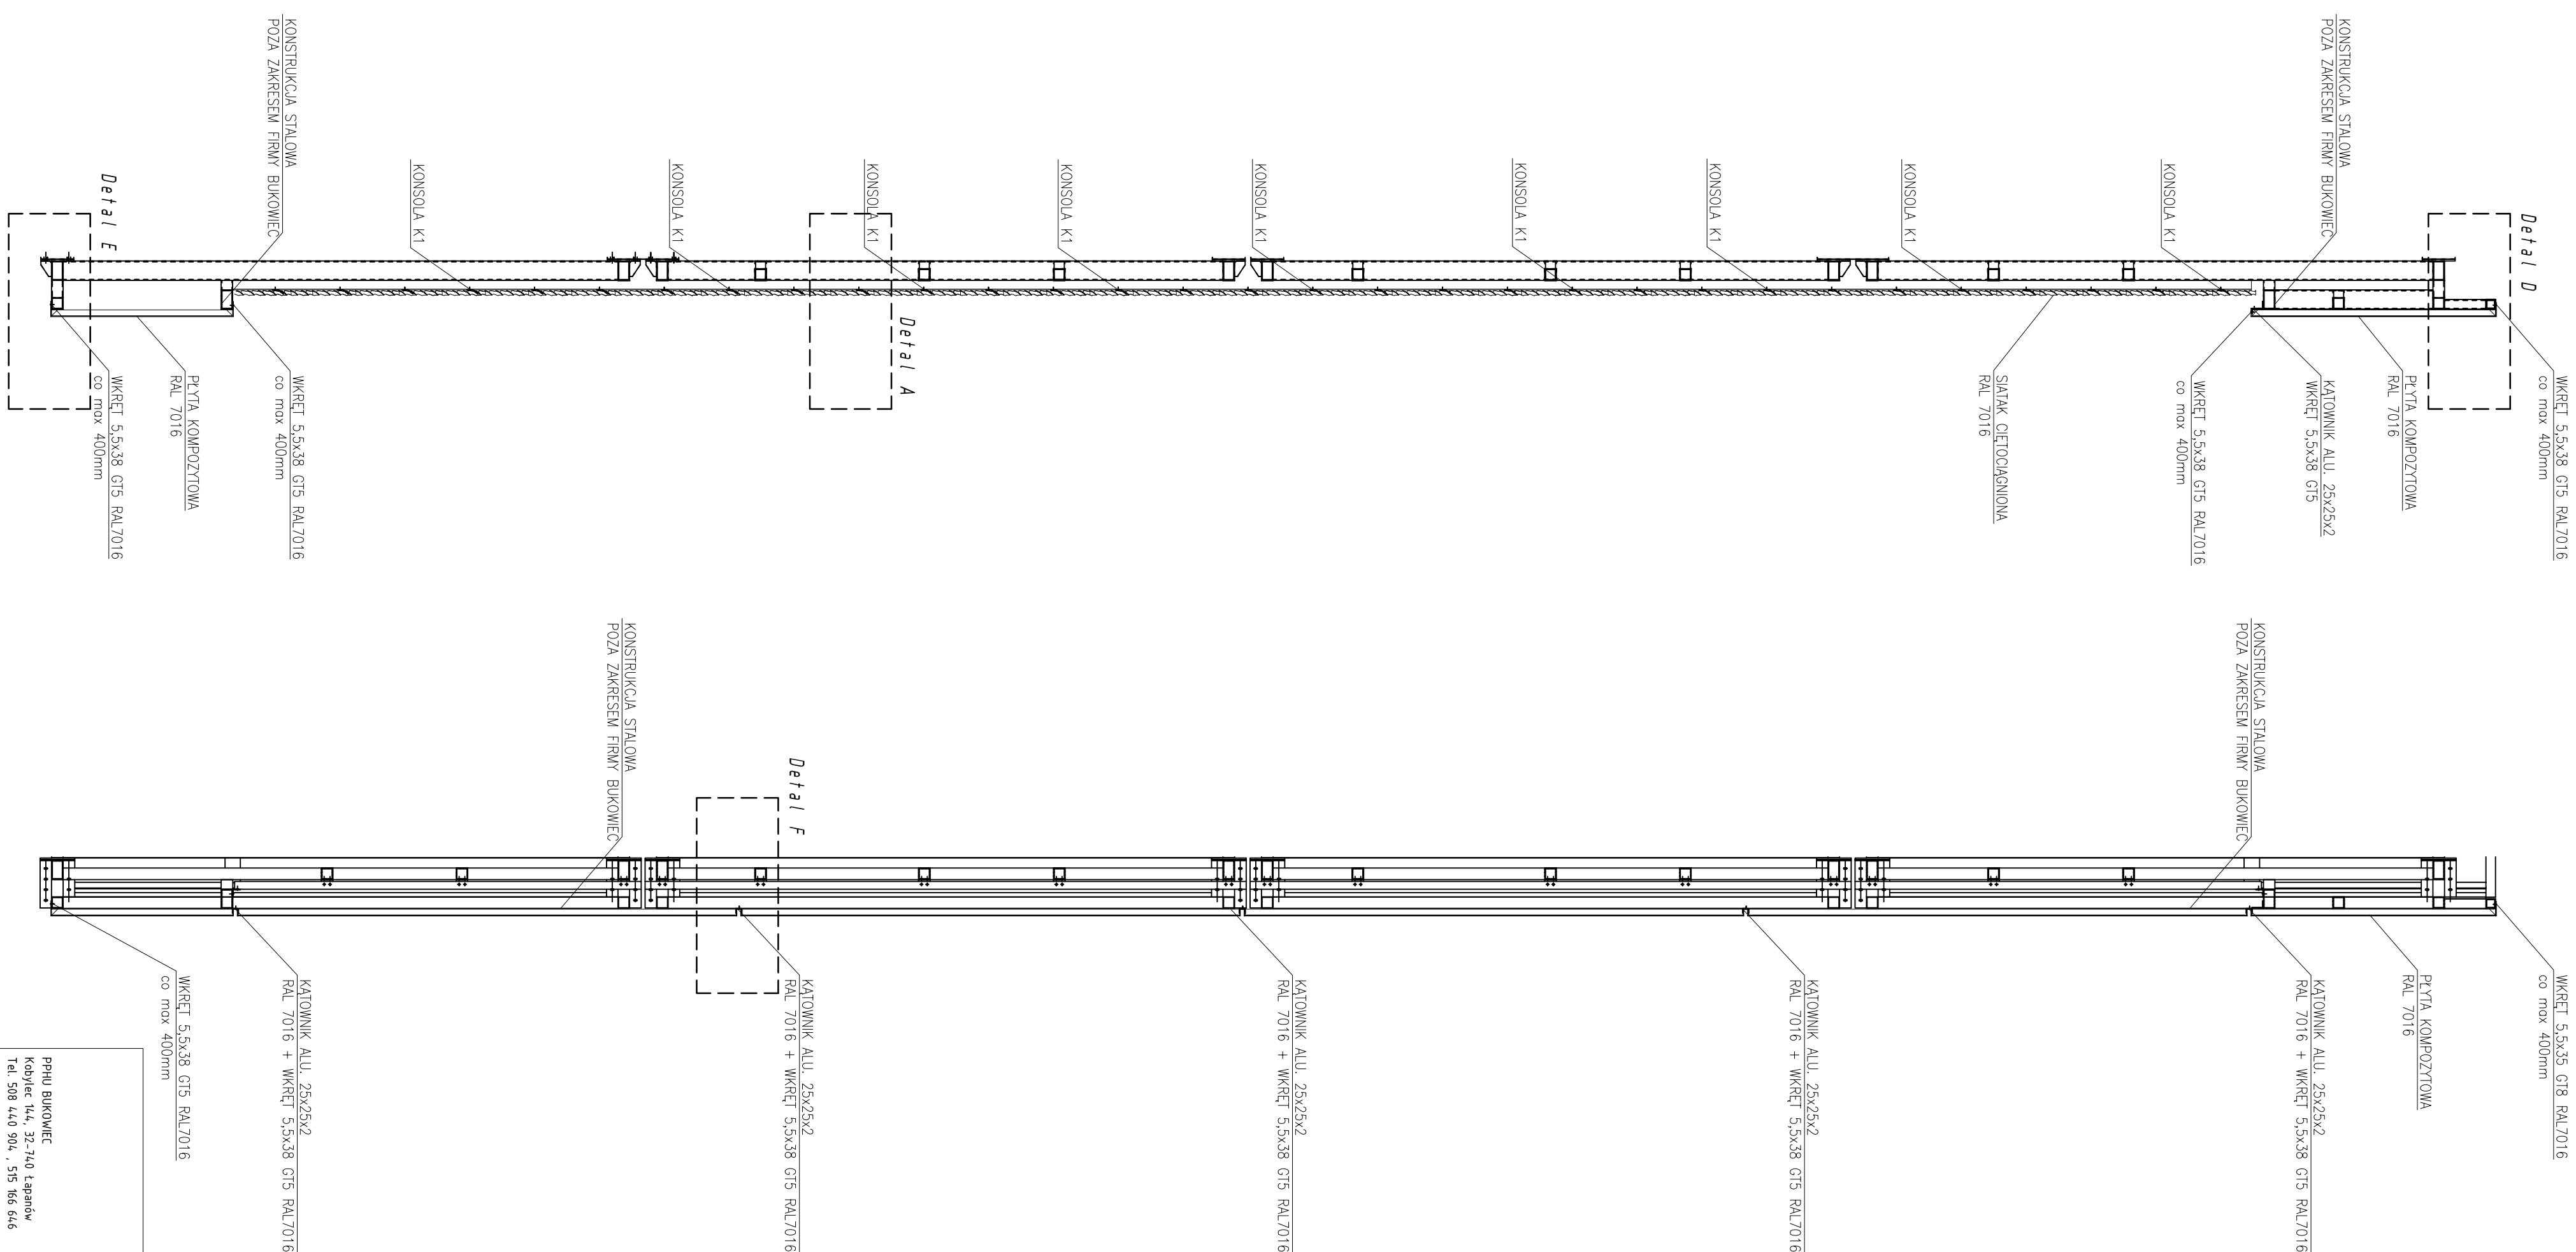


B-B 1:20

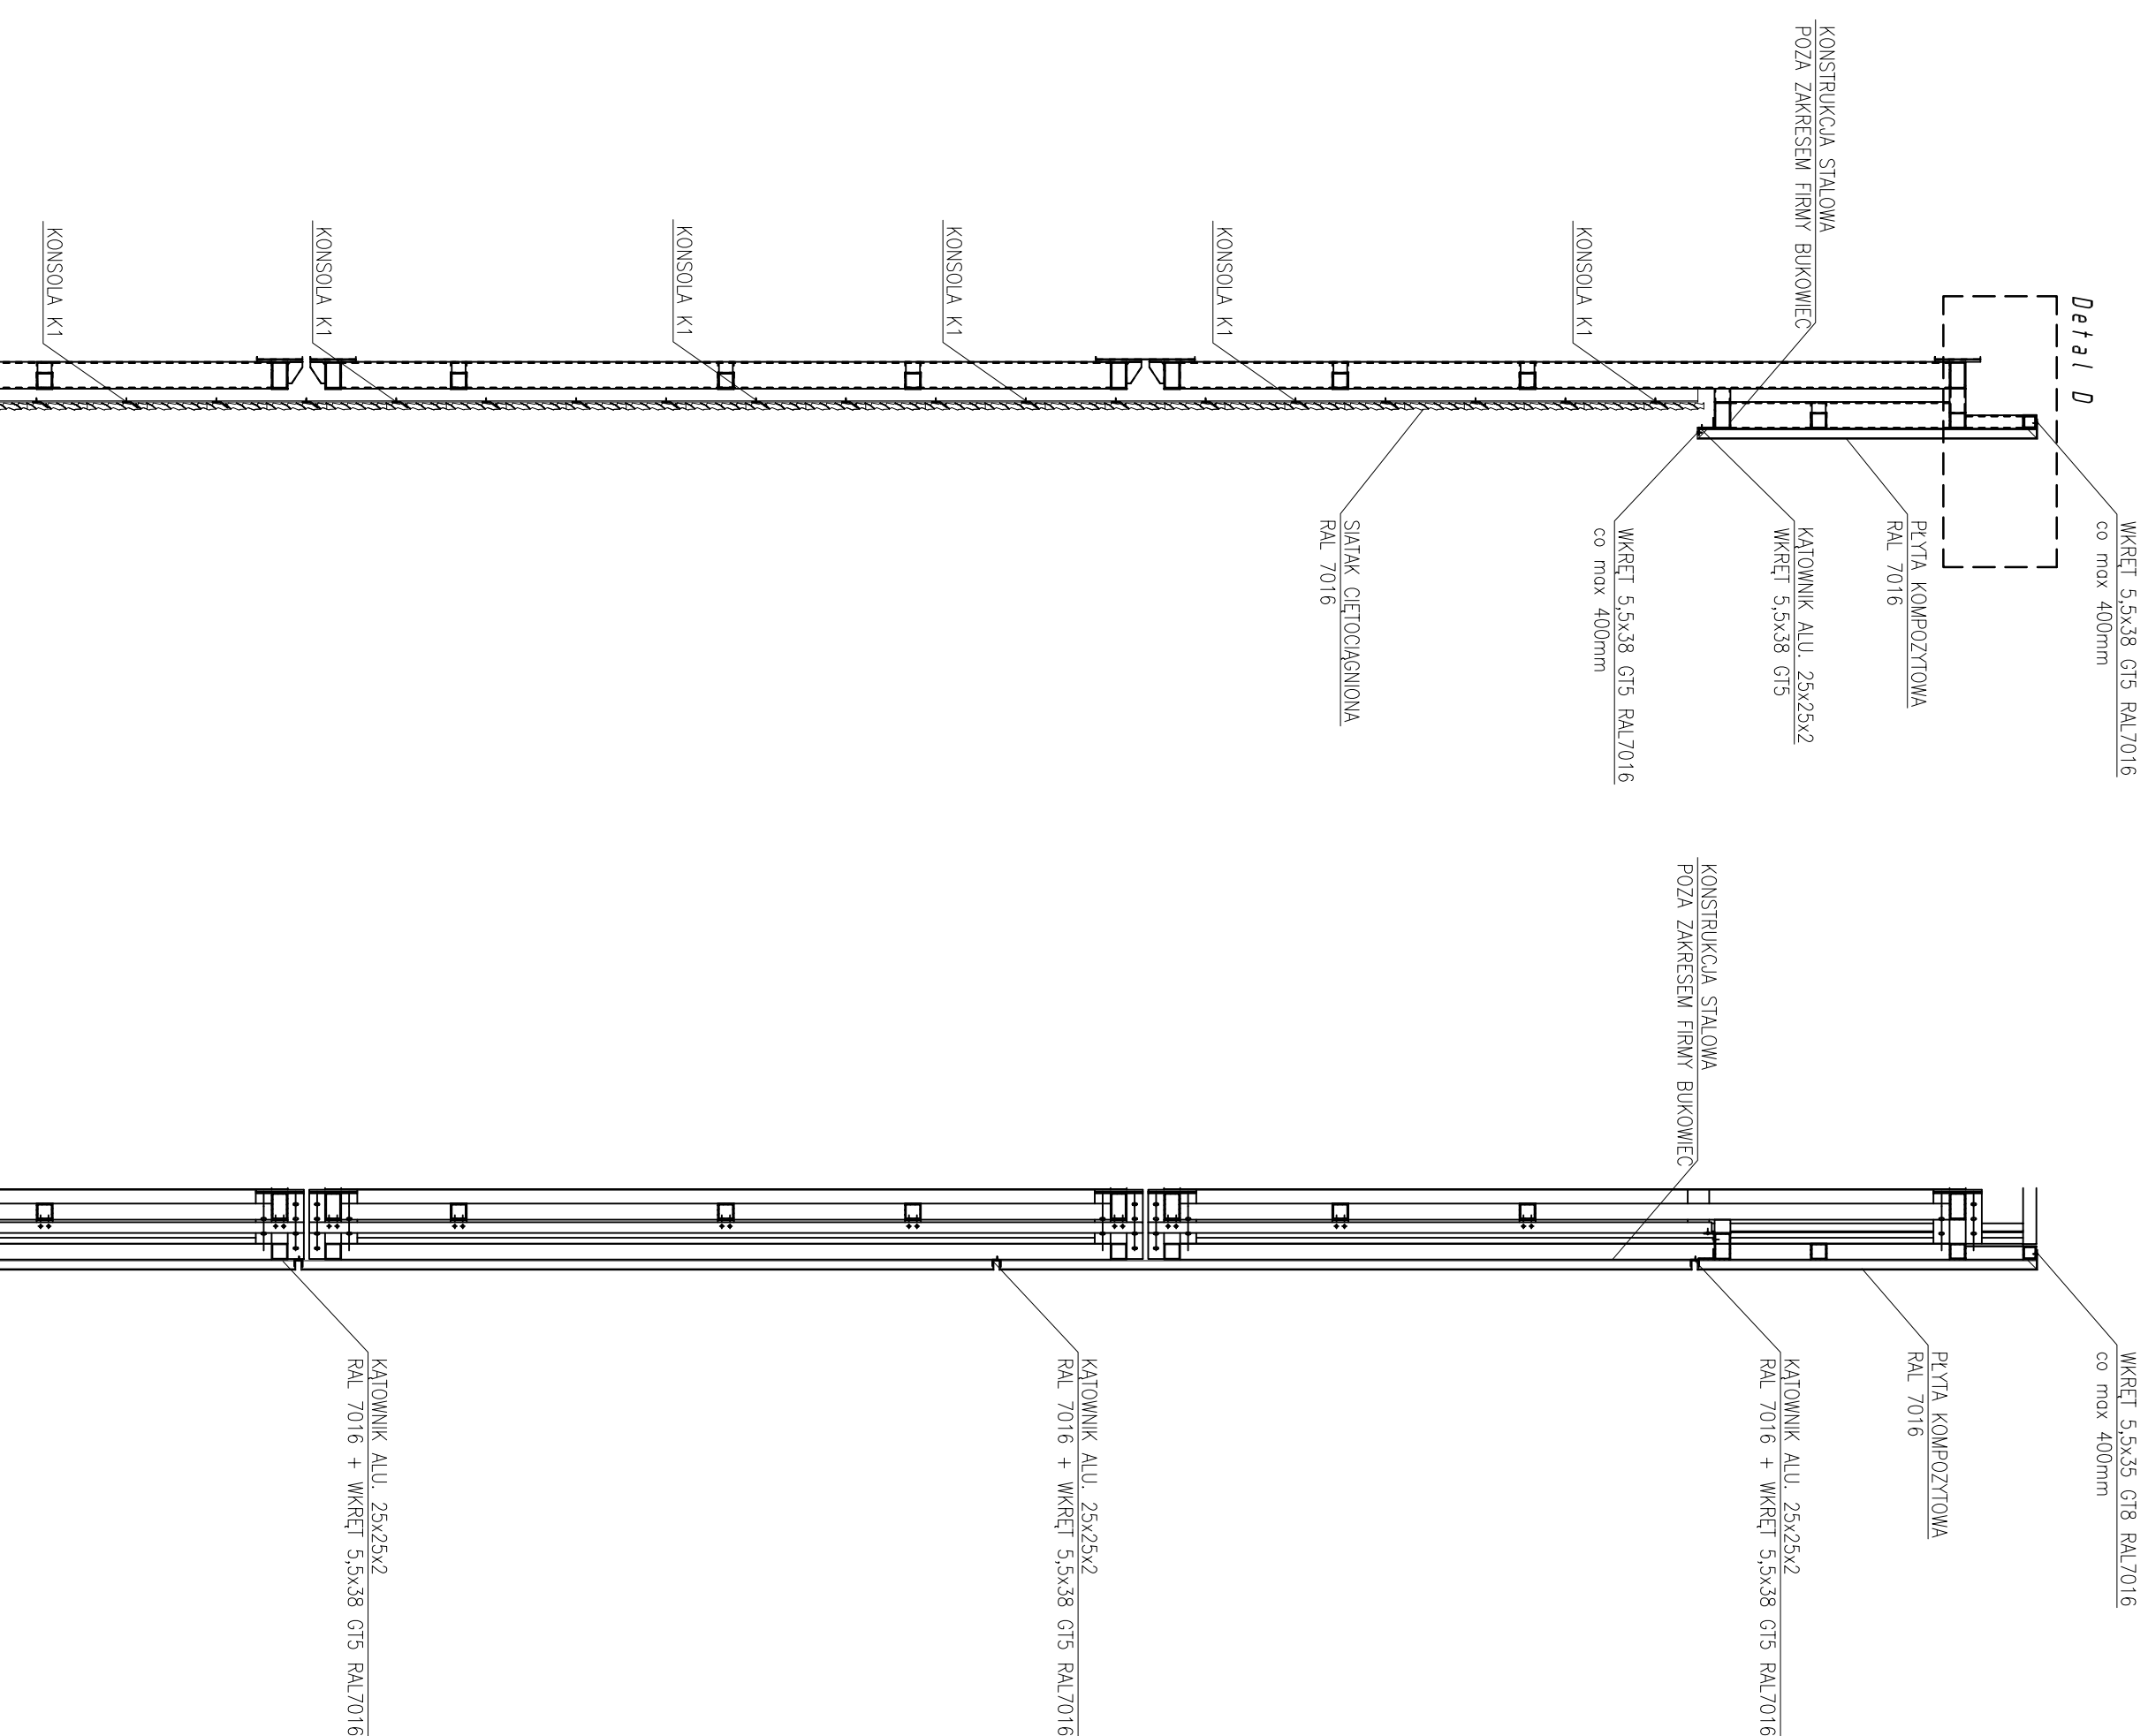

9. Odchyłk montażowe dla fuji pionowej oraz poziomej $\pm 3\text{mm}$.

SKALA	NR PYSOMKO
120	PION - WIDOK ELEWACJI