


PRZELEW AWARYJNY W WIDOKU
SKALA 1:10

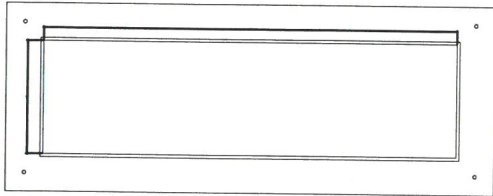

Przelew awaryjny (np.: Essmann) prostokątny o wym. 550x150mm i pochylonym wylocie (1') z utwardzonego tworzywa sztucznego z kołnierzem z PCV/PP do przyłączenia taśm dachowych PCV lub FPO kolor szary RAL 7035.

Istniejąca obróbka demontaż i ponowny montaż

Łącznik z płaskim łbem – połączenie montażowe

Membrana dachowa z PCV gr. 1,5mm wywinięta na dach

Łącznik z płaskim łbem – połączenie montażowe

Wełna mineralna istniejąca (poza zakresem)

Konstrukcja stalowa istniejąca (poza zakresem)

Płyta warstwowa istniejąca (poza zakresem)

Łącznik z płaskim łbem – połączenie montażowe

Membrana dachowa z PCV gr. 1,5mm wywinięta na dach

Wełna mineralna min. $\lambda=0,04$

Paroizolacja folia PE

Blacha trapezowa – istniejąca (poza zakresem)

Konstrukcja stalowa – istniejąca (poza zakresem)

Uszczelnienie silikonem (poza zakresem)

Kołnierz przelewu (poza zakresem)

mgr inż. Paweł Śnieżek
uprawniony do projektowania i kierowania
robotami budowlanymi bez ograniczeń
w specjalności konstrukcyjno-budowlanej
nr upr. OPL/122/P/2016/16

Detal attyki z przelewem awaryjnym

 Roof Renovation Sp. z o.o. ul. Kępska 2G/3.2 45-129 Opole	INWESTOR:	REDKOM PARK Bielsko Sp. z o.o.	skala: 1:10
	GENERALNY WYKONAWCA:	Daldehyd INTL Sp. z o.o. ul. Ślężna 102-106, 53-111 Wrocław	
	INWESTYCJA	PRZEBUDOWA BUDYNKU HANDLOWEGO BIELSKO BIAŁA UL. WARSZAWSKA 180	data: 05.2024
	OPRACOWAŁ :	mgr inż. Paweł Śnieżek	nr rys.: D-5/00