


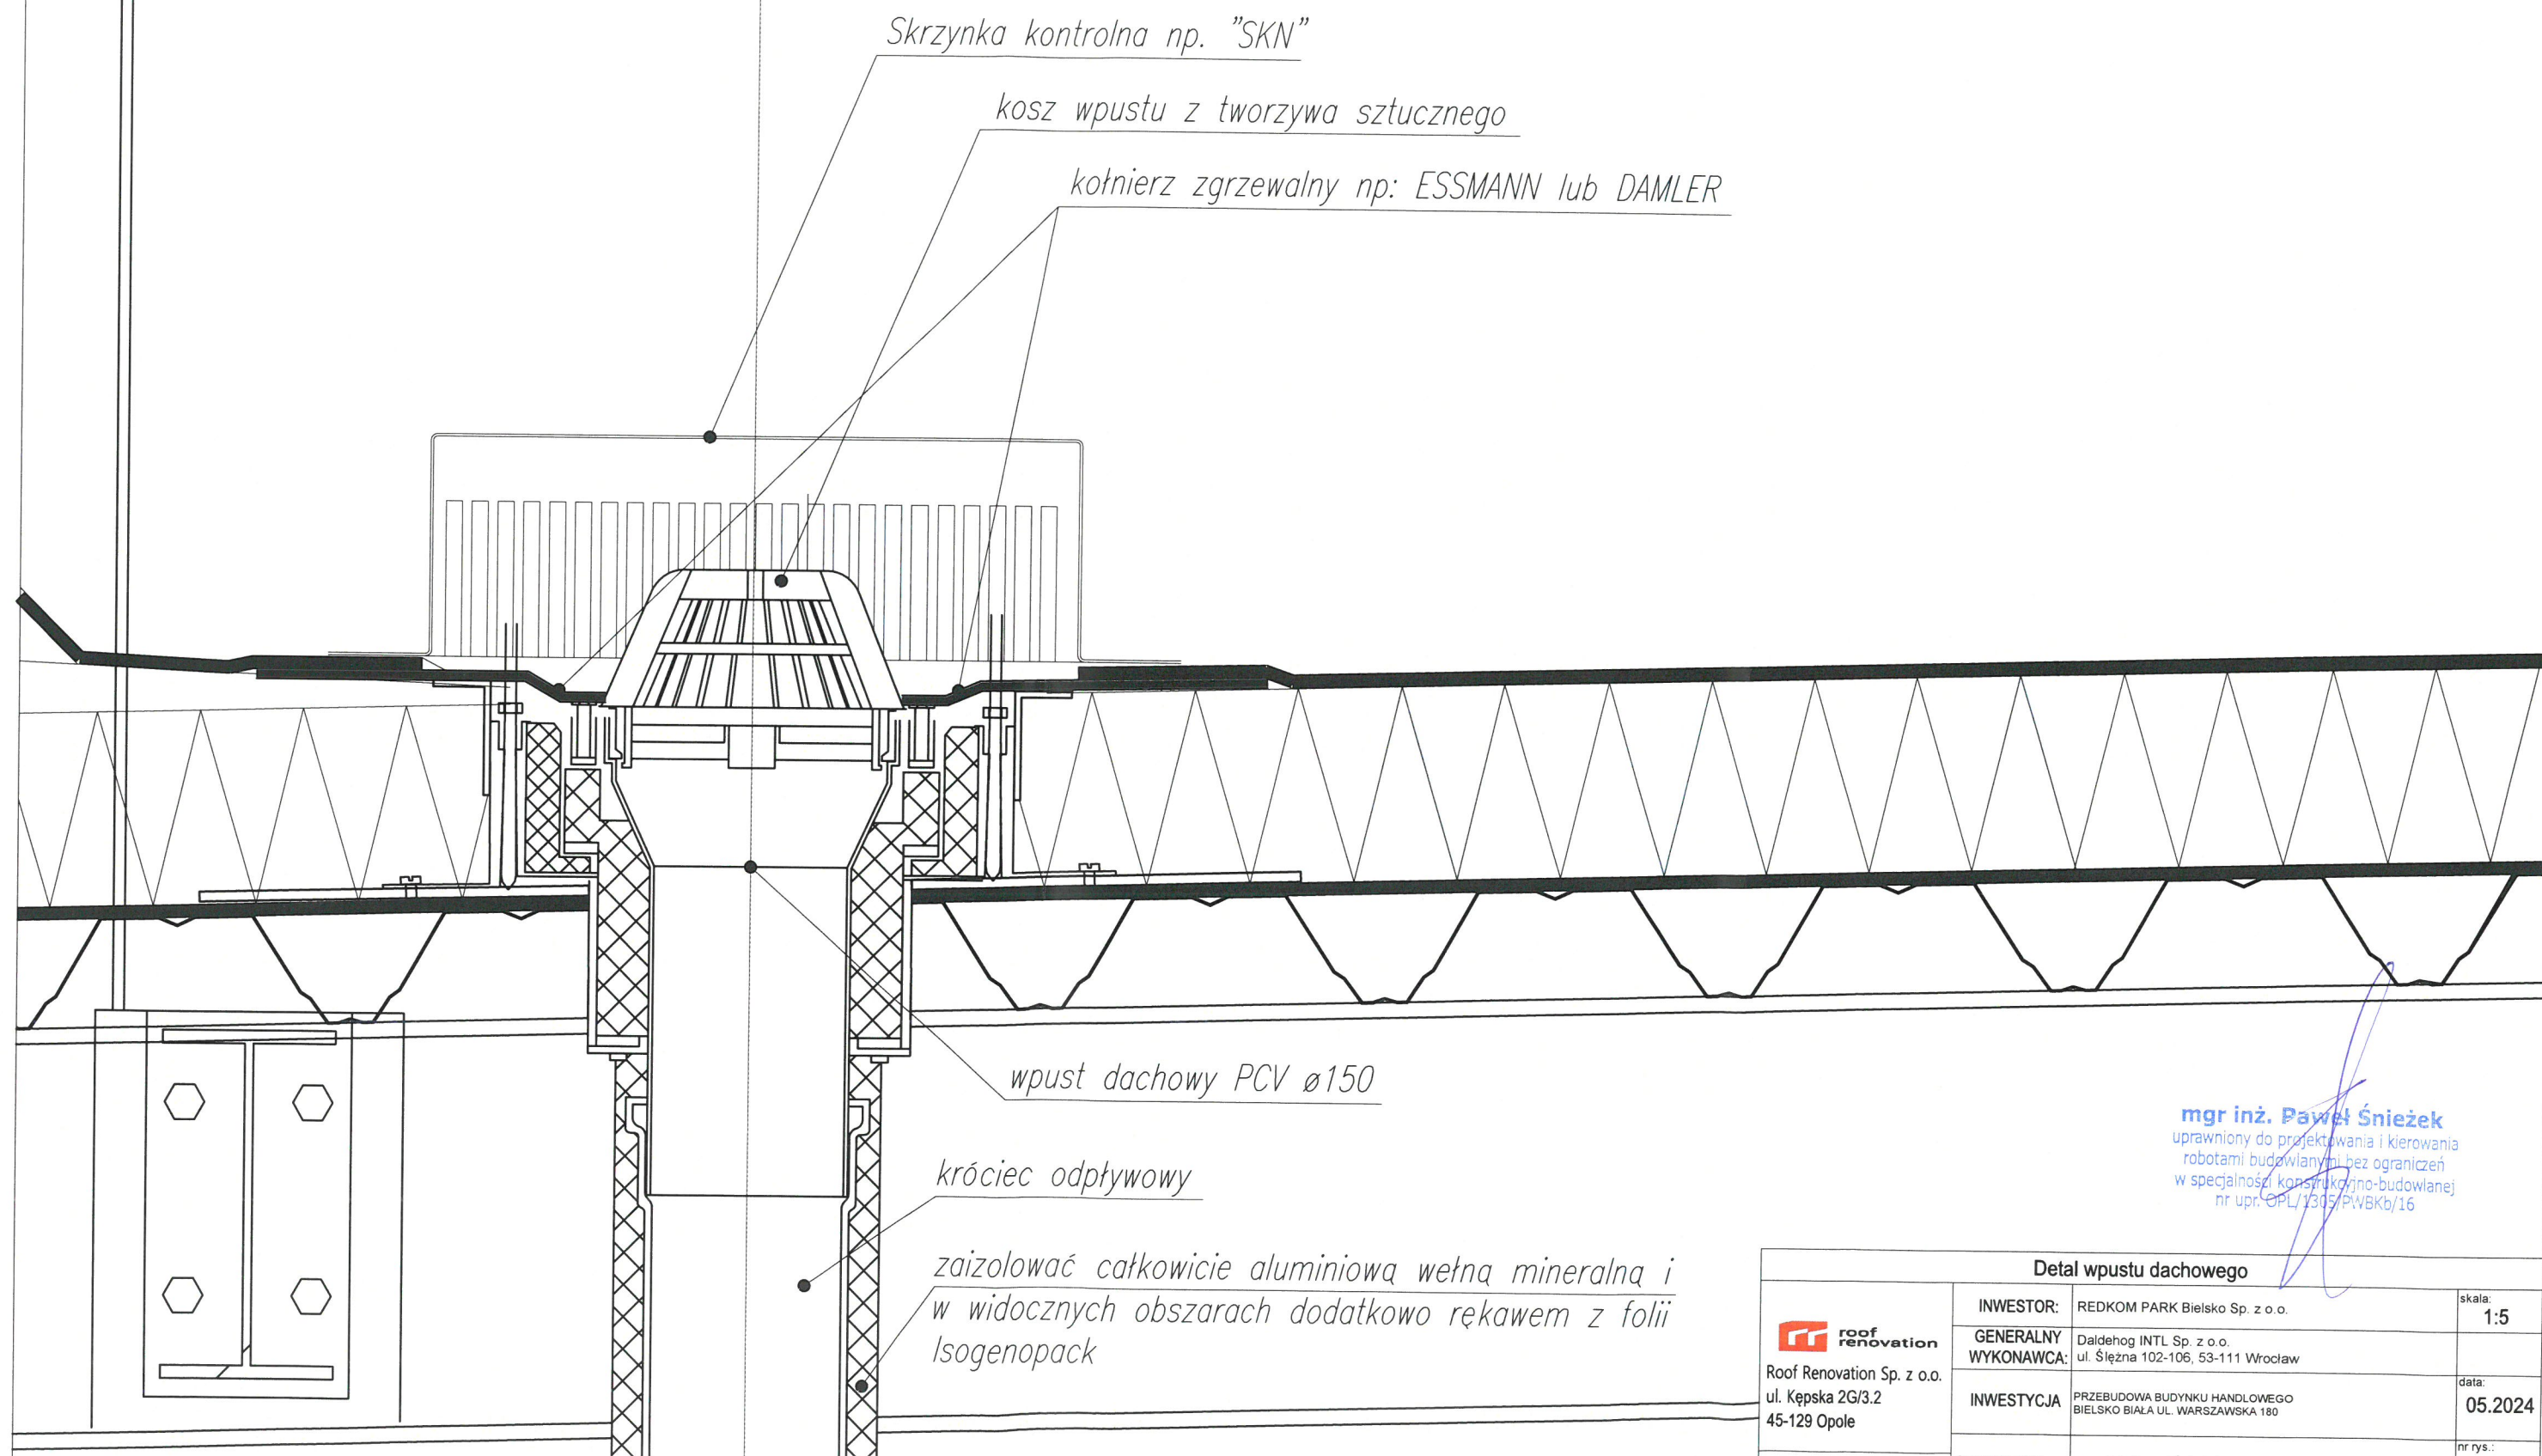

mgr inż. Paweł Śniezek
uprawniony do projektowania i kierowania
robotami budowlanymi bez ograniczeń
w specjalności konstrukcyjno-budowlanej
nr upr. OPL/1305/PWBKb/16

Detal wpustu dachowego			
 Roof Renovation Sp. z o.o. ul. Kępska 2G/3.2 45-129 Opole	INWESTOR:	REDKOM PARK Bielsko Sp. z o.o.	skala: 1:5
	INWESTYCJA	PRZEBUDOWA BUDYNKU HANDLOWEGO BIELSKO BIAŁA UL. WARSZAWSKA 180	data: 05.2024
	ARCHITEKTURA	OPRACOWAŁ : mgr inż. Paweł Śniezek	nr rys.: D-6/00