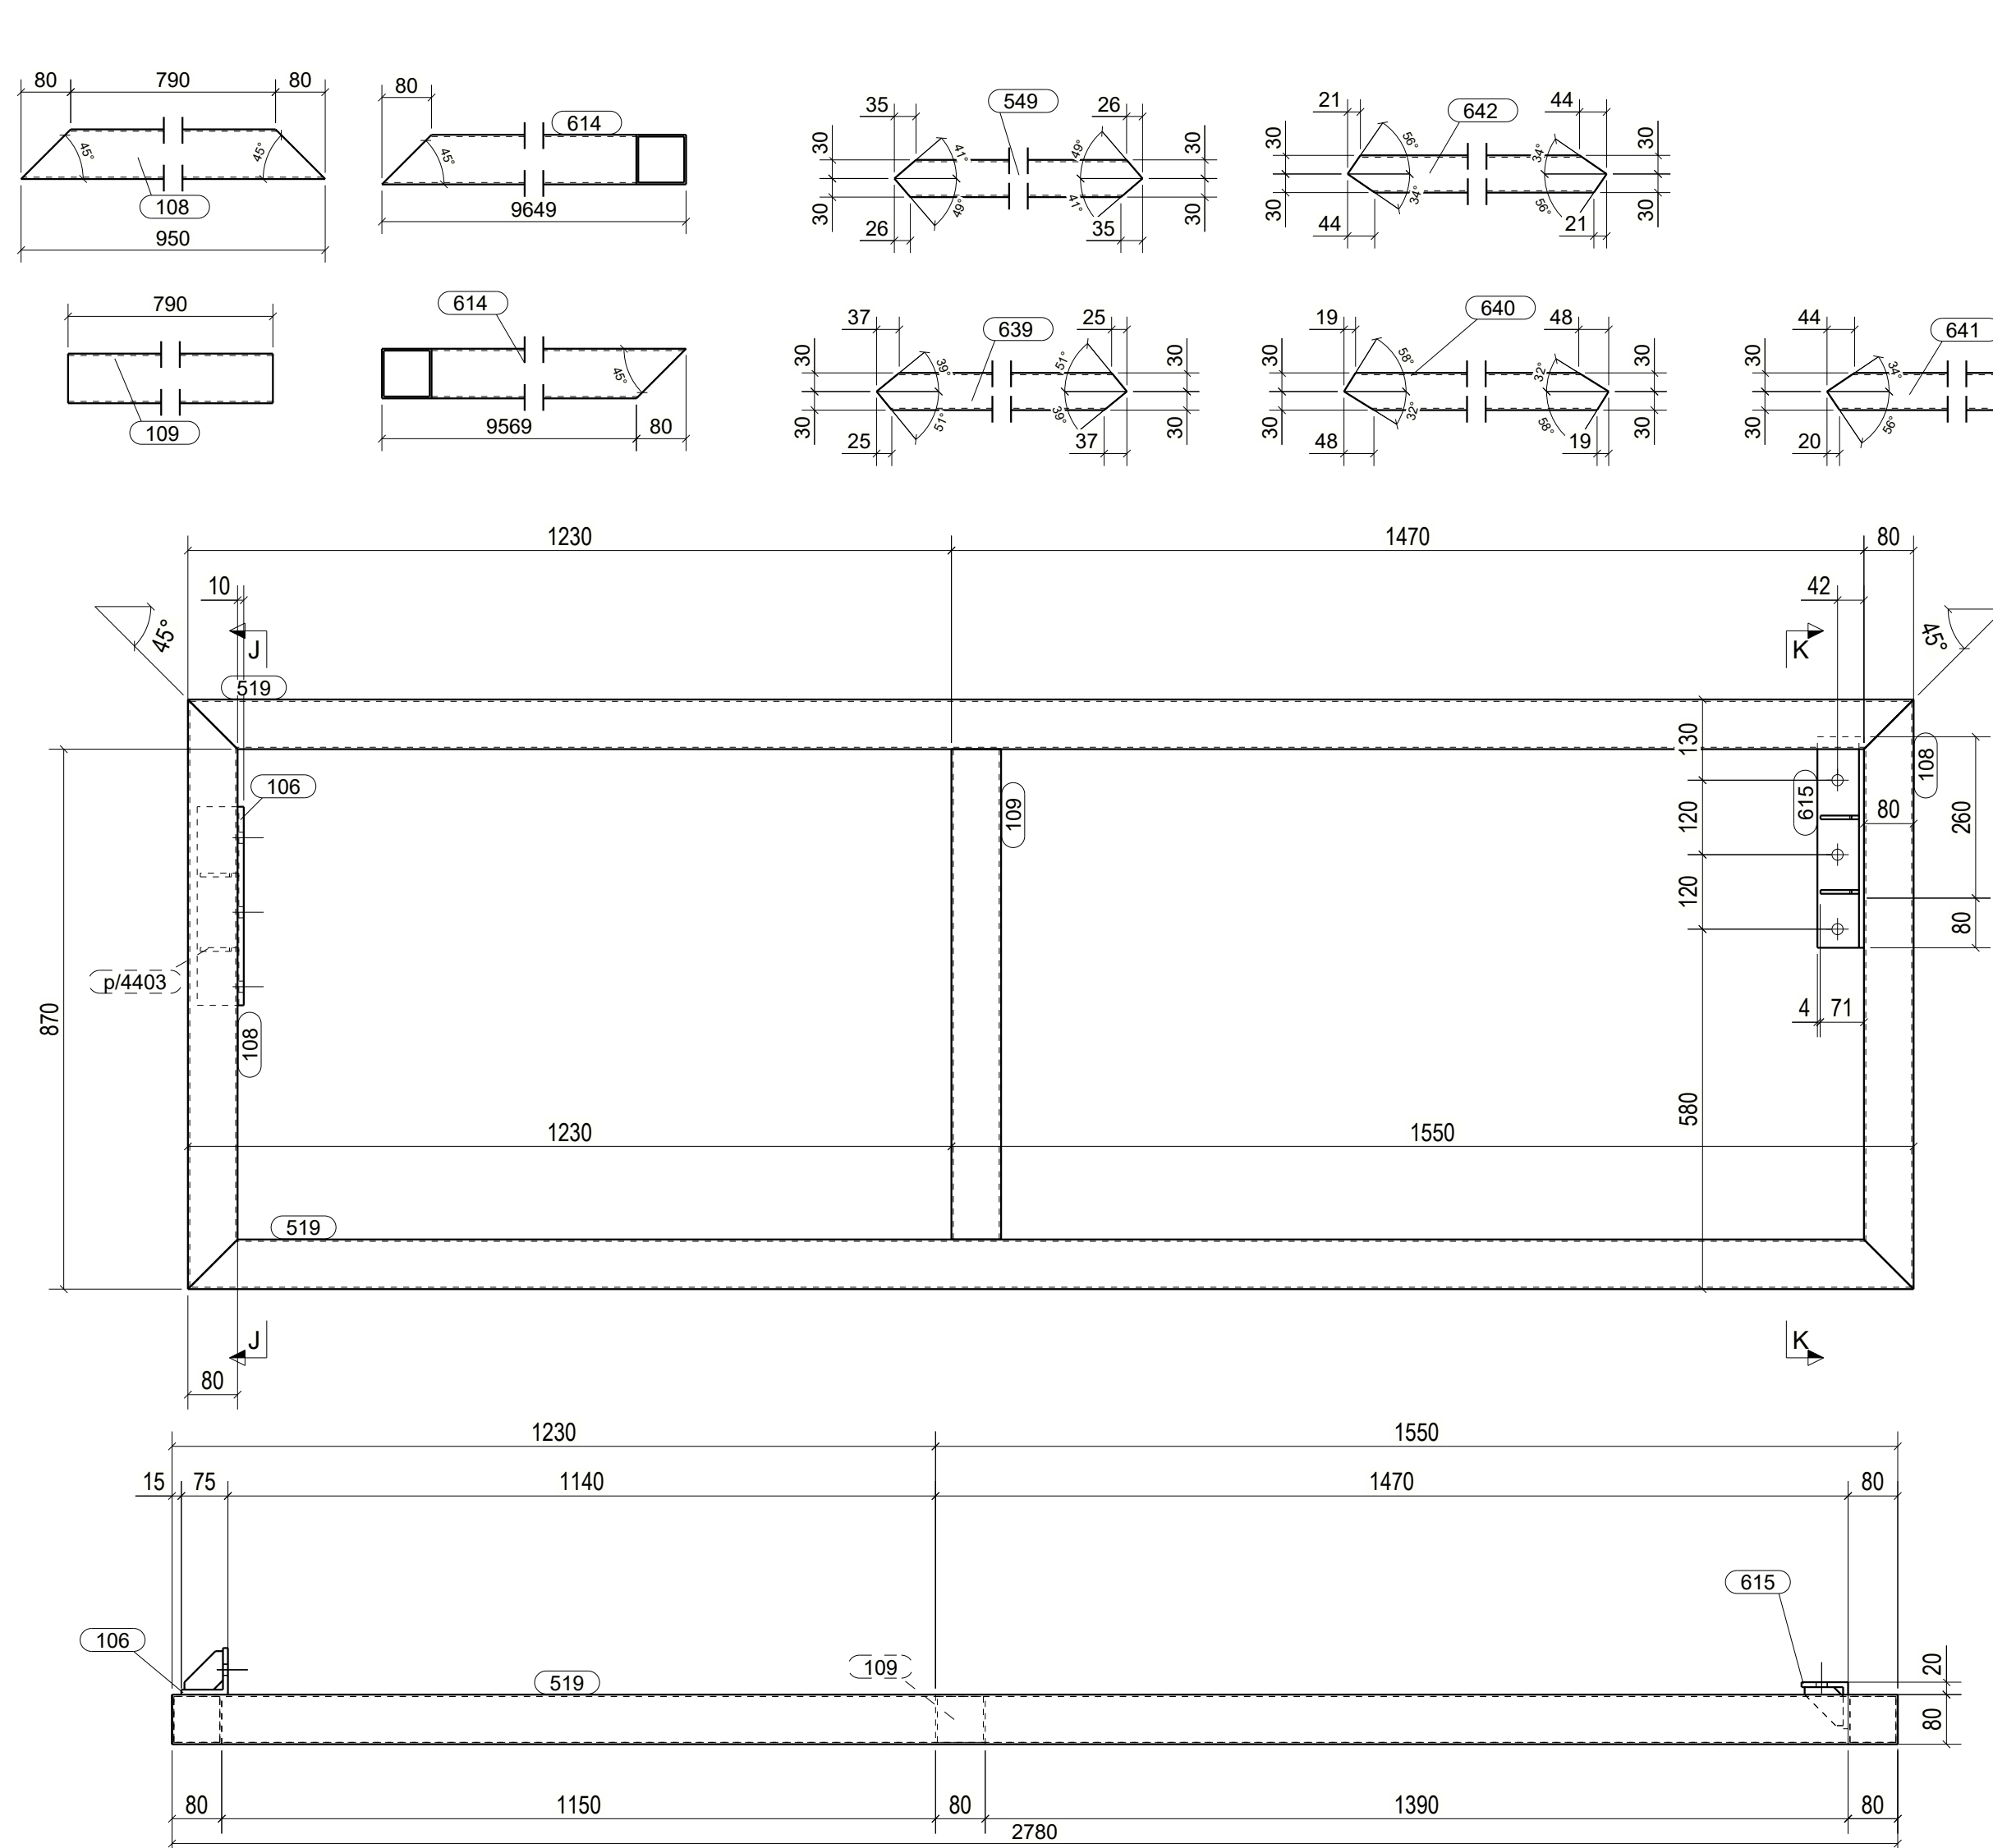
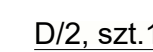
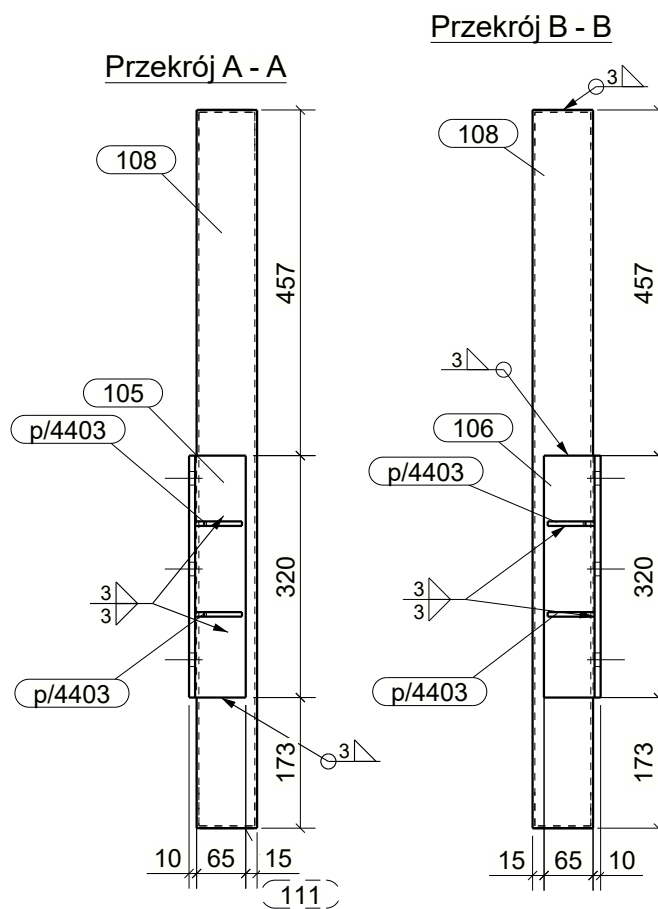


WYKAZ ELEMENTÓW ZESPÓŁU					Ciepła (kg)	265.08
Zespół: D/2					Długość (mm)	9729
Ilość: 1						
Element	Profil	Materiał	Łożo	Długość (mm)	Ciepła (kg)	
105	L79/8	S235JR	3	320	8.83	
106	L79/8	S235JR	2	320	5.77	
107	SHS80/3	S235JR	1	950	6.21	
108	SHS80/3	S235JR	2	950	45.38	
109	SHS80/3	S235JR	3	950	12.30	
WYKAZ ELEMENTÓW ZESPÓŁU					Ciepła (kg)	126.30
Zespół: D/10					Długość (mm)	5990
Ilość: 4						
Element	Profil	Materiał	Łożo	Długość (mm)	Ciepła (kg)	
105	L79/8	S235JR	1	320	2.88	
106	L79/8	S235JR	2	320	2.88	
108	SHS80/3	S235JR	2	950	12.49	
109	SHS80/3	S235JR	4	950	22.69	
619	SHS80/3	S235JR	4	5840	67.71	
p/4603	BL/67.1	S235JR	4	62	0.47	
WYKAZ ELEMENTÓW ZESPÓŁU					Ciepła (kg)	65.57
Zespół: D/17					Długość (mm)	2780
Ilość: 1						
Element	Profil	Materiał	Łożo	Długość (mm)	Ciepła (kg)	
108	SHS80/3	S235JR	2	950	12.49	
615	L79/8	S235JR	1	340	3.06	
616	L79/8	S235JR	2	340	3.06	

