

--	--	

n/795	BI 5*15	S235 JR	4	80	0.57
-------	---------	---------	---	----	------

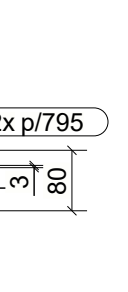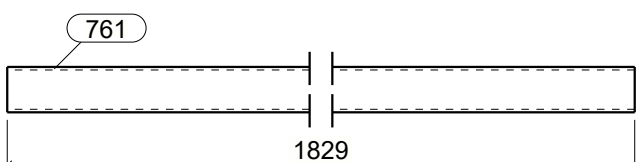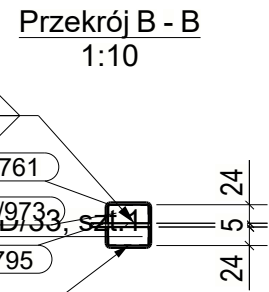

ALFA
PRACOWNIA

[illegible]mgr inż. Andrzej PopielKONSTRUKCJA

V.00	DW	05.00.01	1.10	K/10/105
------	----	----------	------	----------

[illegible]