


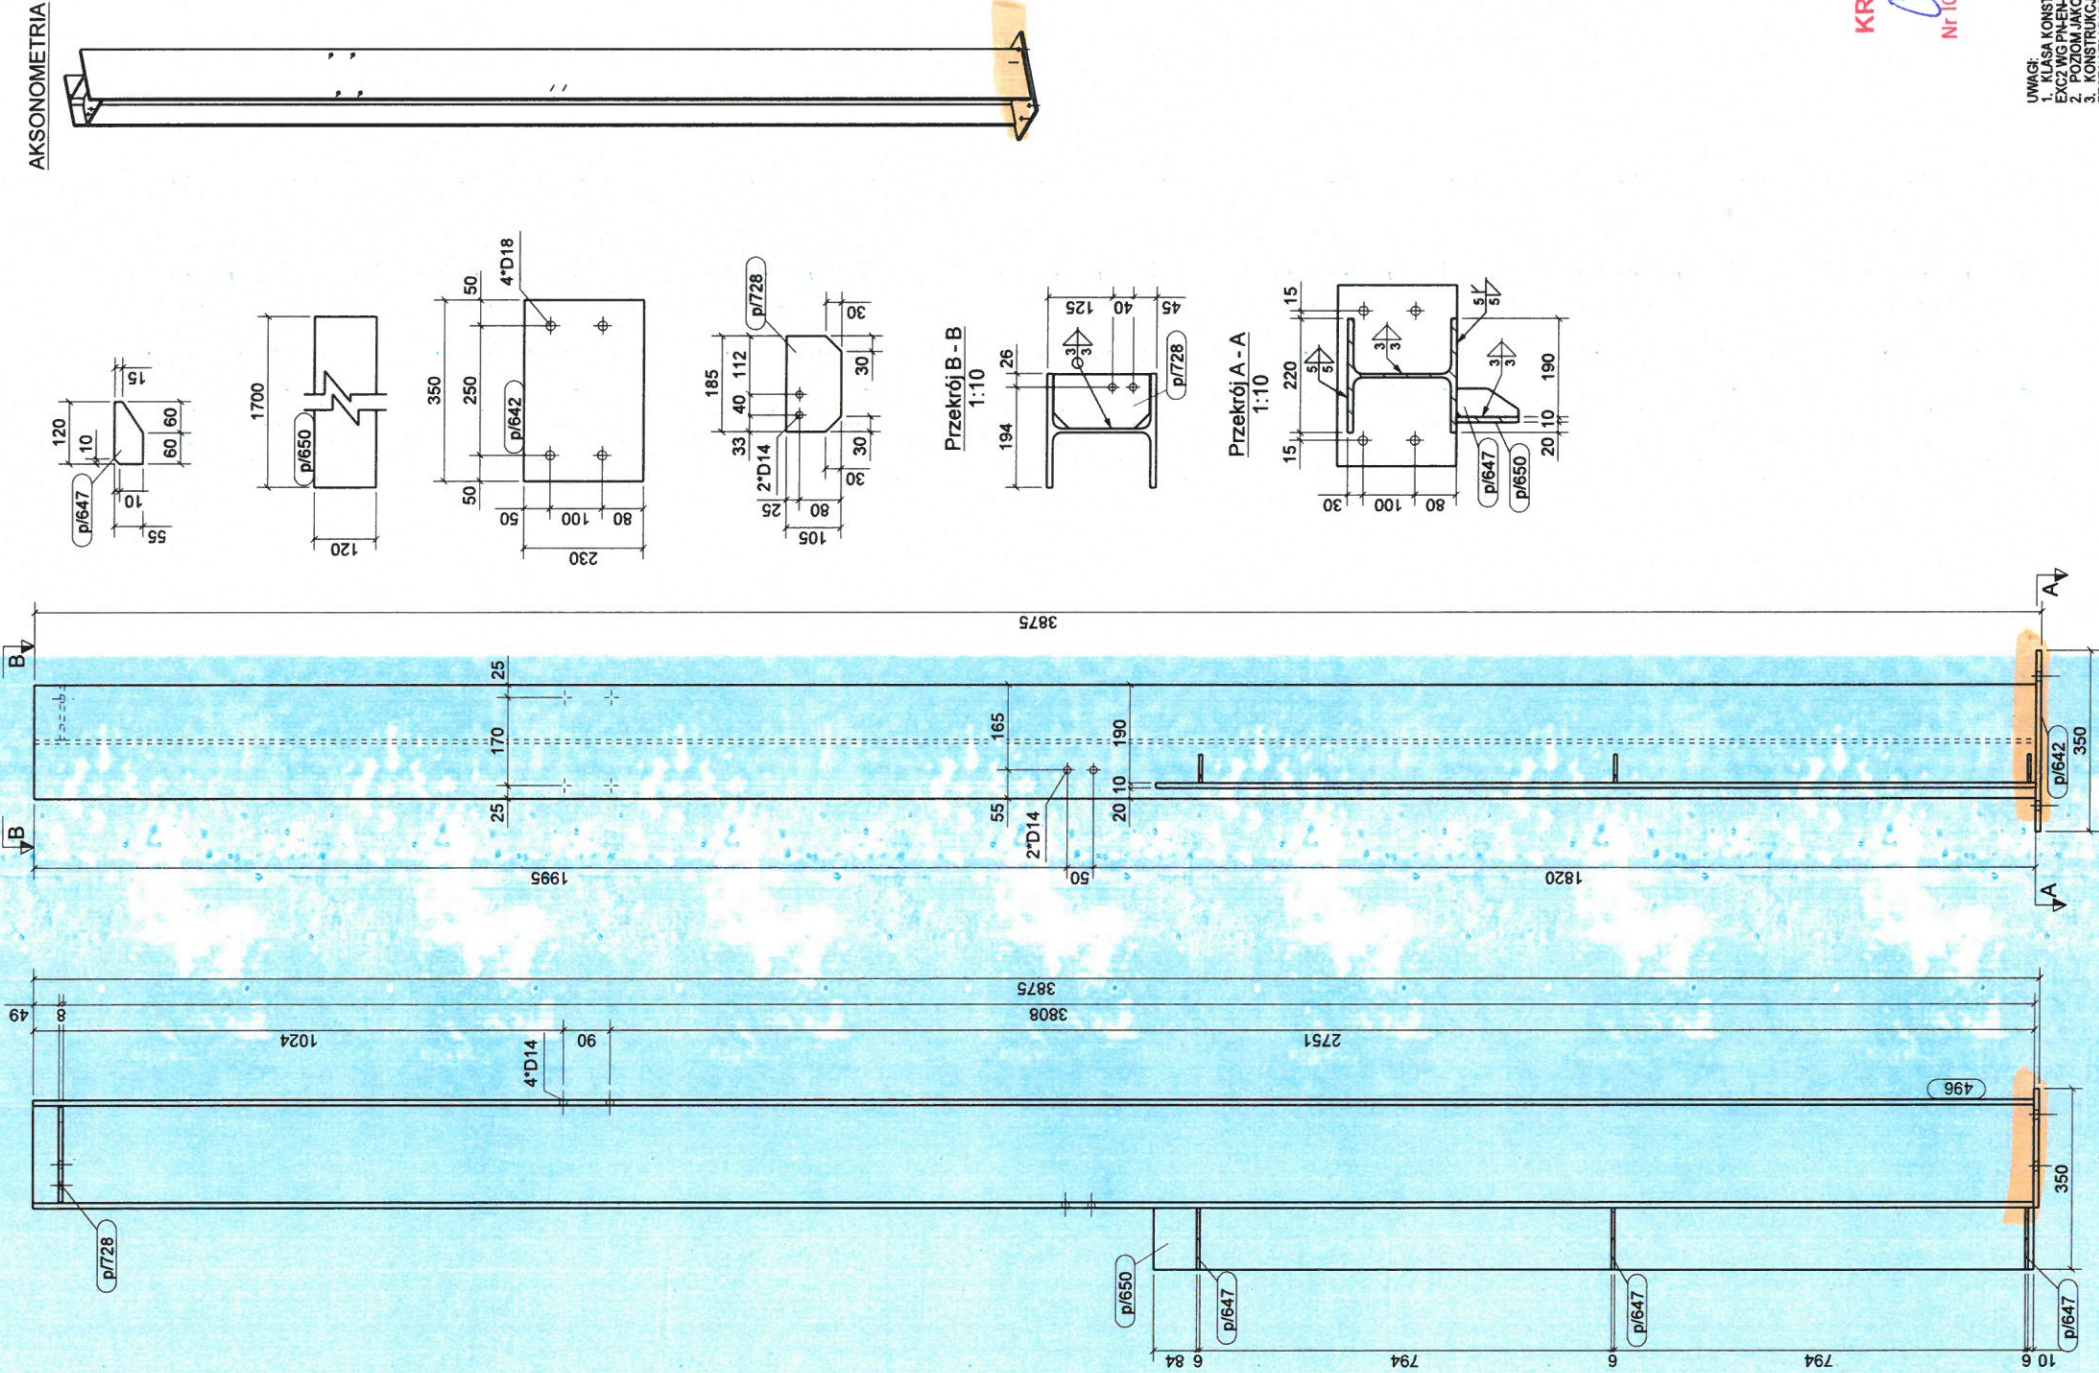

AKSONOMETRIA

KRYSTIAN MICHNIEWICZ
Projektant
CERT. VI, PT POZIOM 2
Nr IC/NDT/4546 WG PN-EN ISO 9712
nadane przez IS Gliwice

UWAGI:
1. KLASA KONSTRUKCJI STALOWEJ:
EXC2 WG PN-EN 1090-1 + A1 2012 / A1 2014-09 -
2. POZIOM JAKOŚCI POŁĄCZEN SPAWANYCH C WG PN-EN 28817
3. KLASA JAKOŚCI ZŁĄCZNIKI SPAWNICZE I WYKROJENIA PRZETAKOWE
ZESTAWIENIEM ZŁĄCZNIKI SPAWNICZE I WYKROJENIA PRZETAKOWE
POWIERZCHNIE OCZYŚCIC DO STOPNIA S2,5 wg PN-ISO 8501-2
4. KOLOR WG WYTŁYCZNYCH INWESTORA

KOPROWANIE BEZ PISMAKÓW, ZOSTAŁO AUTOMATYcznie ZABRANIONE
PRACOWNIA PROJEKTOWANIA
I USŁUG INWESTYCYJNYCH ALFA
S.A.
ul. Włocławska 11
58-220 LEGNICA, 4. LOKAL
+48 78 825671 www.alfa.pl pracownia@alfa.pl
P R A C O W N I A

OBJEKT:
PRZEBUDOWA BUDYNKU HANDLOWEGO
BIELSKO BIAŁA
UL. WARSZAWSKA 180

IMIĘ I NAZWISKO: POPIRIS
PROJEKTANT:
mgr inż. Daniel Mikutańiec
urządzenia budowane do projektowania bez ograniczeń
w specjalności konstrukcyjno - budowlanej nr 186/005/12
OPRACOWUJĄCY:
OPRACOWUJĄCY:

NAZWA RYSUNKU: B R A N Ż A
SŁUP S-6
KONSTRUKCJA
ID PROJEKTU: STADIUM: DATA: NR RYS: 0/006
V-23 PW 1:10 1:20
NAZWA PLIKU: ID REWIZJI: -
V23_PW_0_SŁUP S-6-006

WYKAZ ELEMENTÓW ZESPOŁU					Ciężar (kg): 219.3	
Zespół: S/507					Długość (mm): 3875	
Element	Profil	Materiał	Ilość	Długość (mm)	Ciężar brutto (kg)	
496	HEA220	S235JR	1	3885	195.1	1
p/642	BL10*230	S235JR	1	350	6.3	1
p/647	BL6*55	S235JR	3	120	0.8	1
p/650	BL10*120	S235JR	1	1700	16.0	1
p/728	BL8*105	S235JR	1	185	1.2	1