


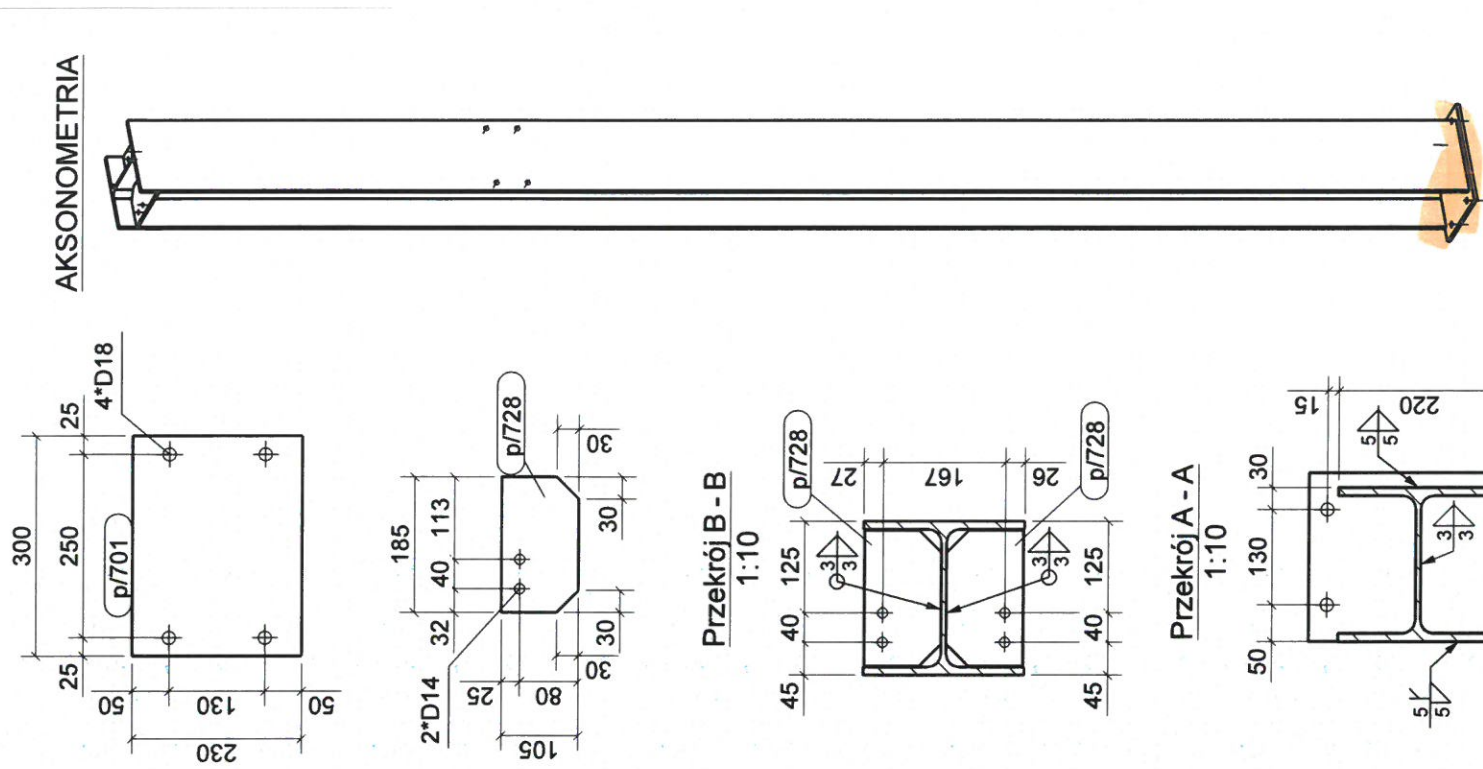

KRYSTIAN MICHNIEWICZ
Kierownik
CERT. VI, PT - POZIOMY 2
Nr 10/NDT/4546 WG PN-EN ISO 9712
nadane przez IS Gliwice

UWAGI:
1. KLASA KONSTRUKCJI STALOWEJ: EXC2 WG PN-EN-1090-1 + A1 2012 / A1:2014-09 -
2. POZIOM JAKOŚCI POŁĄCZEN SPAWANYCH: C WG PN-EN 25817
3. KONSTRUKCJĘ ZABEZPIECZYĆ ANTYKOROZYJNIE PRZECZĄCZĄCĄ ZESTAWEM FARB JEDNEGO PRODUCENTA PRZYJMUJĄC KAT. KOROZYJNOŚCI C2. POWIERZCHNIE OCZYSZCZĄC DO STOPNIA Sa2.5 wg PN-ISO 8501-02.
4. KOLOR WG WYTYCZNYCH INWESTORA

KOPLOWANIE BEZ PISEMNEJ ZGODY AUTORA ZABRONIONE
PRAWA AUTORSKIE ZASTRZEŻONE

PRACOWNIA PROJEKTOWANIA I USŁUG INWESTYCYJNYCH ALFA
Spółka z o.o. Spółka komandytowa
59-220 LEGNICA, ul. LOKIETKA 18
+48 76 8525671 www.ppalifa.pl pracownia@ppalifa.pl

OBIEKT:
**PRZEBUDOWA BUDYNKU HANDLOWEGO
BIELSKO BIAŁA
UL. WARSZAWSKA 180**

IMIĘ I NAZWISKO: POOPIS:
PROJEKTANT: mgr inż. Daniel Mikutaniec
uprawnienia budowlane do projektowania bez ograniczeń
w specjalności konstrukcyjno - budowlanej nr 198/DOS/12
OPRACOWUJĄCY:
OPRACOWUJĄCY:

NAMNA RYSUNKU
SŁUP S-7
BRANŻA
KONSTRUKCJA

ID PROJEKTU	STADIUM	DATA	SKALA	NR RYS
V-23	PW		1:10 1:20	0/007
V-23_PW_0_SŁUP S-7-007				ID REWIZJI
				-

WYKAZ ELEMENTÓW ZESPOŁU				
Zespół: S/508		Ciężar (kg): 202.4		
		Długość (mm): 3866		
		Ilość: 1		
Element	Profil	Materiał	Ilość	ciężar brutto (kg)
478	HEA220	S235JR	1	194.6
p/701	BL10*230	S235JR	1	300
p/728	BL8*105	S235JR	2	185