


WYKAZ ELEMENTÓW ZESPOŁU

Zespół: S/510

Element	Profil	Materiał	Ilość	Długość (mm)	Ciężar brutto (kg)
494	HEA220	S235JR	1	4168	210.4
p/642	BL10*230	S235JR	1	350	6.3
p/728	BL8*105	S235JR	2	185	2.3

Ciężar (kg): 219.0
Długość (mm): 4178
Ilość: 1

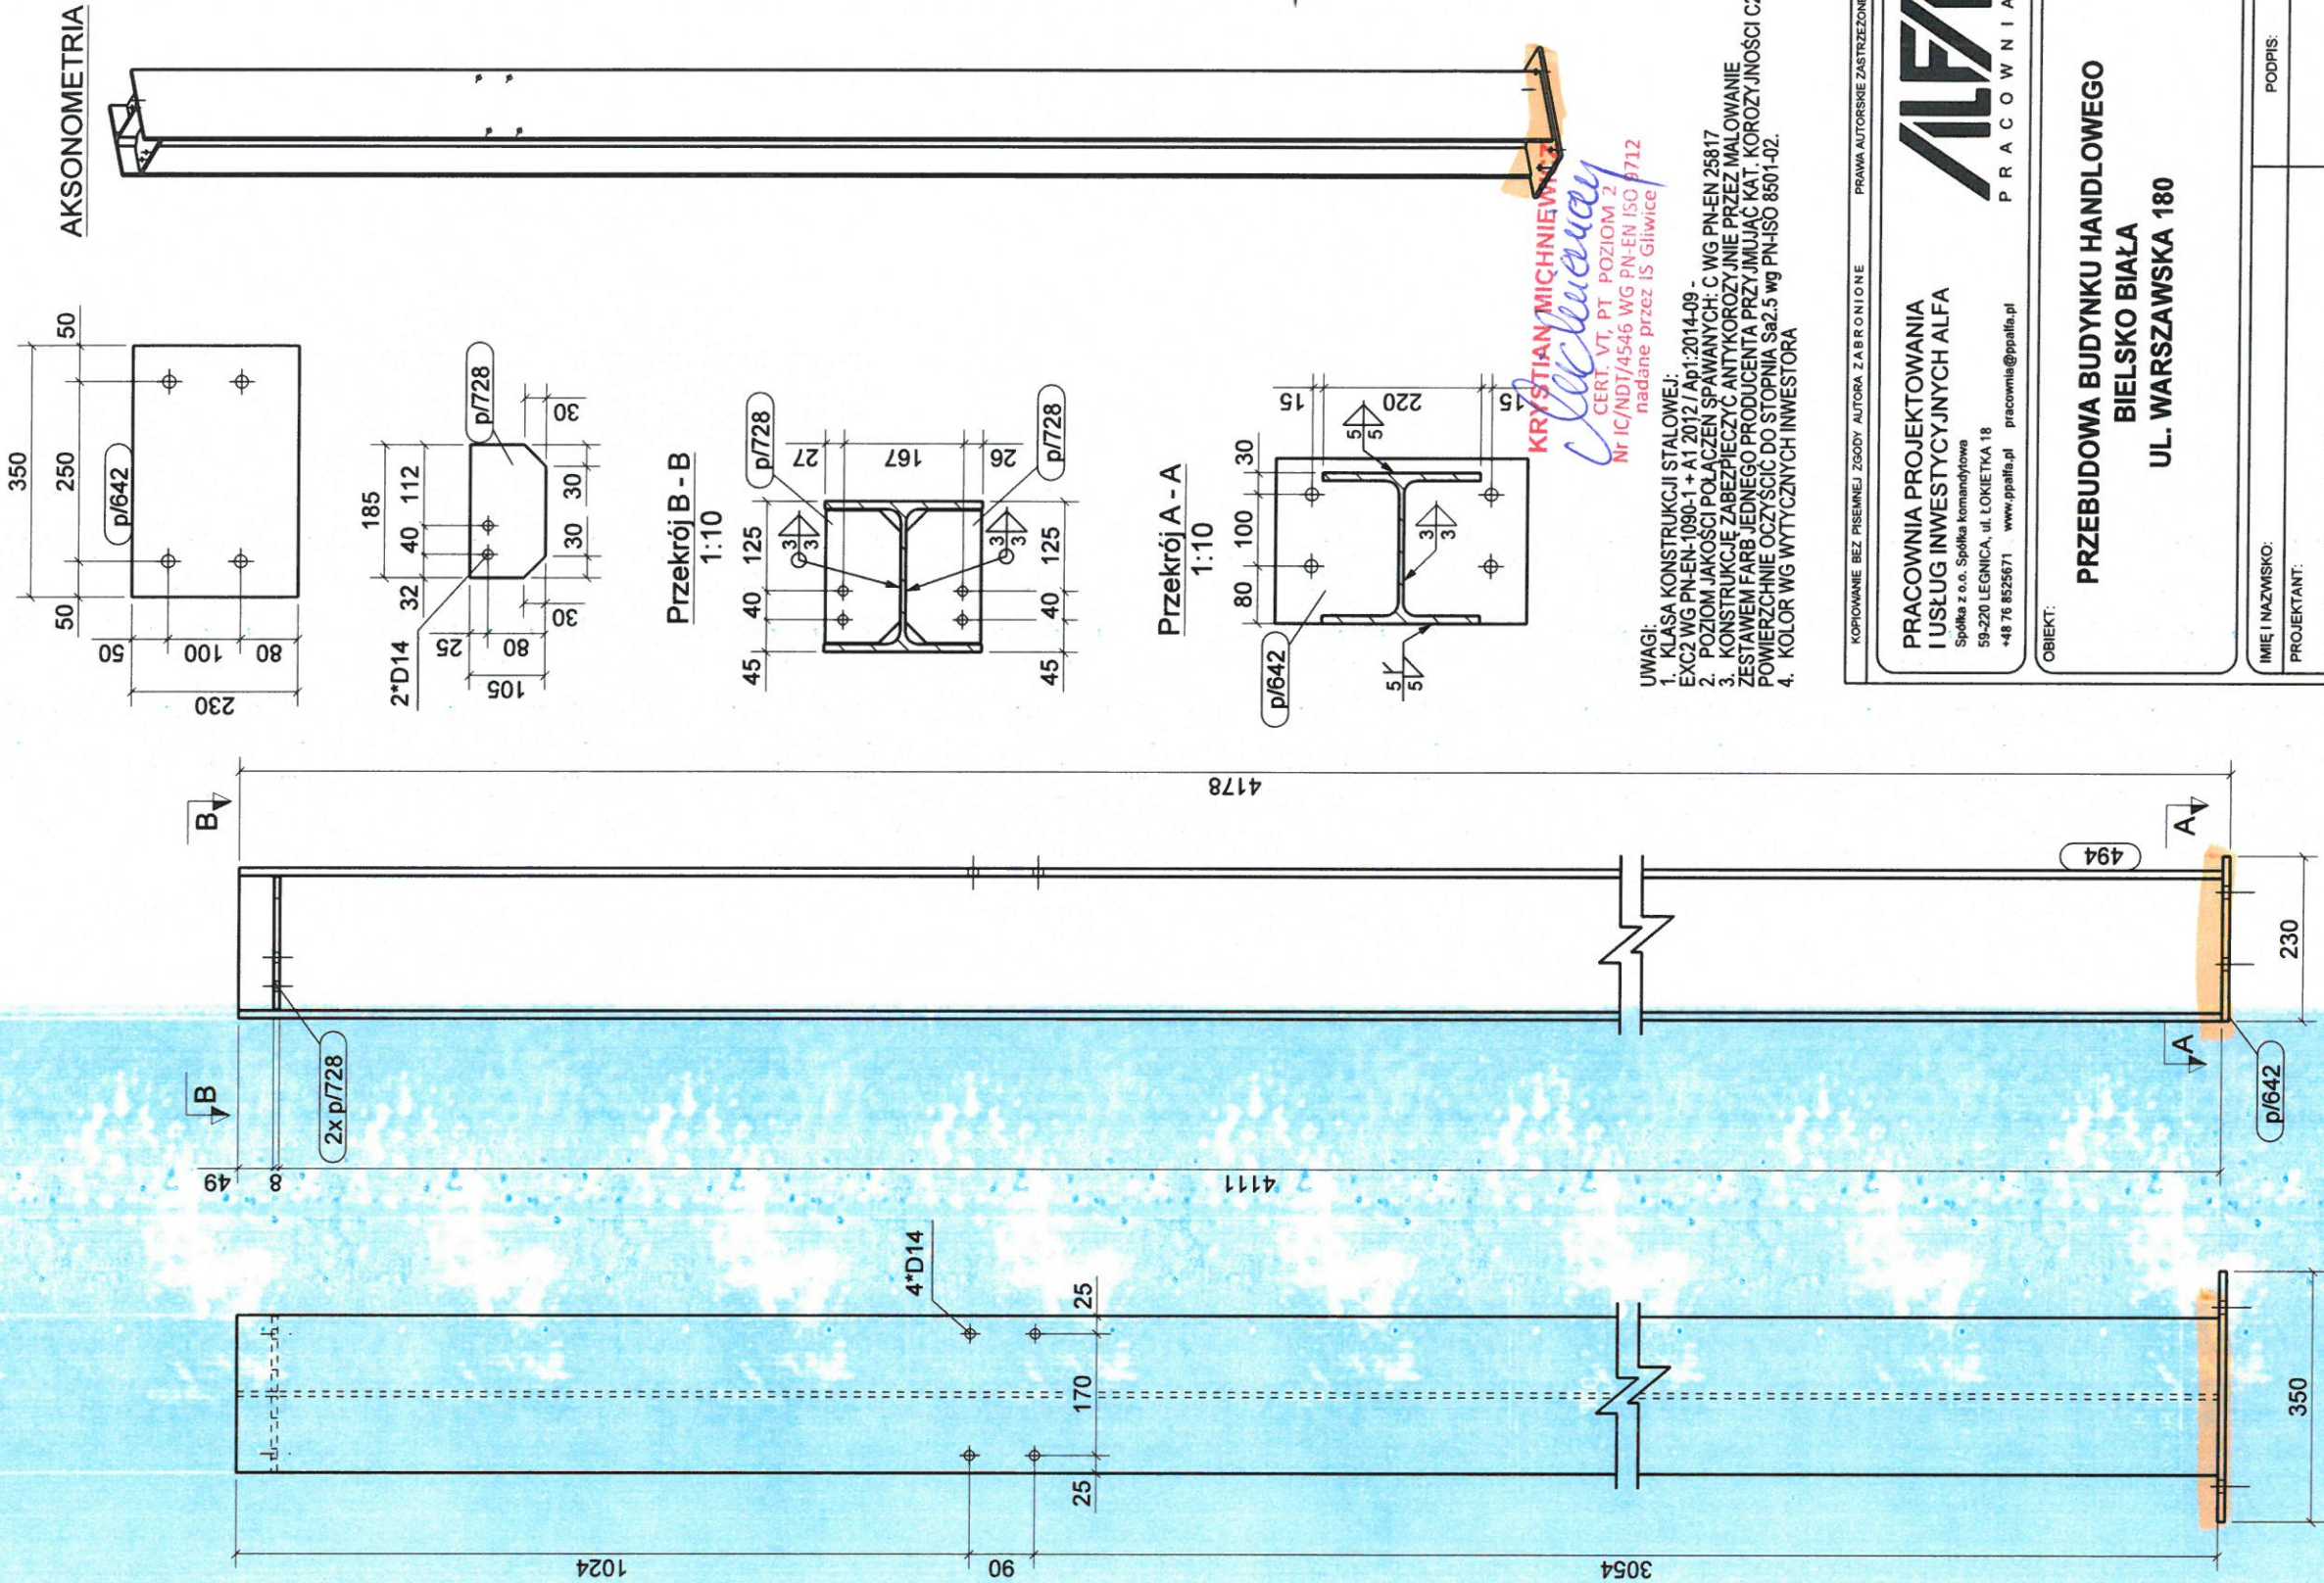

- UWAGI:
1. KLASA KONSTRUKCJI STALOWEJ: EXC2 WG PN-EN-1090-1 + A1 2012 / A01:2014-09 -
 2. POZIOM JAKOŚCI POŁĄCZEN SPAWANYCH: C WG PN-EN 25817
 3. KONSTRUKCJE ZABEZPIECZYĆ ANTYKOROZYJNIE PRZEZ MALOWANIE ZESTAWEM FARB JEDNEGO PRODUCENTA PRZYJMUJĄC KAT. KOROZYJNOŚCI C2. POWIERZCHNIE OCZYSZCIC DO STOPNIA Sa2.5 wg PN-ISO 8501-02.
 4. KOLOR WG WYTŁYCZNYCH INWESTORA

KRYSZTIAN MICHNIEWICZ
Krystian Michniewicz
CERT. VT, PT - POZIOM 2
Nr IC/NDI/4546 WG PN-EN ISO 9712
nadane przez IS Gilwice

KOPIOWANIE BEZ PISEMNIEJ ZGODY AUTORA ZABRONIONE PRAWA AUTORSKIE ZASTRZEŻONE

PRACOWNIA PROJEKTOWANIA
I USŁUG INWESTYCYJNYCH ALFA

Spółka z o.o. Spółka komandytowa
59-220 LEGNICA, ul. ŁOKIETKA 18
+48 76 8525671 www.ppalifa.pl pracownia@ppalifa.pl



OBIEKT:
**PRZEBUDOWA BUDYNKU HANDLOWEGO
BIELSKO BIAŁA
UL. WARSZAWSKA 180**

IMIĘ I NAZWISKO: PODPIS:

PROJEKTANT:

mgr inż. Daniel Mikutańiec
uprawnienia budowlane do projektowania bez ograniczeń
w specjalności konstrukcyjno - budowlanej nr 198/DOS/12

OPRACOWUJĄCY:

OPRACOWUJĄCY:

NAZWA RYSUNKU

SŁUP S-9

BRANŻA

KONSTRUKCJA

ID PROJEKTU STADIUM DATA SKALA NR RYS

V-23 PW 1:10 1:20 0/009

NAZWA PLIKU

V-23_PW_0_SŁUP S-9-009

ID REMIZJI

-