

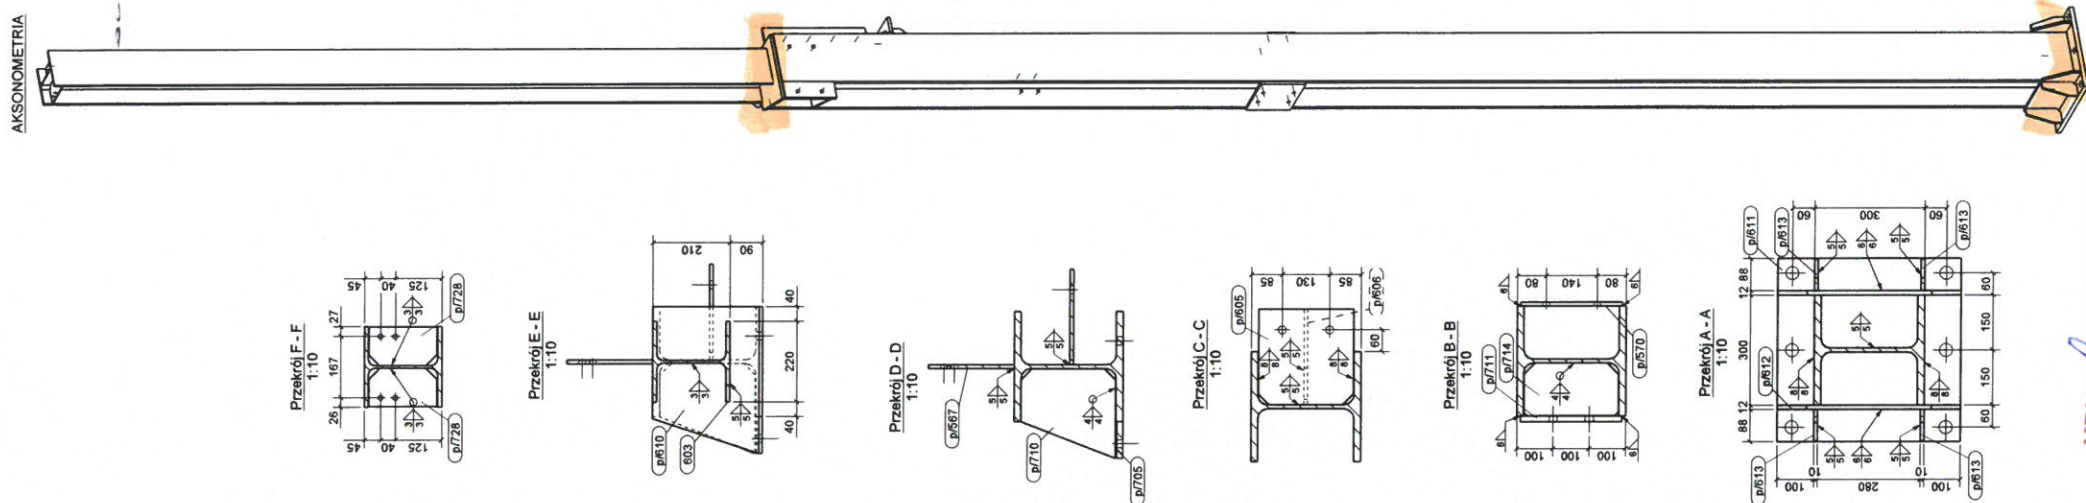


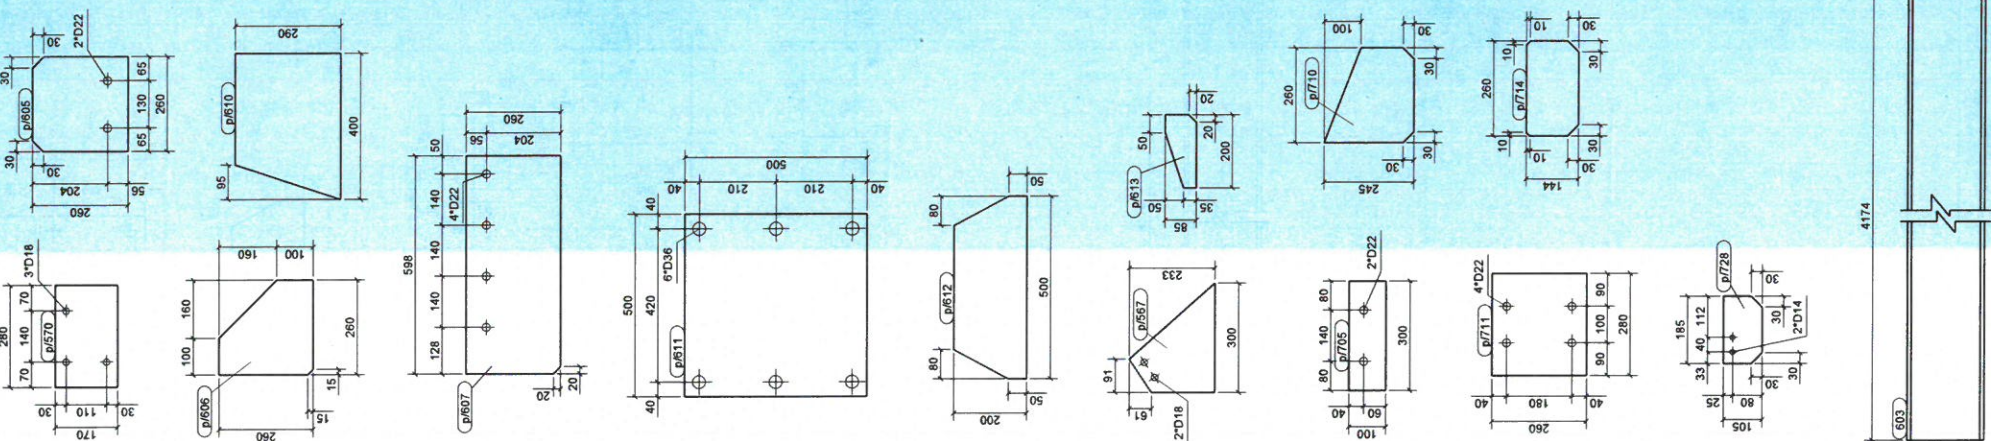

KRYSTIAN MICHNIEWICZ
Cielawany
CERT. VT, PT POZIOM 2
Nr IC/NDT/4546 WG PN-EN ISO 9712
nadane przez IS Gliwice

WAGI: WSKAZYWANE SPOBY NIEOPISANE WYKONAC
JAKO PACHNINOWE
0,51 DLA JEDNOSTRONNYCH
0,71 DLA DWUSTRONNYCH
ELEMENTY WYKONAC ZE STALING LISTY MATERIALOWEJ
WYMIARY PRZED ROZPOCZECIEM PRAC BUDOWLANICH
ROZNE W RYSUNKACH I PONIAZACH ORAZ WZGLĘDNE
ROZMIARY SĄ ZMIANY MAJĄ BYĆ WYKASANE
PROJEKTANTEM PRZED ROZPOCZECIEM PRAC BUDOWLANICH.

A	27.05.2004	Popeł	Zmiana rozstrzygnięć i b.
MŁC	DATA:	AUTOR:	CYPS NAME:
WZKAZUJĄCE NA PRACOWNIKÓW ZOSTAŁO WYKONANE			
OBJEKT			
PRZEBUDOWA BUDYNKU HANDLOWEGO BIELEŚKO BIALA UL. WARSZAWSKA 100			
PROJEKTANT			
mgr inż. Daniel Mikutaniec opiewany na 100% w projekcie			
w specjalności konstrukcyjnej - budowlanej nr 154002512			
Opracowanie			
mgr inż. Jacek Kadecki			
mgr inż. Andrzej Popiel			
OPRACOWANIE			
mgr inż. Andrzej Popiel			
BRAMA			
SLUP S511			
KONSTRUKCJA			
WZKAZUJĄCE			
OKREŚLENIE	TERMIN	DATA	WYMÓWIENIE
V-23	PW	10-05-24 1:10	K91/10
MOCOWAŃMI			
V23 PW 06 3UR 9514+10			
A			

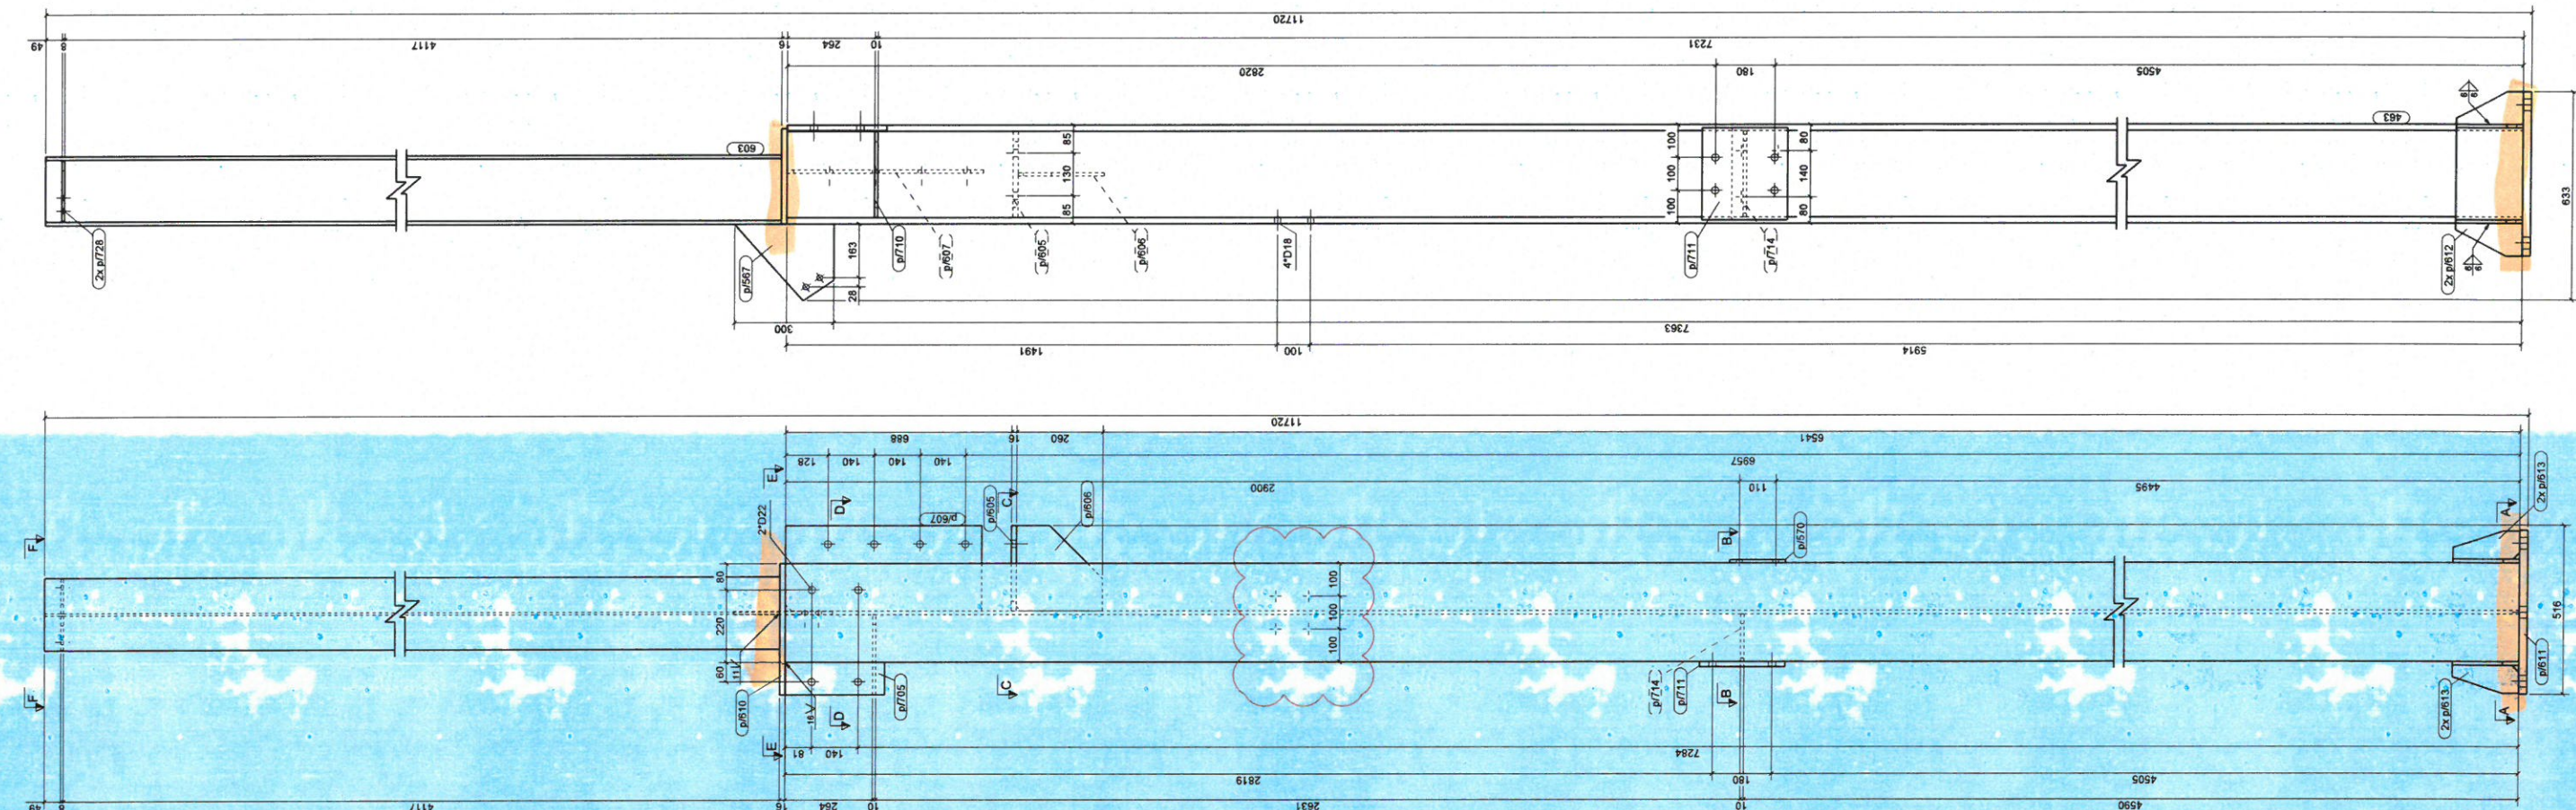

