

UWAGI:
1. WSZYSTKIE SPÓRY NIEOPSANE WYKONAĆ
JAKO PACHWINOWE

ALFA
P R A C O W N I A

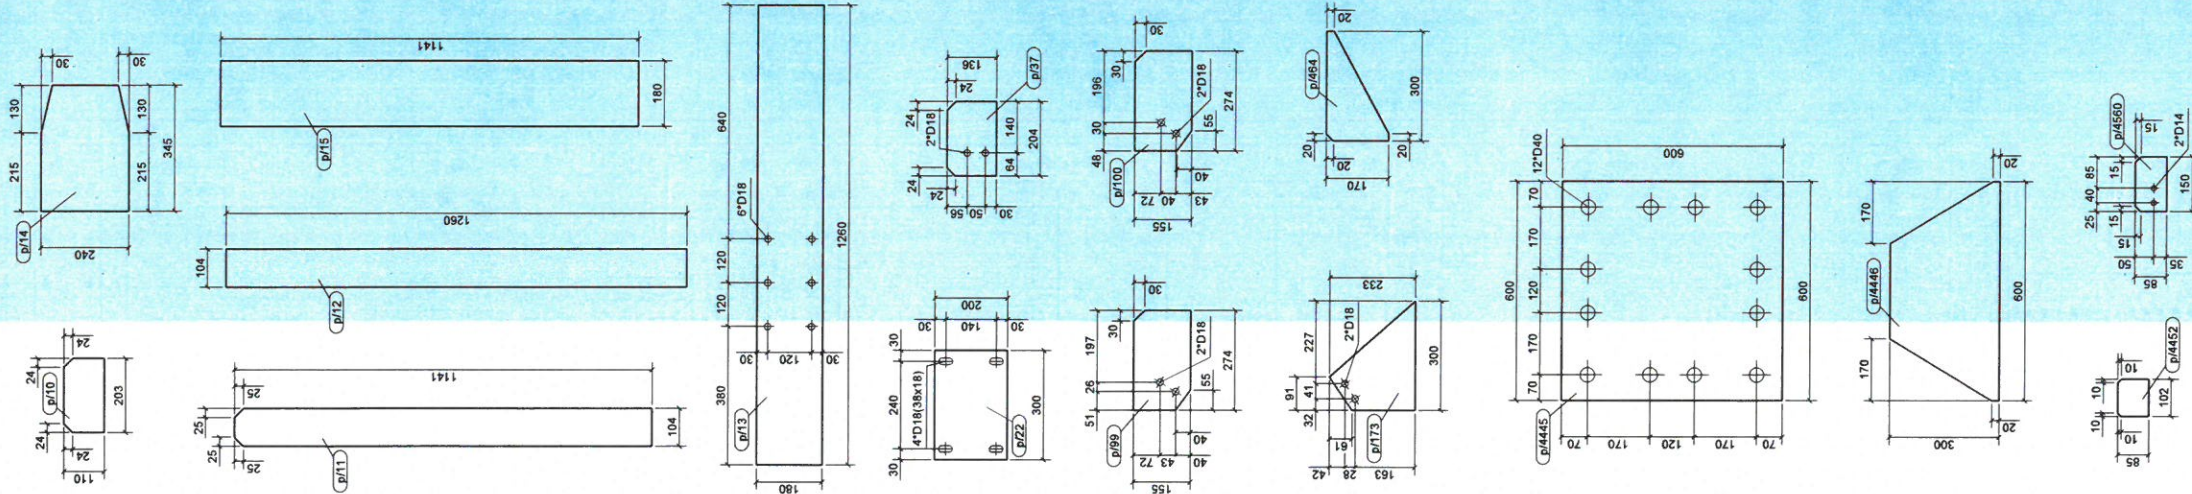
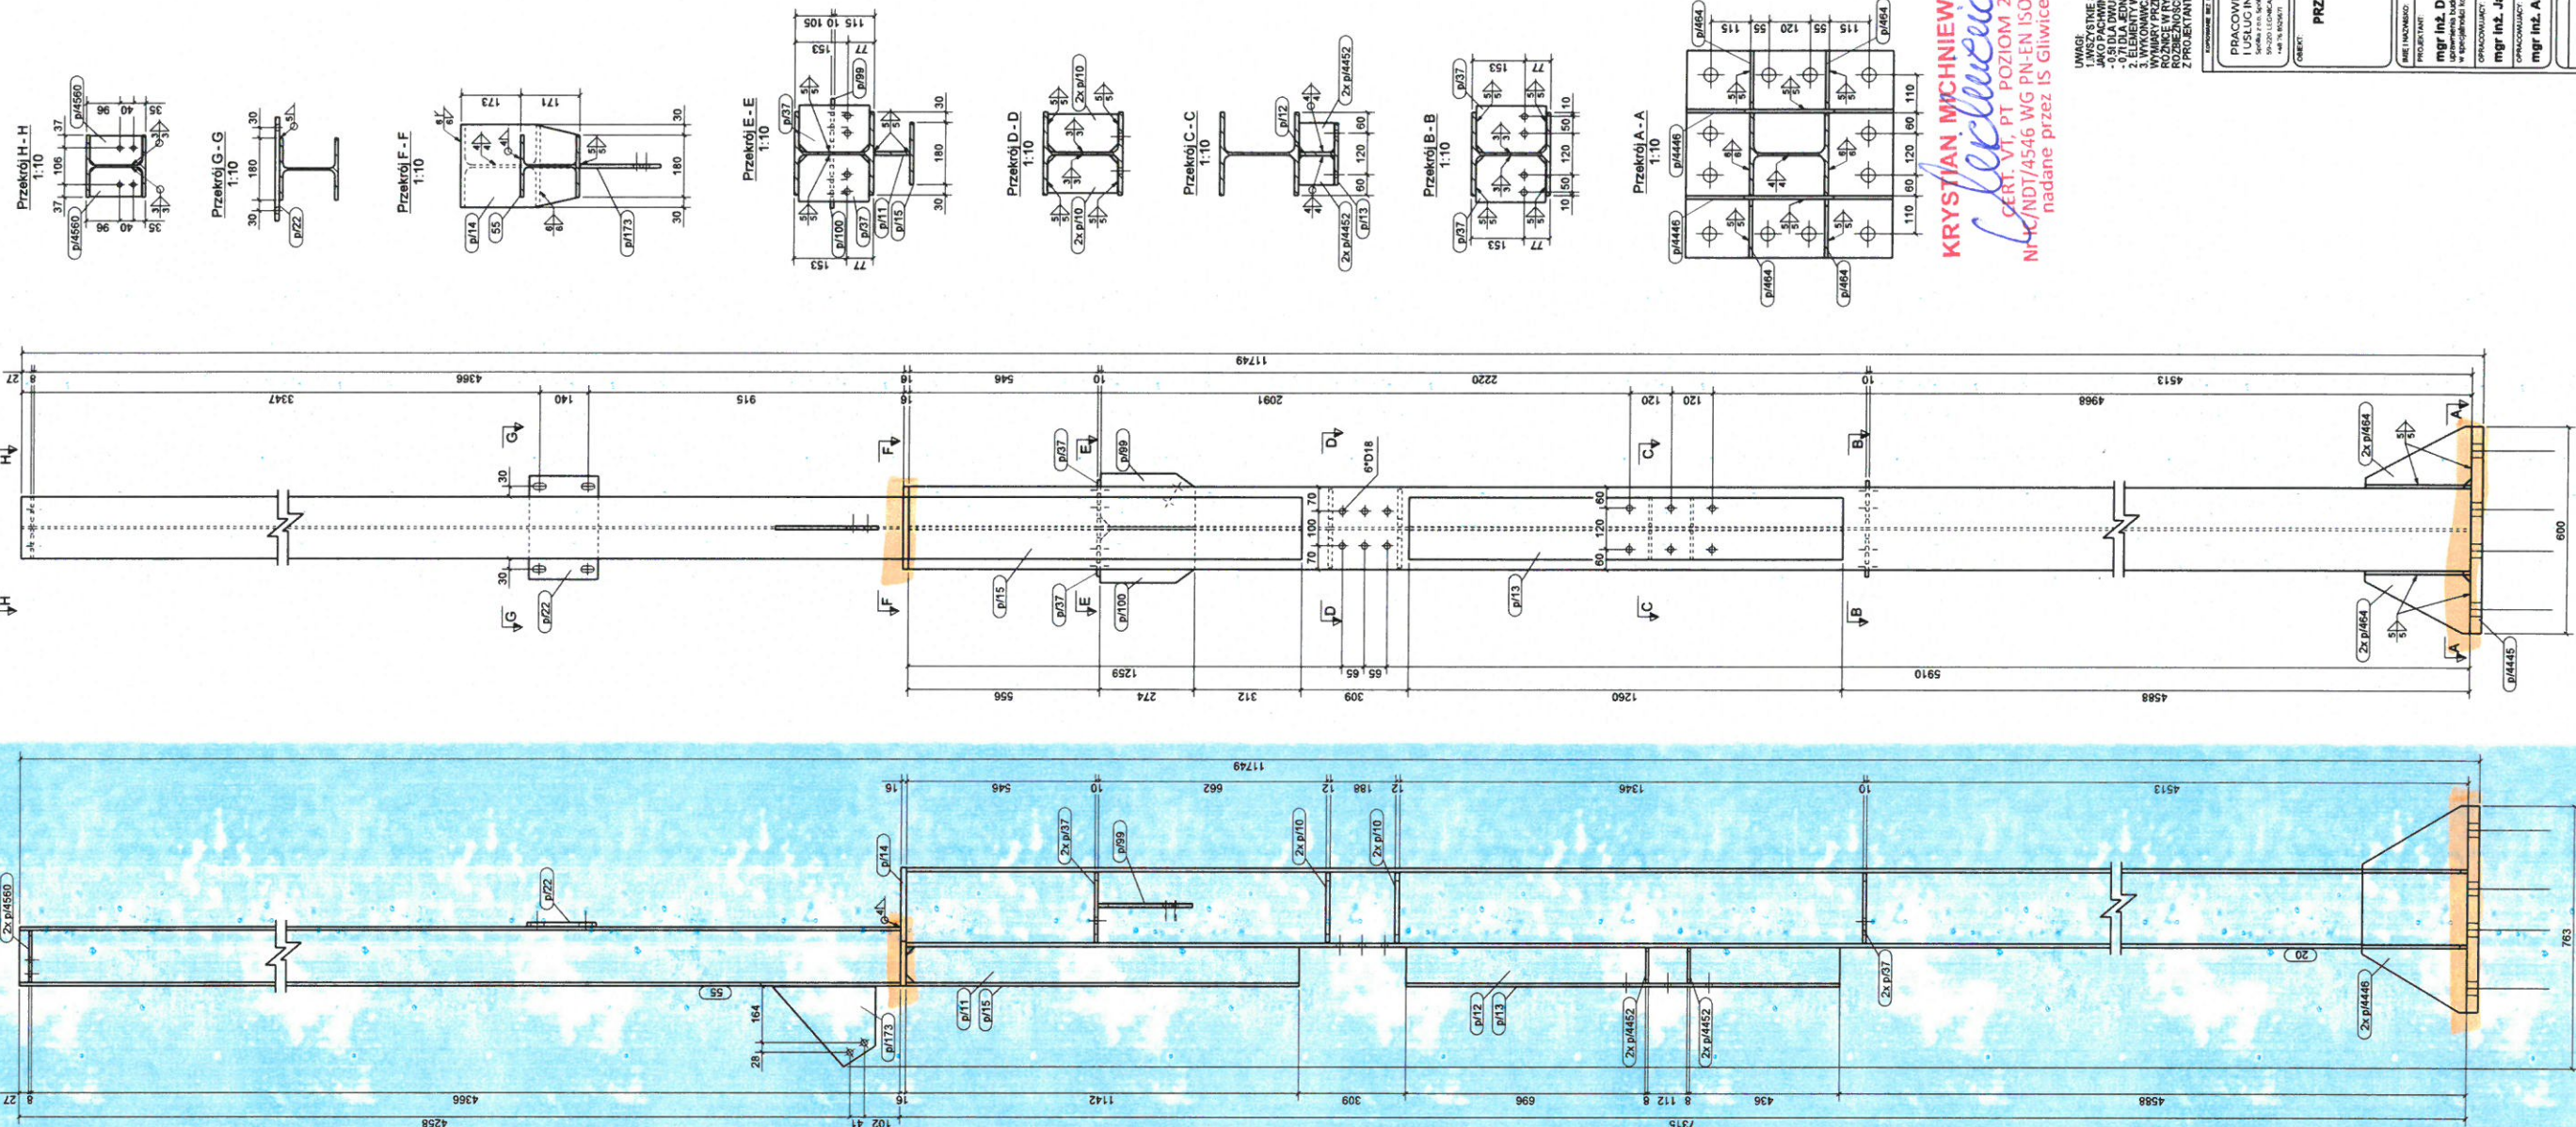
**PRACOWNIA PROJEKTOWANIA
I USŁUG INWESTYCYJNYCH ALFA**

Spółka z o.o. Spółka z ograniczoną odpowiedzialnością
59-220 LEONICA, ul. COBLENZA 18
tel. 76 826 06 71 pracownia@p.p.alfa.pl

**PRZEBUDOWA BUDYNKU HANDLOWEGO
BIELSKO BIAŁA
UL. WARSZAWSKA 180**

IMIE I NADZWISKO	PODSZ
PROJEKTANT	
mgr inż. Daniel Mikutaniec wznowienia budowlanego bez przekształceń bez ograniczeń w specjalizacji konstrukcyjno - budowlanej nr 13/MO/S42	
OPRACOWUJĄCY	
mgr inż. Jacek Kudecki	
OPRACOWUJĄCY	
mgr inż. Andrzej Popiel	

SLUP S/526		KONSTRUKCJA	
ID PROJEKTU	STADIUM	DATA	SKALA
V-23	PW	04-06-24	1:10 1:20
		K9/1996	
		DO REWALIZACJI	
V-23 PW K9 SLUP S/526-196			

[illegible]