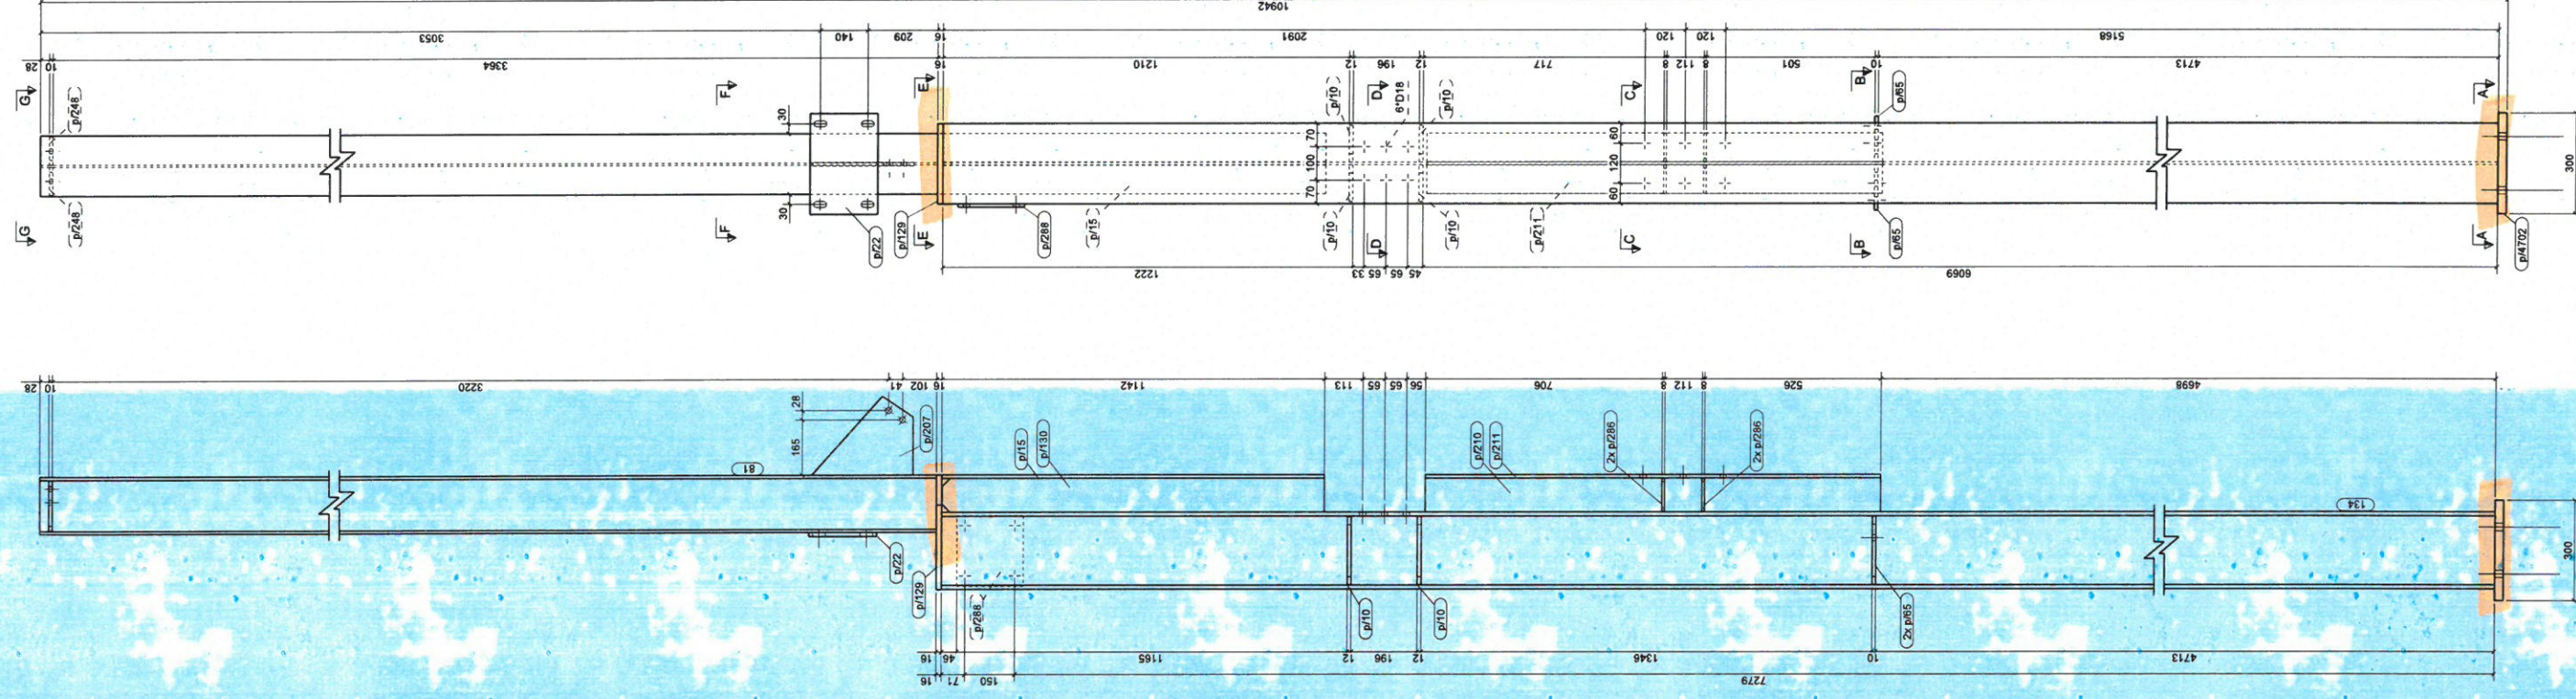
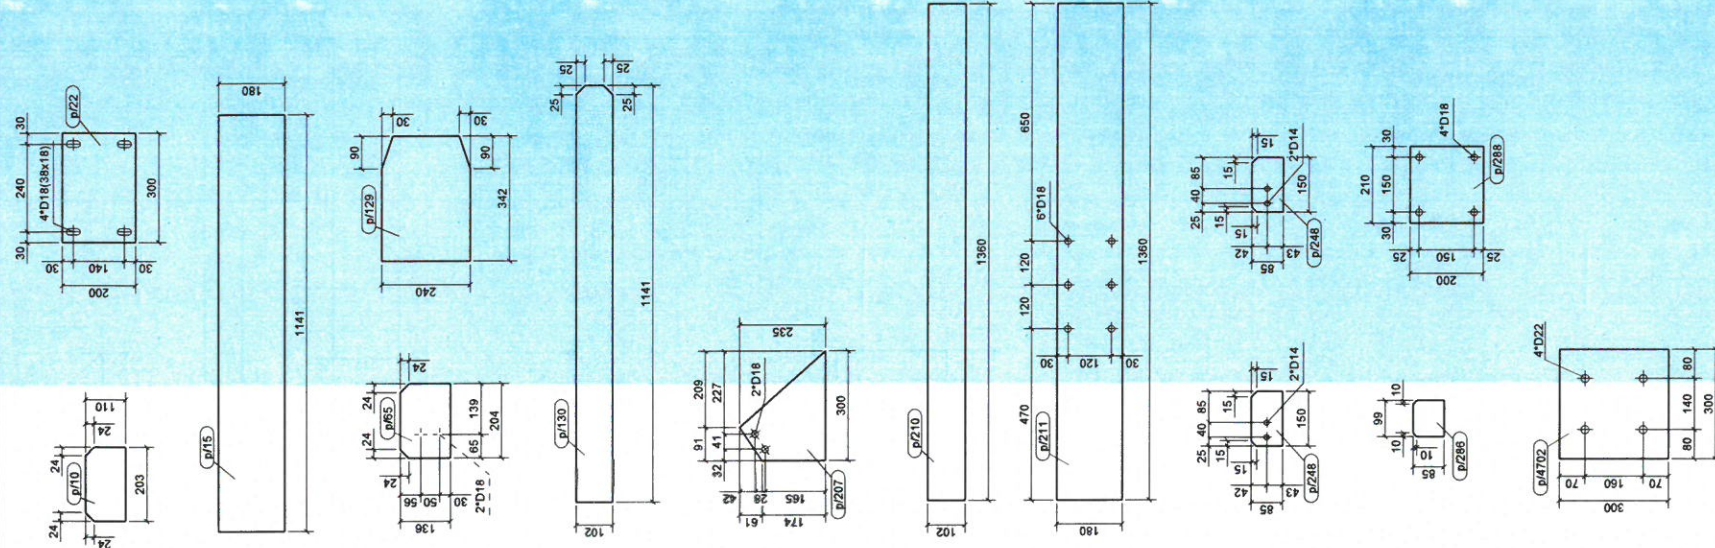


## AKSONOMETRIA

**KRYSTIAN MIČHNIIEWICZ**  
*Krzysztof*  
CERT. VT, PT POZIOM 2  
Nr IC/NDT/4546 WG PN-EN ISO 9712  
nadane przez IS Gliwice

**UWAGI**

1. WZYSTKIE SPOKY NIEOPISANE WYKONAC JAKO PACHWINOWE
2. 30 DLA DWUSTRONNYCH
3. 20 DLA JEDNOSTRONNYCH
 PRACOWNIA PROJEKTOWANIA I USŁUG INWESTYCYJNYCH ALFA  
 Spółka z o.o. Spółka z ograniczoną odpowiedzialnością  

PRZEBUDOWA BUDYNKU HANDLOWEGO  
BIELSKO BIAŁA  
UL. WARSZAWSKA 180


| Element | PrvR      | MaxR   | Wzrost | Długość (mm) | Diagonal (mm) | Ciepota (wsk) | Ciepota (wsk) |
|---------|-----------|--------|--------|--------------|---------------|---------------|---------------|
