

Przekrój C - C
1:10

ALFA
P R A C O W N I A


**PRACOWNIA PROJEKTOWANIA
I USŁUG INWESTYCYJNYCH ALFA**

Spółka z o.o. Spółka s.o.m.p.s.p. z ograniczoną odpowiedzialnością
58-225 LEGNICA, ul. LOKUTSKA 15
+48 78 8326211 www.alfa.pl
prace@alfa.pl


BURE I MACZEKSO:	POOPE:
PROJEKTANT:	
mgr inż. Daniel Mikutańiec	
uprawnienia budowlane do projektowania bez ograniczeń w specjalności konstrukcyjno - budowlanej nr 15600/06/12	

NAZWA RYSUNKU	BRANŻA
SŁUP S/580	KONSTRUKCJA





ID PROJEKTU	STATUS	DATA	SKALA	NAZEW
V-23	PW	17-07-24	1:10 1:20	K10/114
V-23 PW K10 8UP 556-114				

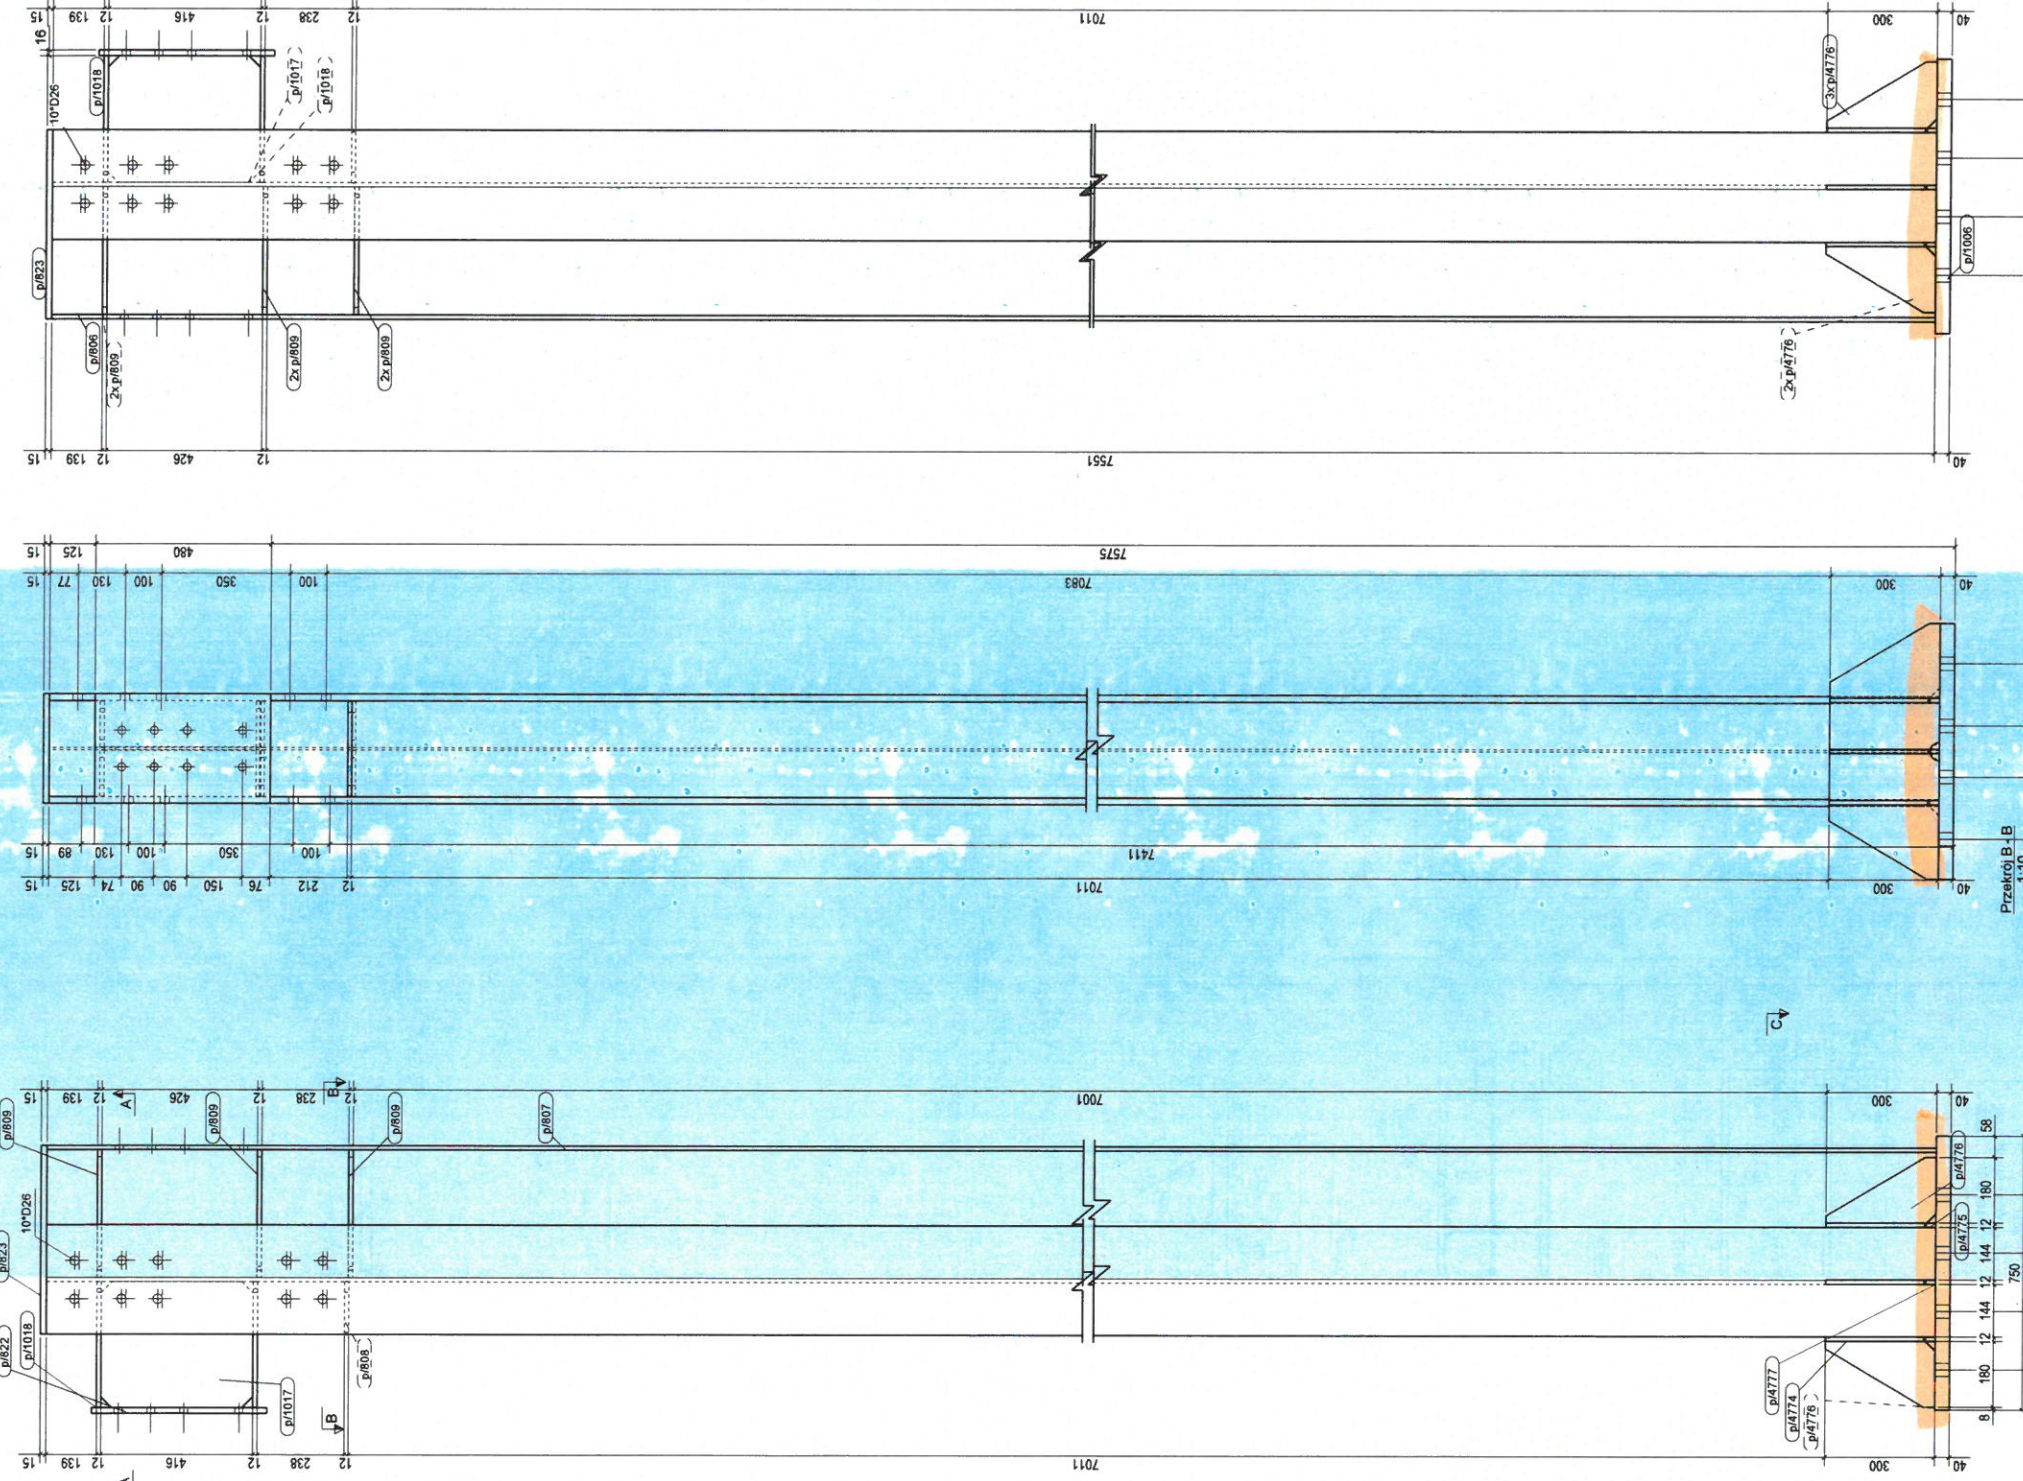

Przekrój A - A
1:10

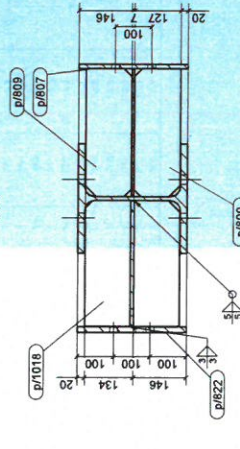

Przekrój B - B
1:10

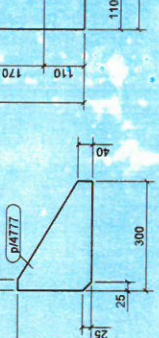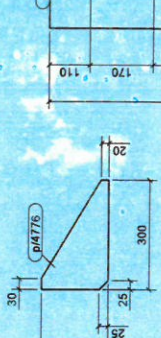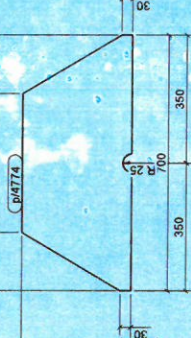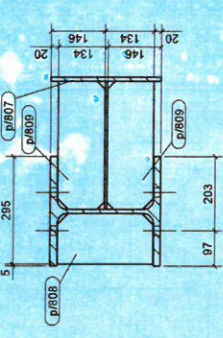

30

[illegible]


Element	Profil	Materiał	Średn.	Waga (kg)	Waga (kg)
671	HELM300	S235JR	1	8140	6651
pa006	BL12*350	S235JR	1	8140	134,2
pa007	BL12*350	S235JR	1	8140	230,0
pa008	BL12*140	S235JR	1	260	3,3
pa009	BL12*140	S235JR	6	350	24,4
pa010	BL12*350	S235JR	1	480	18,3
pa011	BL12*350	S235JR	1	517	16,3
pa012	BL12*350	S235JR	1	416	11,1
pa013	BL10*345	S235JR	1	416	11,1
pa014	BL10*345	S235JR	2	345	16,8
pa016	BL12*350	S235JR	1	700	15,8
pa017	BL12*350	S235JR	2	347	15,5
pa018	BL12*160	S235JR	2	300	15,1
pa019	BL12*350	S235JR	2	300	7,2