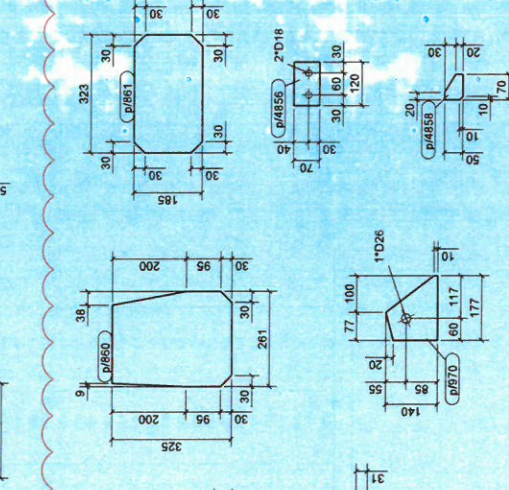
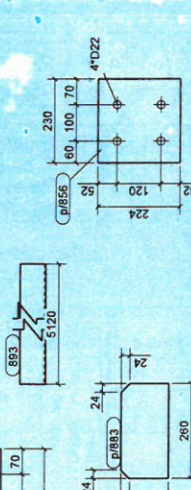
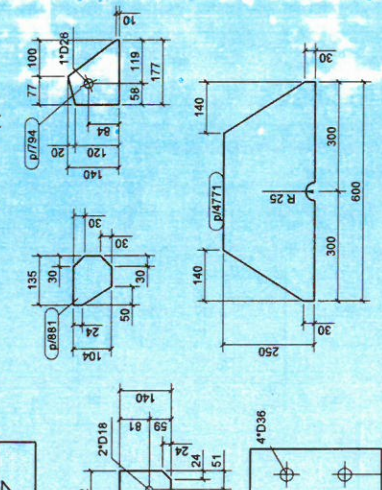
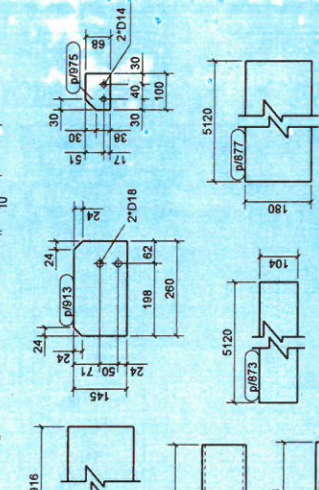
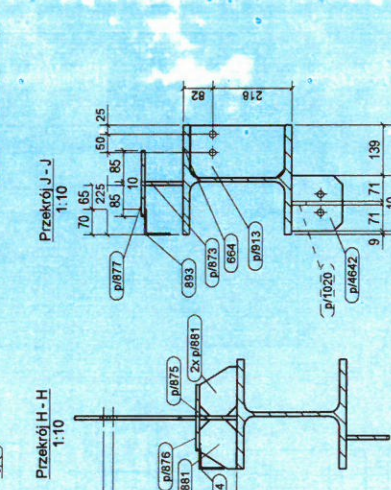
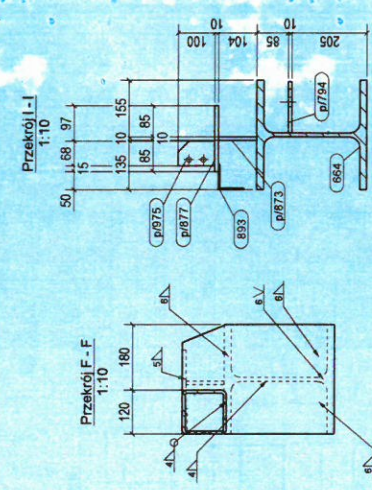
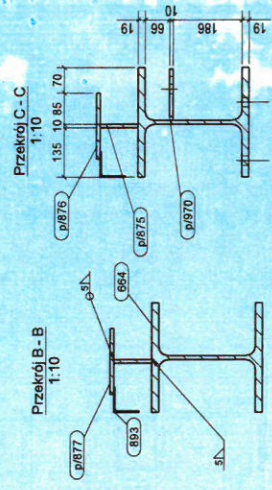
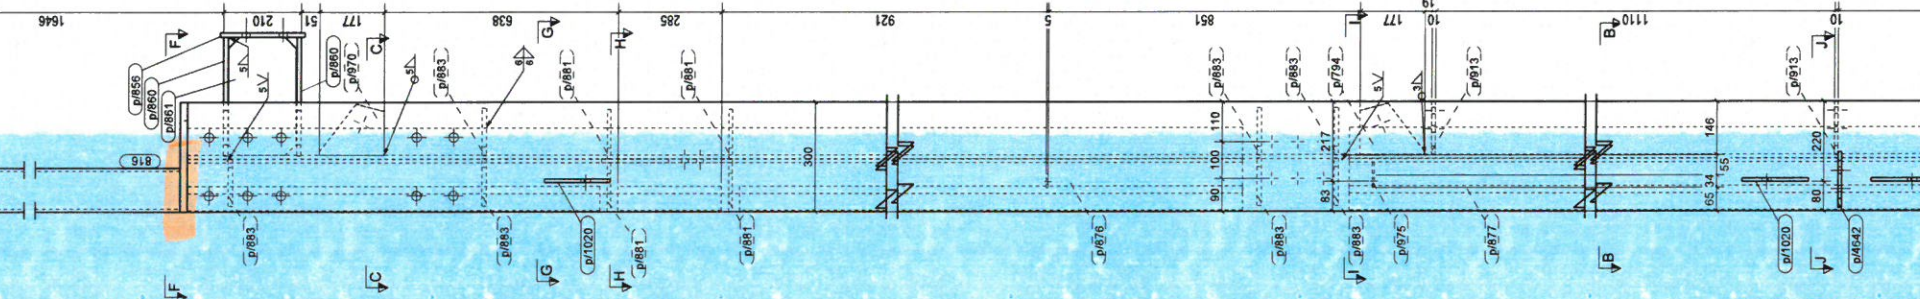
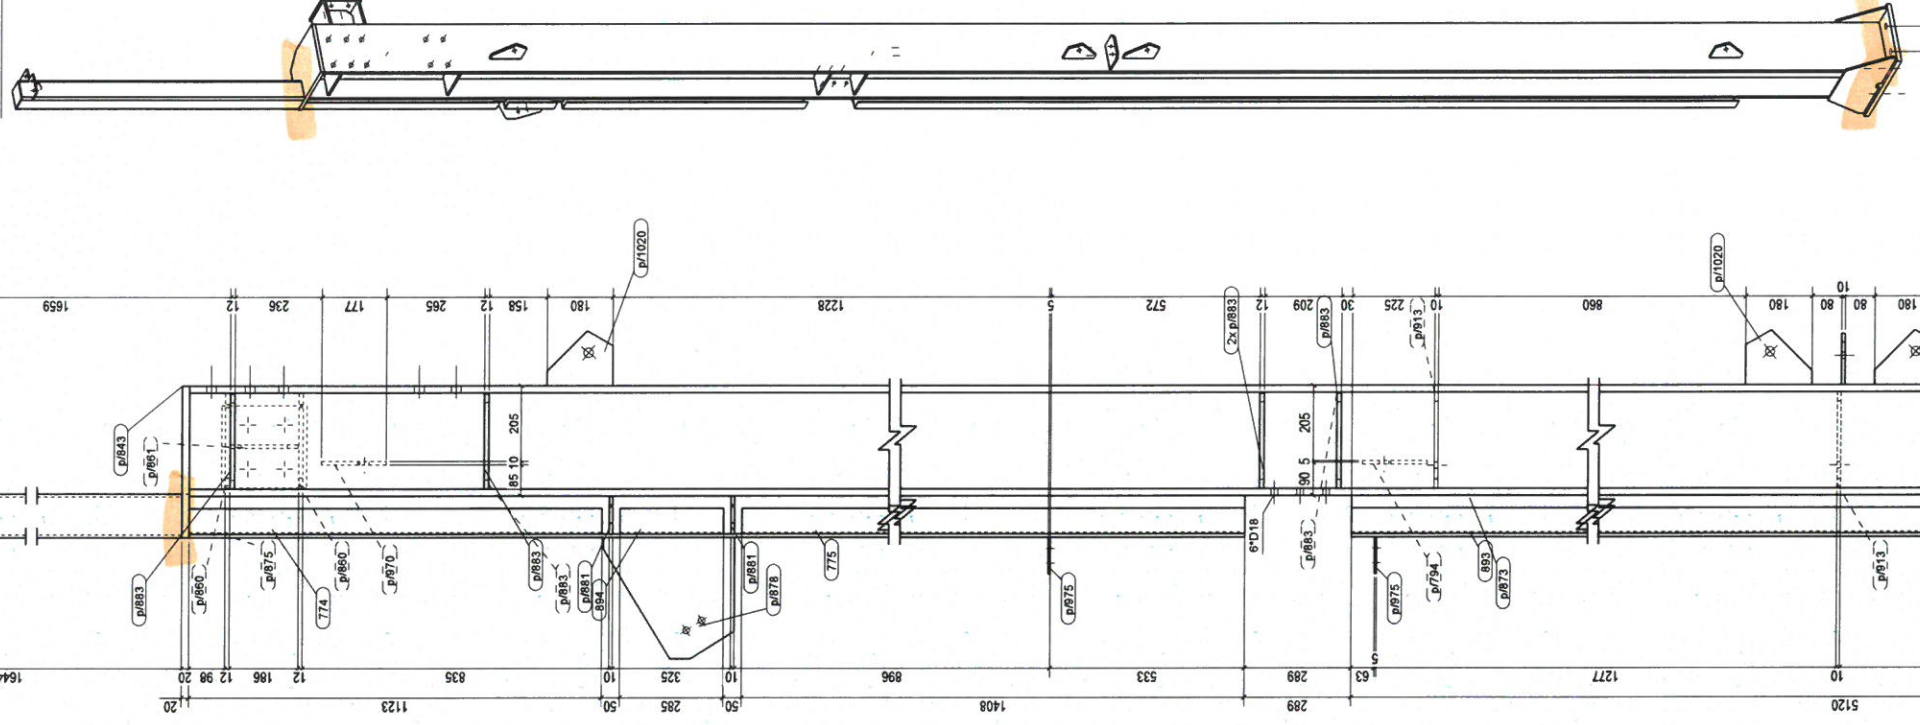


UWAGI:
1. WSZYTKIE SPORY NIEOPISANE WYKONANIE
JAKO PACHNĄCE.
- 0,5 DLA DWUSŁONNYCH
- 0,7 DLA JEDNOSŁONNYCH
2. ELEMENTY WYKONAC ZE STALI WG LISTY M
3. WYKONAWCA JEST ZOBOWIĄZANY SPRACOWAĆ
WYMIARY PRZED ZOBOWIĄZANIEM PRAC BUD
ROZNIĆ W WYSLUNKACH I POMIARACH ORAZ
ROZBIEŻNOŚCI ZMIANY MUSZA BYĆ WYJASNI
Z PROJEKTEM I PRZED ROZPOCZĘCIEM PR

[illegible]

WYKAZ ELEMENTÓW ZESPOŁU			
Zespół: S/591			
	Ciężar (kg):	1475,6	
	Długość (mm):	10773	
	Ilość:	1	

[illegible]

KRYSTIAN MICHNIEWICZ
CERT. VT, PT POZIOM 2
NF1C/NDT/4546 WG PN-EN ISO 9712
nadane przez IS Gliwice