




UWAGI:
1. WSZYSTKIE SPOINY NIEOPISANE WYKONAC JAKO PACHWINOWE.
- 05 DLA DWUSTRONNYCH
- 06 DLA JEDNOSTRONNYCH
2. ELEMENTY KONSTRUKCJI STALOWE I LITY MATERIAŁOWE, WYKONAWCA JEST ZOBOWIĄZANY SPRAWDZIĆ WSZYSTKIE WYMAGI PRZED ROZPOCZĘCIEM PRAC BUDOWLANYCH.
3. RÓŻNICE W RYSUNKACH I POMIARACH ORAZ WSZELKIE ROZBIEŻNOŚCI ZMIANY MUSZĄ BYĆ WYJAŚNIONE Z PROJEKTEM PRZED ROZPOCZĘCIEM PRAC BUDOWLANYCH.

KOPROWANIE BEZ PREMII ZŁOŻY AUTORA ZABRODZONE
PRACOWNIA PROJEKTOWANIA I USŁUG INWESTYCYJNYCH ALFA
Spółka z o.o. Spółka z ograniczoną odpowiedzialnością
ul. Żurawska 1A, 01-651 Warszawa
44-78 850571 www.alfa.pl paco@alfa.pl

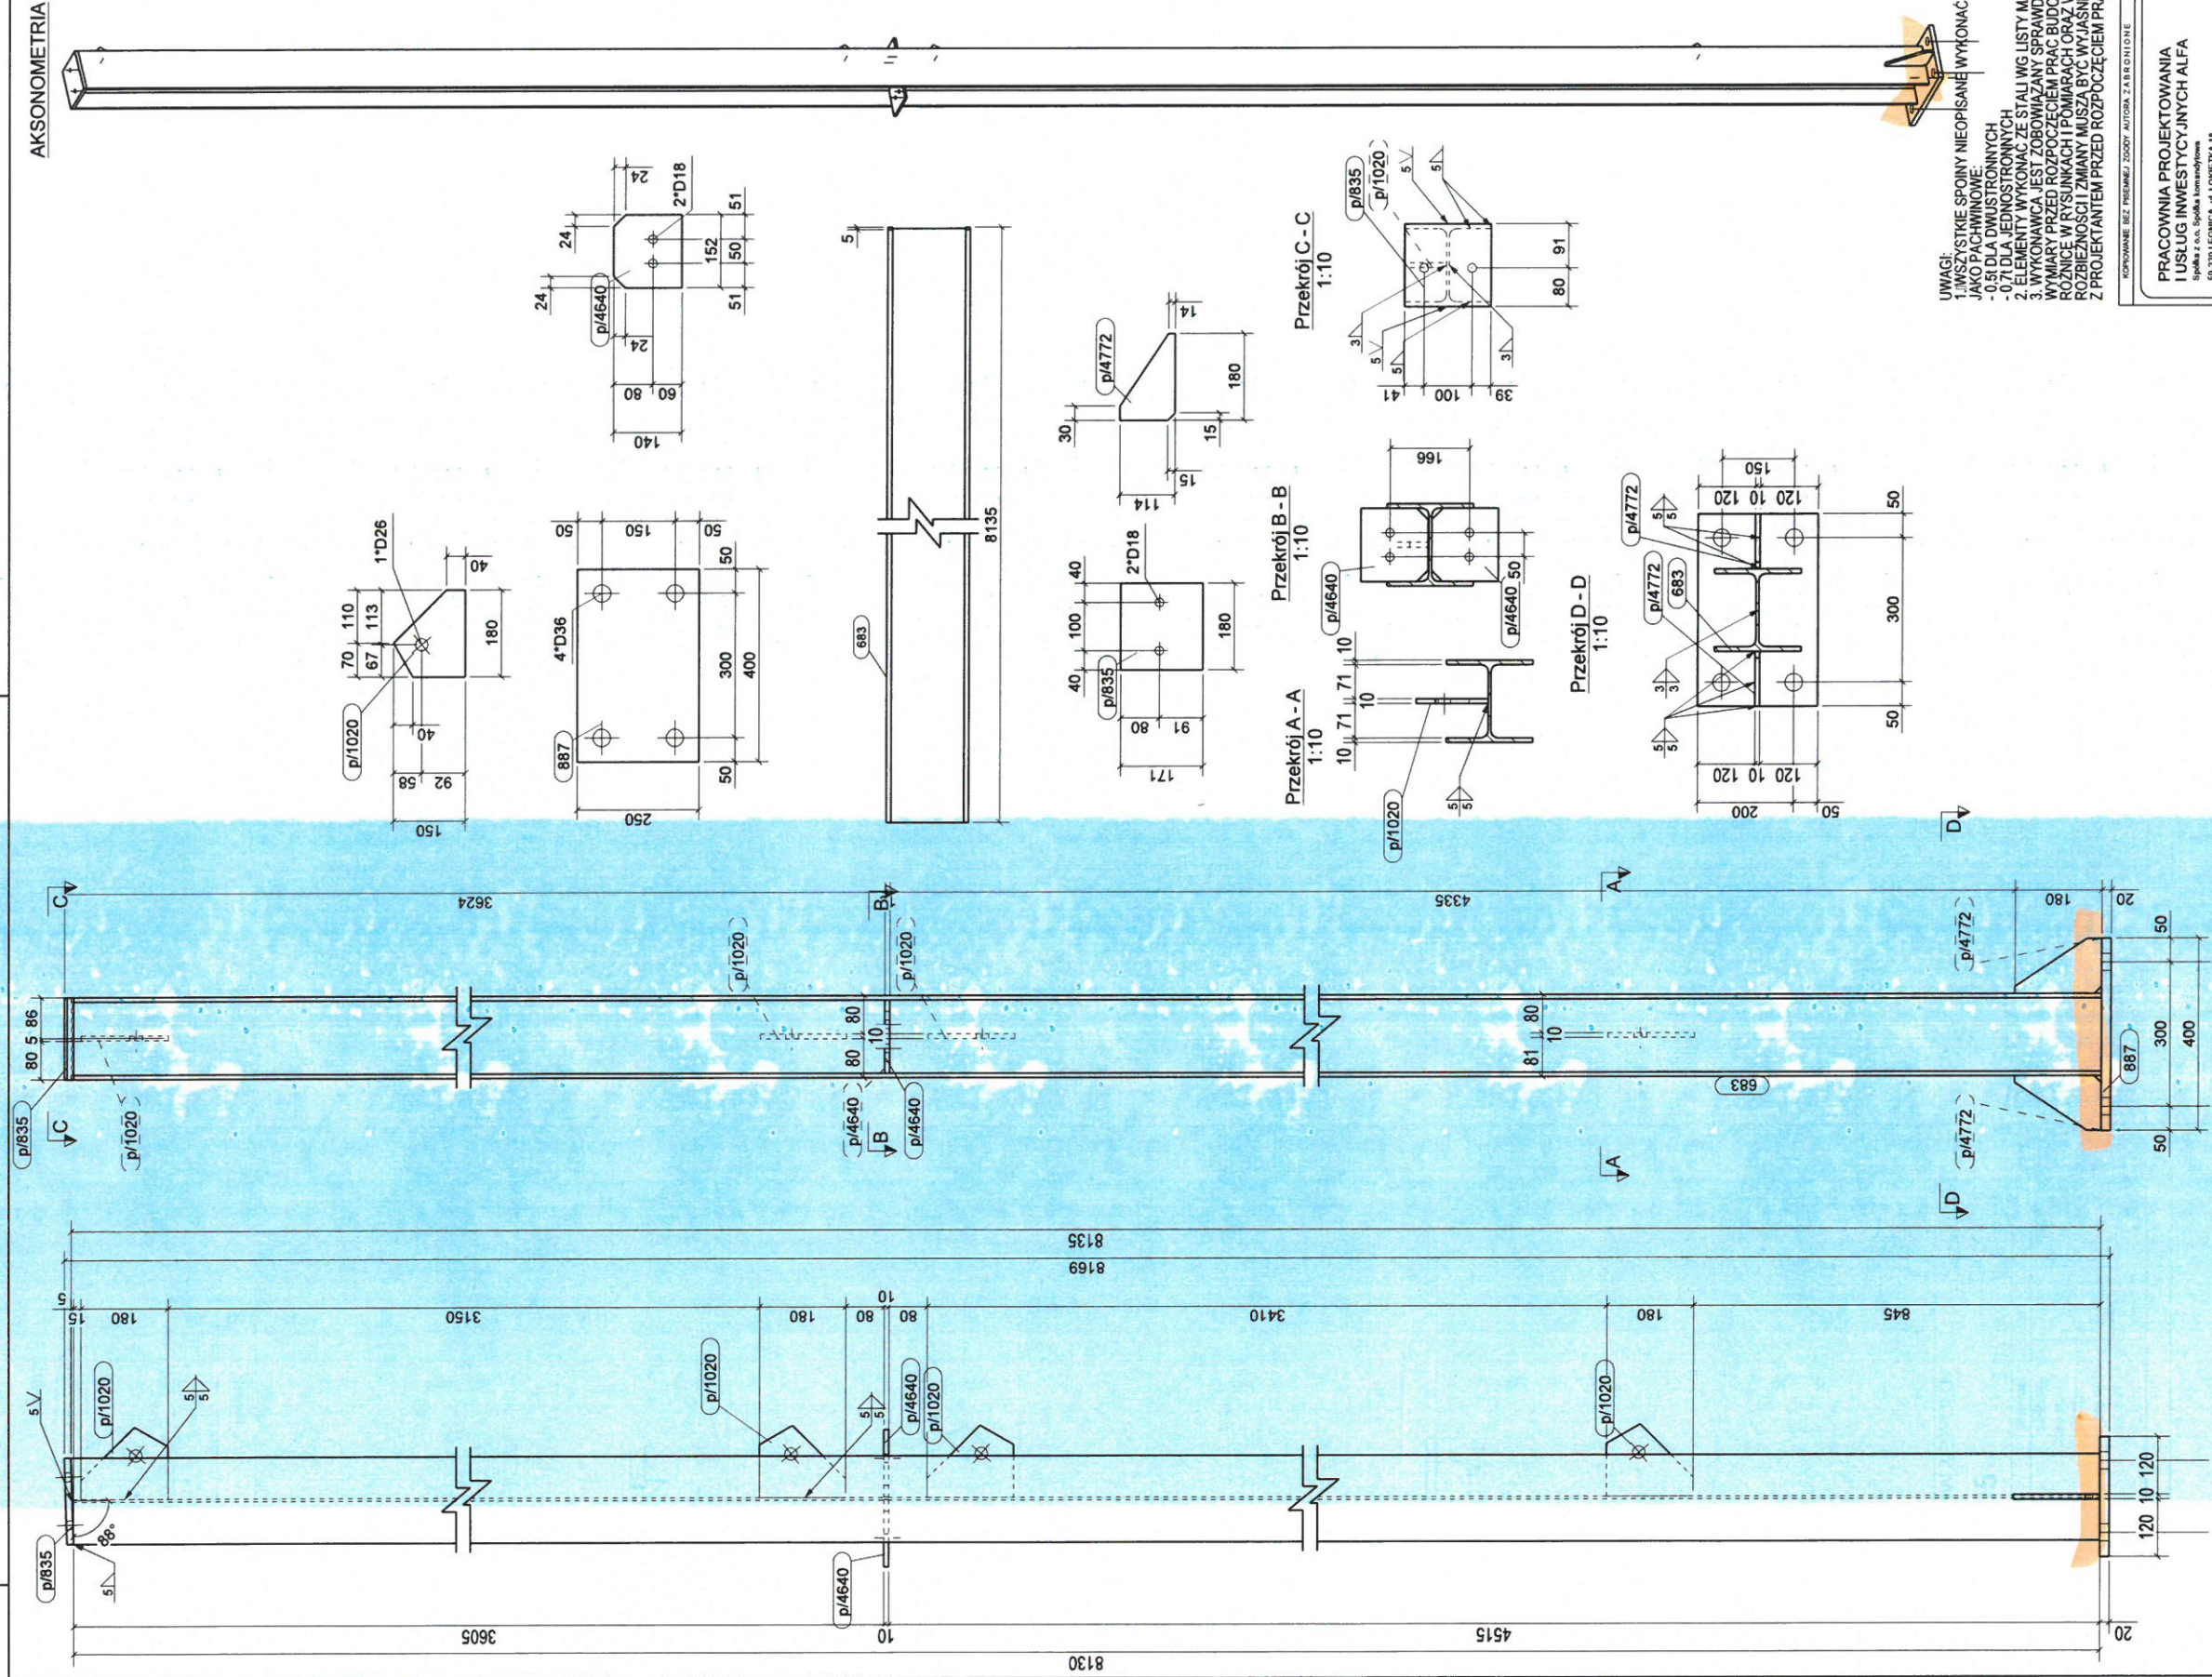

PRZEBUDOWA BUDYNKU HANDLOWEGO
BIELSKO BIAŁA
UL. WARSZAWSKA 180

IMI I NAZWIŚKO:	PROJEKTANT:	OPRACOWUJĄCY:	OPRACOWUJĄCY:
mgr inż. Daniel Mikutaniec	mgr inż. Andrzej Popiel	mgr inż. Jacek Kadecki	

NAMNA RYSUNKU	BRANZA
SŁUP S/595	KONSTRUKCJA

ID PROJEKTU	STADIUM	DATA	SKALA	NR RYS
V-23	PW	17-07-24	1:10 1:20	K10/125
V-23_PW_K10_SŁUP S/595-125				

KRYSTIAN MICHIWICZ
CERT. VT, PT POZIOM 2
Nr IC/NDT/4546 WG PN-EN ISO 9/12
nadane przez IS Gliwice

WYKAZ ELEMENTÓW ZESPOŁU				
Zespół: S/595				
Element	Profil	Materiał	Ilość	Ciężar brutto (kg)
683	HEA180	S235JR	1	8135
887	BL20*250	S235JR	1	400
p/835	BL14*171	S235JR	1	180
p/1020	BL10*150	S235JR	4	180
p/4640	BL10*140	S235JR	2	152
p/4772	BL10*114	S235JR	2	180

Ciężar (kg): 319.8
Długość (mm): 8169
Ilość: 1