
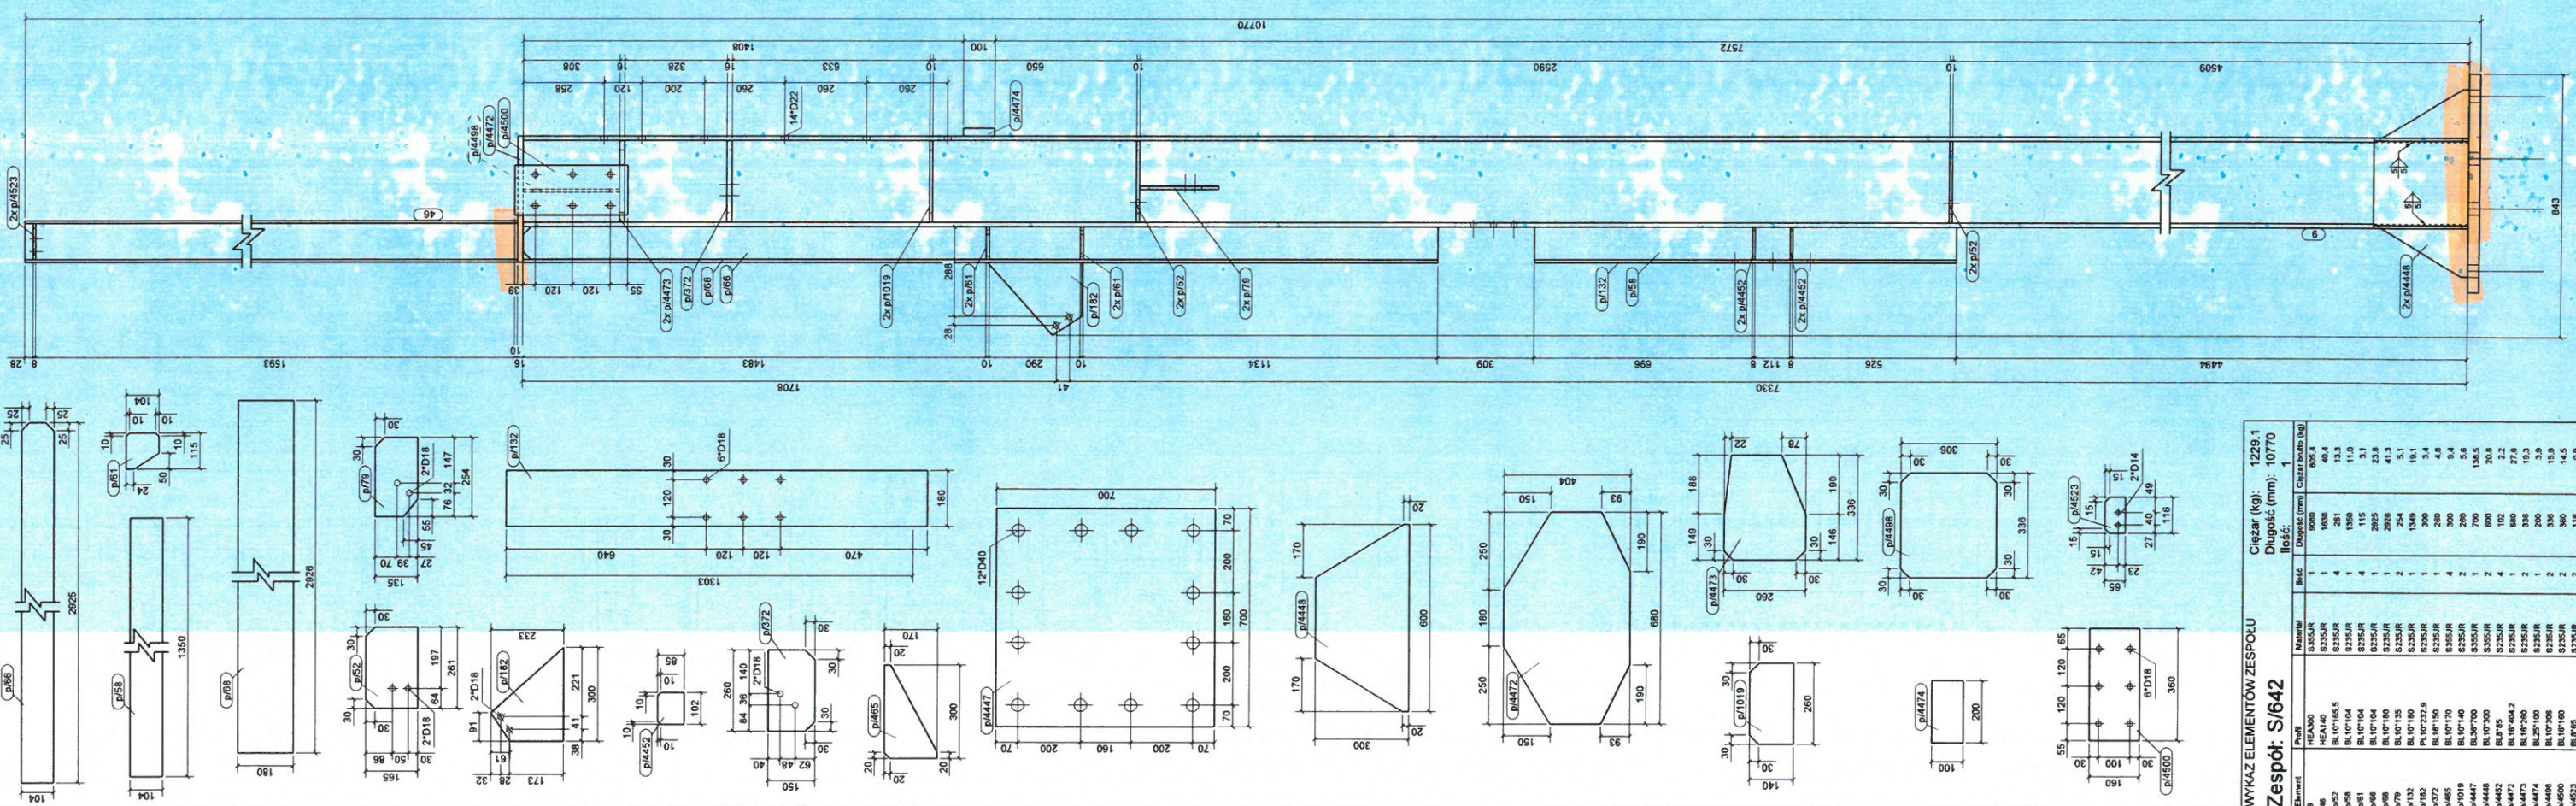


AKSONOMETRIA

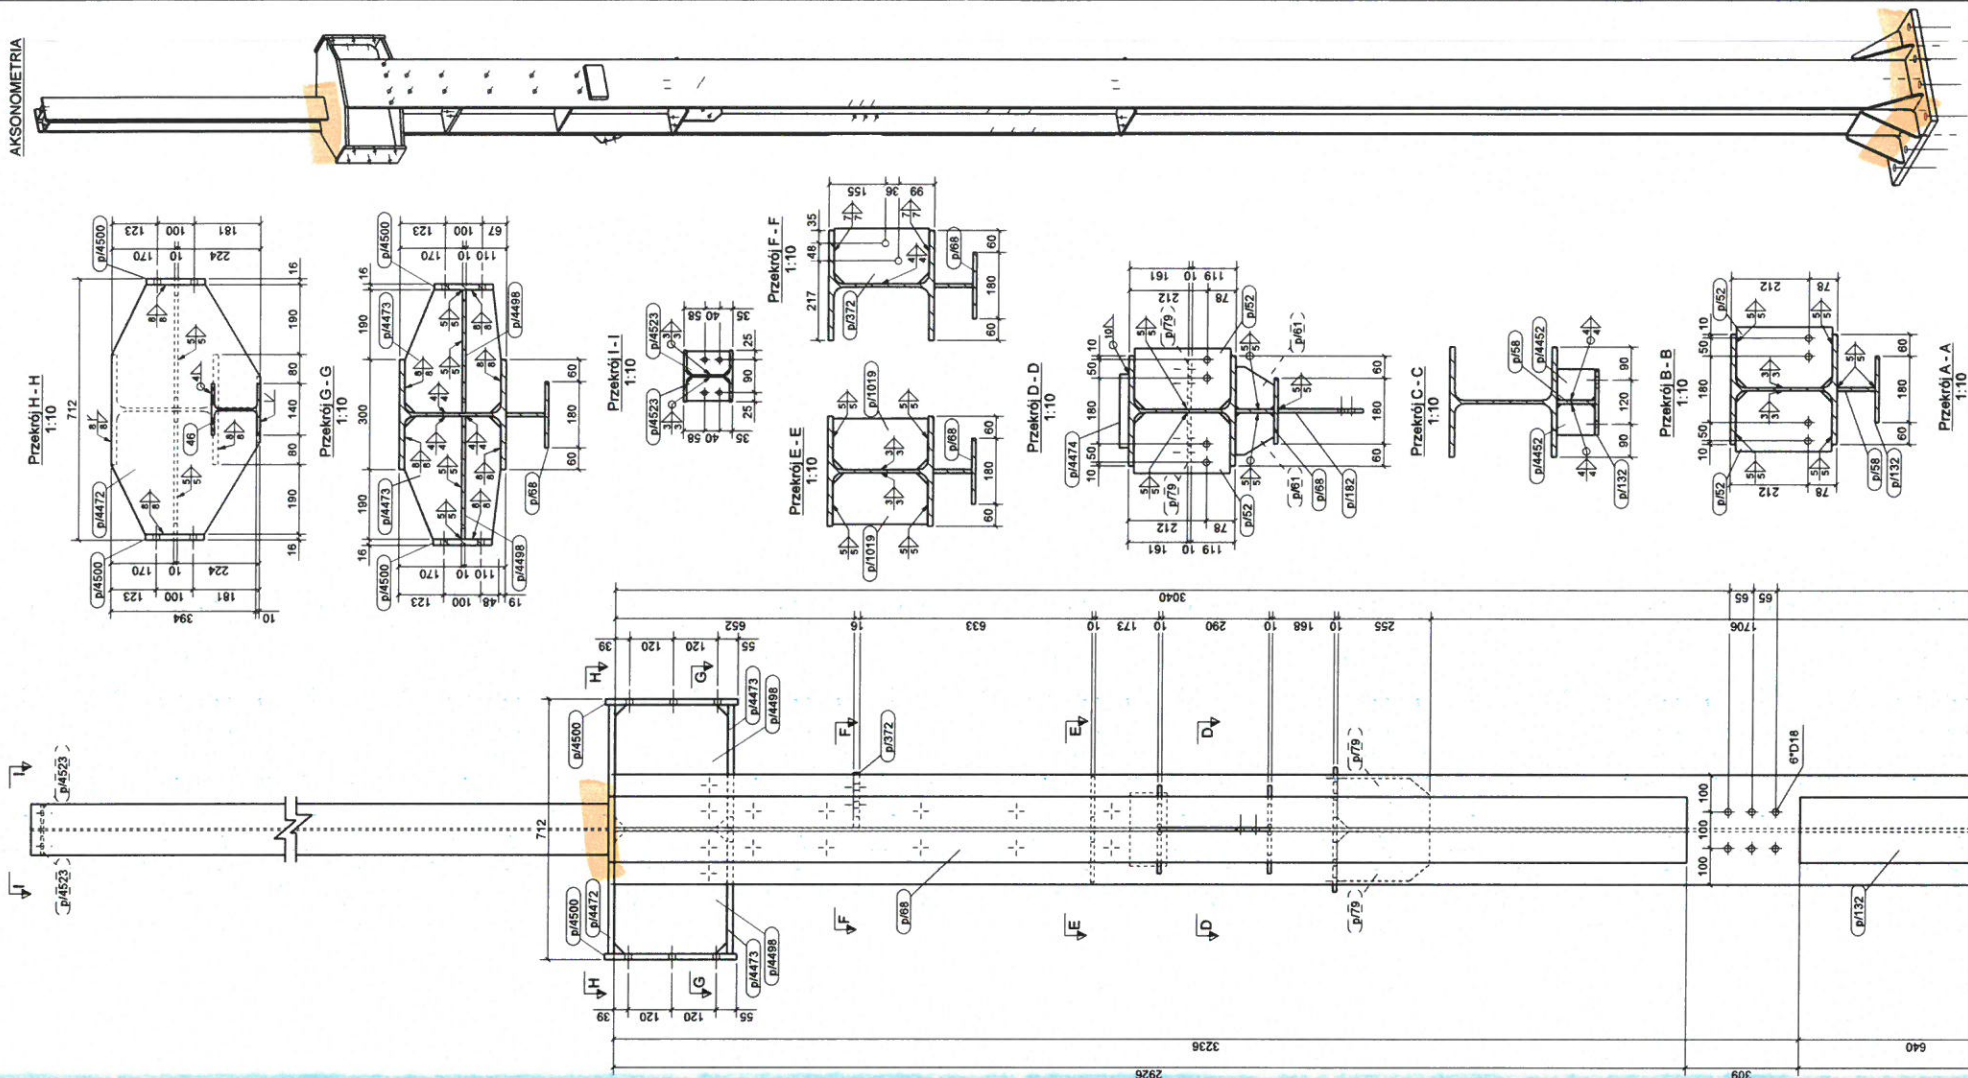

WYKAZ ELEMENTÓW ZESPOŁU				Ciężar (kg): 1229.1	
Zespół: S/642				Długość (mm): 10770	
Element	Profil	Materiał	Przebieg (mm)	Ilość	1
KRYSTIAN MICHNIEWICZ
CERT. VI, PT. POZIOM 2
Nr I/NDT/4546 WG PN-EN ISO 9712
nadane przez IS Gliwice

Wszystkie spory nieopisane wykonać
jako pakiety
- 0.75 L. KONTAKT
- 0.75 L. KONTAKT
2. ELEMENTY WYKONANE ZE STALU WŁASTY MATERIAŁOWEJ
WYKONANE PRZED WYKONANIEM PRAC

PRACOWNIA PROJEKTOWANIA
I USŁUG INWESTYCYJNYCH ALFA

ALFA

PRACOWNIA
PRACOWNIA

PRZEBUDOWA BUDYNKU HANDLOWEGO
BIELSKO BIAŁA
UL. WARSZAWSKA 180

PROJEKT

PROJEKTANT
mgr inż. Daniel Mikulajec

OPRACOWUJĄCY
mgr inż. Jacek Kadecki

OPRACOWUJĄCY
mgr inż. Andrzej Popiel

BRANŻA
KONSTRUKCJA

SLUP S/642

STADIUM
V-23

DATA
27-05-24

SKALA
1:10

WYK. KRY
K9/134

WYK. KRY
K9/134

WYK. KRY
K9/134