
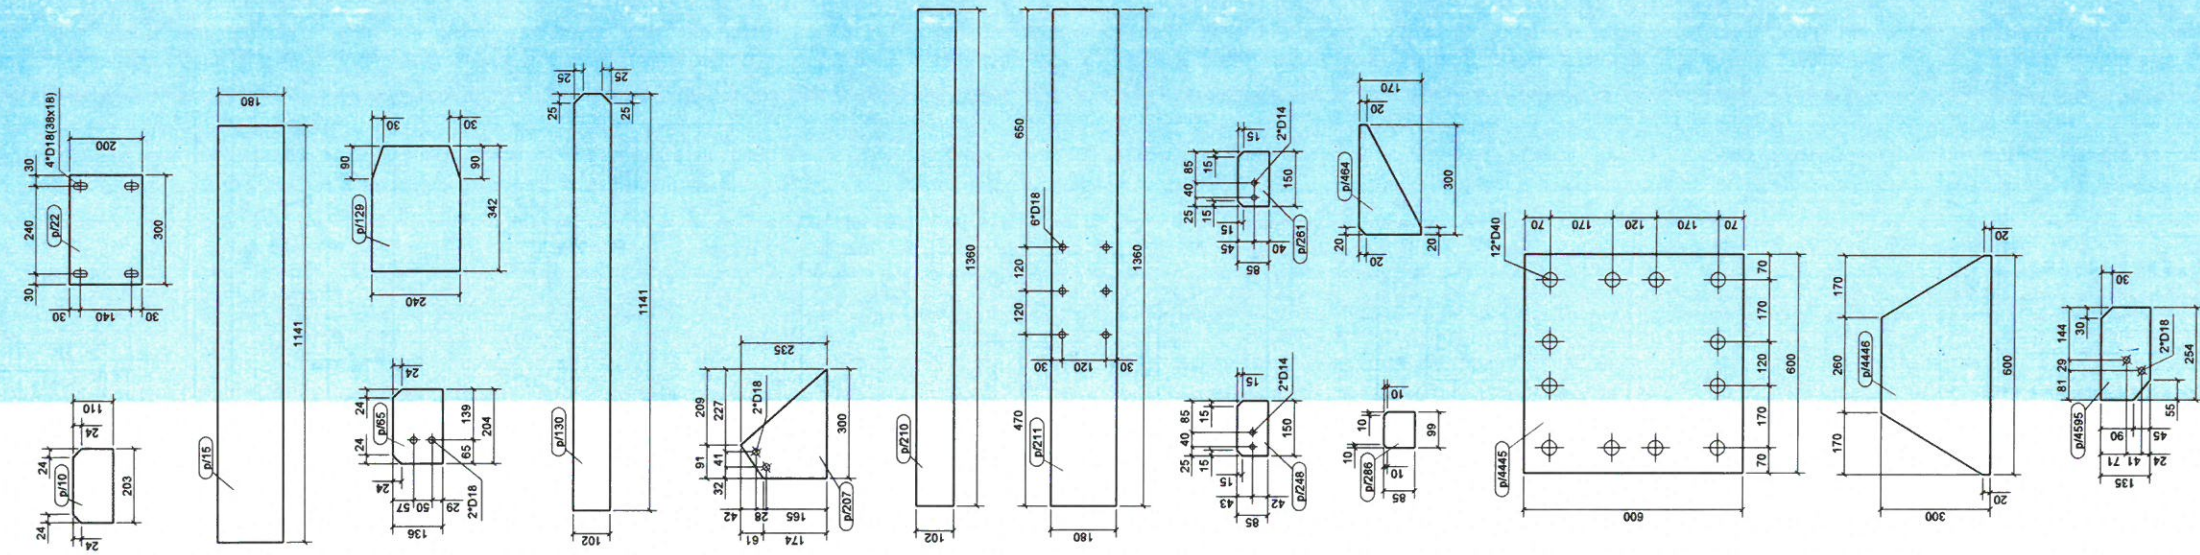


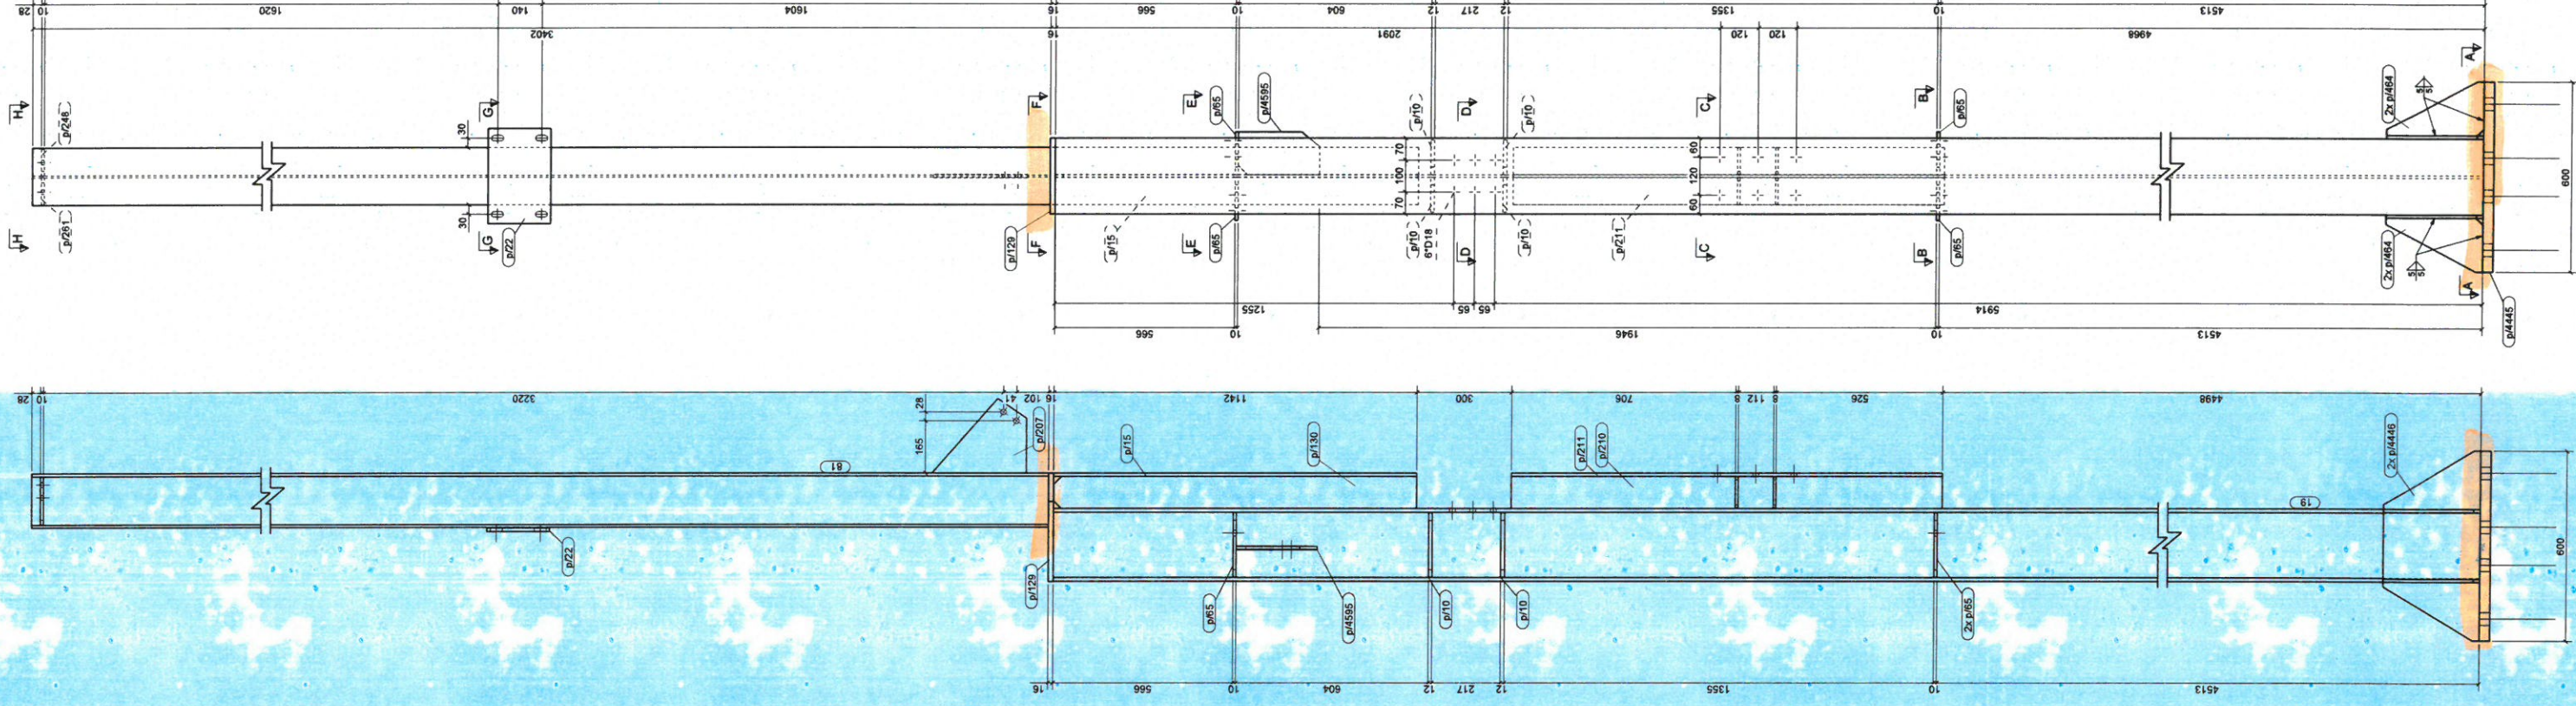

KRYSTIAN MICHNIEWICZ
Chciwandy
CERT. VT, PT POZIOM 2
Nr IC/NDT/4546 WG PN-EN ISO 9712
nadane przez IS Gliwice

[illegible]

PRACOWNIA PROJEKTOWANIA
I USŁUG INWESTYCYJNYCH ALFA

ALFA

PRACOWNIA
PRACOWNI

+48 78 1520971, www.alfaplan.pl

58-225 ŁÓDŹ, ul. ŁÓDZKA 15
Spółka z s.n. Spółka z ograniczoną odpowiedzialnością

**PRZEBUDOWA BUDYNKU HANDLOWEGO
BIELSKO BIAŁA
UL. WARSZAWSKA 180**


