


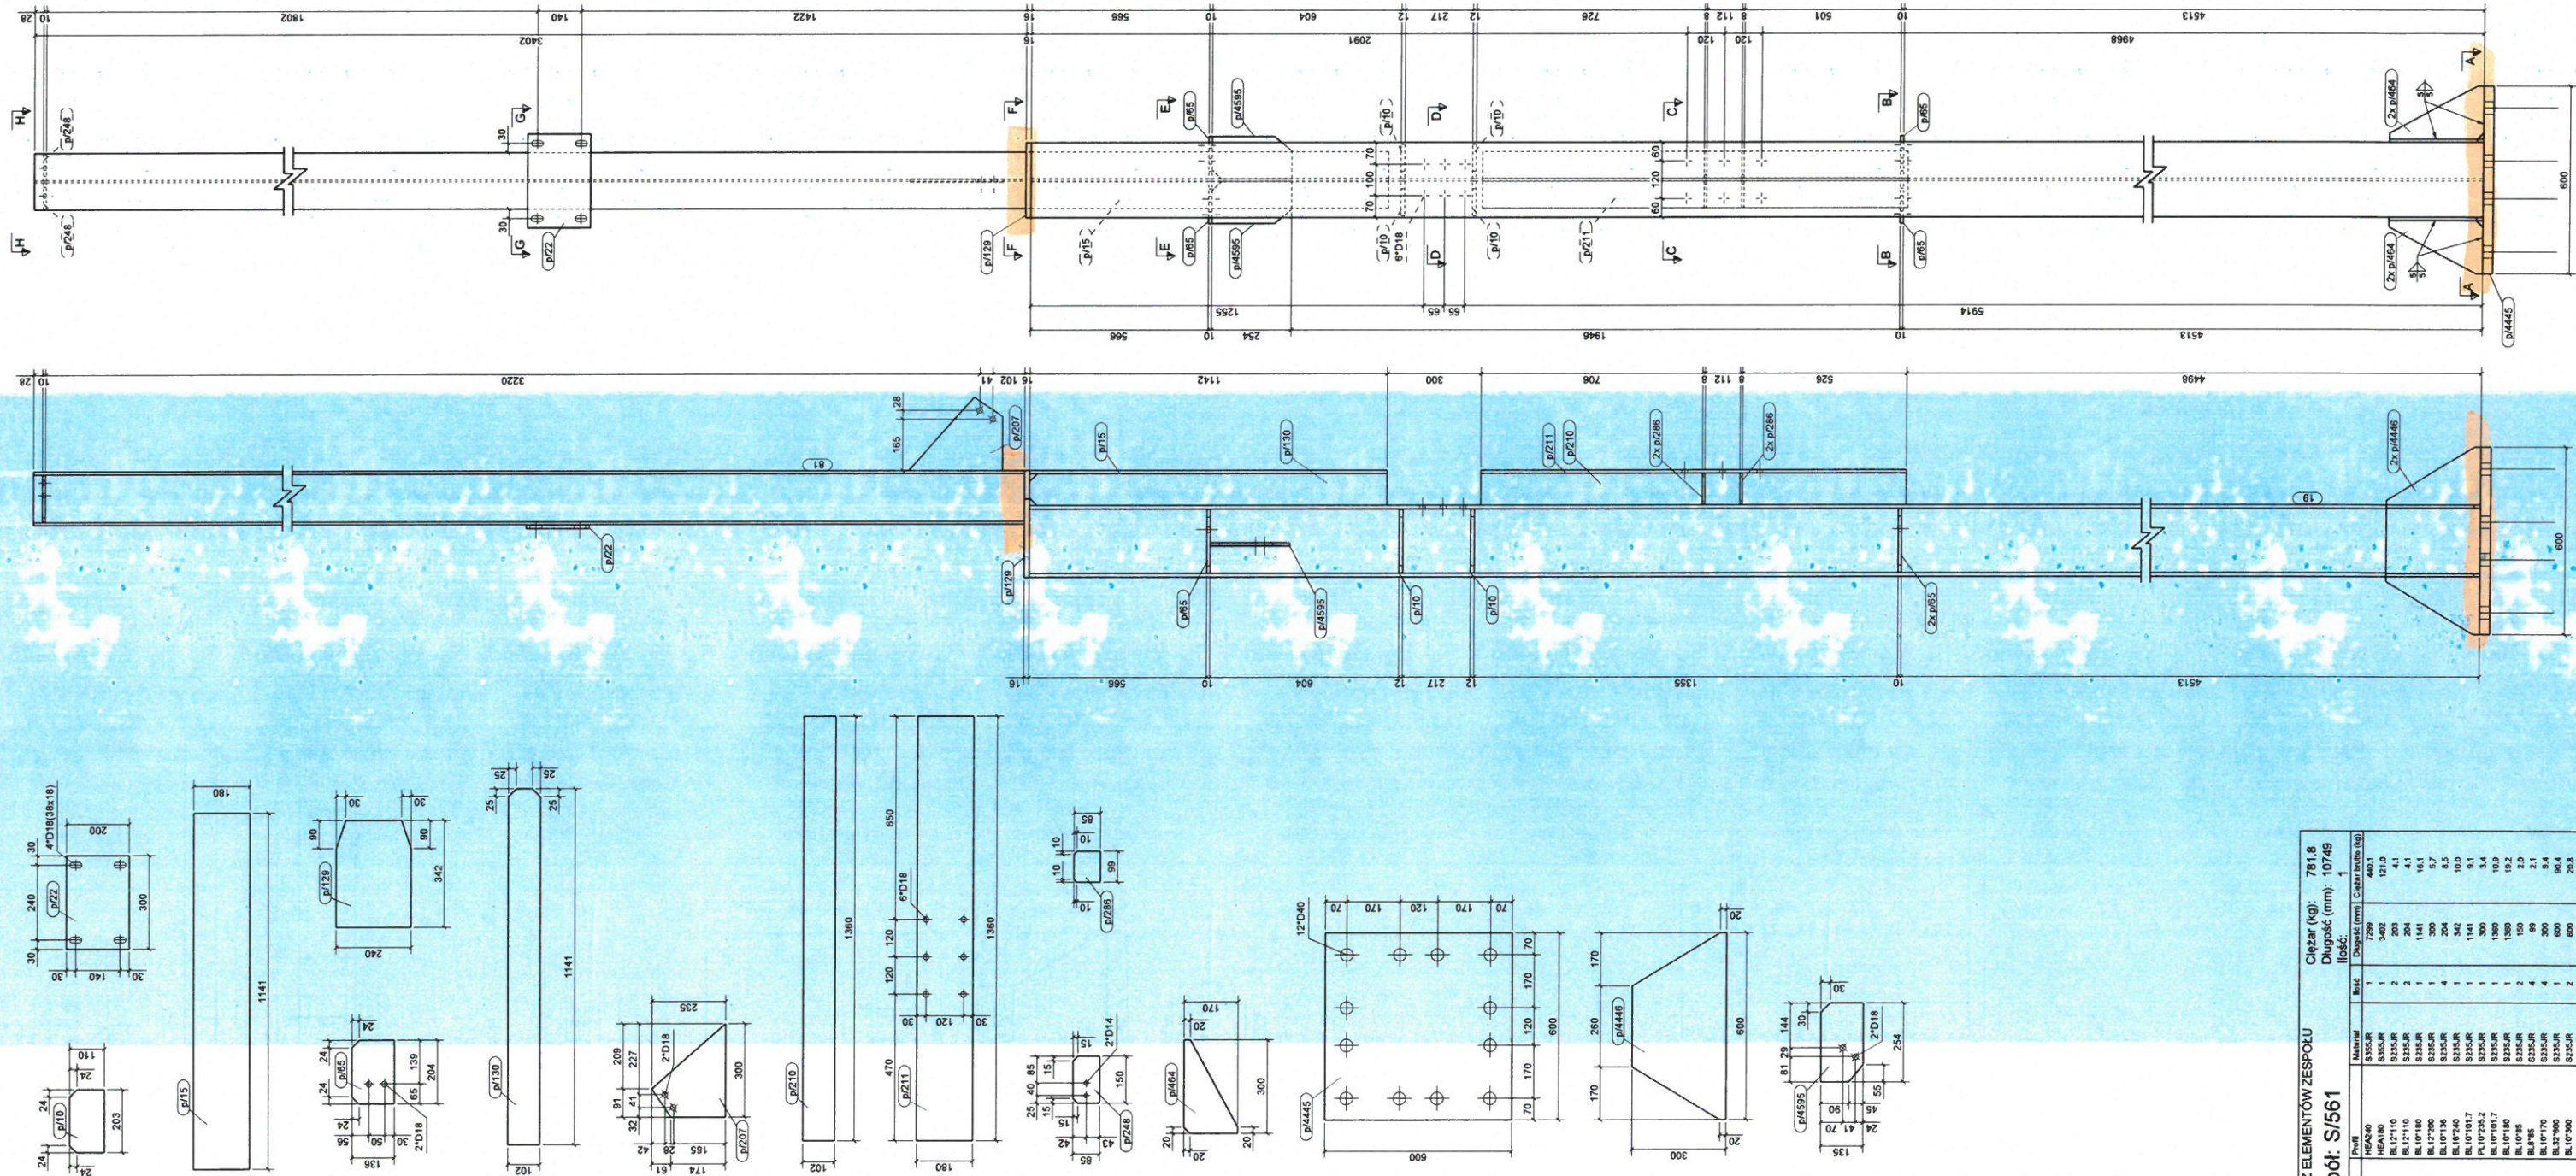

KRYSTIAN MICHNIEWICZ
CERT. VT, PT. POZIOM 2
Nr IC/NDT/4546 WG PN-EN ISO 9712
nadane przez IS Gliwice

UWAGI:

1. WSZYSTKIE SPORY NIEOPISANE WYKONAĆ JAKO PACHMINOWE.
2. ELEMENTY WYKONAĆ ZE STALI WG LISTY MATERIAŁOWEJ - 0.8 DLA DWUSTRONNYCH
3. ELEMENTY WYKONAĆ ZE STALI WG LISTY MATERIAŁOWEJ - 0.7 DLA JEDNOSTRONNYCH
4. WYKONAWCA JEST ZOBOWIĄZANY SPRAWDZIĆ WSZYSTKIE WYMAGI PRZED ROZBUDOWĄ PRAC BUDOWLANIACH, RÓŻNICE W WYSOKOŚCI POMIARKACH ORAZ WSZELKIE ROZBUDOWY ZMIANY MUSZĄ BYĆ WYJASNIONE.

[illegible]

Element	Profil	Materiał	Średa	Długość (mm)	Gęstość (kg)
19	HEA240	S355JR	1	7299	440,1
81	HEA180	S355JR	1	3402	121,0
p10	BL12*110	S355JR	2	203	4,1
p11	BL12*110	S355JR	2	294	4,1
p12	BL12*110	S355JR	1	1000	16,1
p22	BL12*700	S355JR	1	1000	5,7
p85	BL10*136	S355JR	4	204	8,5
p129	BL10*250	S355JR	1	342	10,0
p130	BL10*101*1	S355JR	1	1141	9,1
p207	PL10*250*2	S235JR	1	300	3,4
p210	BL10*190	S355JR	1	1090	10,9
p211	BL10*190	S355JR	1	1300	10,9
p248	BL10*185	S355JR	2	150	2,0
p266	BL10*85	S355JR	4	69	2,1
p464	BL10*170	S355JR	4	300	5,4
p465	BL12*900	S355JR	1	600	90,4
p466	BL12*900	S355JR	1	600	20,8
p495	BL10*135	S355JR	2	204	8,5