

KRYSTIAN MICHNIEWICZ
Krzysztof Michniewicz
CERT. VT, PT POZIOM 2
Nr IC/NDT/4546 WG PN-EN ISO 9712
nadane przez IS Gliwice

UWAGI

1. WYKONAWCA STWORZY NIEOPISANE WYKONAĆ JAKO PACZKOWANIE
2. -0 SI DLA DWASTRONNYCH
3. -071 DLA JEDNOSTRONNYCH
4. ELEMENTY WYKONAĆ ZE STALI WŁO LISTY MATERIAŁOWE J
5. WYKONAWCA JEST ZOBOWIĄZANY SPRAWDZIĆ WSZYSTKIE ROZMIARY I WYKONAĆ PRAC BUDOWLANIACH
6. ROZMIAR I WYKONAWCA MUSI BYĆ WYKONANE
7. Z PROJEKTANTEM PRZED ROZPOCZĘCIEM PRAC BUDOWLANIACH

**PRACOWNIA PROJEKTOWANIA
I USŁUG INWESTYCYJNYCH ALFA**



Siedziba i biuro: Spółka z ograniczoną odpowiedzialnością
59-270 LECNICA, ul. ŁOBIEŃSKA 18
+48 79 6262971 www.pwalf.pl
pracownia@pwalf.pl

ALFA
PRACOWNIA

**PRZEBUDOWA BUDYNKU HANDLOWEGO
BIELSKO BIAŁA
UL. WARSZAWSKA 180**

IMI I NACHODZĄ		PODPISE
PROJEKTANT		
OPINIONOWUJĄCY		
mgr inż. Jacek Kadecki		
OPINIONOWUJĄCY		
mgr inż. Andrzej Popiel		


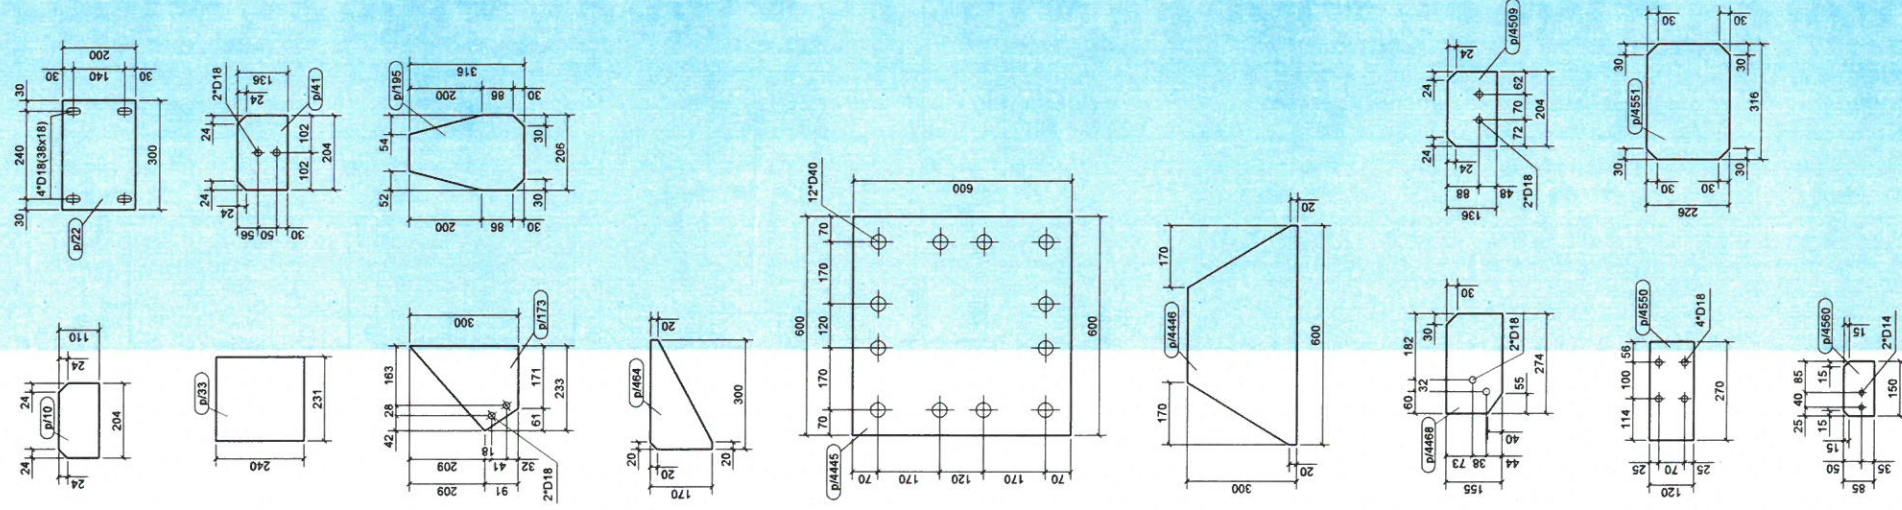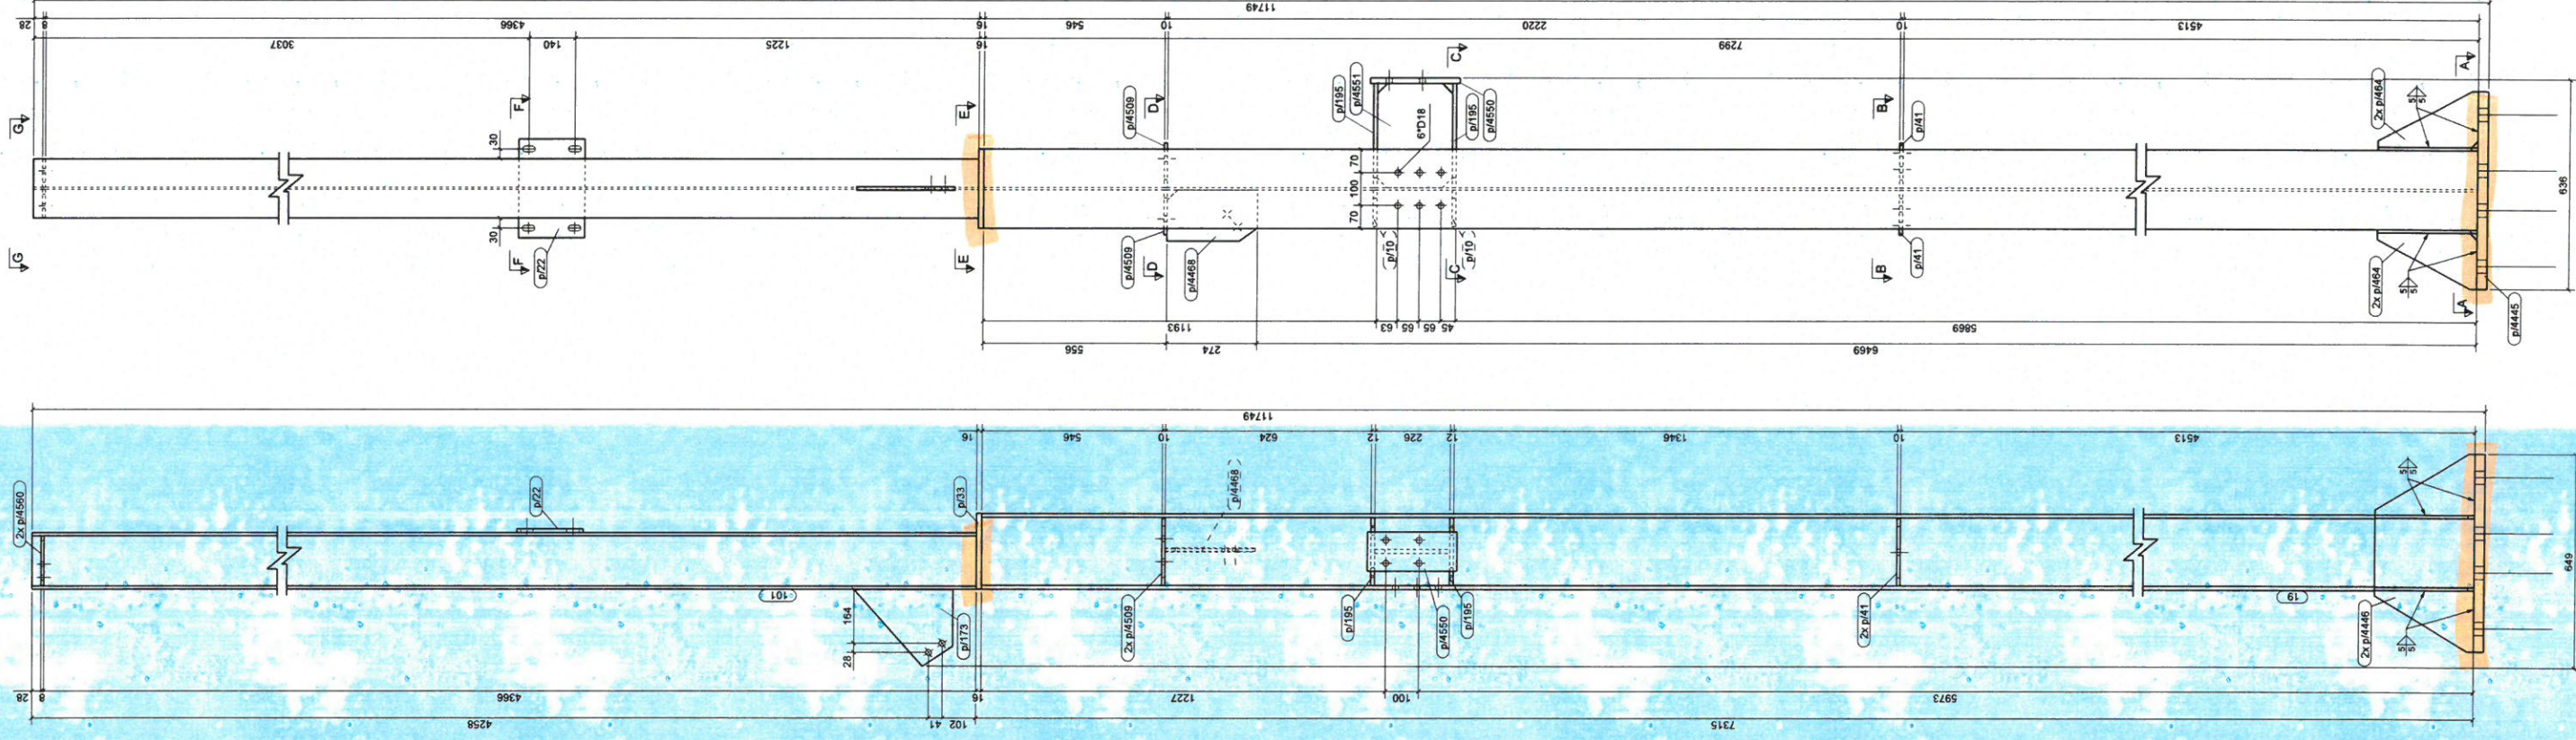

Element	Profil	Materiał	Średn.	Długość (mm)	Ciężar (kg)	Wzrost (mm)
18	HEAT240	S355JR	1	798	460,1	771,3
101	HEAT180	S355JR	1	4462	158,5	1149
p10	BL17110	G235JR	2	204	4,1	
p22	BL17200	G235JR	1	300	5,7	
p33	BL16230	G235JR	1	240	6,9	
p41	BL10716	G235JR	2	204	4,3	
