
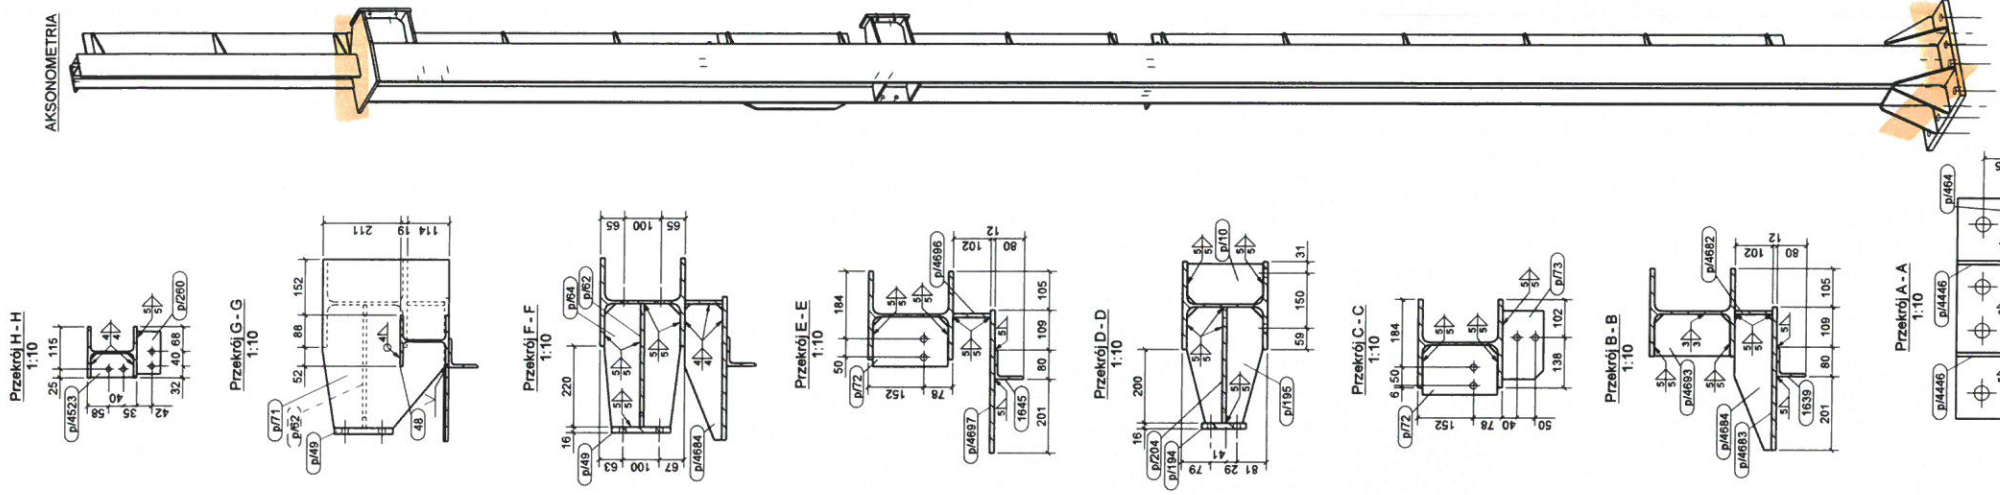


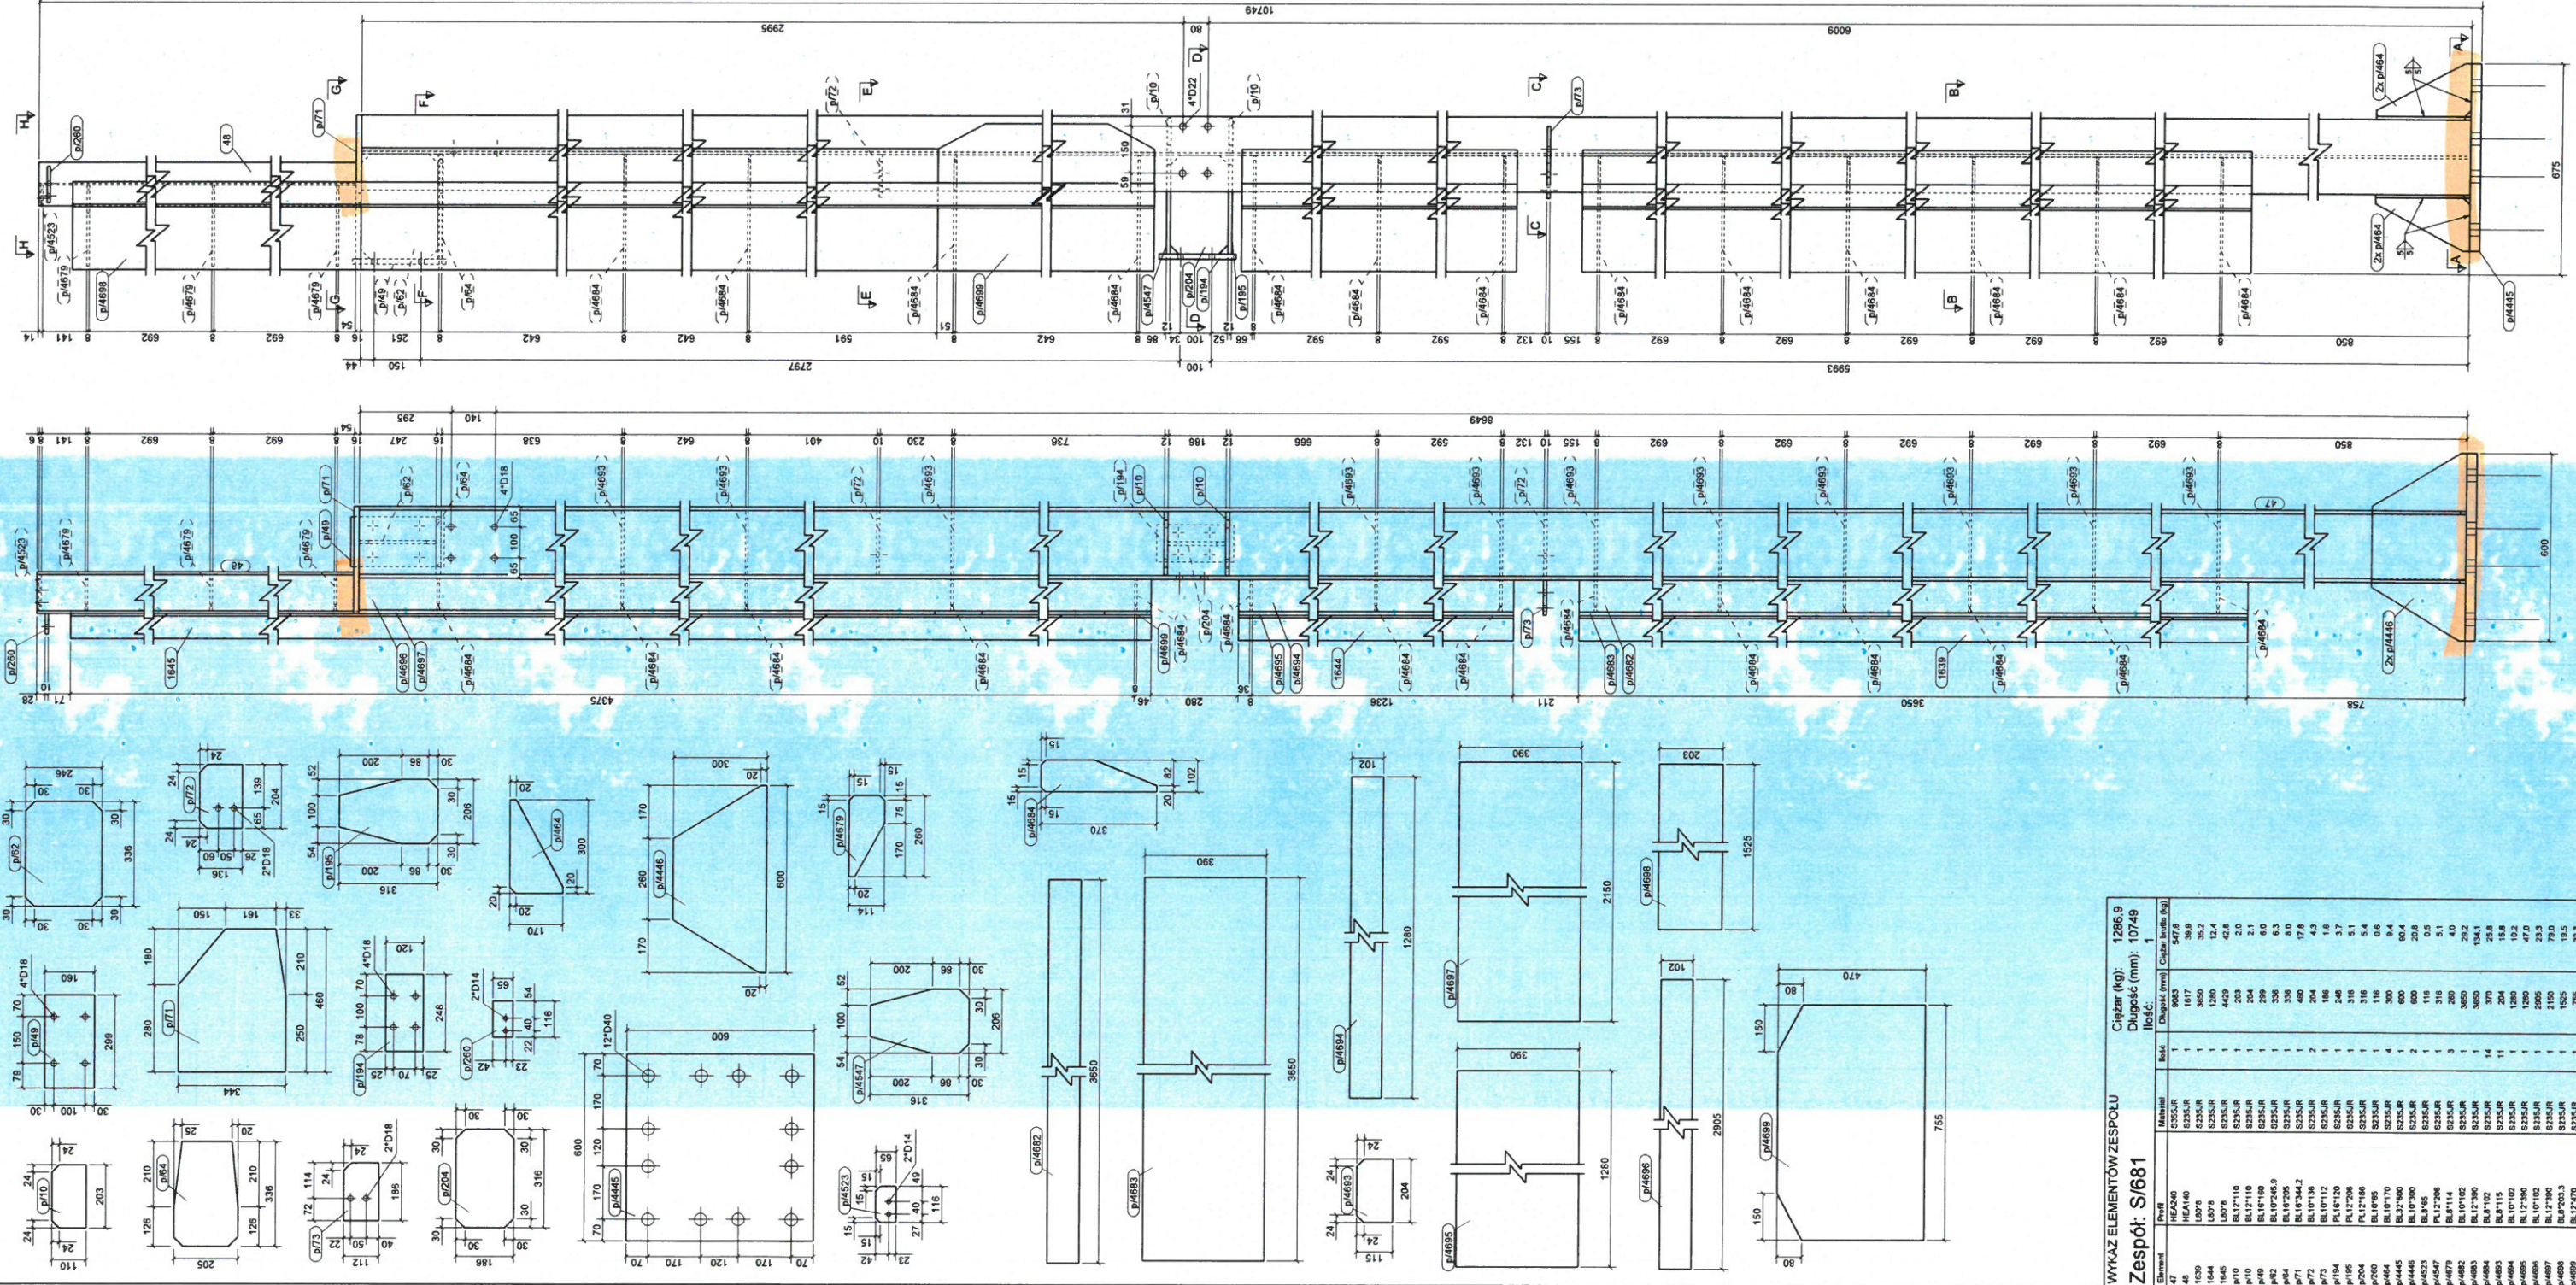

AKSONOMETRIA

KRYSTIAN MICHNIEWICZ
GERT. VI, PT POZIOM 2
Nr IC/ND/74546 WG PN-EN ISO 9/12
nadane przez IS Gliwice

UWAGI:
1. WYKONANIE PRAC W ZAKRESIE PROJEKTOWANIA I WYKONANIA PRAC BUDOWLANYCH


PRZEBUDOWA BUDYNKU HANDLOWEGO
BIELSKO BIALA
UL. WARSZAWSKA 180

PROJEKTANT:
mgr inż. Daniel Mikulaniec
mgr inż. Jacek Kadecki
mgr inż. Andrzej Popiel

OPRACOWUJĄCY:
mgr inż. Jacek Kadecki
mgr inż. Andrzej Popiel

BRANŻA:
SLUP S/681

KONSTRUKCJA:
SLUP S/681

STADIUM:
V-23

DATA:
25-06-24

SKALA:
1:10 1:20 K9/219

WZGLĘDNY:
V-23

WZGLĘDNY:
V-23

WYKAZ ELEMENTÓW ZESPOŁU				Ciężar (kg): 1286,9		Długość (mm): 10749	
12							