


[illegible]

Rygiel B8
+ 45 Power
Rygiel
Od Stupa
0% Rygiel
+ 111 kila dachu

Handwritten signature: *Handwritten signature*

[illegible][illegible]

BIELSKO-BIAŁA

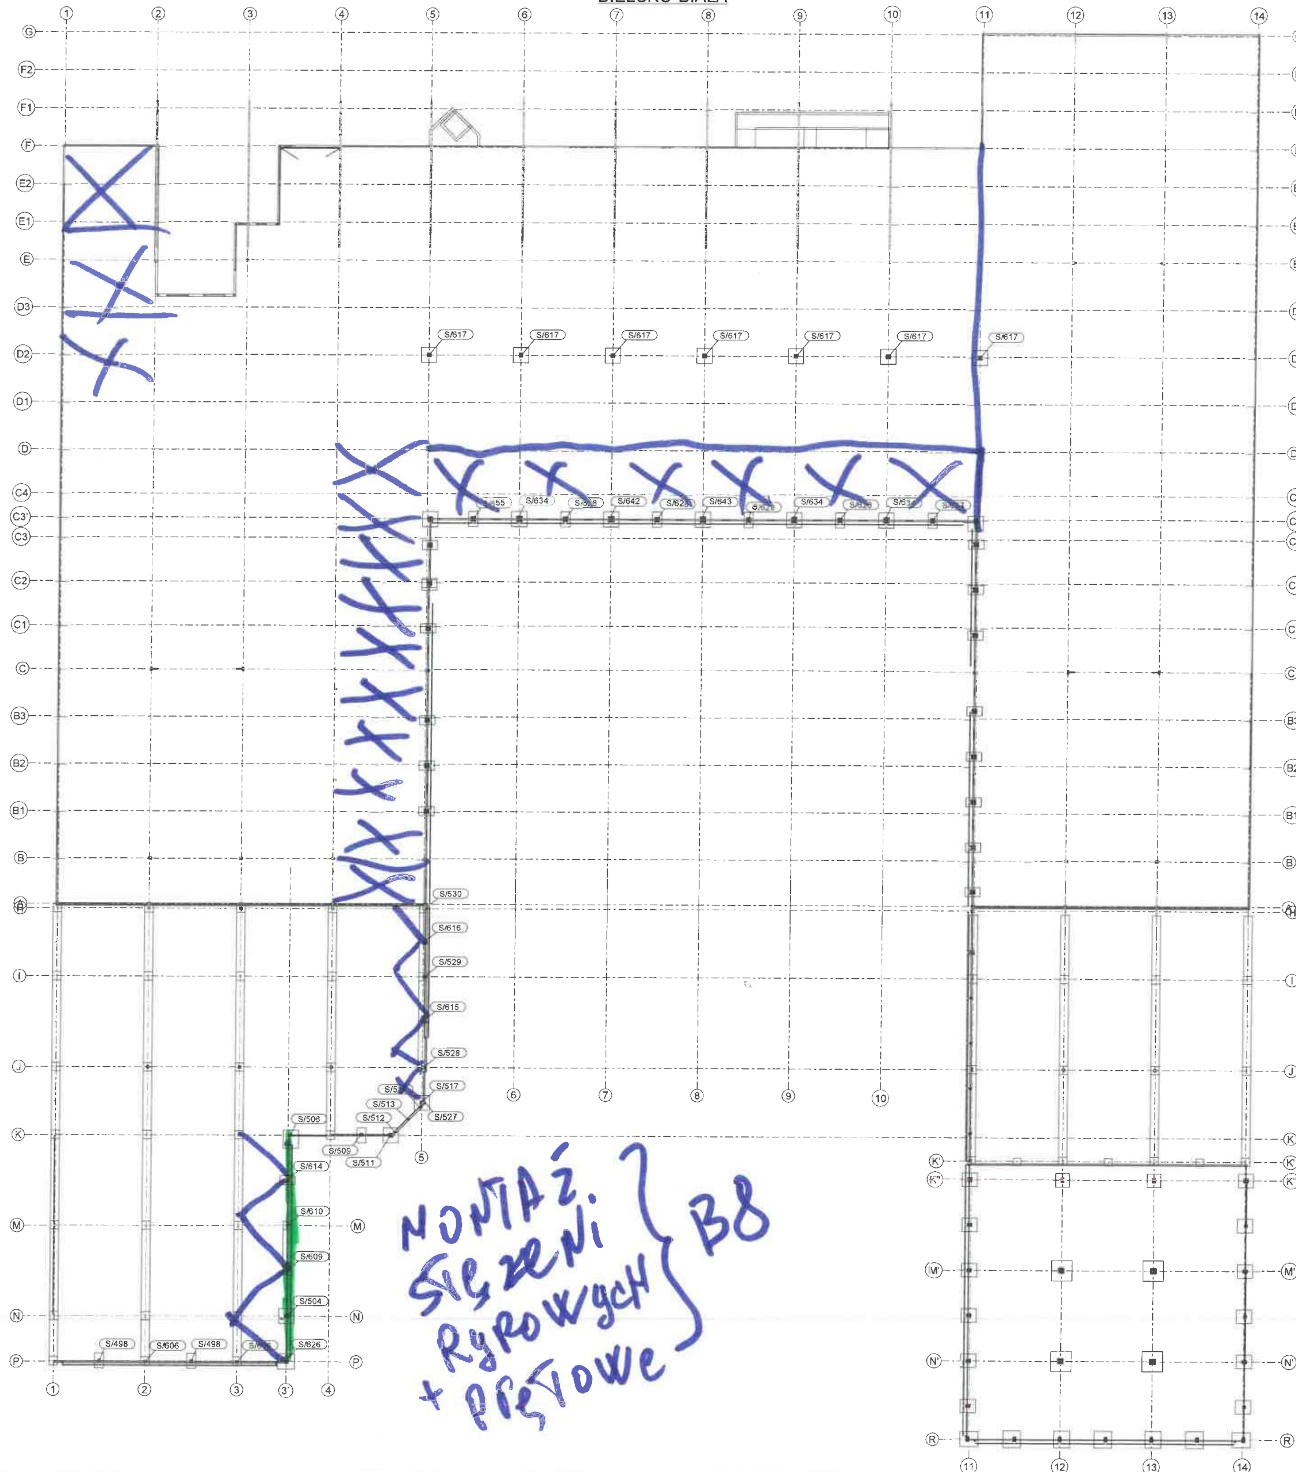

Ćwierć
B8.


Montaż
się ze ni
Ryrowych
+ przeto

Handa

1. BUDOWA KONSTRUKCJI STALOWEJ

PRACOWNIA PROJEKTOWANIA I USŁUG INWESTYCYJNYCH ALFA	
PRACOWNIA	
PRZEBUDOWA BUDYNKU HANDLOWEGO BIELSKO-BIAŁA UL. WARSZAWSKA 180	
INSTRUMENT	PROJEKT
PROJEKTANT	mgr inż. Daniel Mikutaniec
OPRACOWANIE	
ROZMIESZCZENIE SŁUPÓW	
WARIANT	WARIANT
V-23	PW
SKALA	1:340
DATA	0/XXX
WZDRAŻENIE PRACOWNI PROJEKTOWANIA I USŁUG INWESTYCYJNYCH ALFA	

BIELSKO-BIAŁA

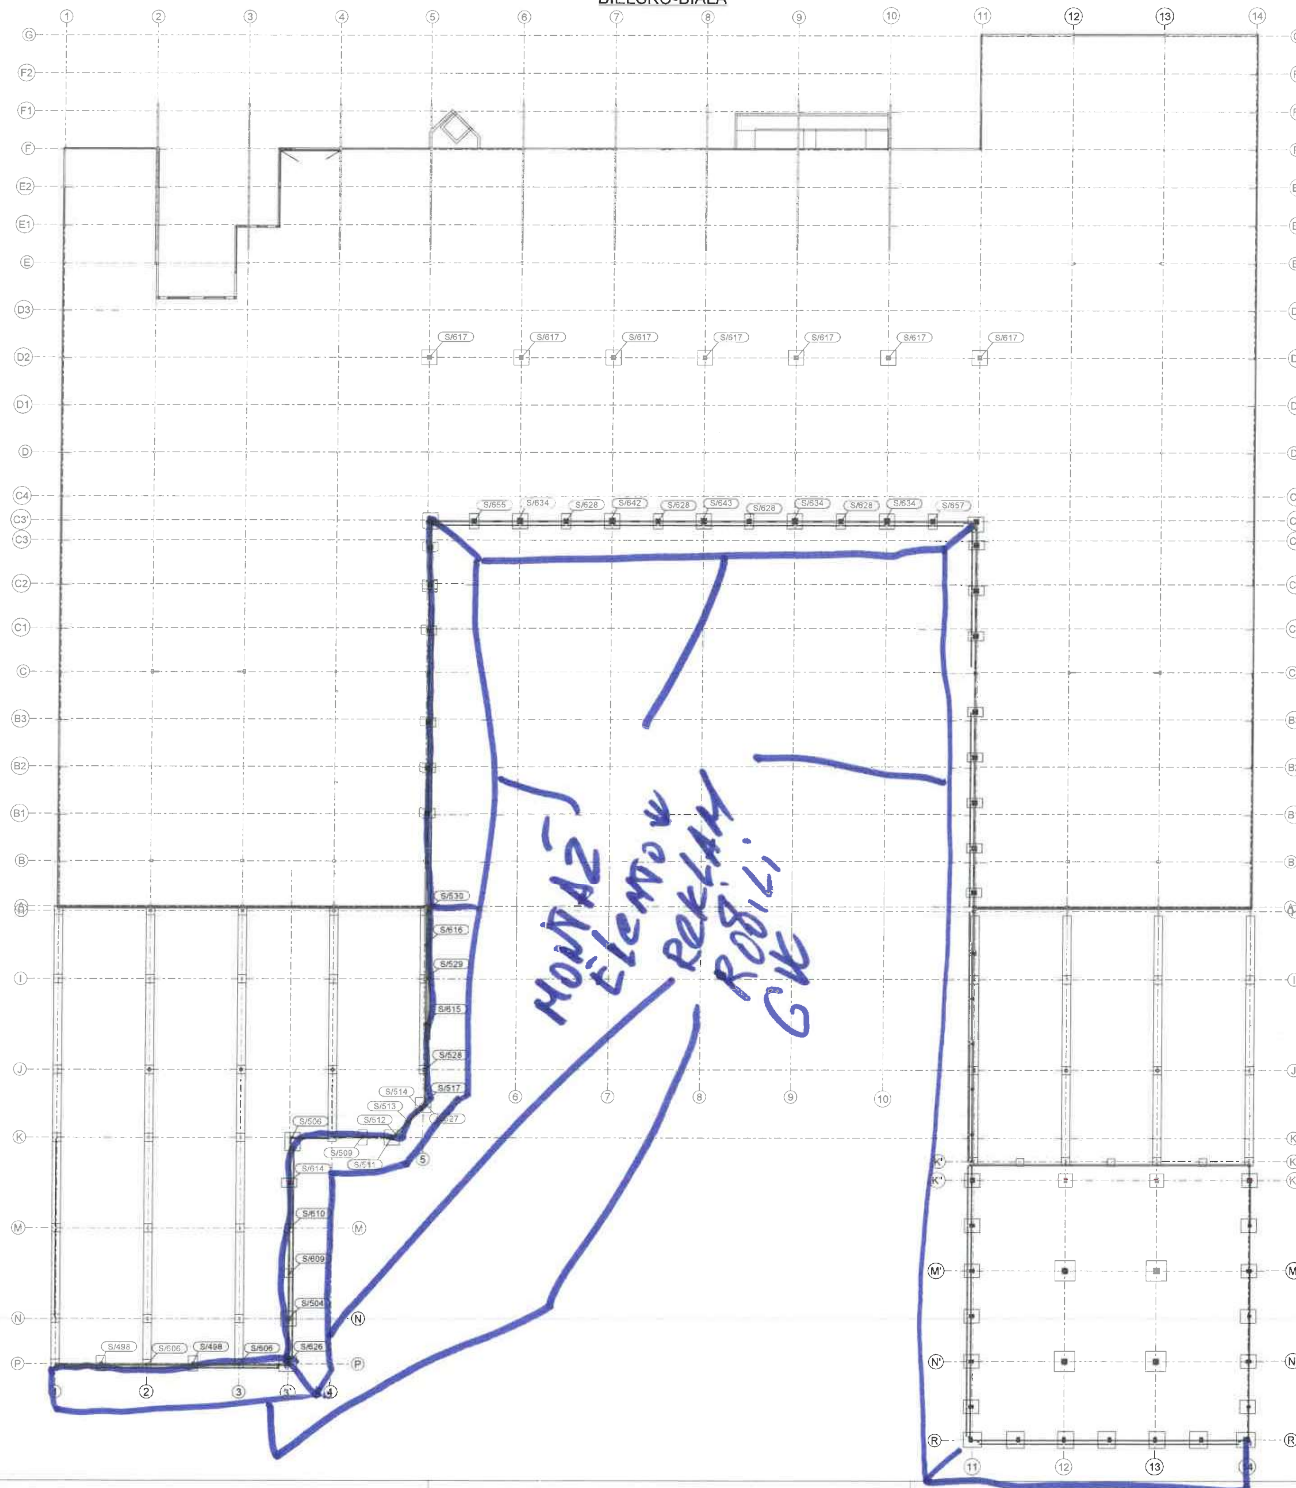

Monika

1. KLASA KONSTRUKCJI ŚCIANOWYCH
2. KLASA KONSTRUKCJI STROPÓW
3. KLASA KONSTRUKCJI PRACOWNI

PRACOWNIA PROJEKTOWANIA IUSTYLIA INWESTYCJI WITC-ALFA ul. Warszawska 180 44-100 Bielsko-Biala tel. 033 855 11 11 e-mail: biuro@witc-alfa.pl		ALFA PRACOWNIA
PRZEBUDOWA BUDYNKU HANDLOWEGO BIELSKO BIALA UL. WARSZAWSKA 180		
WITC-ALFA mgr inż. Daniel Mikutaniec uprawnienia budowlane do projektowania w specjalności konstrukcyjno-budowlanej nr 19630/2012	POBUD	
OPRACOWAŁ: mgr inż. Daniel Mikutaniec	OPRACOWAŁ: mgr inż. Daniel Mikutaniec	
ROZMIESZCZENIE SŁUPÓW		KONSTRUKCJA
KOD PROJEKTU V-23	STADIUM PW	DATA 01.04.2017
SKALA 1:340	NR RYS. 0/XXX	WSKAZANIE W RYSIE
V-23_PW_UL_01_ROZMIESZCZENIE_SŁUPÓW_001		

Handwritten signature: *Handwritten signature*

UNWAGI:
1. KLASA KONSTRUKCJI STALOWEJ
EXCZYN PŁYN 109B1 – w A1 2012 /Apt/ 341409-
3. KONSTRUKCJE ZABEZPIECZENIA ANTYKOROZYJNE PRZECIŻALOWANIE
ZESTAWEM FASZY I WODNY PRODUKTU PRZYJMUJĄC KAT. KOROZYJNOŚCI C2.
POWIERZCHNIE OCZYSZCZĄ DO STOPNIA S245 wg PN-ISO 8501-2
4. KOLOR WYGOTOWCZYCH INWESTORA

PRACOWNIA PROJEKTOWANIA
I USŁUG INWESTYCYJNYCH ALFA

Spółka z o.o. Siedziba w Warszawie
59-229 LEGNICA, ul. GŁÓWNA 18
+48 76 8526571 wynia.zppa.pl pracownia@zppa.pl

ALFA
PRACOWNIA

PRZEBUDOWA BUDYNKU HANDLOWEGO
BIELSKO BIAŁA
UL. WARSZAWSKA 180

IME I NAZVINO:	POSRE:
PROJEKTANT:	
mgr inż. Daniel Mikutaniec przedstawienie budowlane do projektowania bez opłat w kancelarii konstruktora z siedzibą w 51-610 Łódź 7	

OPPRACOMULACTY	
OPPRACOMULACTY	

NAZWA RYSUNKU	STRONA
ROZMIESZCZENIE SŁUPÓW	KONSTRUKCJA

10 PROJEKTU	STADIUM	DATA	SKALA	NR RYS
V-23	PW		1:340	0/XXX
NATYKAL.1033				15-REZ.1
V-23 PW N. 0 RODZIESZCZENIE SŁUPOW. 200				


MONTAZ
GW

Handwritten signature: *Handwritten signature*

UWAGI

1. KLASA KONSTRUKCJI STALOWEJ

EXC2 WG PN-EN-10901 - A1 2012 / A1 2014-06-

2. PODZIOJĄCZKI POLICZEN SŁAWNYCH C WG PN-EN 2867

3. KONSTRUKCJA ZABEZPIECZAJĄCA ANTYKOROZYJNIE PRZECI MALOWANIE

ZESTAWIENIE I ABZ JAKOŚCI PRZECI MALOWANIE KAT KOROZYJNOŚCI C7

POWIERZCHNIE OCZYSZCZANO DO STOPNIA SA2.5 WG PN-ISO 8501-2

4. KŁÓR WG WSKAZNIKÓW INWESTORA

DOKŁAD:			
PRZEBUDOWA BUDYNKU HANDLOWEGO BIELSKO BIAŁE UL. WARSZAWSKA 180			
WZNE: WYKONANO		PROJEKTOWAŁ	
mgr inż. Daniel Mikutańc			
Opracowanie dokumentacji do zgłoszenia budowy dla organizacji i nadzoru nad budową - budowlanej i inżynierskiej			
OPRACOWAŁ			
