
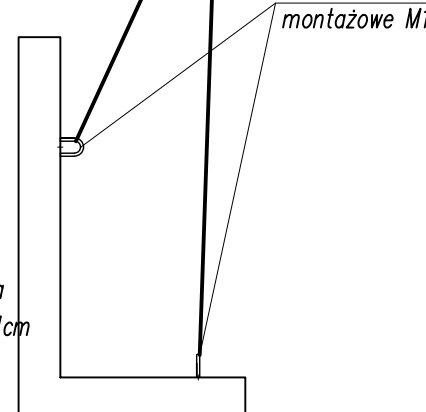
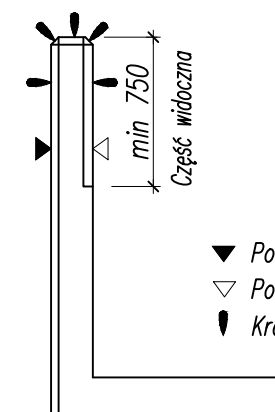


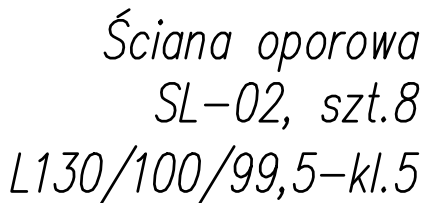

1. Pręty wymiarowane po krawędziach zewnętrznych.
2. Haki montażowe dozbrajać zgodnie z zaleceniami producenta. Haki do obrotu i rozszalowania wg wytycznych kierownika produkcji
3. Dopuszczalne zwężenie podstawy
max. 10mm na stronę.

BETON: C30/37 W8 F150
STAL: A-IIIIN (RB 500)
OTULINY: 30mm,
50mm od spodu stopy
OBJĘTOŚĆ BETONU: 0,277 m³
MASA ELEMENTU: 692,5 kg
KLASA OBCIĄŻENIA: 5.

ZESTAWIENIE STALI ZBROJENIOWEJ

Poz.	szt./el.	Opis elementu
	1	Pętla ze stali A-I $\varnothing 6\text{mm}$
	2	Otwór zalewowy $\sim \varnothing 110$
	2	Hak gwintowany płaski Rd16

–Klasy obciążeń patrz rysunek:
"Ściany oporowe–Schematy statyczne dla klas obciążenia 1 ,2, 3, 4, 5."
 –Poziom widoczności patrz rysunek
"Ściany oporowe–Warianty wykonania – poziom widoczności"
 –Dodatkowe akcesoria patrz rysunek
"Ściany oporowe–Warianty wykonania – Dodatkowe akcesoria"

WYKONAWCA
PROJEKTU:

Pracownia Projektowa Firmy BETARD
Długoleka, ul. Polna 30
tel.: 071 315 20 09

Tytuł rysunku: SL - 02