


C:\Users\tychanski\Desktop\BET0590_24 - DALDEHOG - Bielesko Biala\BET0590_24 - DALDEHOG - Bielesko Biala.dwg, SL-05, 2024-07-29 13:41:44, Użytkownika 1 (297.00 x 500.00 mm)

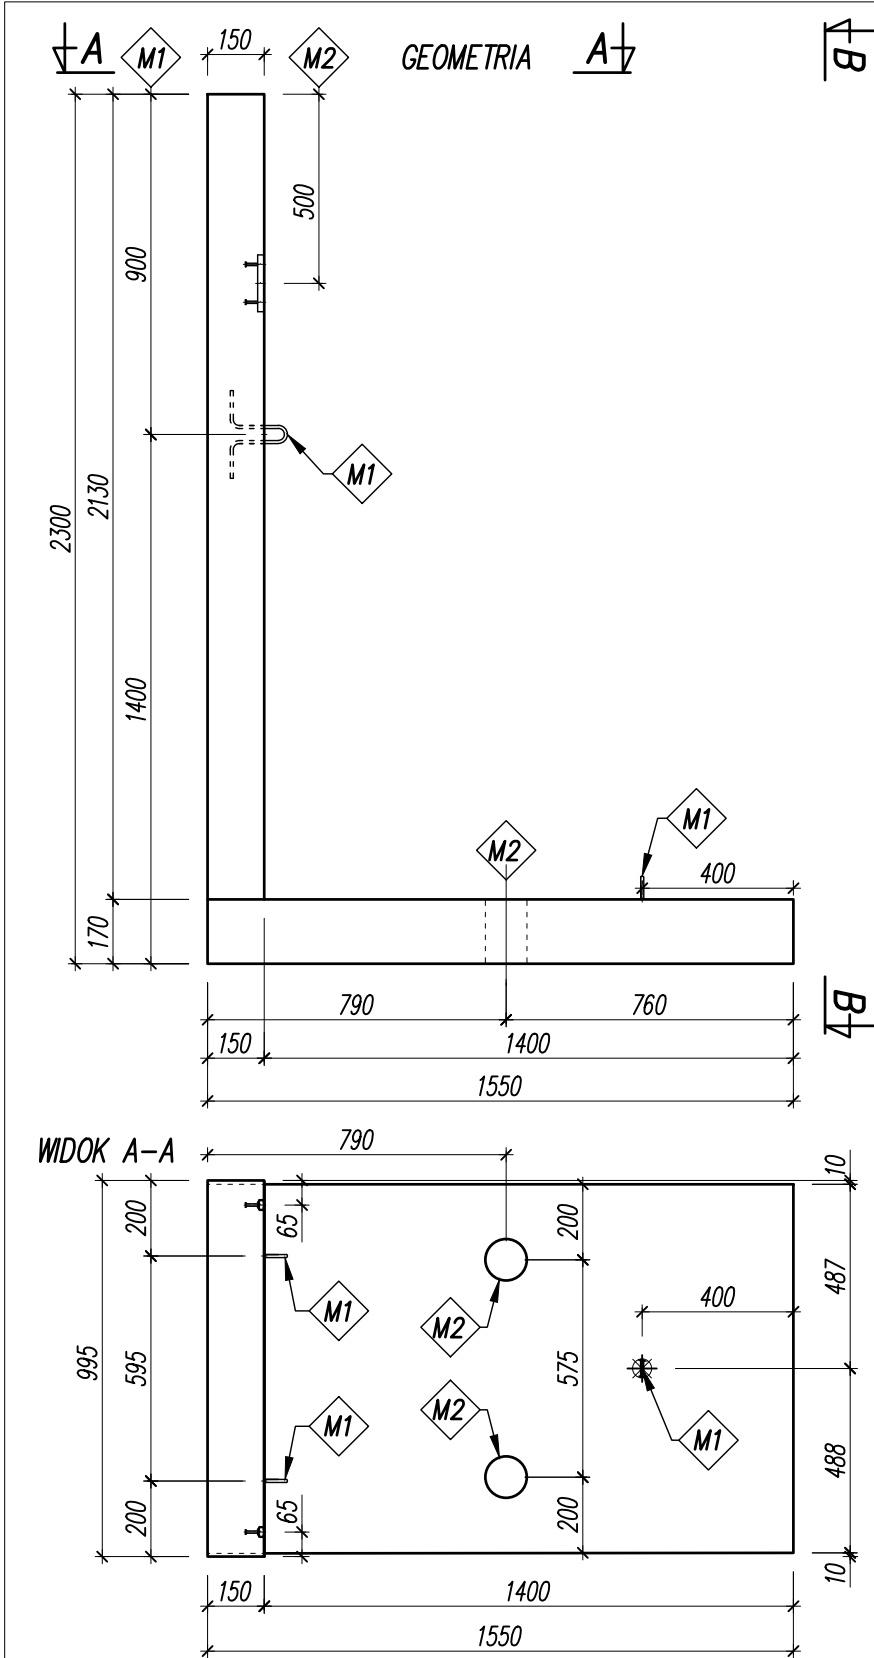

ZESTAWIENIE STALI ZBROJENIOWEJ									
Element BL15-20 L230/155/99,5	Nr pręta # /	f	Gat. stali	Ilość [szt]	Długość [mm]	A-IIIIN - łączna długość [m]			
						6	8	10	12
	1	12	A-IIIIN	7	4 080	-----	-----	-----	28.56
	2	12	A-IIIIN	2	2 430	-----	-----	-----	4.86
	3	6	A-IIIIN	23	935	21.51	-----	-----	-----
	4	8	A-IIIIN	7	780	-----	5.46	-----	-----
	5	6	A-IIIIN	7	1 900	13.30	-----	-----	-----
	6	8	A-IIIIN	8	935	-----	7.48	-----	-----
Długość łączna					[m]	34.81	12.94	0.00	33.42
Masa jednostkowa					[kg/m]	0.222	0.395	0.617	0.889
Masa łączna prętów					[kg]	7.73	5.11	0.00	29.71
						42.6			
SIATKI ZBROJENIOWE									
Nr siatki		Długość [mm]		Szerokość [mm]	pole	m. jedn.	ilość	masa	
		[mm]	[mm]						
S1	Q188	3950		935	3.69	3.01	1	11.12	
Masa łączna siatek					[kg]	11.1			
Razem stal zbrojeniowa w elemencie					[kg]	53.7			



- UWAGI:
1. Pręty wymiarowane po krawędziach zewnętrznych.
 2. Pętla ze stali gładkiej do produkcji i montażu elementu.
 3. PP_{max} – maksymalna odległość pętli od korony muru.
PP – położenie pętli < PP_{max}
 4. PW – poziom widoczności od strony stopy < $PP-5cm$

Ilość	S-szerokość	PW- poziom widoczności	Fazowanie				Szyny / poziom	
	S=		0.4	0.7	1.0	1.5	L = P	L / P /

Nazwa firmy / "BET"	ilość

ZESTAWIENIE AKCESORIÓW DO WBUDOWANIA W PREFABRYKAT

Poz.	szt./el.	Opis elementu
M1	3	Pętla ze stali A-I $\varnothing 12mm$ dla $1.0m < S < 2.0m$
M2	w/g wskazania	Szyna JTA 28/15

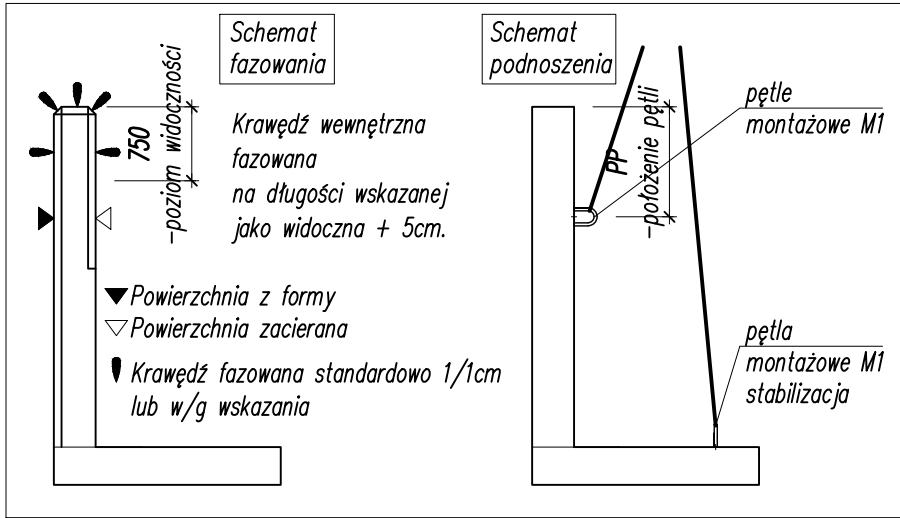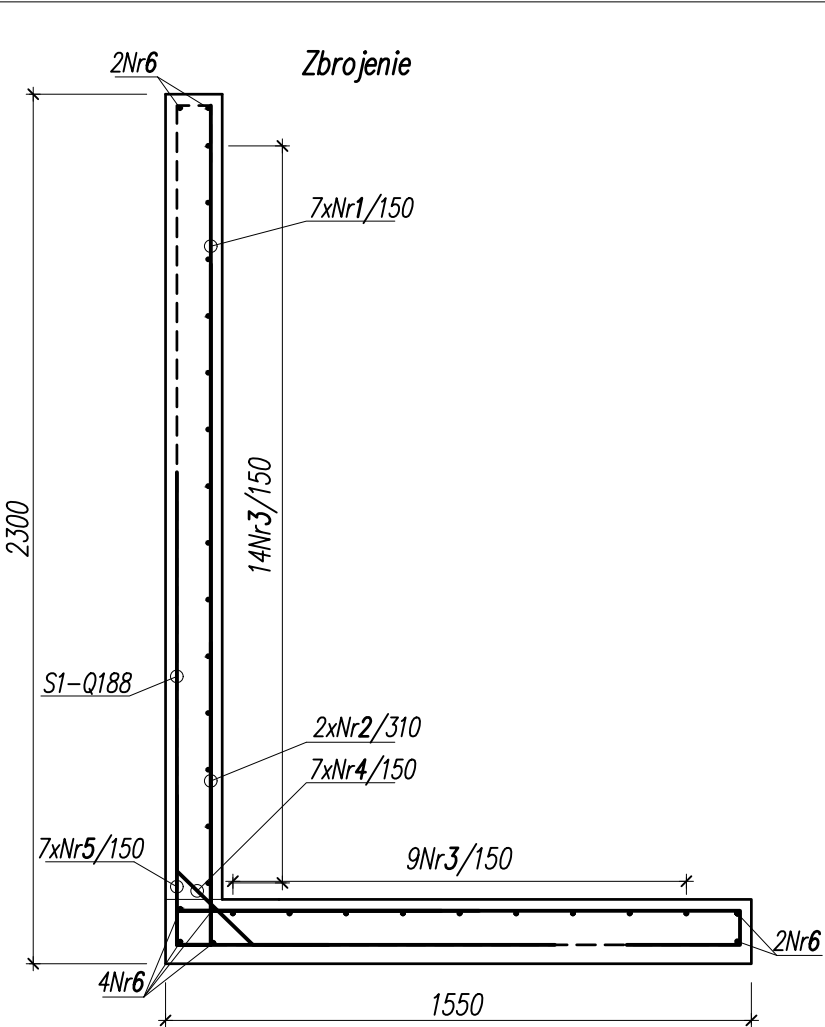

- UWAGI:
- Klasy obciążeń patrz rysunek:
 - "Ściany oporowe"**–Schematy statyczne dla klas obciążenia 1 ,2, 3, 4, 5."
 - Poziom widoczności patrz rysunek
 - "Ściany oporowe"**–Warianty wykonania – poziom widoczności" -
 - Dodatkowe akcesoria patrz rysunek
 - "Ściany oporowe"**–Warianty wykonania – Dodatkowe akcesoria" -

Ściana oporowa
SL-05, szt.1
L230/155/99,5–kl.5

WYKONAWCA PROJEKTU:	BETARD	Pracownia Projektowa Firmy BETARD Długoleka, ul. Polna 30 tel.: 071 315 20 09
Tytuł rysunku:	Ściana oporowa SL-05	SL-05