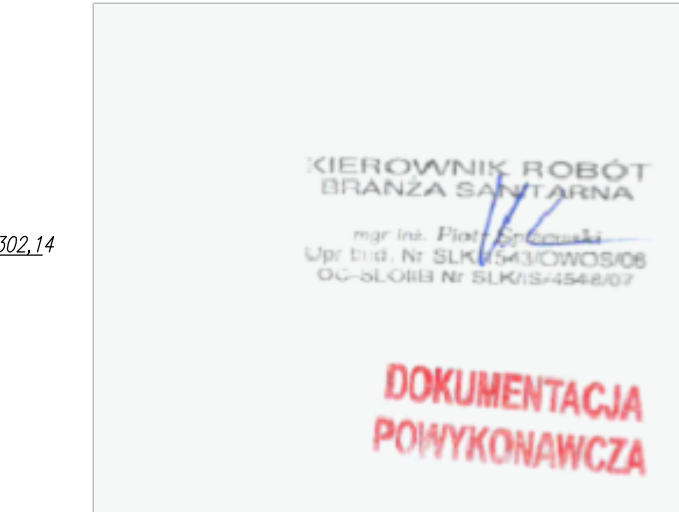


KOPIOWANIE BEZ PISEMNEJ ZGODY AUTORA ZABRONIONE PRAWA AUTORSKIE ZASTRZEŻONE

IMIE I NAZWISKO PROJEKTANTA	RODZIS
-----------------------------	--------

mgr inż. Sylwia Domańska
uprawnienia budowlane do projektowania bez ograniczeń w
specjalności instalacyjnej w zakresie sieci, instalacji i urządzeń
ciepłych, wentylacyjnych, gazowych, wodociągowych i
kanalizacyjnych nr DOŚ.0132/PBS/16

SANITARNÉ LCZ 2


ID PROJEKTU	STADIUM	DATA	SKALA	NR RYS.
V-23	PW	15.12.23	1:100/250	203/P
NAZWA PLIKU				ID REWID
V-23_PW_N_P_PROFIL INSTALACJI ZEWNĘTRZNEJ KANALIZACJI SANITARNEJ_REWA-203_PZT_IND				A