

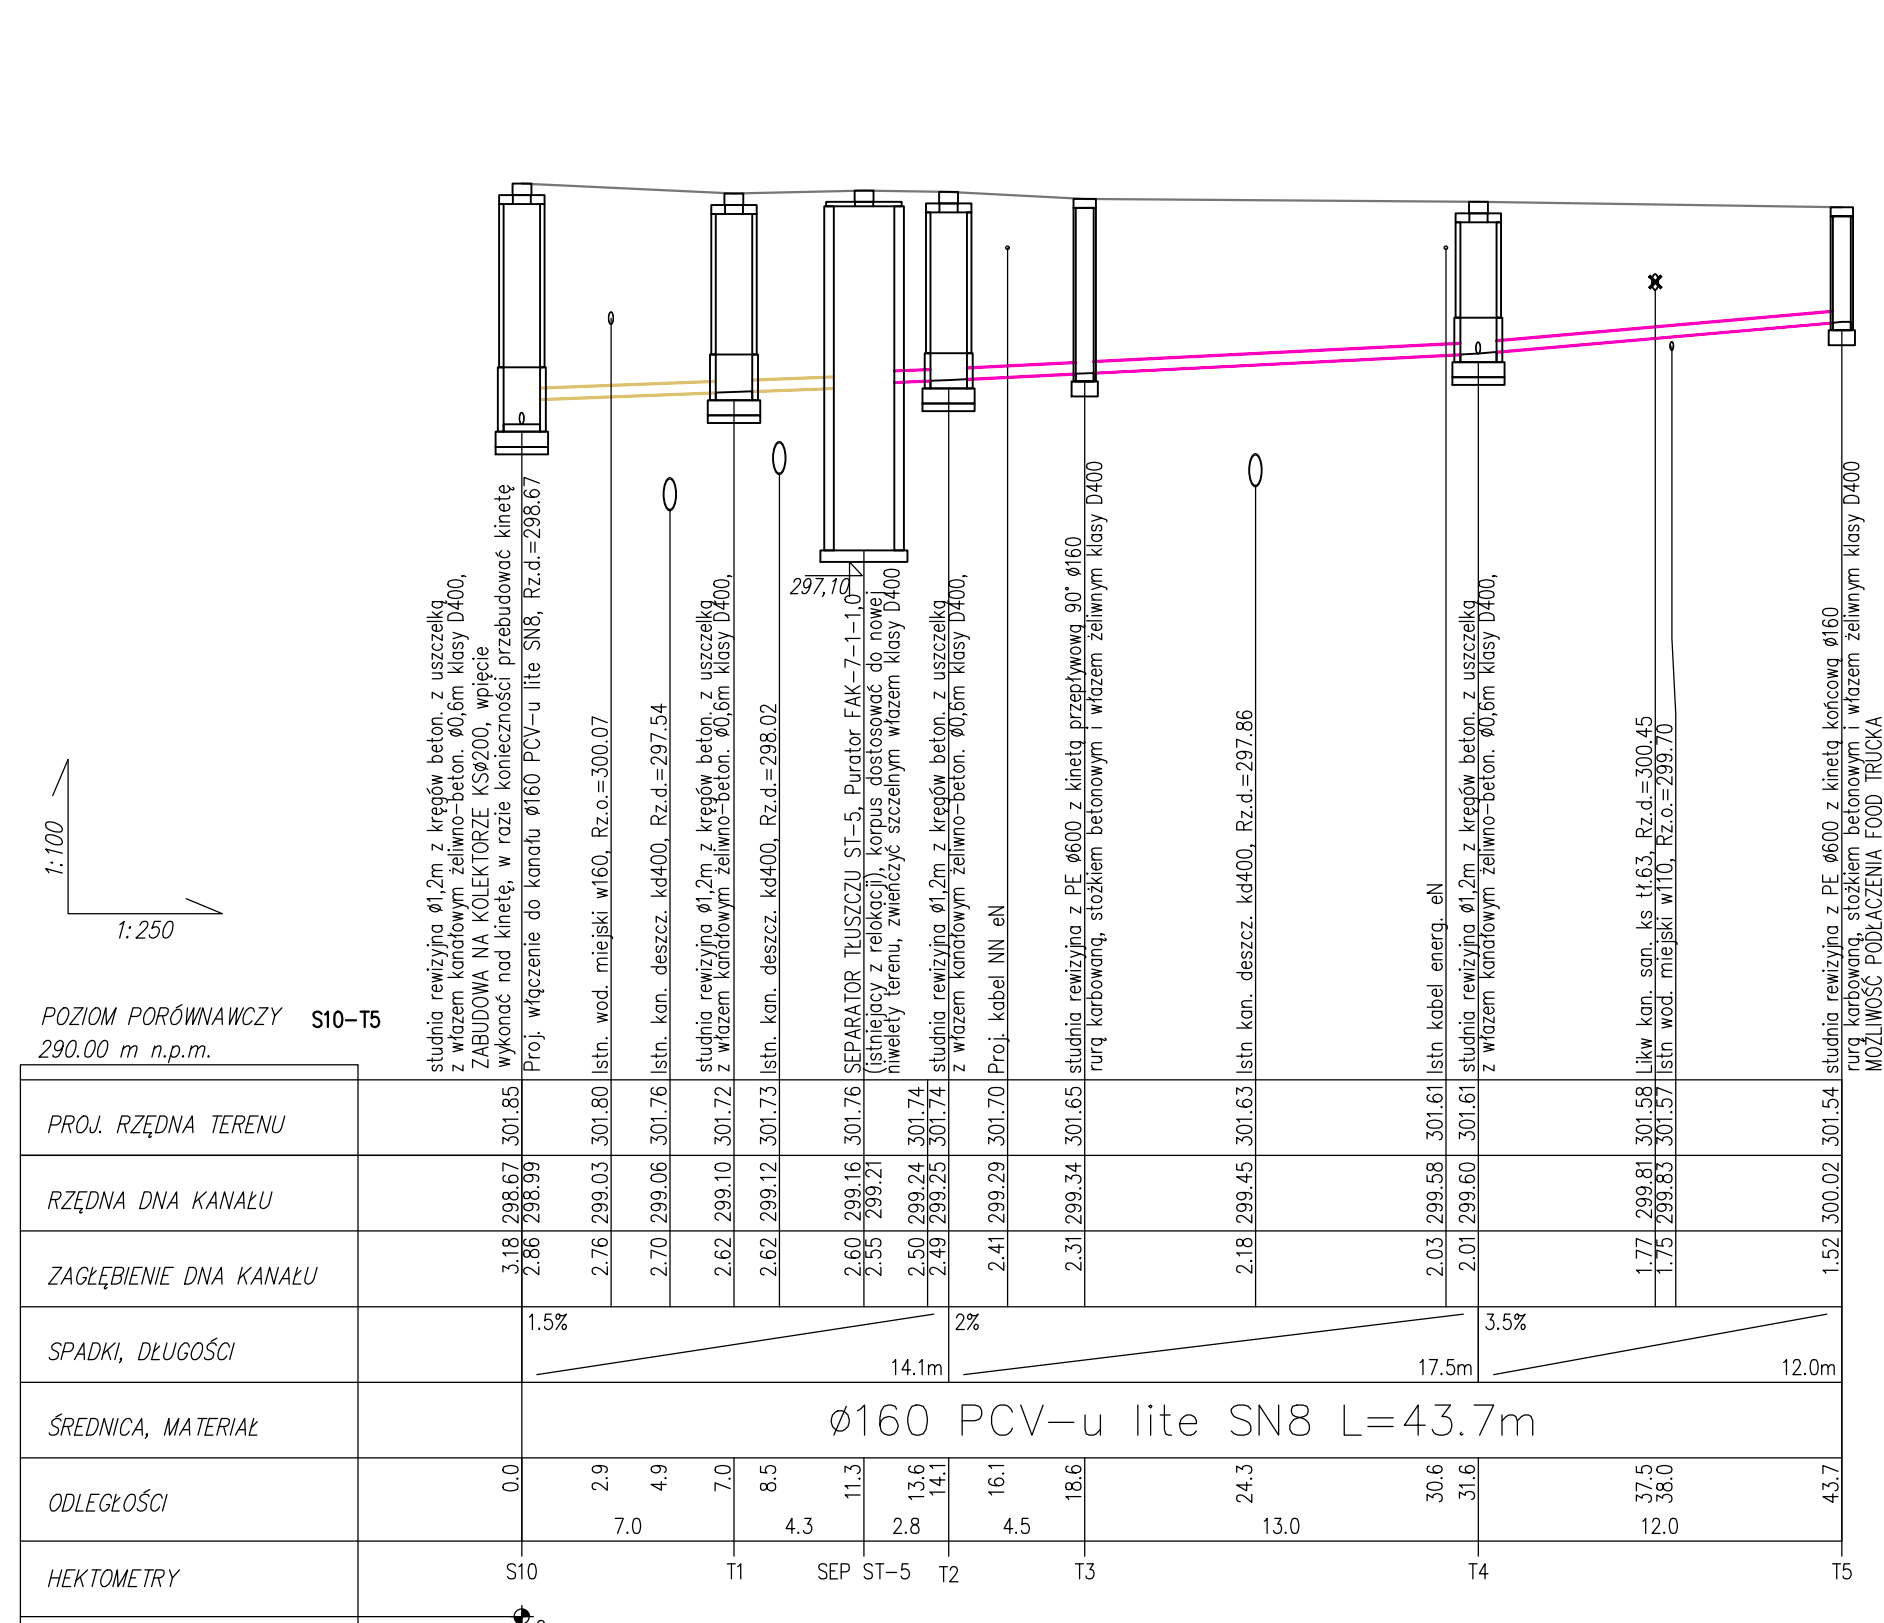
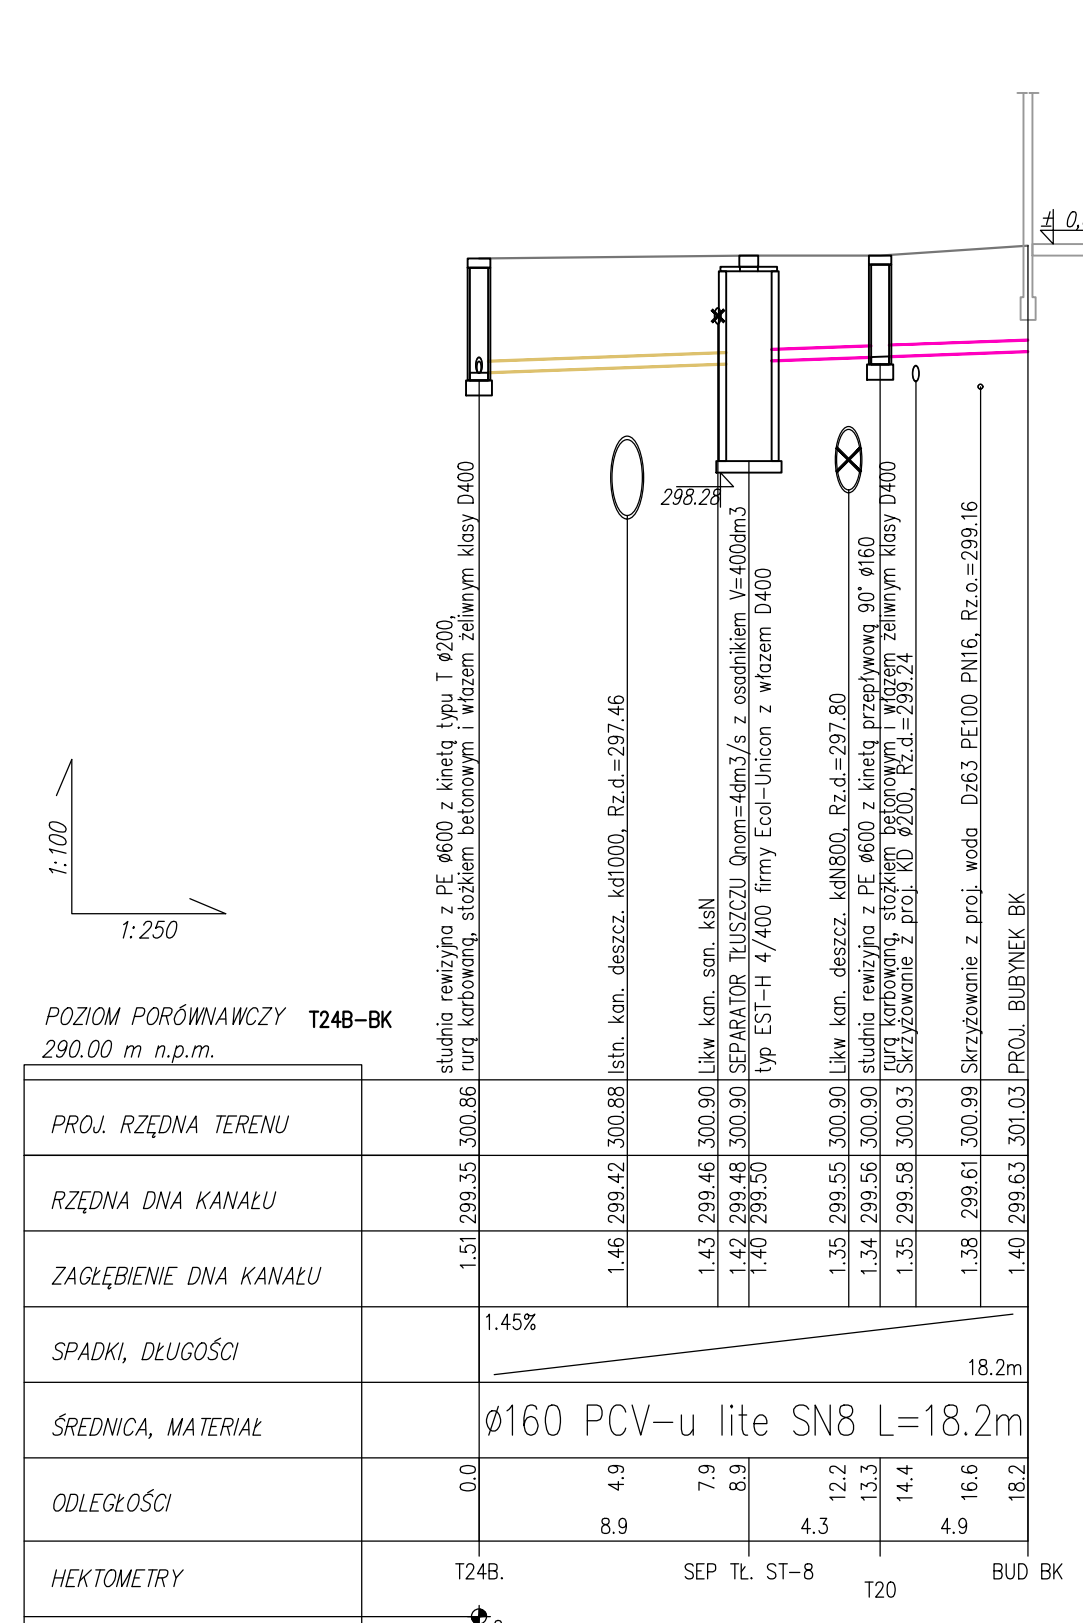
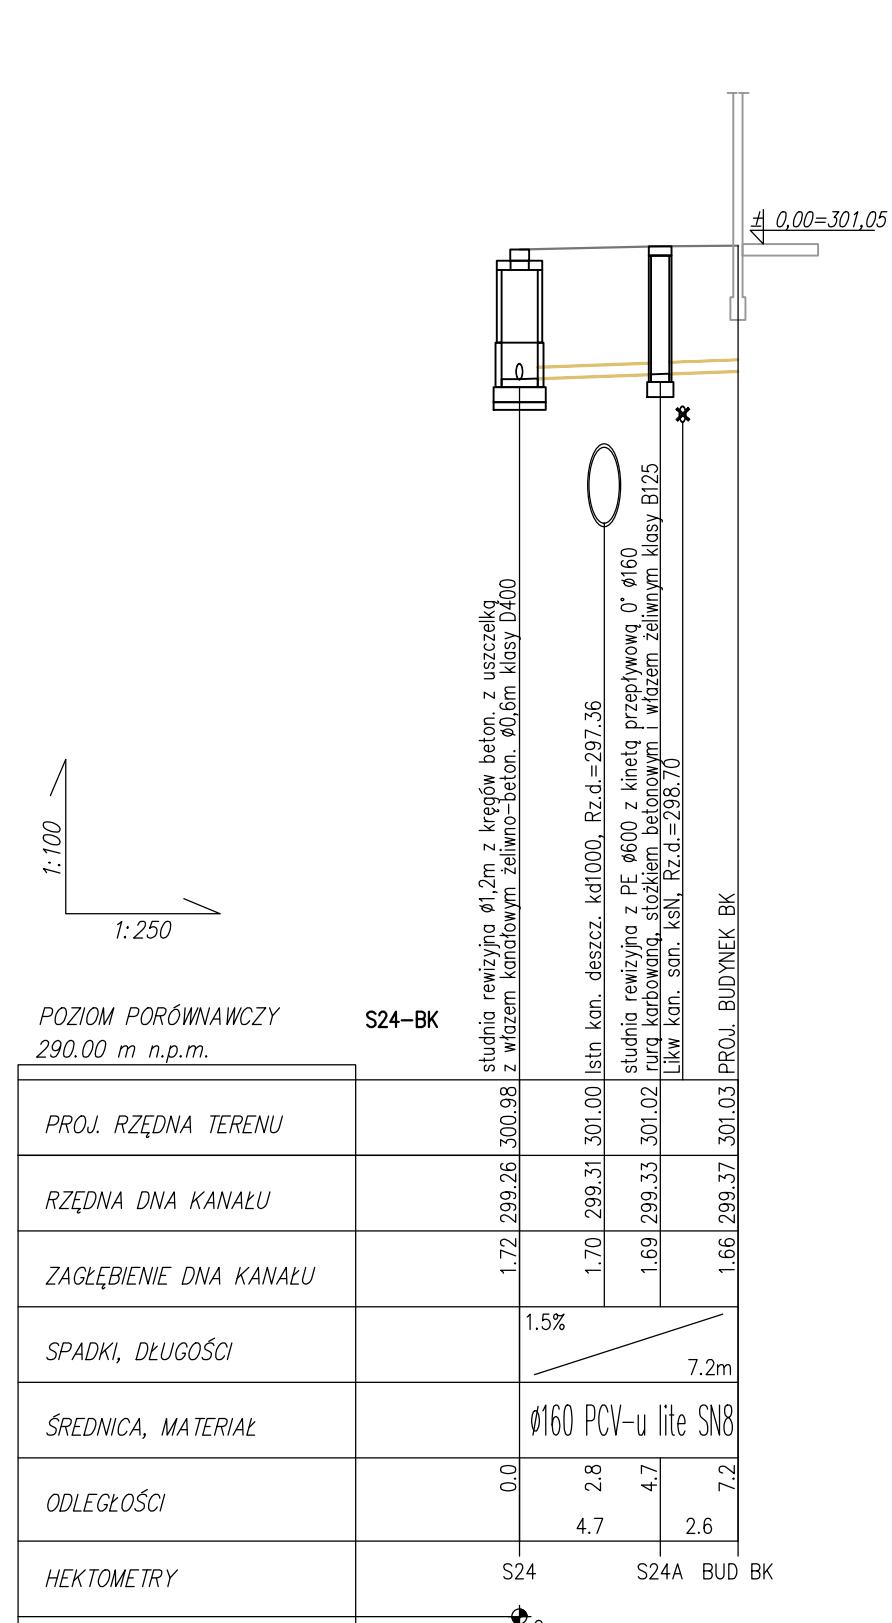


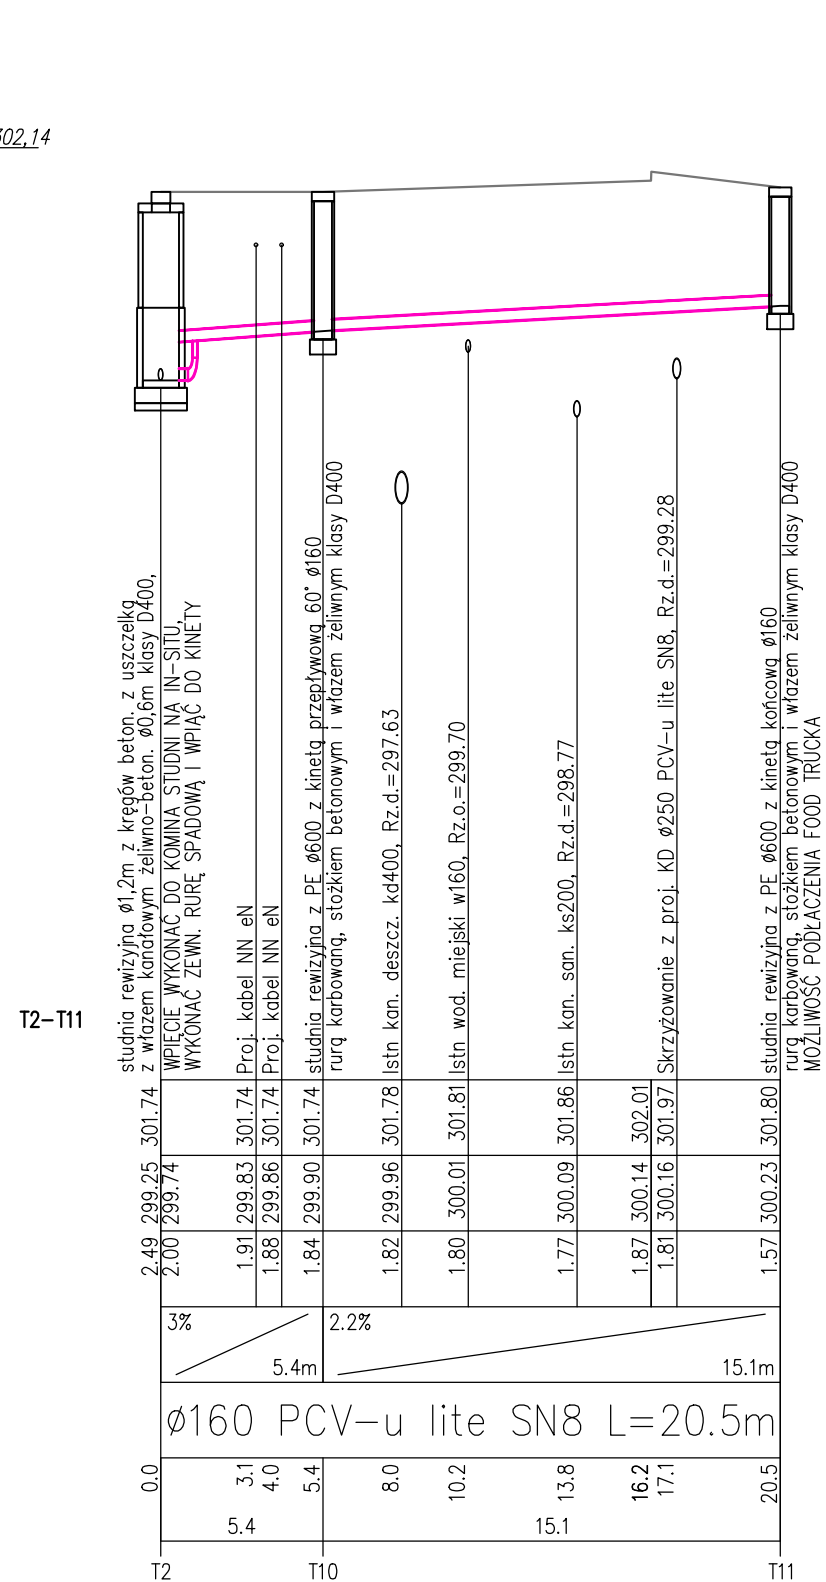

Uwaga:

1. Zagłębienie istniejących rurociągów sieniowych oraz linii kablowych określono wg wytycznych normatywnych – przez rozpoczęciem prac konieczne wykonać miejscowe odkrytki i ustalić faktyczne rzędnę uzbrojenia. W przypadku znacznych różnic od wartości przyjętych w dokumentacji, a mających wpływ na przestawione rozwiązania, skontaktować się z projektantem
2. Zagłębienie istniejących rurociągów grawitacyjnych określono na podstawie interpolacji rzędnych sąsiednich studni. W przypadku znacznych różnic od wartości przyjętych w dokumentacji, a mających wpływ na przestawione rozwiązania, skontaktować się z projektantem

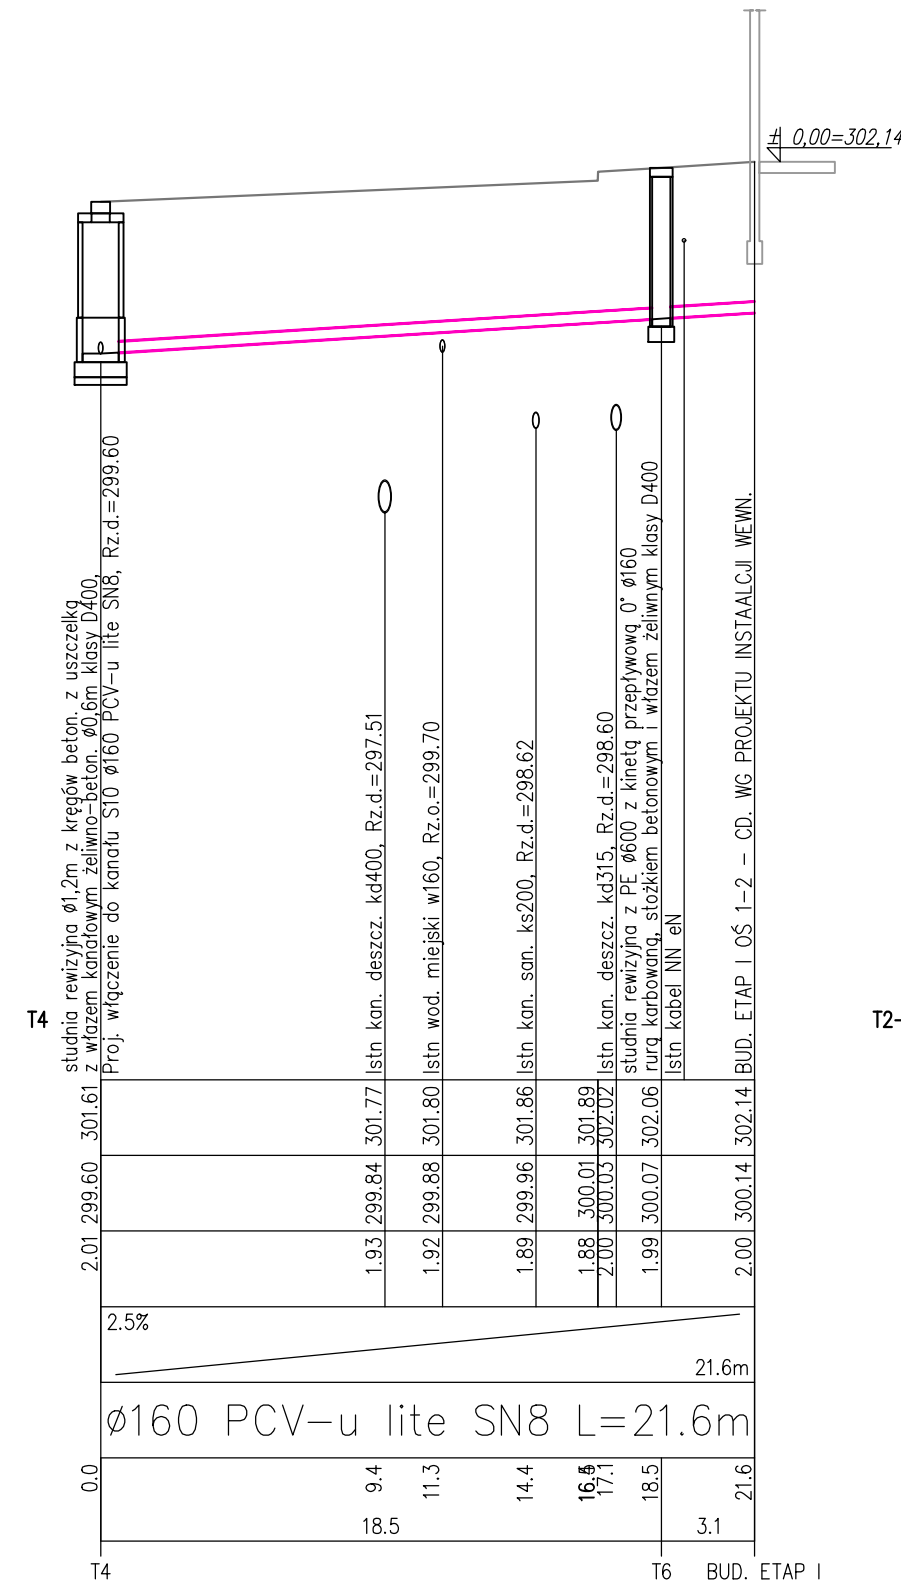

D			
C			
B			
A	20.04.2024	A. Szczepaniuk	-Wprowadzenie przykalkulów od studni T24B i S24 na potrzeby budynku o funkcji gastronomicznej
IND.	DATA:	AUTOR:	OPIS ZMIAN:

KOPIOWANIE BEZ PISEMNEJ ZGODY AUTORA ZABRONIONE PRAWA AUTORSKIE ZASTRZEŻONE

**PRACOWNIA PROJEKTOWANIA
I USŁUG INWESTYCYJNYCH ALFA**

Spółka z o.o. Spółka komandytowa
59-220 LEGNICA, ul. ŁOKIETKA 7B
+48 76 8525671 www.ppaifa.pl

ALFA
PRACOWNIA

OBIEKT: PRZEBUDOWA BUDYNKU HANDLOWEGO
BIELSKO BIAŁA
UL. WARSZAWSKA 180

IMIĘ I NAZWISKO PROJEKTANTA	PODPIS
PROJEKTANT: mgr inż. Agnieszka Szczepaniuk uprawnienia budowlane do projektowania bez ograniczeń w szczególności instalacyjnej w zakresie sieci, instalacji i urządzeń cieplnych, wentylacyjnych, gazowych, wodociagowych i kanalizacyjnych nr 65/DŚ/04 SPRAWDZAJĄCY: mgr inż. Sylwia Domagała uprawnienia budowlane do projektowania bez ograniczeń w szczególności instalacyjnej w zakresie sieci, instalacji i urządzeń cieplnych, wentylacyjnych, gazowych, wodociagowych i kanalizacyjnych nr DŚ/01/132/PB/16	

Page 10 of 10

PROFIL INSTALACJI

ZEWNĘTRZNEJ KANALIZACJI SANITARNEJ I TECHNOLOGICZNEJ CZ. 4

ID PROJEKTU	STADIUM	DATA	SKALA	NR RYS
V-23	PW	15.12.23	1:100/250	205/PZT
NAZWA PLIKU				ID REWIZJI
V-23 PW_N_P_PROFIL INSTALACJI ZEWNĘTRZNEJ KANALIZACJI SANITARNEJ REWA-205 PZT INDA				A