


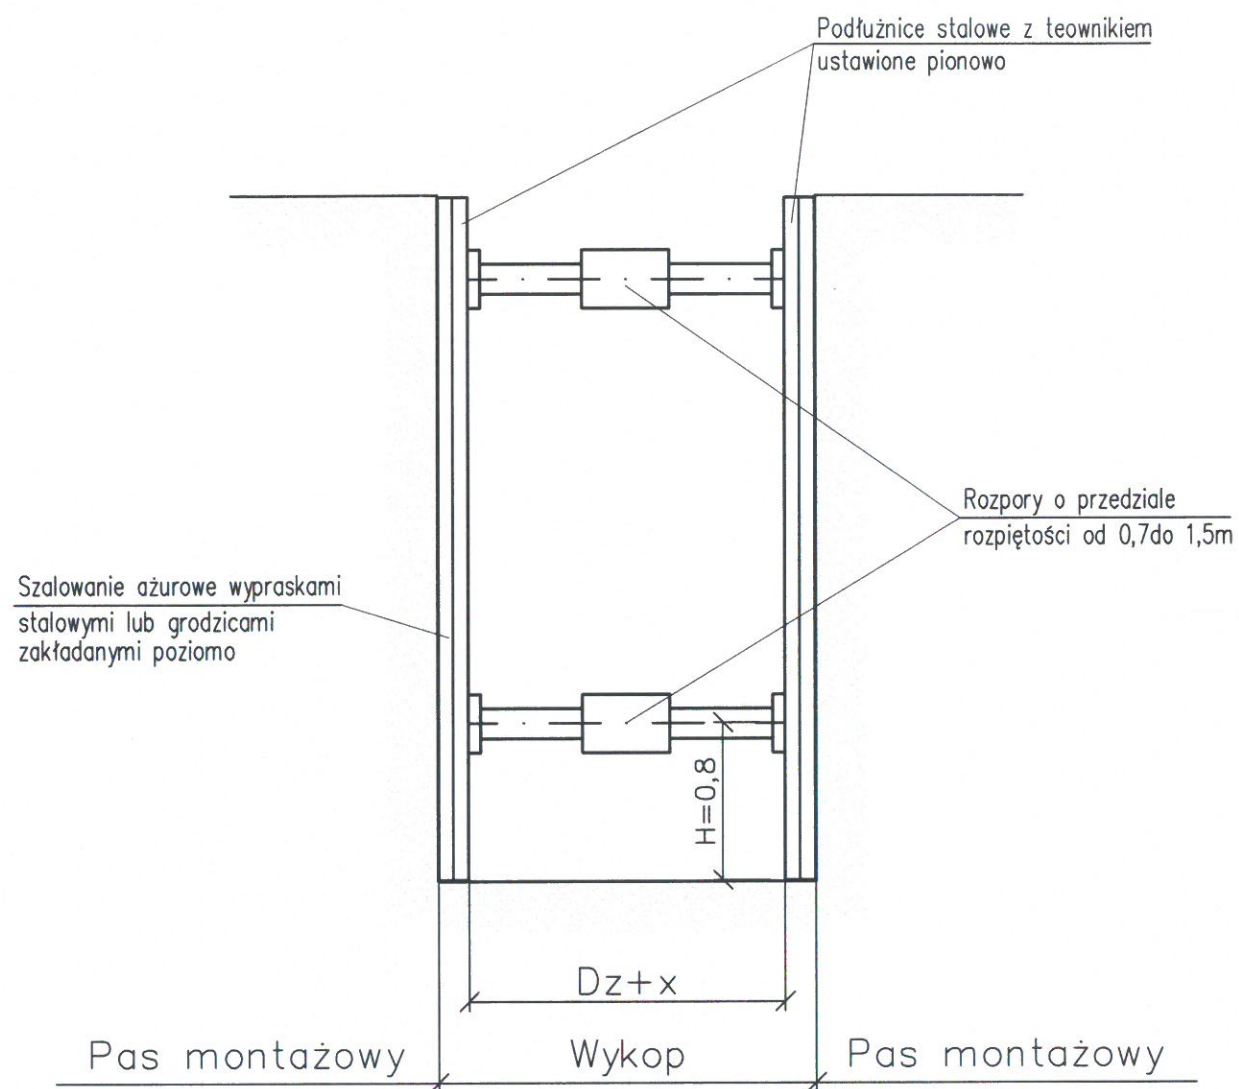

| DN              | Minimalna szerokość wykopu (Dz+x) |
|-----------------|-----------------------------------|
|                 | Wykop oszalowany                  |
| DN ≤ 225        | Dz + 0,40                         |
| 225 < DN ≤ 350  | Dz + 0,50                         |
| 350 < DN ≤ 700  | Dz + 0,70                         |
| 700 < DN ≤ 1200 | Dz + 0,85                         |
| DN > 1200       | Dz + 1,0                          |

W podanych wielkościach Dz + x, x/2 jest równe minimalnej przestrzeni roboczej między rurą a ścianą wykopu lub jego oszalowaniem.

Gdzie: Dz – zewnętrzna średnica przewodu, m

KIEROWNIK ROBÓT  
BRANŻA SANITARNA  
mgr inż. Piotr Spiżewski  
Upr bud. Nr SLK/1543/C-105/06  
OC-SŁOIB Nr SLK/IS/4546/07

DOKUMENTACJA  
POWYKONAWCZA

|   |         |                             |       |            |
|---|---------|-----------------------------|-------|------------|
| KOPIOWANIE BEZ PISEMNEJ ZGODY AUTORA ZABRONIONE   |         | PRAWA AUTORSKIE ZASTRZEŻONE |       |            |
| PRACOWNIA PROJEKTOWANIA I USŁUG INWESTYCYJNYCH ALFA<br>Spółka z o.o. Spółka komandytowa<br>59-220 LEGNICA, ul. ŁOKIETKA 18<br>+48 76 8525671 www.ppalfa.pl pracownia@ppalfa.pl                                                                                  |         | <b>ALFA</b><br>PRACOWNIA    |       |            |
| OBIEKT: PRZEBUDOWA BUDYNKU HANDLOWEGO<br>BIELSKO BIAŁA<br>UL. WARSZAWSKA 180   |         |                             |       |            |
| IMIĘ I NAZWISKO PROJEKTANTA   |         | PODPIS                      |       |            |
| PROJEKTANT:<br>mgr inż. Agnieszka Szczepaniuk<br>uprawnienia budowlane do projektowania bez ograniczeń w specjalności instalacyjnej w zakresie sieci, instalacji i urządzeń cieplnych, wentylacyjnych, gazowych, wodociągowych i kanalizacyjnych nr 65/DOS/04   |         |                             |       |            |
| SPRAWDZAJĄCY:<br>mgr inż. Sylwia Domagała<br>uprawnienia budowlane do projektowania bez ograniczeń w specjalności instalacyjnej w zakresie sieci, instalacji i urządzeń cieplnych, wentylacyjnych, gazowych, wodociągowych i kanalizacyjnych nr DOS/0132/PBS/16 |         |                             |       |            |
| NAZWA RYSUNKU   |         | BRANŻA                      |       |            |
| PRZEKRÓJ PRZEZ WYKOP   |         | SANITARNA                   |       |            |
| ID PROJEKTU   | STADIUM | DATA                        | SKALA | NR RYS     |
| V-23   | PW      | 11.03.2024                  | -     | 604/PZT    |
| NAZWA PLIKU   |         |                             |       | ID REWIZJI |
| V-23_PW_N_S_PRZEKRÓJ PRZEZ WYKOP-604_PZT   |         |                             |       | -          |