



Sposób podwieszenia istniejących
kabli energetycznych i telekomunikacyjnych

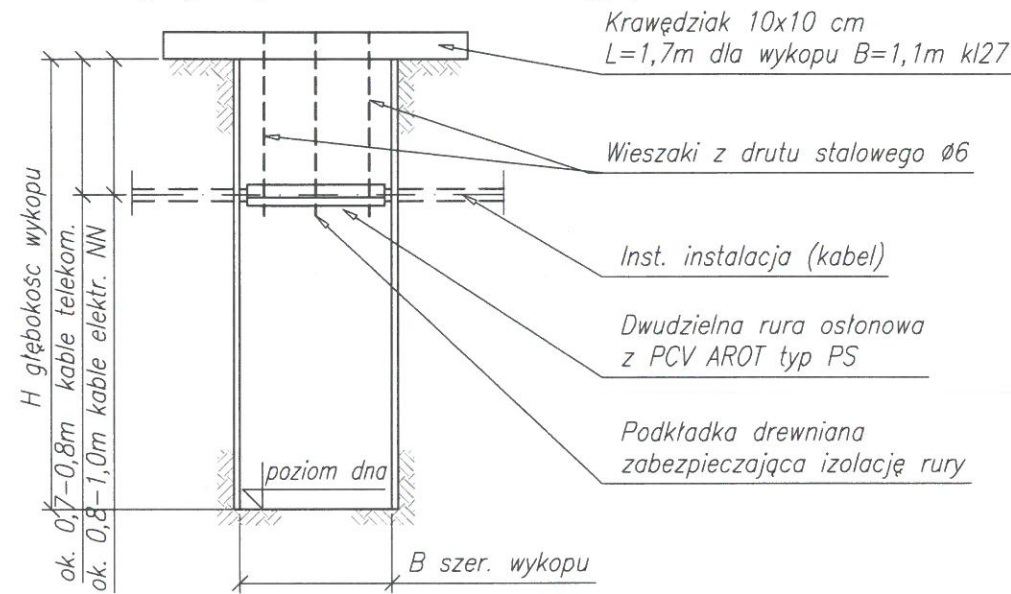

Sposób podwieszenia istniejących
rur wodocięgowych i gazowych

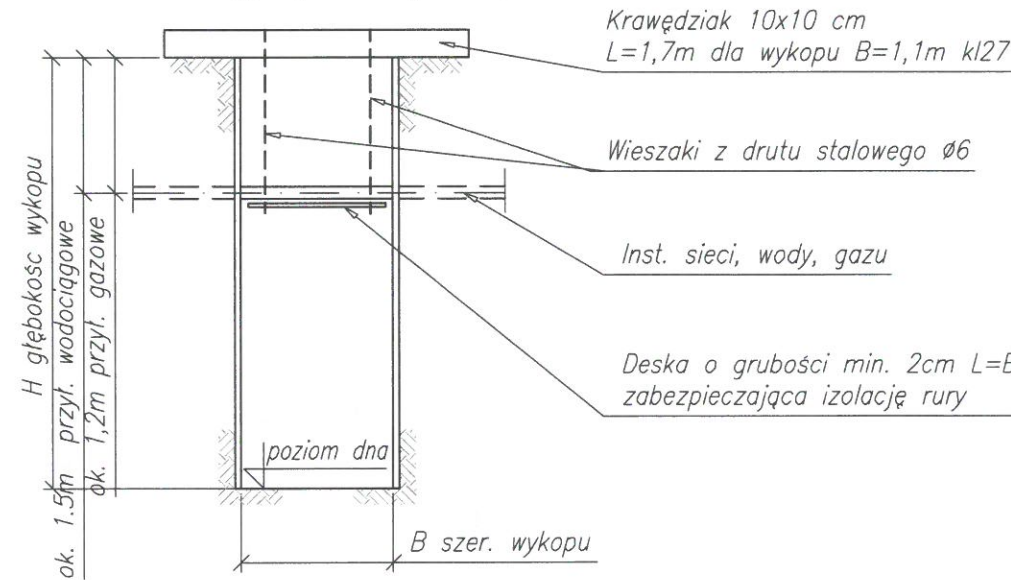

KIEROWNIK ROBÓT
BRANŻA SANITARNA

mgr inż. Piotr Sprzeczski
Upr. bud. Nr SLK/1543/OWOS/06
OG-ŚLOIB Nr SLK/IS/4548/07

DOKUMENTACJA
POWYKONAWCZA

KOPIOWANIE BEZ PISEMNEJ ZGODY AUTORA ZABRONIONE PRAWA AUTORSKIE ZASTRZEŻONE

PRACOWNIA PROJEKTOWANIA
I USŁUG INWESTYCYJNYCH ALFA
Spółka z o.o. Spółka komandytowa
59-220 LEGNICA, ul. ŁOKIETKA 18
+48 76 8525671 www.ppalfa.pl pracownia@ppalfa.pl



OBIEKT: PRZEBUDOWA BUDYNKU HANDLOWEGO
BIELSKO BIAŁA
UL. WARSZAWSKA 180

IMIĘ I NAZWISKO PROJEKTANTA	PODPIS
PROJEKTANT: mgr inż. Agnieszka Szczepaniuk uprawnienia budowlane do projektowania bez ograniczeń w specjalności instalacyjnej w zakresie sieci, instalacji i urządzeń ciepłowniczych, wentylacyjnych, gazowych, wodocięgowych i kanalizacyjnych nr 65/DOS/04	
SPRAWDZAJĄCY: mgr inż. Sylwia Domagała uprawnienia budowlane do projektowania bez ograniczeń w specjalności instalacyjnej w zakresie sieci, instalacji i urządzeń ciepłowniczych, wentylacyjnych, gazowych, wodocięgowych i kanalizacyjnych nr DOS/0132/PBS/16	

NAZWA RYSUNKU	BRANŻA
SPOSÓB PODWIESZENIA ISTNIEJĄCYCH KABLI I RUR	SANITARNA

ID PROJEKTU	STADIUM	DATA	SKALA	NR RYS
V-23	PW	11.03.2024	-	605/PZT
NAZWA PLIKU				ID REWIZJI
V-23_PW_N_S_SPOSÓB PODWIESZENIA ISTNIEJĄCYCH KABLI I RUR-605_PZT				-