


UKŁAD NR 5

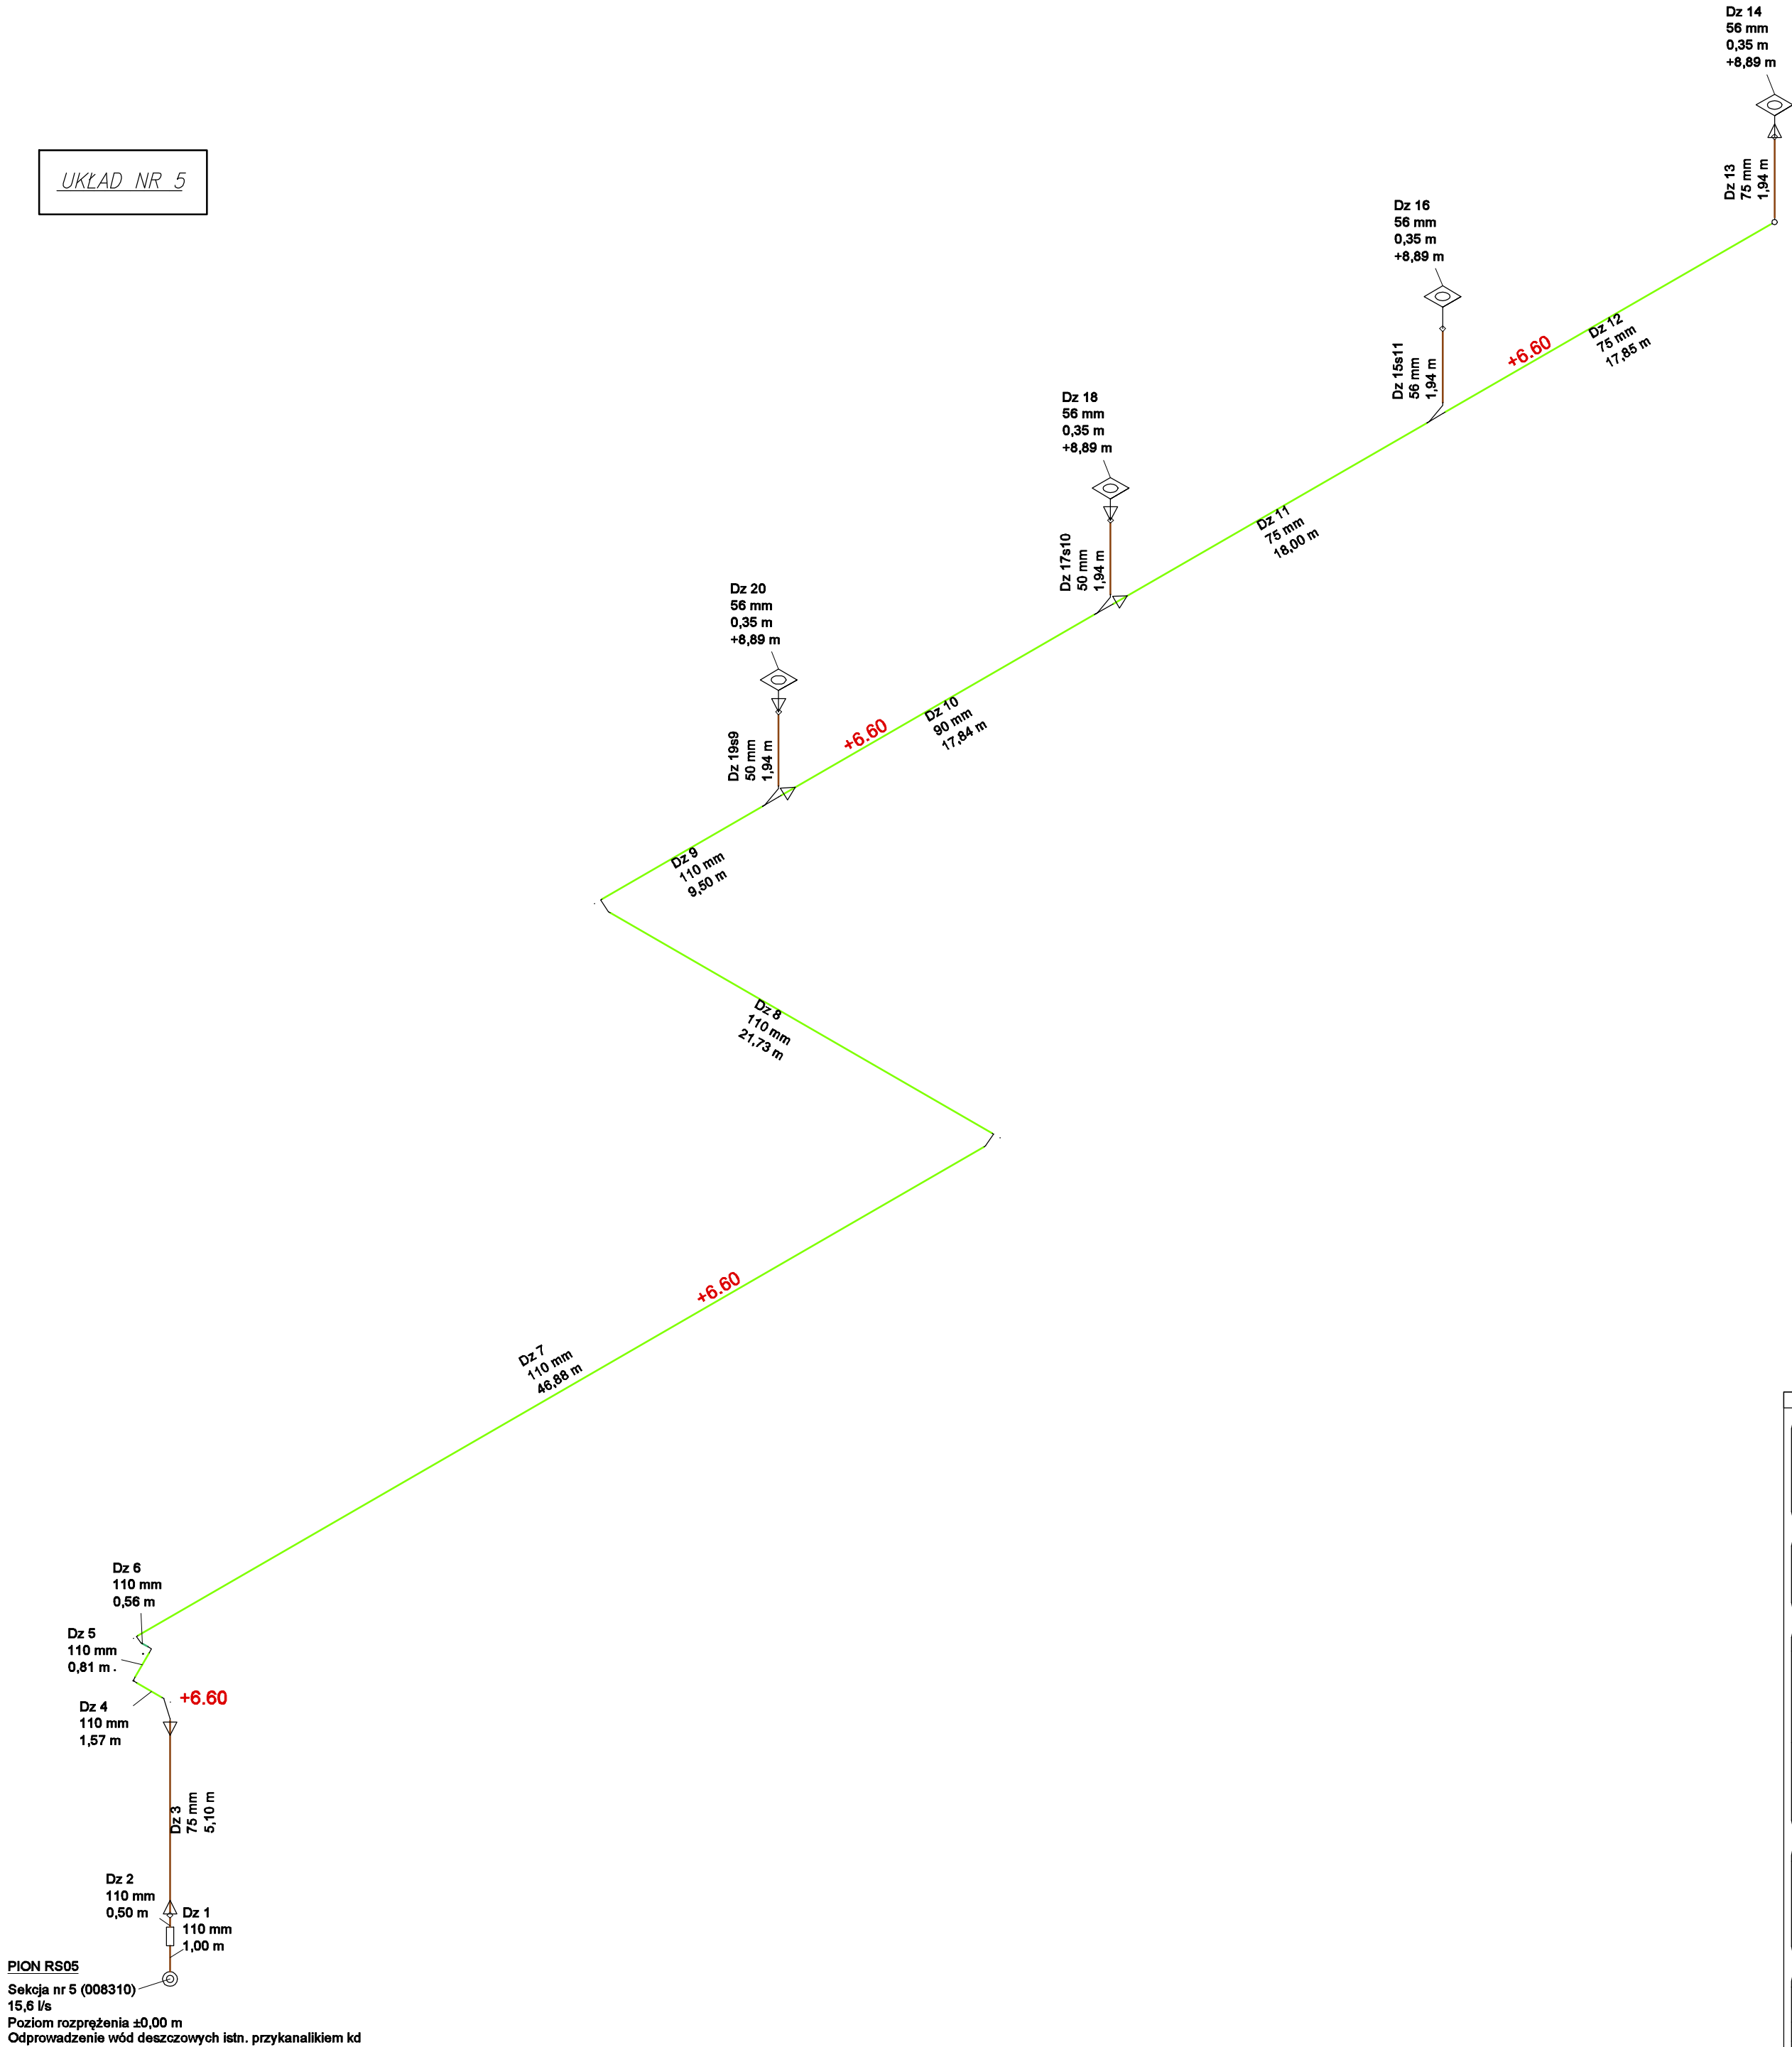

Legenda symboli

- Wpust dachowy
- Punkt komunikacji
- Kolano 90°
- Kolano 2×45°
- Czyszczak
- Zwężka

Legenda asortymentu

- Geberit PE

Legenda kolorów dla typu mocowania

- Profil montażowy (sztywne)
- Mocowanie bez profilu (sztywne)
- Mocowanie konwencjonalne (kielich kompensacyjny)

SPORZĄDZONO NA PODSTAWIE DOBORU SYSTEMU PLUVIA FIRMY GEBERIT.
NR PROJEKTU 008310a-008310_001a z dn. 01.03.2024r.

KOPIOWANIE BEZ PISEMNEJ ZGODY AUTORA ZABRONIONE		PRAWA AUTORSKIE ZASTRZEŻONE		
PRACOWNIA PROJEKTOWANIA I USŁUG INWESTYCYJNYCH ALFA Spółka z o.o. Spółka komandytowa 59-220 LEGNICA, ul. ŁOKIETKA 18 +48 76 8525671 www.ppalfa.pl pracownia@ppalfa.pl		ALFA PRACOWNIA		
OBIEKT: PRZEBUDOWA BUDYNKU HANDLOWEGO BIELSKO BIAŁA UL. WARSZAWSKA 180				
IMIĘ I NAZWISKO PROJEKTANTA		PODPIS		
PROJEKTANT: mgr inż. Sylwia Domagała uprawnienia budowlane do projektowania bez ograniczeń w specjalności instalacyjnej w zakresie sieci, instalacji i urządzeń cieplnych, wentylacyjnych, gazowych, wodociągowych i kanalizacyjnych nr DOŚ/0132/PBS/16				
OPRACOWUJĄCY: mgr inż. Agnieszka Szczepaniuk uprawnienia budowlane do projektowania bez ograniczeń w specjalności instalacyjnej w zakresie sieci, instalacji i urządzeń cieplnych, wentylacyjnych, gazowych, wodociągowych i kanalizacyjnych nr 65/DOŚ/04				
NAZWA RYSUNKU		BRANŻA		
SCHEMAT PODCIŚNIENIOWEGO ODWODNIENIA DACHU UKŁAD NR 5		SANITARNA		
ID PROJEKTU	STADIUM	DATA	SKALA	NR RYS
V-23	PW	08.03.2024	-	601/S
NAZWA PLIKU				ID REWIZJI
V-23_PW_N_S_SCHEMAT PODCIŚNIENIOWEGO ODWODNIENIA DACHU-601_UKŁAD NR 5				-