

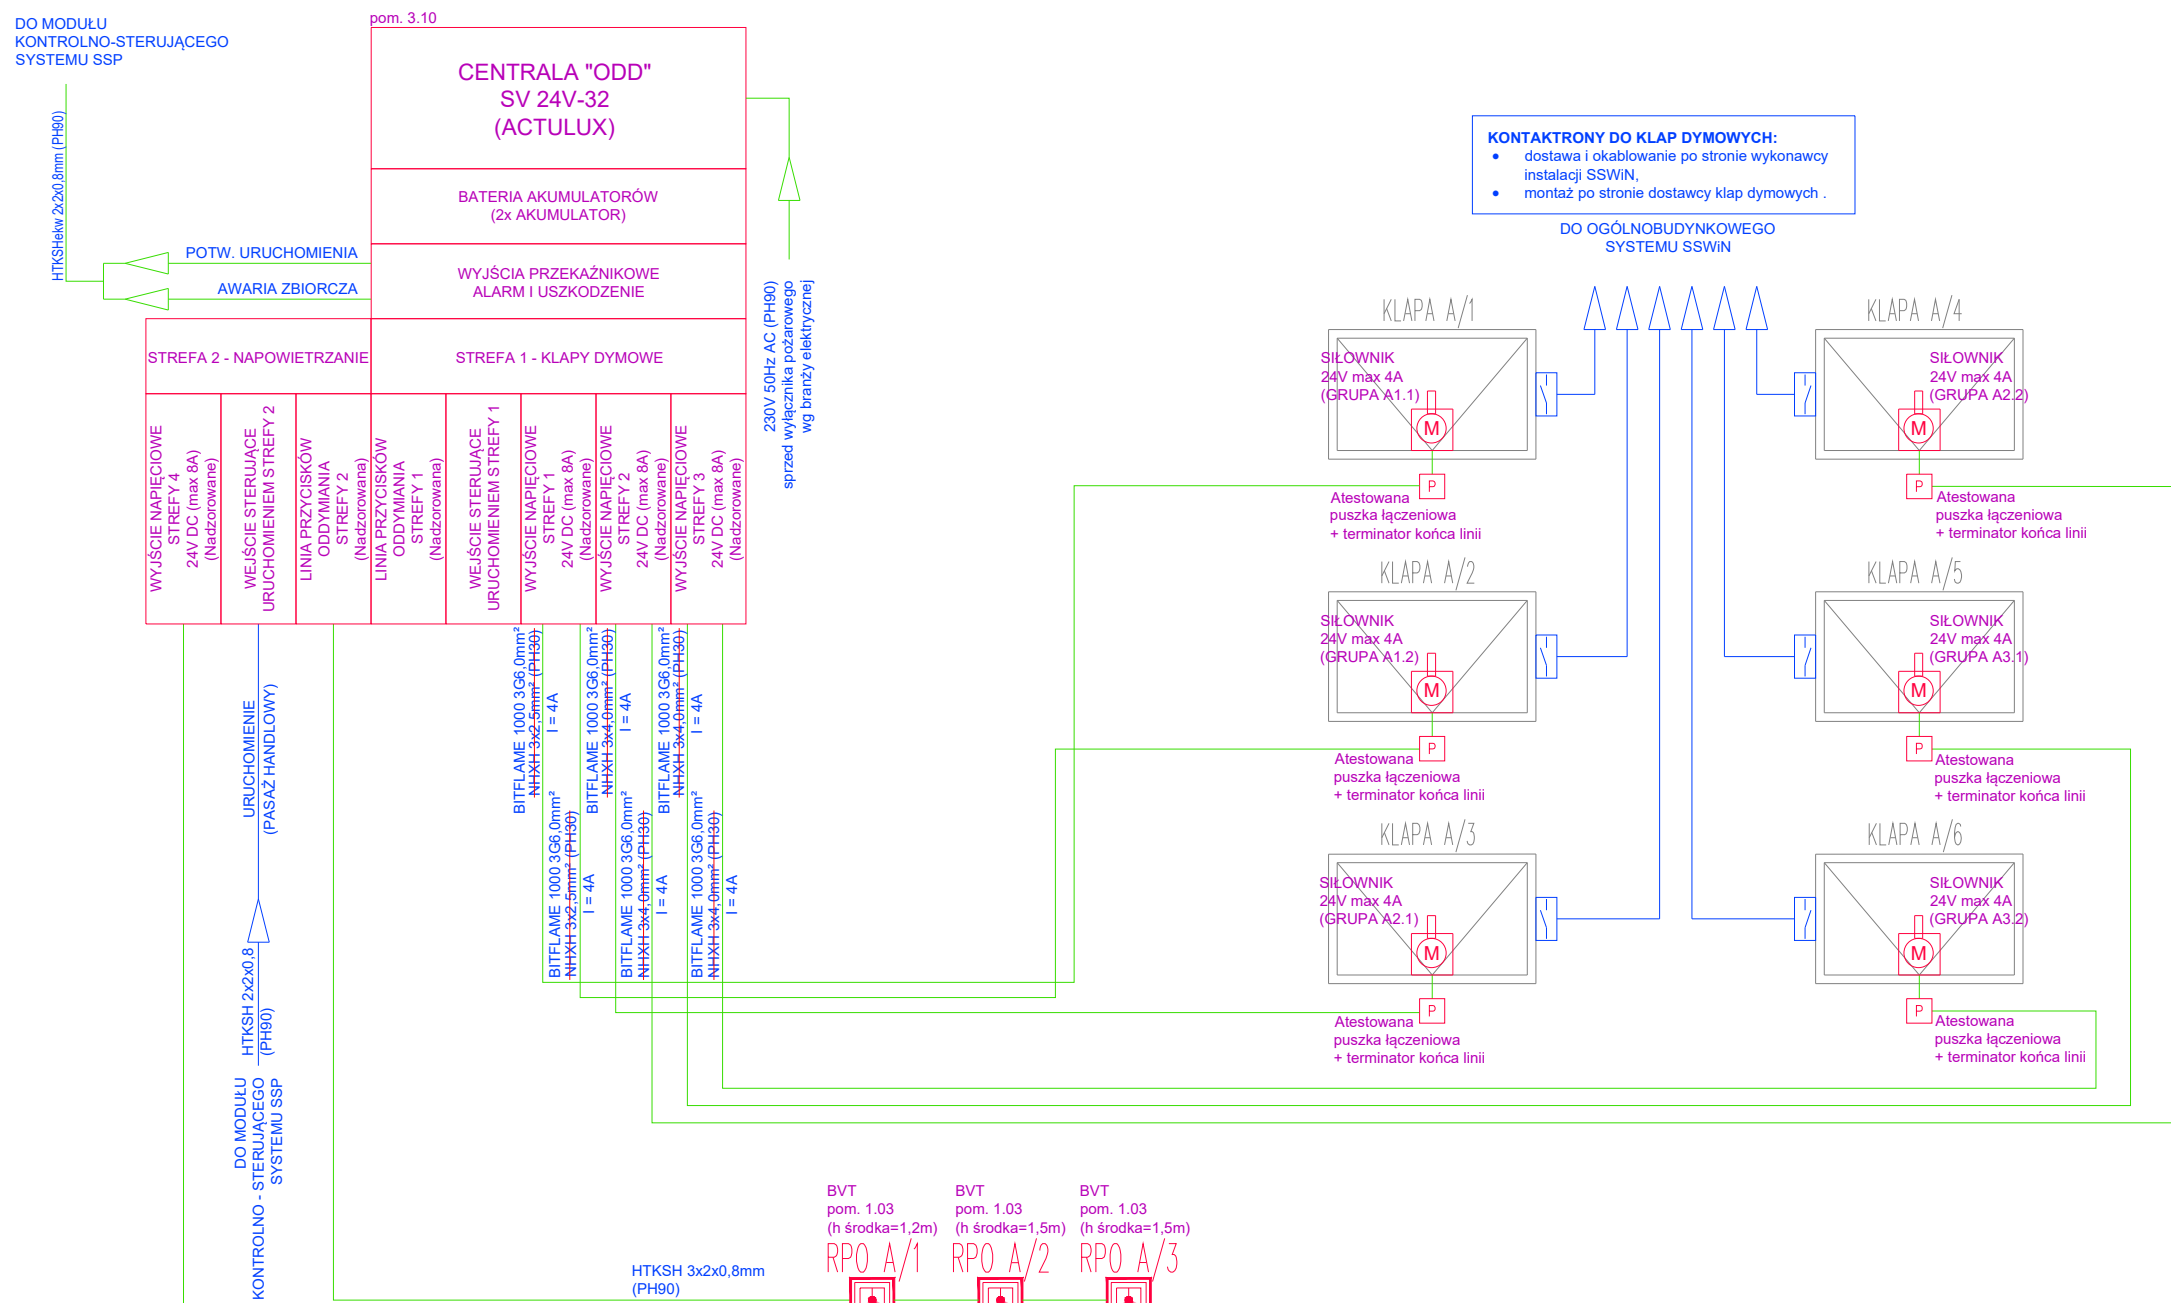


ODDYMIANIE PASAŻU HANDLOWEGO

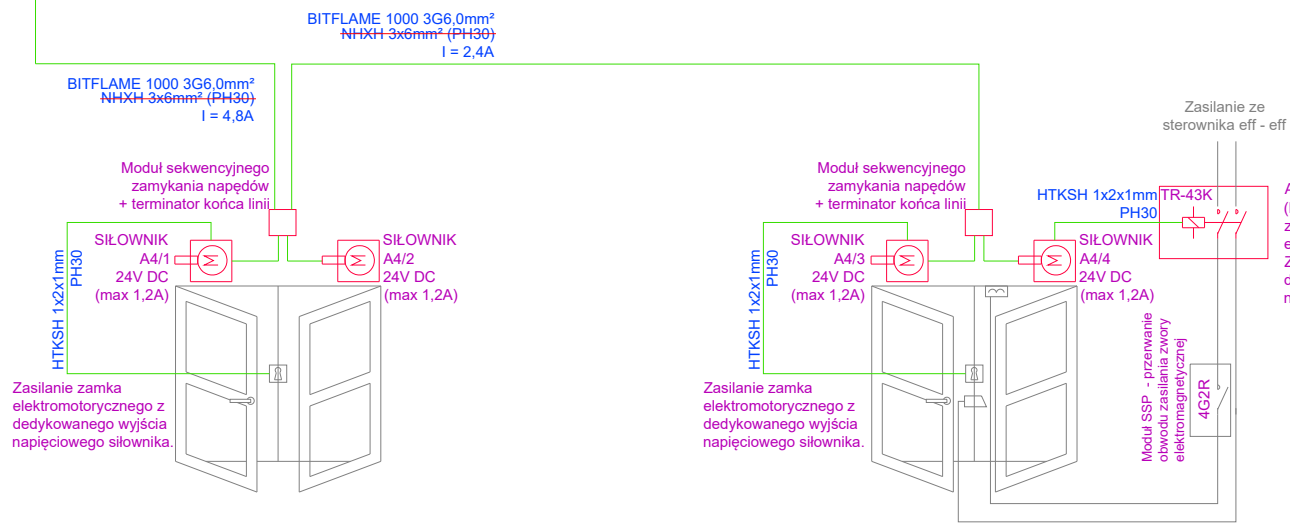

KOMPENSACJA DOPŁYWU POWIETRZA DO SYSTEMU ODDYMIANIA PASAŻU

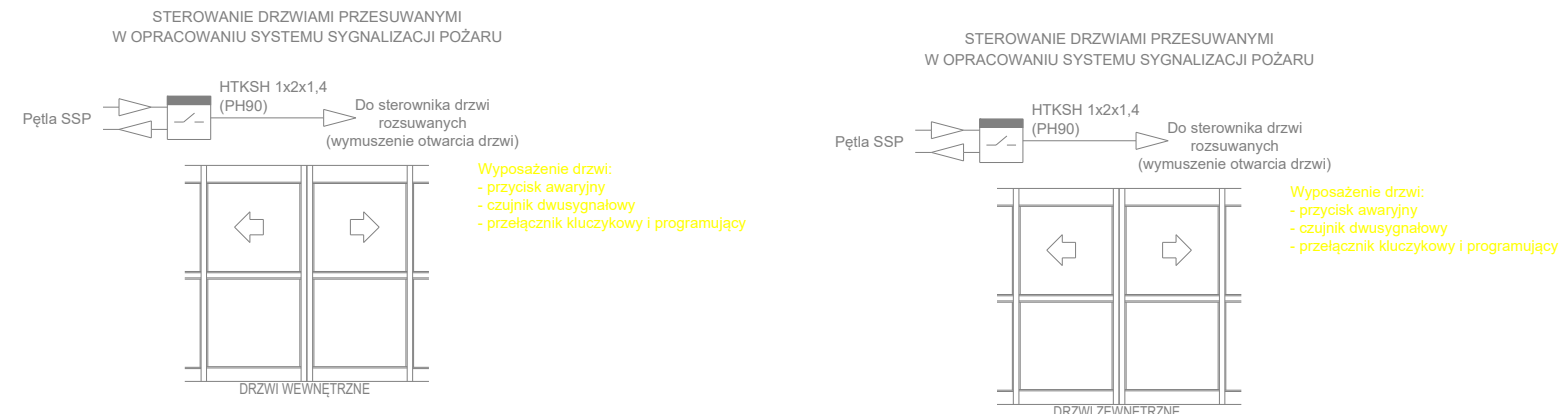

Wypożyczenie drzwi:
- zamek paniczny
- przeciwwzrostek elektromotoryczny (samozamykacz, sterownik zamka, regulator kolejności zamykania)
- czujnik położenia rygla
- silownik do napowietrzania

Wypożyczenie drzwi:
- zamek paniczny
- przeciwwzrostek elektromotoryczny (samozamykacz, sterownik zamka, regulator kolejności zamykania)
- czujnik położenia rygla
- silownik do napowietrzania

LEGENDA:

	SIŁOWNIK ELEKTRYCZNY 24V DC
	RĘCZNY PRZYCIŚK ODDYMIANIA
	ATESTOWANA PUSZKA ŁĄCZENIOWA PPOŻ.
	KONTAKTRON – SYSTEM SSWin
	MODUŁ KONTROLNO – STERUJĄCY SSP

UWAGA
SYSTEM STEROWANIA ODDYMIANIEM NALEŻY MONTOWAĆ ZGODNIE Z ZALECENIAMI NORM I PRZEPISÓW DLA INSTALACJI ELEKTRYCZNYCH I SYSTEMÓW ALARMOWYCH ORAZ ZGODNIE Z ZALECENIAMI SPECYFIKACJI PKN-CEN 54. NALEŻY PRZESTRZEGAĆ ZALECEŃ PRODUCENTA. Wykonawca powinien zapoznać się z całością dostępnej dokumentacji. Niezależnie od stopnia dokładności i precyzji otrzymanych dokumentów definiującej usługę do wykonania, Wykonawca zobowiązany jest do uzyskania dobrego rezultatu końcowego. W związku z powyższym wykonane instalacje muszą zapewnić utrzymanie założonych parametrów. Wszystkie elementy nie ujęte w niniejszym opracowaniu (opisie, specyfikacji i rysunkach), a zdaniem Wykonawcy niezbędne do prawidłowego działania instalacji muszą być zamontowane i dostarczone. Do zakresu prac Wykonawcy wchodzi próba, regulacja, uruchomienie urządzeń i instalacji wg obowiązujących norm i przepisów oraz oddanie ich do użytkowania lub eksploatacji zgodnie z obowiązującymi przepisami i zaleceniami.

WIZUALIZACJA
SP. Z O.O.

46-022 Lubaszka ul. Kasztanowa 6
tel. 77 442 09 50, fax 77 442 82 00
NIP: 7542751410, Regon: 532410039
KRS: 0000175520

DOKUMENTACJA
POWYKONAWCZA

techn. Jacek Czentyrycki
uprawniony do projektowania i kier.
w zakresie instal. elektr.
nr ewid. opr. 325/94/OP

Uwagi:
1. Wszelkie zmiany w projekcie wymagają zgody projektanta.
2. W przypadku stwierdzenia jakichkolwiek nieprawidłowości lub rozbieżności - niezwłocznie powiadomić projektanta.
3. Dokumentację należy traktować łącznie - tzn. wszelkie rysunki wraz z częścią opisową.
4. Do realizacji należy przystąpić jedynie z kompletem dokumentacji wykonawczej i jej zmianami i aktualizacjami.
5. Dokumentację projektową należy traktować jako dokumentację wykonawczą i instalacyjną, nie jako dokumentację projektową.

Niniejszy projekt JAKO UTWÓR JEST OCHRONĄ PRAWA AUTORSKIEGO I PRAW POWIATOWYCH ©
+/- 0,00 = 302,14 m n p m

P.A. NOWA S.A. 44-100 Gliwice, ul. Górnich Wadów 42 e-mail: pracownia@panowa.pl www.panowa.pl www.panowa.blog	
Redaktor: Park Bielsko Sp. z o.o. ul. Stencena 115A, 05-500 Stara Huta Bielsko-Biała 43-300, ul. Warszawska, dz. nr ewid. 47/24, 60/2 Obręb ewid.: 0038 - Stare Bielsko	
Nadbudowa z przebudową budynku handlowego wraz z niezbędną infrastrukturą techniczną i budową i przebudową komunikacji wewnętrznej, placu manewrowego, miejsc postojowych, budową zbrodni zewnętrznych, budową wieńca wieńca składowego, przebudową składowego, budową i przebudową zewnętrznych instalacji wody, kanalizacji sanitarnych, kanalizacji deszczowej, instalacji energetycznej i oświetleniowej - lokal nr 0.04	
PROJEKT WYKONAWCZY - INSTALACJE ELEKTRYCZNE NISKOPRĄDOWE	
Projektant	mgr inż. Lukasz BRZEZYŃSKI upr. nr 2010/05/15
Opisano	
Sprawdzono	
1.000 rysunek: ODDYMIANIE – SCHEMAT BLOKOWY	
Strona: 1	PAZDZIERNIK 2024