



SEKCJA V

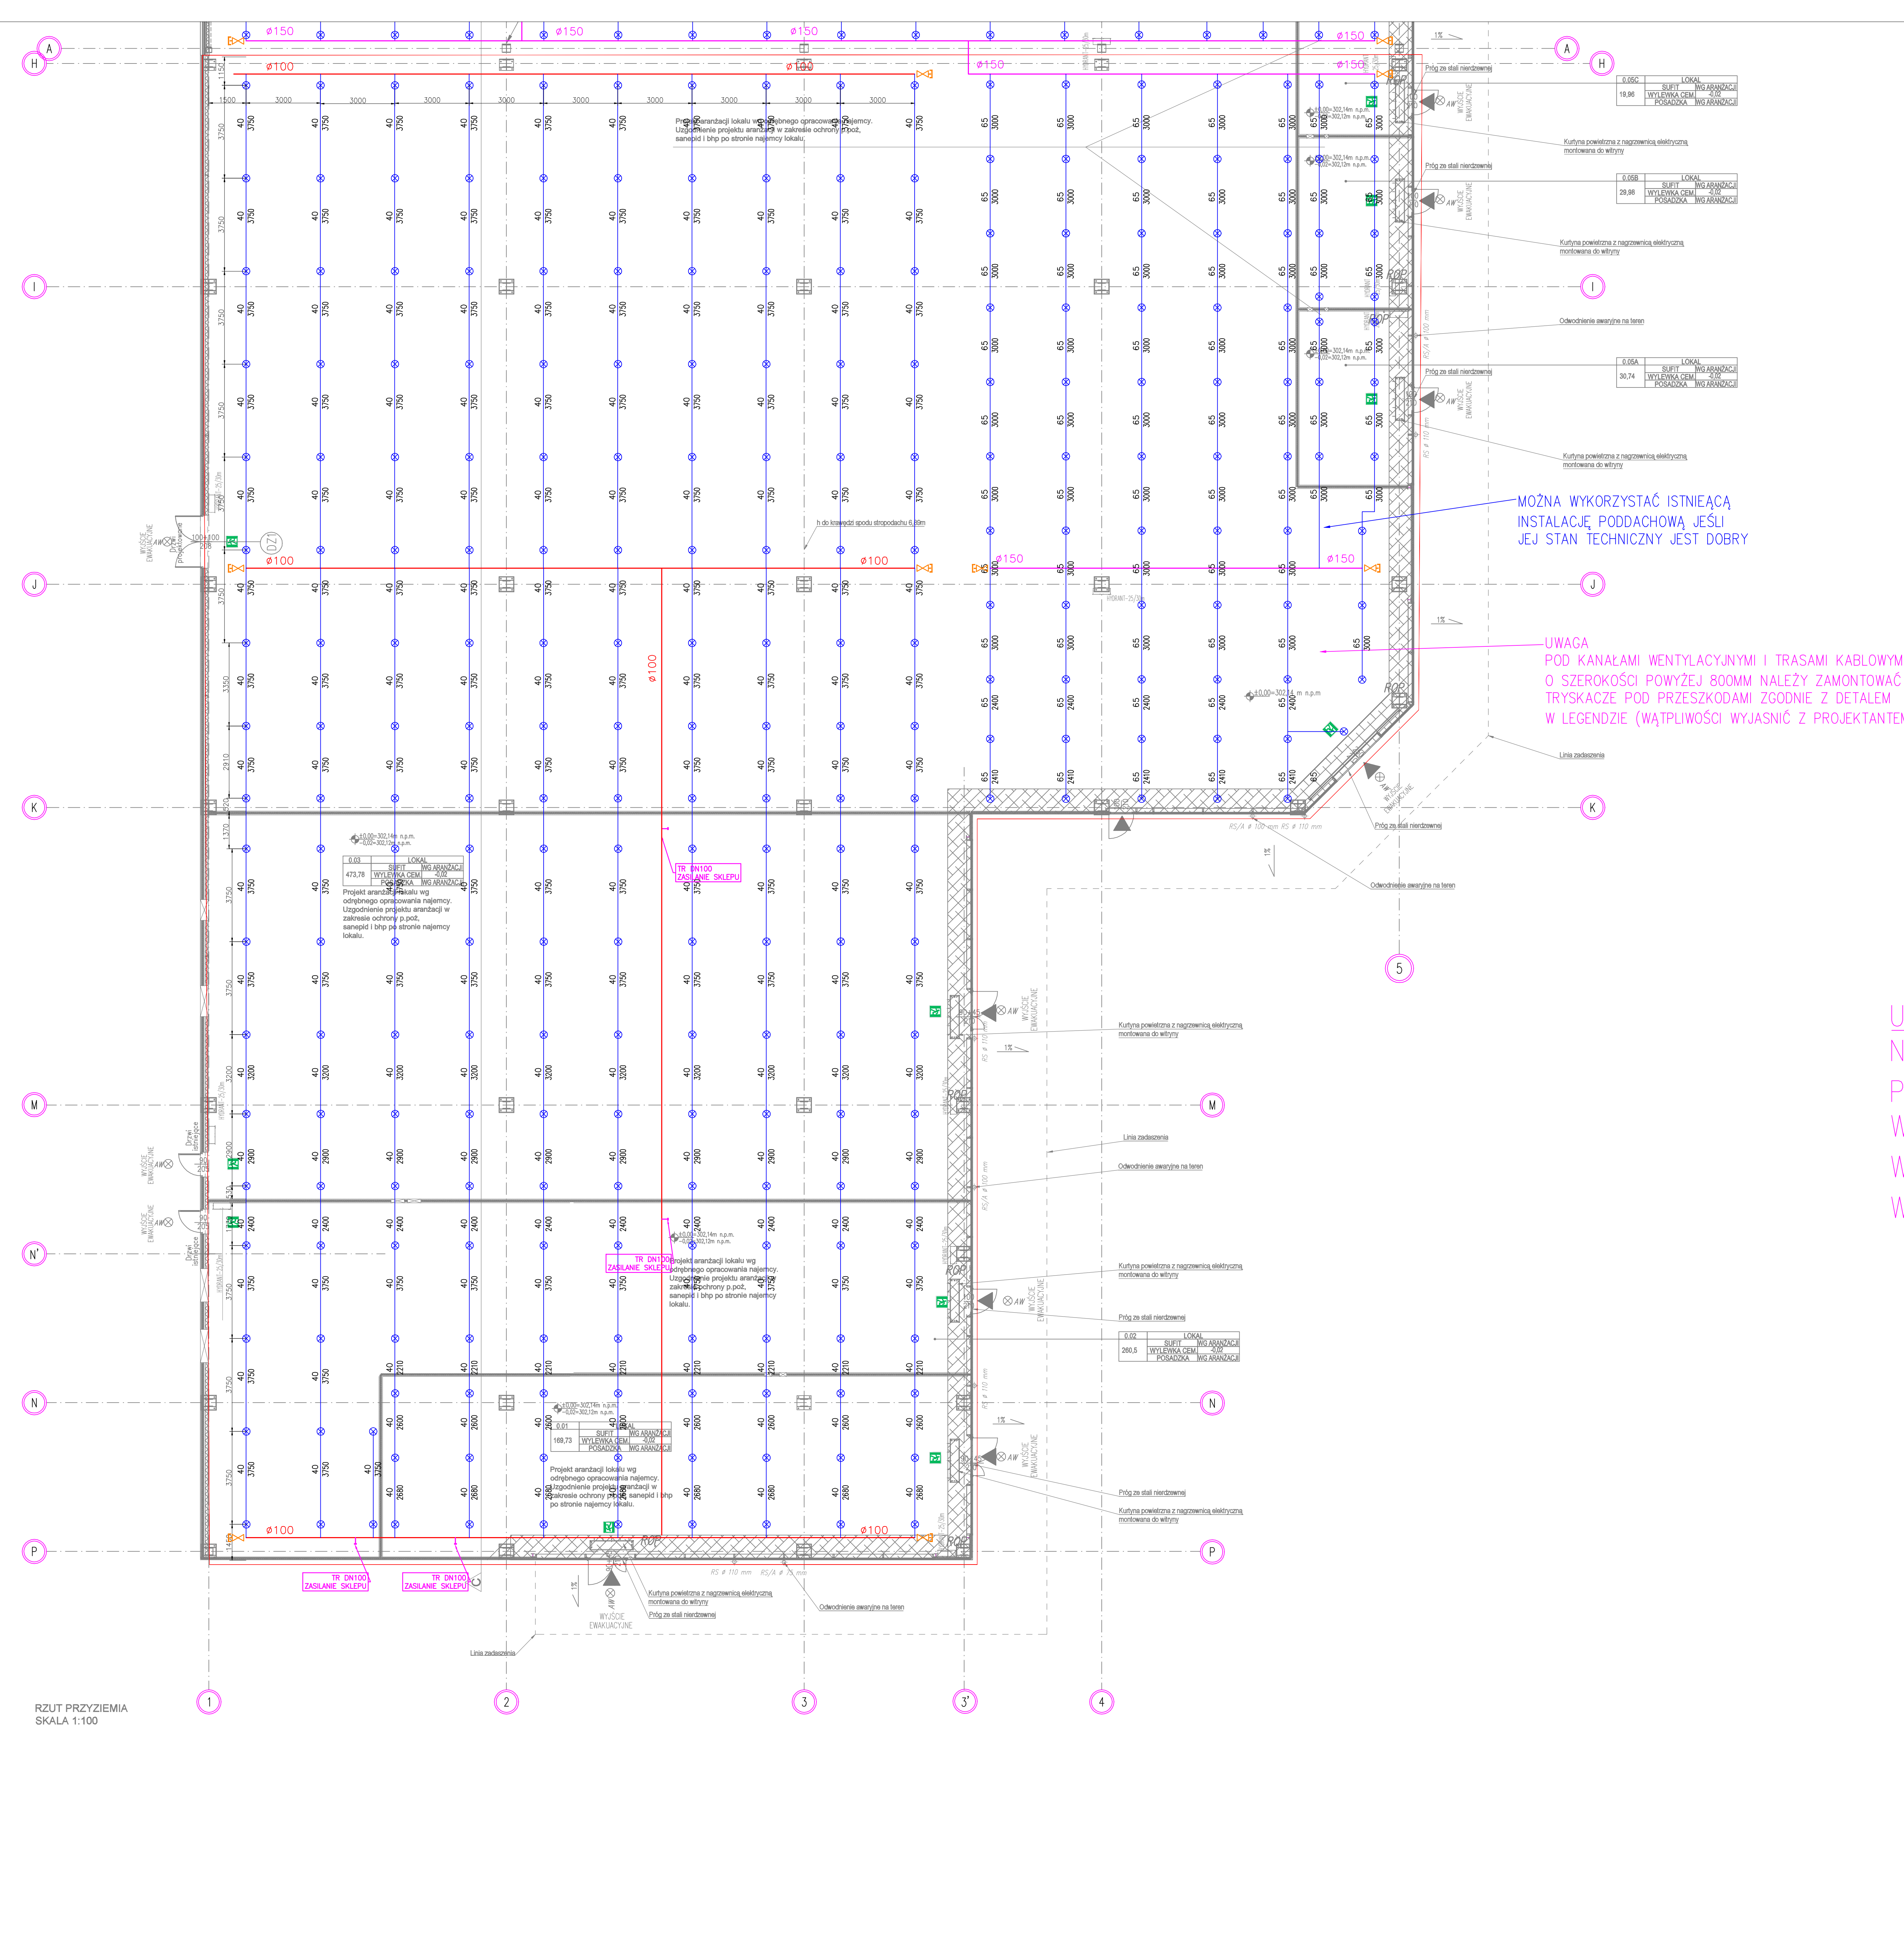

UWAGA
NOWE TRYSKACZE PODDACHOWE MUSZĄ
POSIADAĆ TAKIE SAMO K I RTI, JAK
W ISTNIEJĄCEJ INSTALACJI TRYSKACZOWEJ
W PRZYPADKU ROZBIEŻNOŚCI NALEŻY PRZED MONTAŻEM
WĄTPLIWOŚCI WYJAŚNIĆ Z PROJEKTANTEM

UWAGA
POD KANAŁAMI WENTYLACYJNYMI I TRASAMI KABLOWYMI
O SZEROKOŚCI POWYŻEJ 800MM NALEŻY ZAMONTOWAĆ
TRYSKACZE POD PRZESZKODAMI ZGODNIE Z DETALEM
W LEGENDZIE (WĄTPLIWOŚCI WYJAŚNIĆ Z PROJEKTANTEM)

— MOŻNA WYKORZYSTAĆ ISTNIEJĄCĄ
INSTALACJĘ PODDACHOWĄ JEŚLI
JEJ STAN TECHNICZNY JEST DOBRY

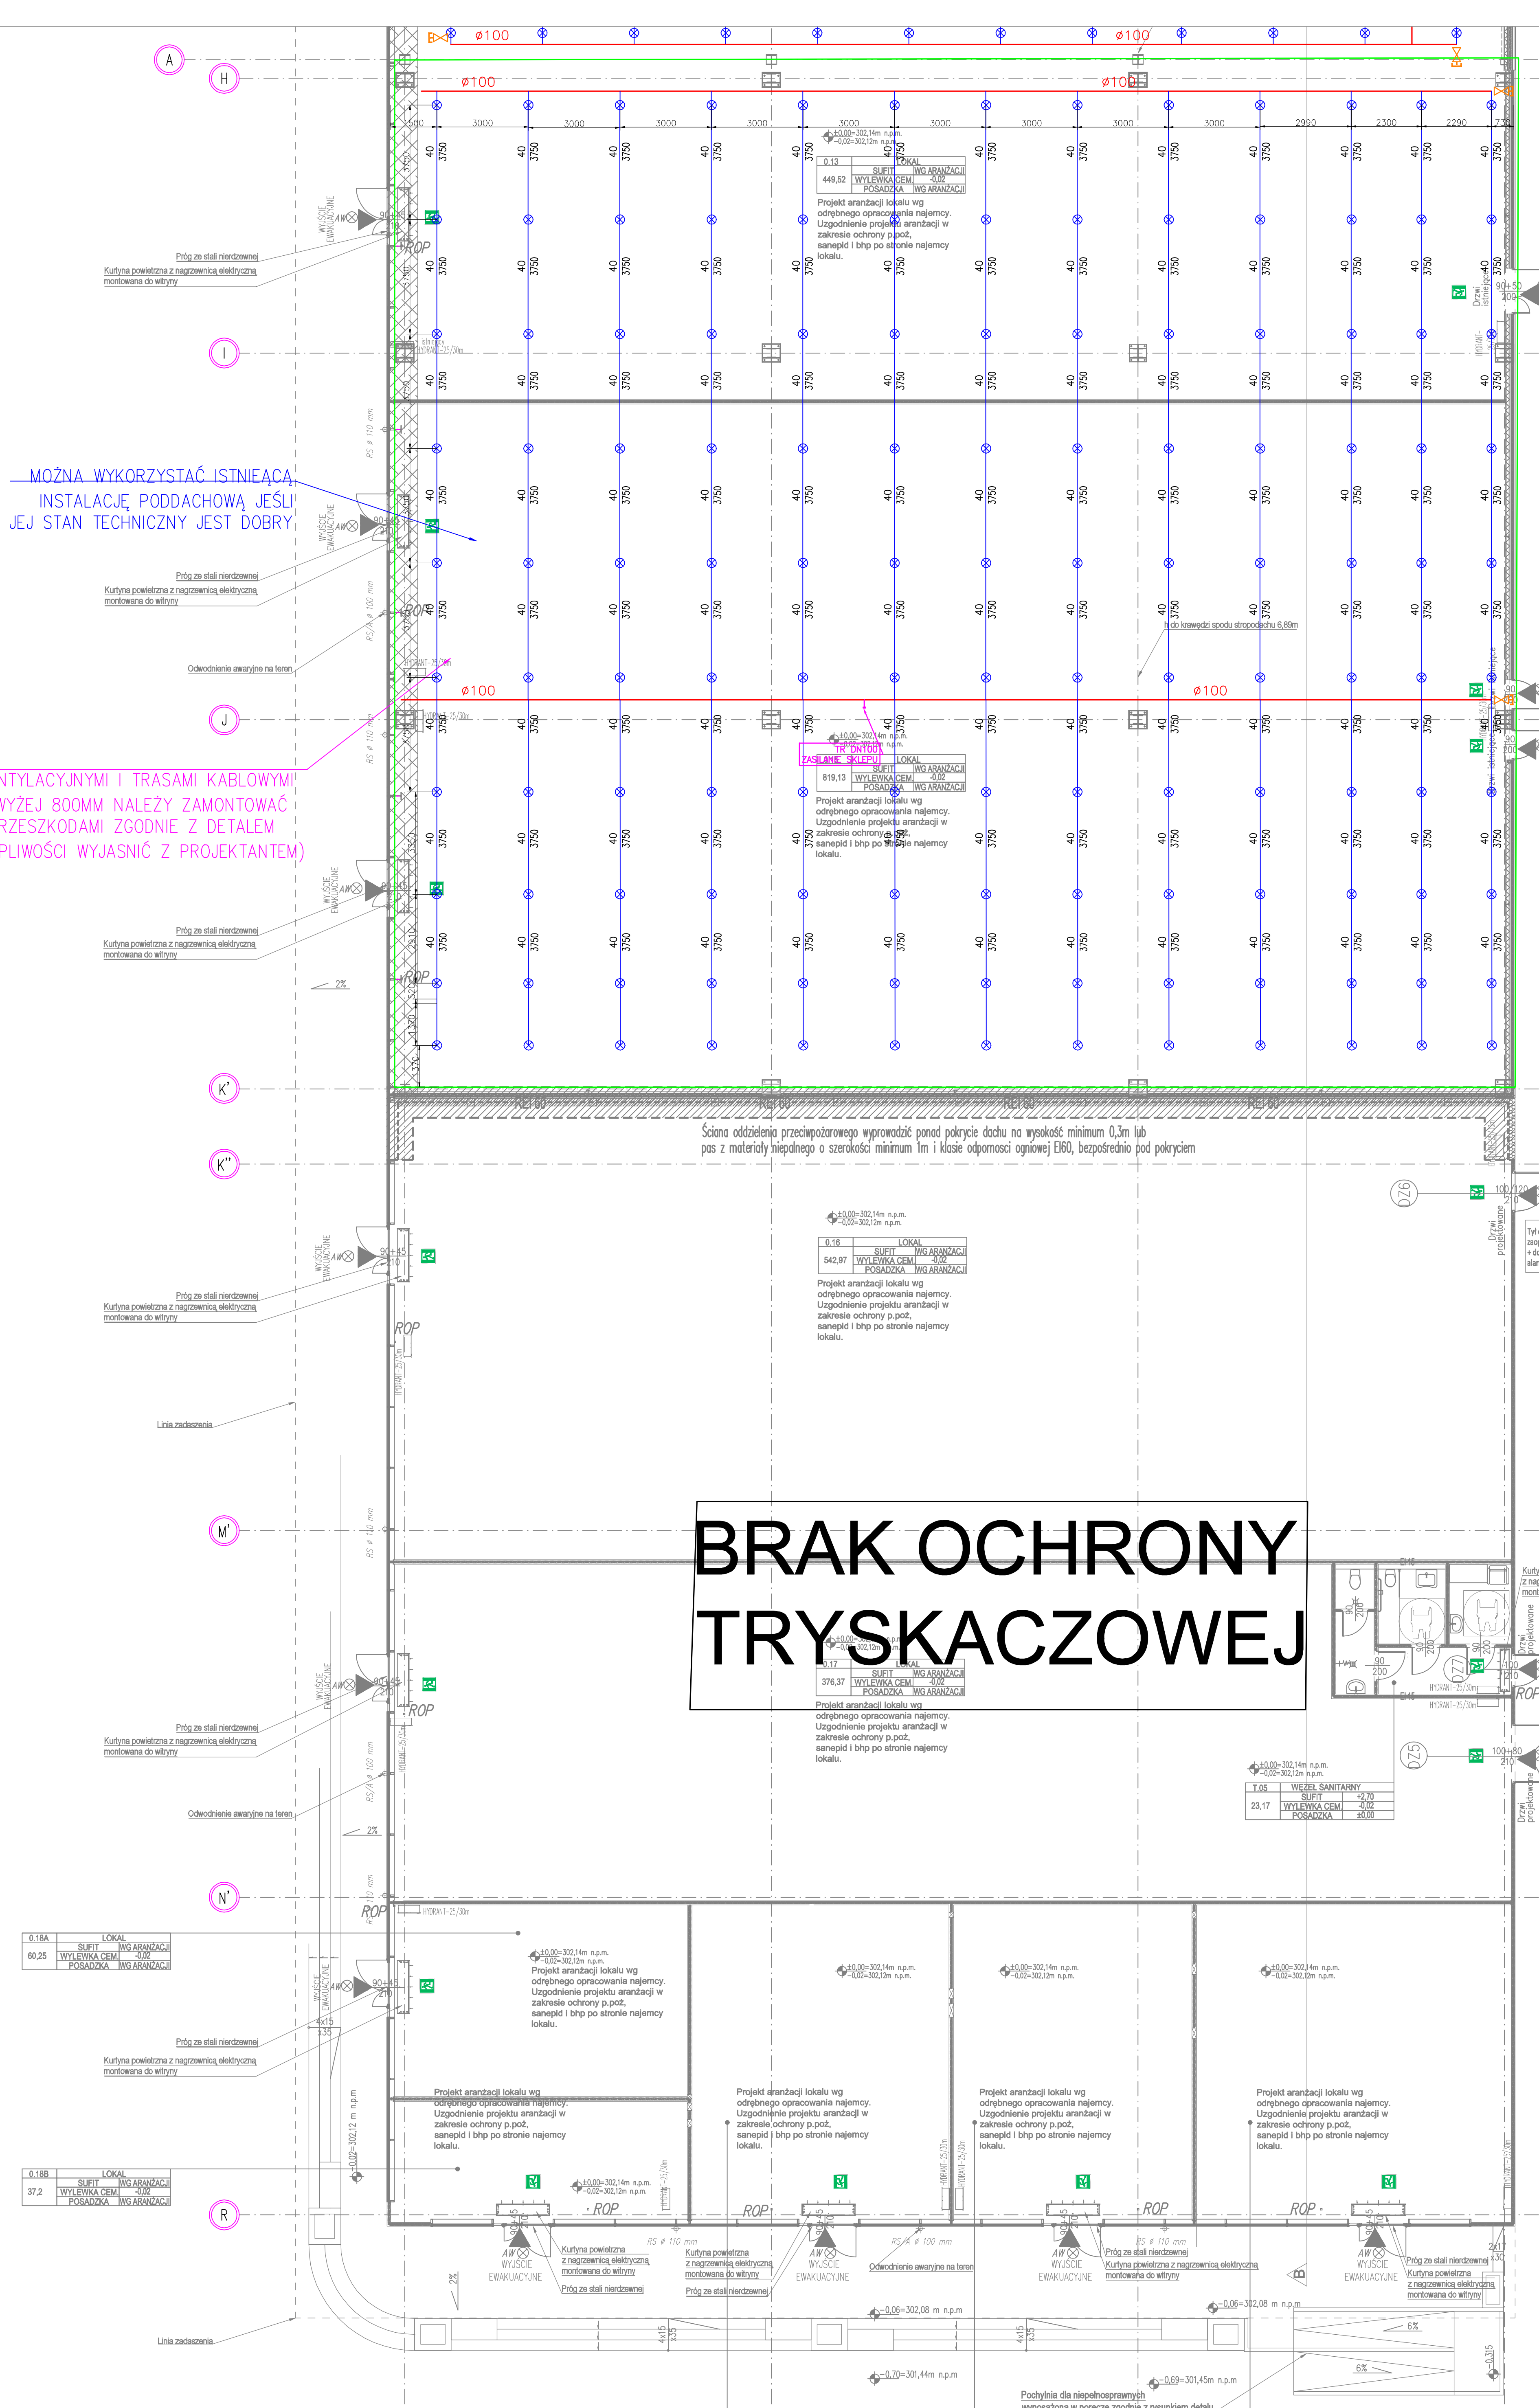

BRAK OCHRONY TRYSKACZOWEJ

