


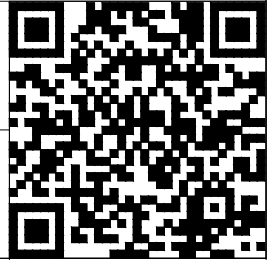

Uwagi: Kolorem czerwonym oznaczono urządzenia nowe

Legenda - sygnalizacja pożaru (SAP):	
	Centrala sygnalizacji pożarowej
	Czujka optyczna dymu
	Ręczny ostrzegacz pożarowy
	Moduł sterująco-kontrolny
	Wyniesiony wskaźnik zadziałania czujki
	Zasilacz
	Przewód / wiązka przewodów YnTKSYekw 1x2x0,8
	Zestaw kablowy PH90 / przewód HTKSHekw PH90 1x2x0,8
	1/1/1 Numer elementu na linii
	Numer linii
	Numer centrali

PROJEKT:	PRZEBUDOWA BUDYNKU HANDLOWEGO BIELSKO-BIAŁA UL. WARSZAWSKA 180		
INWESTOR:	MARTES SPORT sp. z o.o. ul. Malowany Dworek 115 43-300 Bielsko-Biała		
JEDNOSTKA PROJEKTUJĄCA:	DB PROJEKT Sp. z o.o. Ząbkowicka 24 / 2, 58-200 Dzierżoniów		
FAZA PROJEKTU:	STADIUM PROJEKTU:	BRANŻA:	DATA:
PW	DOKUMENTACJA POWYKONAWCZA	INSTALACJE NISKOPRĄDOWE	08.2024
	Imię i Nazwisko	Nr uprawnień	Podpis
OPRACOWUJĄCY:	Robert Jopek	KNP 1/12/2008	
OPRACOWUJĄCY:	Łukasz Neuberg	369/DOŚ/12	
OPRACOWUJĄCY:	Igor Mikołajczyk		
TYTUŁ RYSUNKU:	Schemat blokowy instalacji SSP w lokalu		SKALA: ---
		NR RYS:	PW.SCH.SSP.R01