


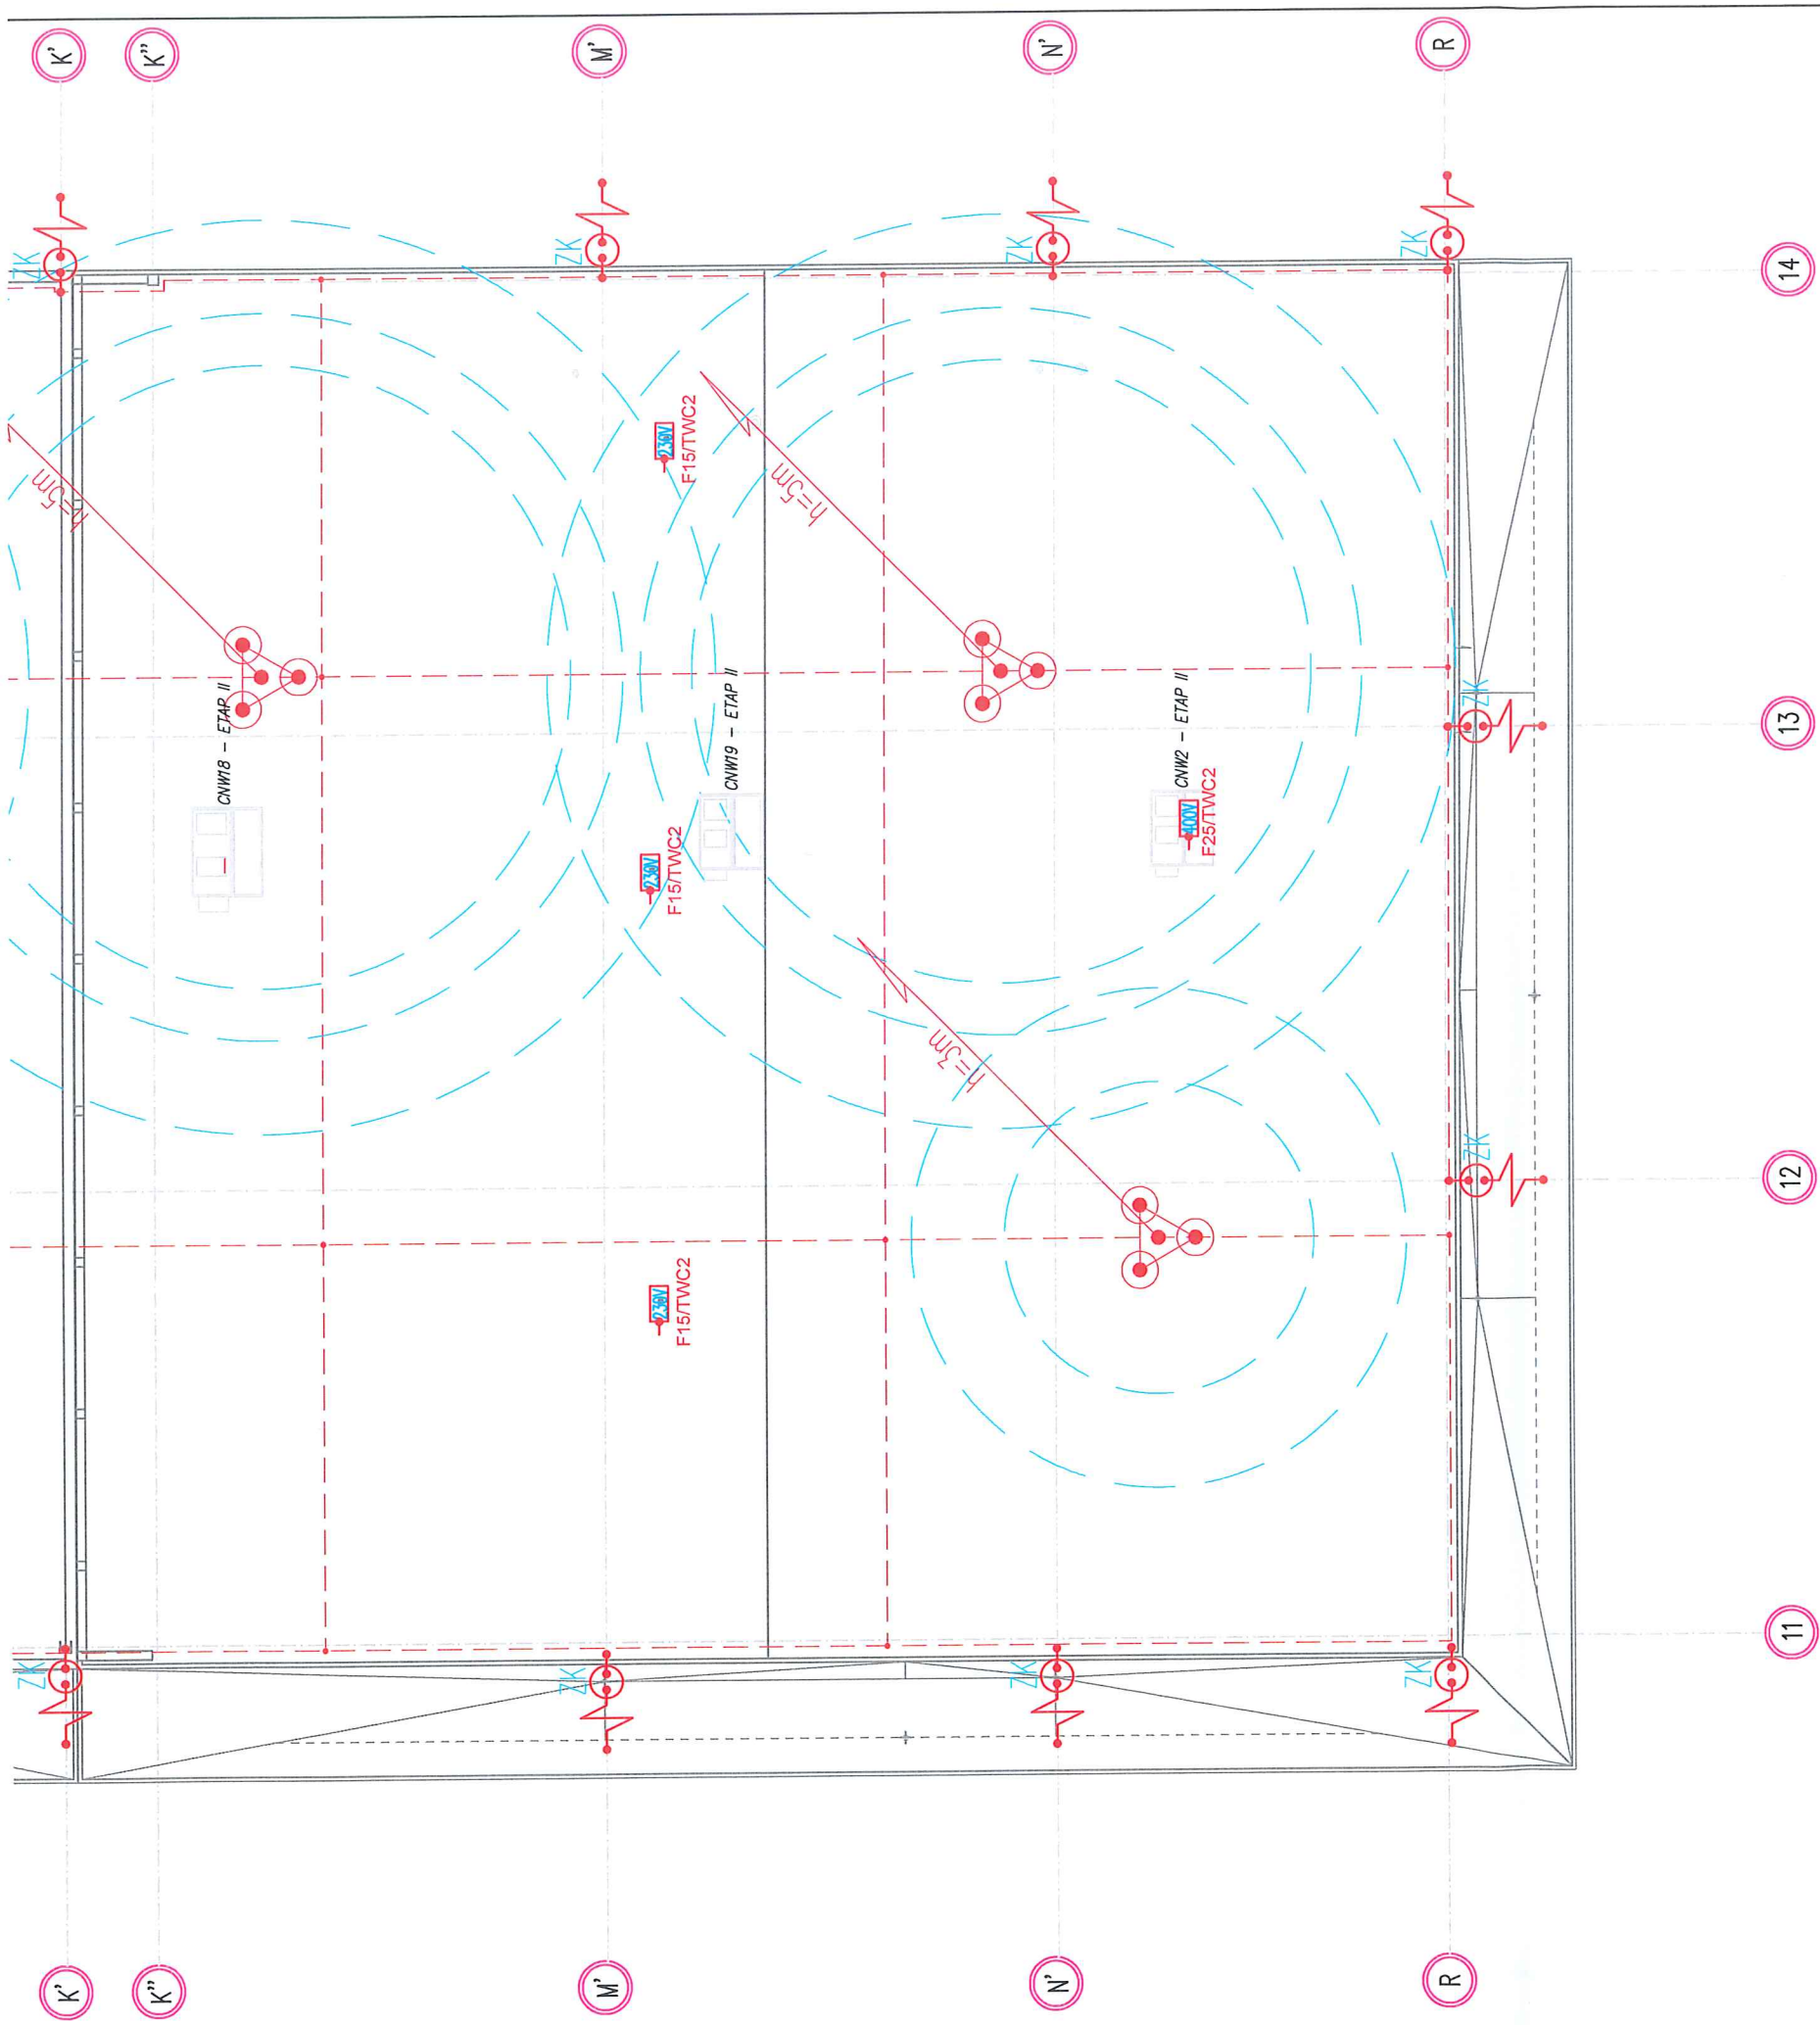

Do każdego z lokali w stanie deweloperskim zostały zapewnione podejścia instalacji sanitarnych, które umożliwiają realizację zaplecza socjalno-sanitarnego w ramach aranżacji projektów lokali przez docelowych najemców.

KOPIOWANIE BEZ PISEMNEJ ZGODY AUTORA ZABRONIONE PRAWA AUTORSKIE ZASTRZEŻONE

PRACOWNIA PROJEKTOWANIA I USŁUG INWESTYCYJNYCH ALFA
Spółka z o.o. Spółka komandytowa
59-220 LEGNICA, ul. ŁOKIETKA 18
+48 76 8525671 www.ppalfa.pl pracownia@ppalfa.pl P R A C O W N I A

OBIEKT: PRZEBUDOWA BUDYNKU HANDLOWEGO
BIELSKO BIAŁA
UL. WARSZAWSKA 180

IMIĘ I NAZWISKO:	PODPIS:
PROJEKTANT:	
mgr inż. Aleksander Pater uprawnienia budowlane do projektowania bez ograniczeń w specjalności instalacyjnej nr 131/DOS/06	
SPRAWDZAJĄCY:	
mgr inż. Jarosław Przybysz uprawnienia budowlane do projektowania bez ograniczeń w specjalności instalacyjnej nr 105/DOS/05	

TYTUŁ RYSUNKU:	BRANŻA:
INSTALACJE ELEKTRYCZNE	

NR	STADIUM	SKALA	NR RYS
V-23	P.W.	1:200	E5
ID ZMIAN	DATA	NAZWA PLIKU:	
D	26.06.2024	V-23_PW_N_E_RZUT DACHU - INSTALACJA ODGROMOWA-105_ind-D	

DOKUMENTACJA POWYKONAWCZA

TECHNET INVEST
SPÓŁKA Z OGRANICZONĄ ODPOWIEDZIALNOŚCIĄ
SPÓŁKA KOMANDYTOWA
ul. Ustrońska 23 43-460 Wiśła
REGON: 369230620, NIP: 5482690217
KRS: 0000713359

OZNACZENIA:

- PRZEWÓD ODGROMOWY WYSOKONAPIĘCIOWY
- ZWODY POZIOME DRUT Df=8mm
- ZWÓD PIONOWY IZOLOWANY h=5m NA TRÓJNOGU

WYPUST (ZAPAS PRZEWODU) 400(230)V DLA ZASILANIA ODBIORÓW TECHNOLOGICZNYCH BUDYNKU (JEDNOSTKA ZEWN. KLIMATYZACJI, WENTYLATOR, CENTRALA WENT.)